


SITUATIONSPLAN  
1:1000

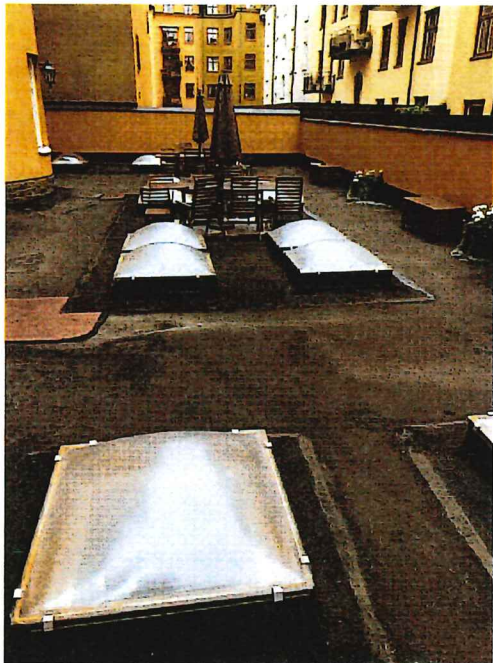


GÅRDEN MOT NORDOST  
(BILD 1)



UTGÅNG FRÅN TRAPPHUS. INGÅNG TILL  
KÄLLARNEDGÅNG, MOT NORDVÄST (BILD 2)




MOT NORDVÄST, INGÅNG TILL  
GÅRDSTRAPPHUS (BILD 3)

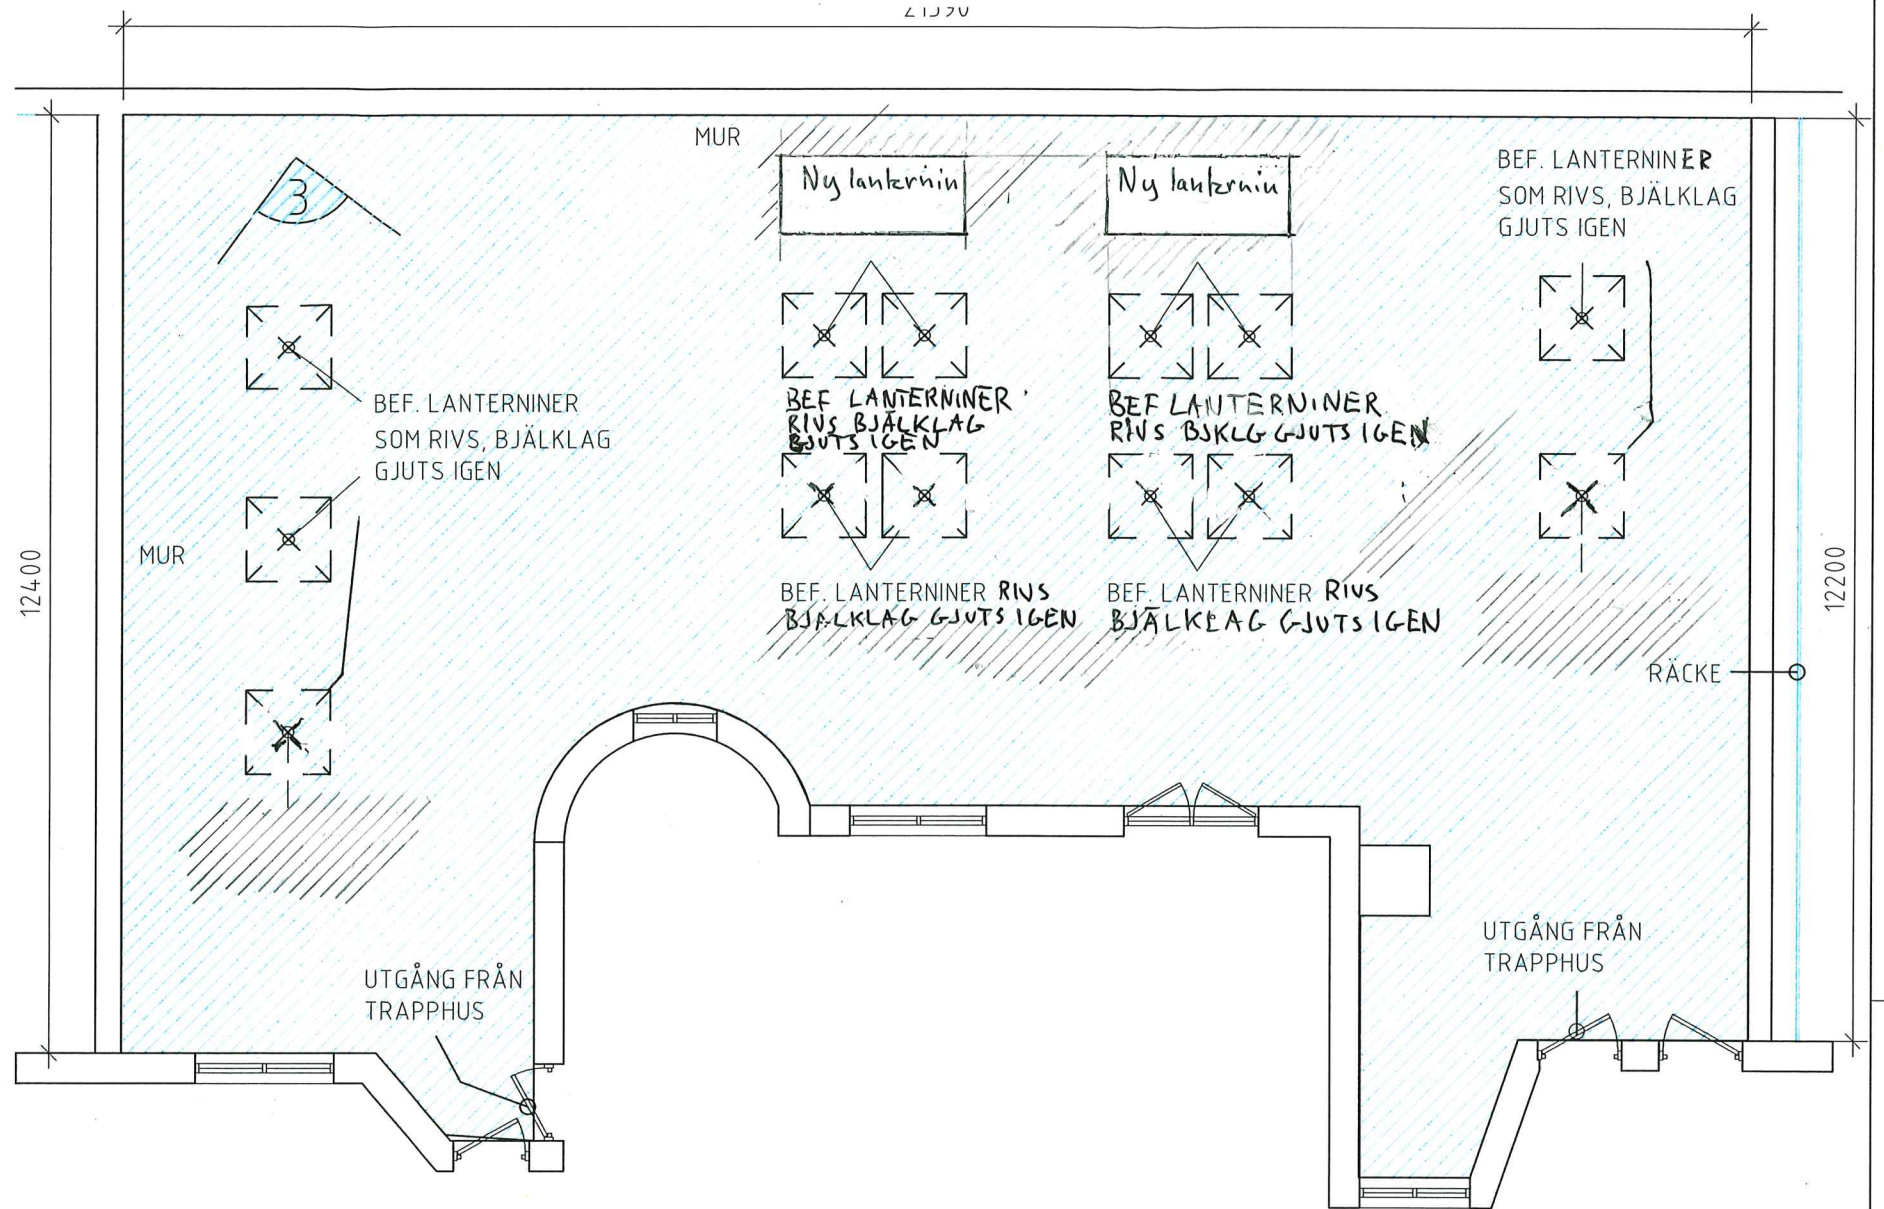

GATUPLAN/GÅRDSPLAN 1:100,

SKALA 1:100

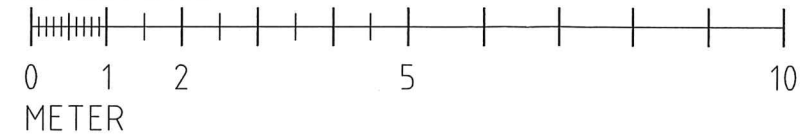

BET	ANT	ÄNDRINGEN AVSE	SIGN	DATUM
BYGGLOVSHANDLING				
Datum 2023-10-04				
A	E			
E				
K				
V				
PL				
U		BITAD AV		BITAD AV
DATUM		APRIL 2023		GRANSKAD AV
KV ODIN 15 OMBYGGNAD AV INNERGÅRD SITUATIONSPLAN, PLAN RELATION, FOTON				
SKALA		RITNINGSHÄRDET		BET
1:1000, 1:100/A3				