



40 MARKSTEN
60 (50) FLIS
6 ENKADRAIN
15 ASFALTSMASTIX
5 TÄTSKIKTSMATT
10 ASFALTSMASTIX
XX CELLBETONG (250 Kg/kbm) MIN 50 ÖVER BALK
80 NYTT BTG-VALV

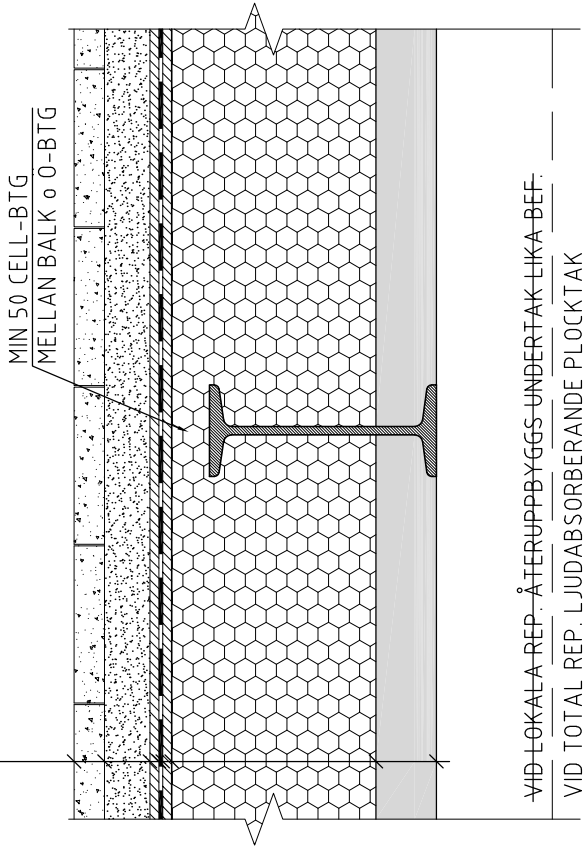

ANTAGEN BEF. BJÄLKLAGSUPPBYGGNAD 1:10

MÅTT TAGNA FRÅN TIDIGARE KONTROLL (AV BTB)

STORA LANTERNINER
IGENSKAPNA 1999

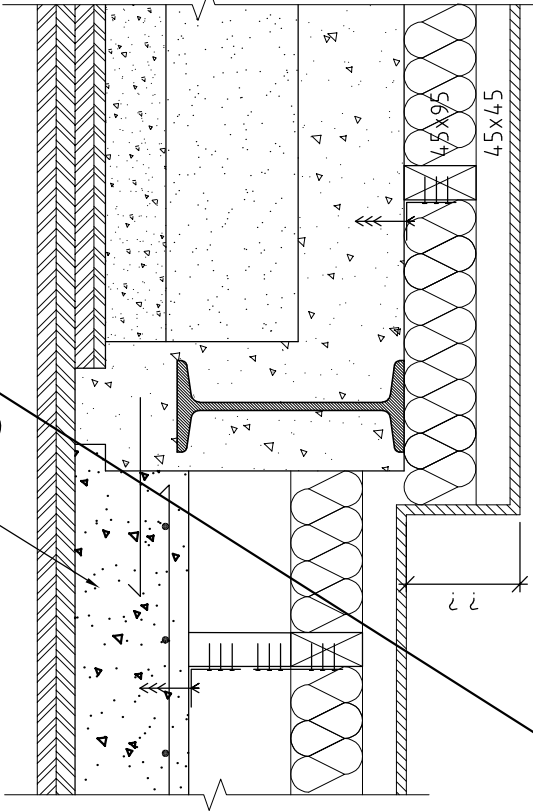

ANTAGEN BEF. BJÄLKLAGSUPPBYGGNAD 1:10

ANTAGES GALLA VID ÄLDRE STORA LANTERNINER

| | | | | | | | | | |
|--|--|------------|---------------|-----------------|-------------|-------|----|------|-----|
| A | | 1 | NY UPPBYGGNAD | | 23.09.20 | | TW | | |
| BET | | ANT | | ÄNDRINGEN AVSER | | DATUM | | SIGN | |
| ARBETSHANDLING | | | | | | | | | |
| | | | | | | | | | |
| <div><div>S</div><div>W</div><div>K</div></div> <div>Dalhemsvägen 30 141 46 Huddinge 08-689 70 00 www.swkab.se</div> | | | | | | | | | |
| Stridsberg o Wikenstål Konstruktioner AB | | | | | HANDLAGGARE | | | | |
| UPPDRAG NR | | 2021-157 | | RITAD/KONSTR AV | | TW | | TW | |
| DATUM | | 2023.05.18 | | | | | | | |
| KV. ODIN 15, STOCKHOLM OMBYGGNAD AV INNERGÅRD BEF. OCH NYTT BJÄLKLAGSUTFÖRANDE | | | | | | | | | |
| SKALA | | HALVSKALA | | NUMMER | | K 6 | | | BET |
| 1:10 | | | | | | | | | A |