


ÅTGÄRDSLISTA

NYTTJANDE			
BALK	TYP	FÖRSTÄRKNING	LF BRAND %
B1	INP 220	BYTES TILL HEA 160	61
B2	INP 220	BYTES TILL HEA 160	61
B3	INP 220	PL-10x100xL	75
B4	INP 220	PL-10x100xL	76
B5	INP 220	PL-10x100xL	77
B6 a	INP 340	OK	60
B6 b	INP 320	OK	40
B7	INP 340	PL-5x150xL	47
B8	INP 320	PL-5x150xL	77
B9	INP 340	PL-5x150xL	74
B10	INP 380	BYTES TILL HEA 300	77
B11	INP 400	PL-5x150xL	83
B12	INP 220	OK	64
B13	INP 220	PL-5x100xL	74
B14	INP 320	OK	58
B15	INP 300	PL-5x150xL	70
B16	INP 320	BYTES TILL HEA 240	66
B17	INP 360	PL-10x150xL	76
B18	INP 300	OK	67
B19	INP 220	OK	50
B20	HEA 160	NY BALK	40
B21	HEA 160	NY BALK	35
B22	HEA 160	NY BALK	35
B23	HEA 200	NY BALK	53
B24	HEA 160	NY BALK	40
B25	HEA 160	NY BALK	40
B26	L-100x100x10	NY BALK L=2,5m	53
B27	L-100x100x10	NY BALK L=2,5m	53
FB1	PL-4, +3xL-60x60x6 + 2xL-80x80x8		
FB2	PL-4, +3xL-60x60x6 + 2xL-80x80x8		


SAMTILGANGEN AV STÅLKVALITET S355
L-STÅL KAN VARA S235

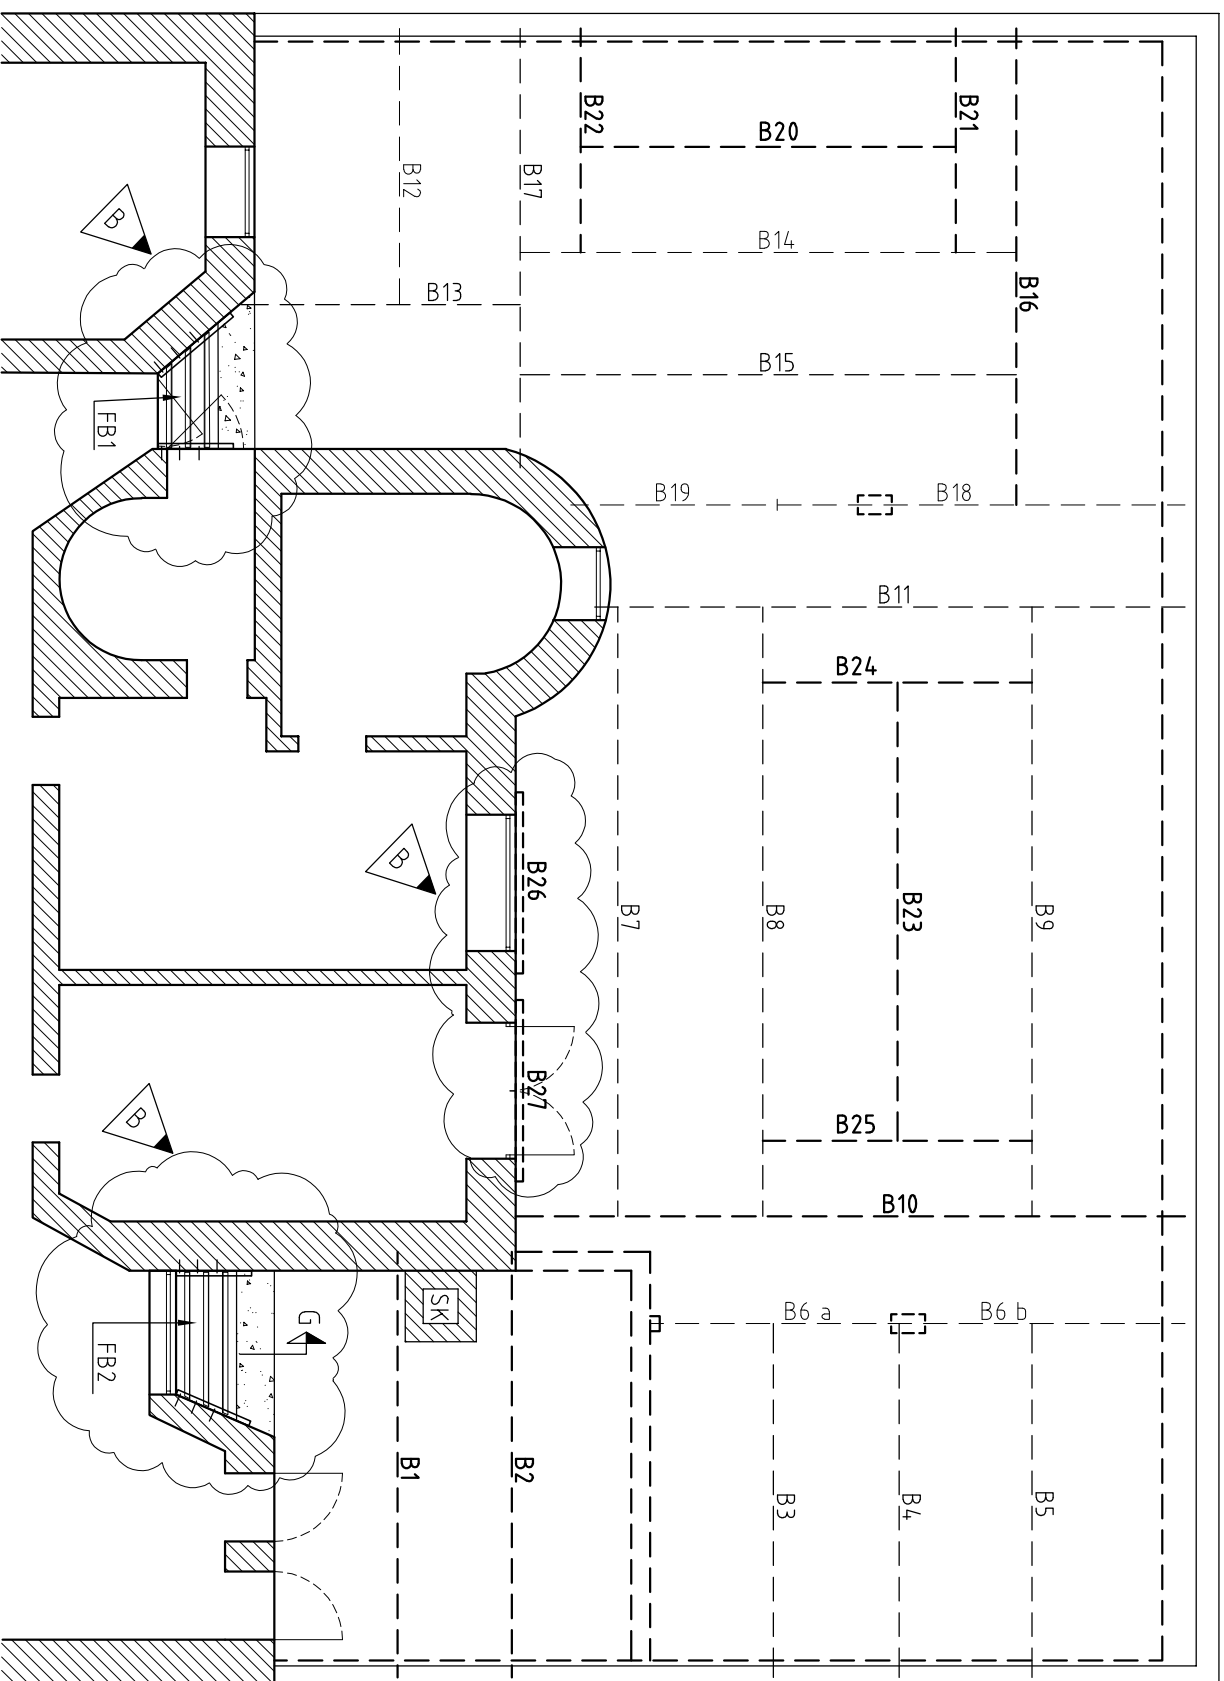

NY BALKPPLAN 1:100

ANSLUTNING AV NYA BALKAR
NY BALK MOT NY BALK FÅR SVETSAS LIV MOT LIV.
NY BALK MOT BEFINTLIG BALK SKA SKRUVAS GENOM LIV PÅ DET GAMLA STÅLET.
FÖR NYA BALKAR MOT VÄGG ANORDNAS UPPLAG OM MIN 150mm, UNDERGJUTES FÖR FULL ANLIGGNING
KOMPLETTERADE BALKAR B26, B27 FÄSTES TILL VÄGG MED 3st M16 c/c 100 HILT I KEMANKARE / SIDA.
FÖRSTA KEMANKARE 100mm FRÅN FRI KANT, SÄTTDJUP 150mm

BETONG-BJÄLKLAG
SE NY RITNING K3:2

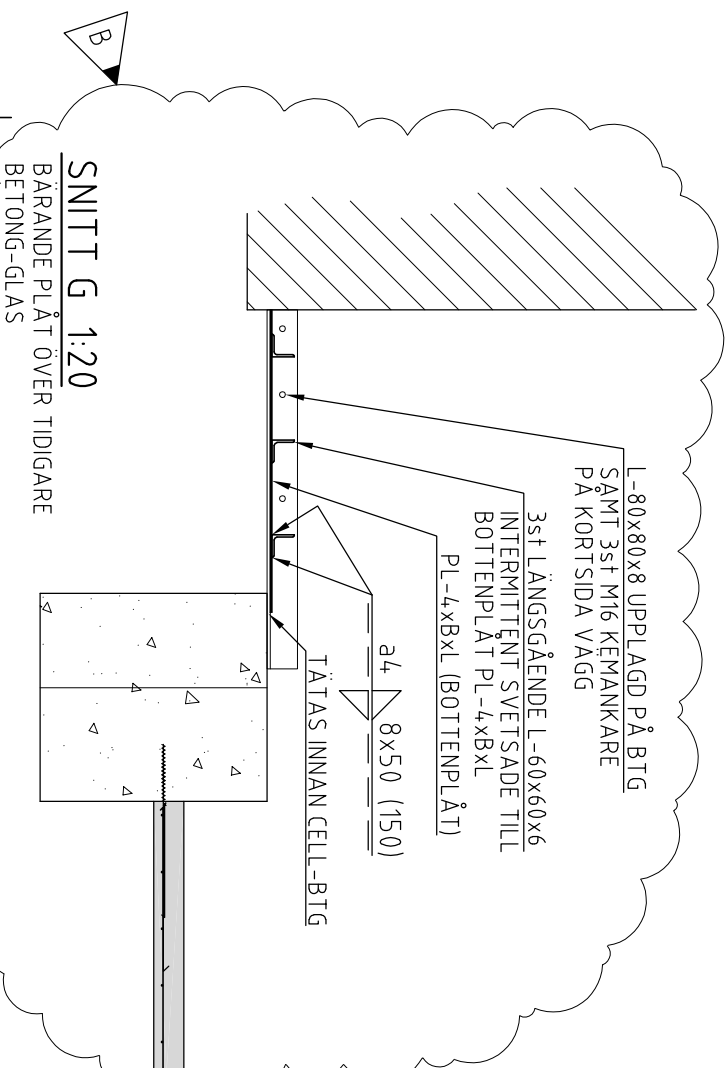

B	7	KOMPL. STÅL, LF BRAND FORMBOTTEN FB1, FB2 BTG-BUL TILL NY RITN.	23.09.20	TW
A	-	BJÄLKLAGET OMARBETAT	23.08.27	TW
BET	ANT	ÄNDRINGEN ANSVAR	DATUM	SIGN
ARBETSHANDLING				
<div style="float: right; text-align: right;"> <p>Dahlgrensögen 30 141 46 Huddinge 08-6889 70 00 www.swkad.se</p> </div>				
Stridsberg o Wikensstål Konstruktioner AB				
UPPGÅR NR		RITAD/KONTROLLERAV		HANDLAGARE
2021-157		TW		TW
DATUM		ANSVÄRG		
2023.05.18				
KV. ODIN 15, STOCKHOLM OMBYGGNAD AV INNERGÅRD OPTIONER FÖR BÄRANDE BJÄLKLAG				
SKALA	MÅLSKALA	RUBRIK	BET	
1:100		K3:1	B	