






BEFINTLIG FASAD
Mot malmskillnadsgatan

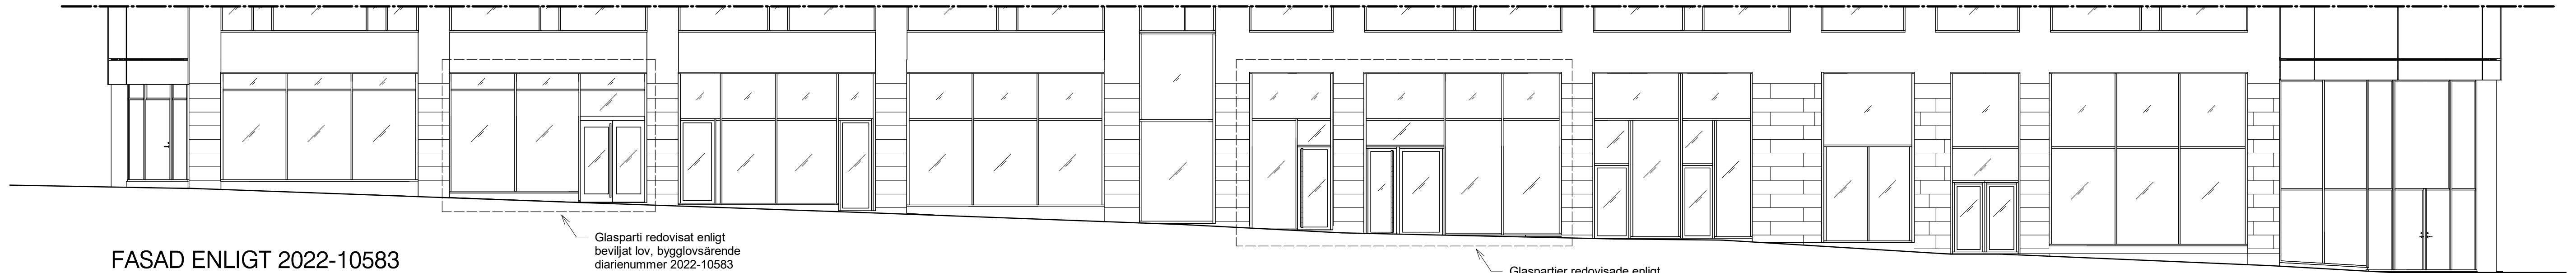



FASAD ENLIGT 2022-10583
Tidigare beviljat lov

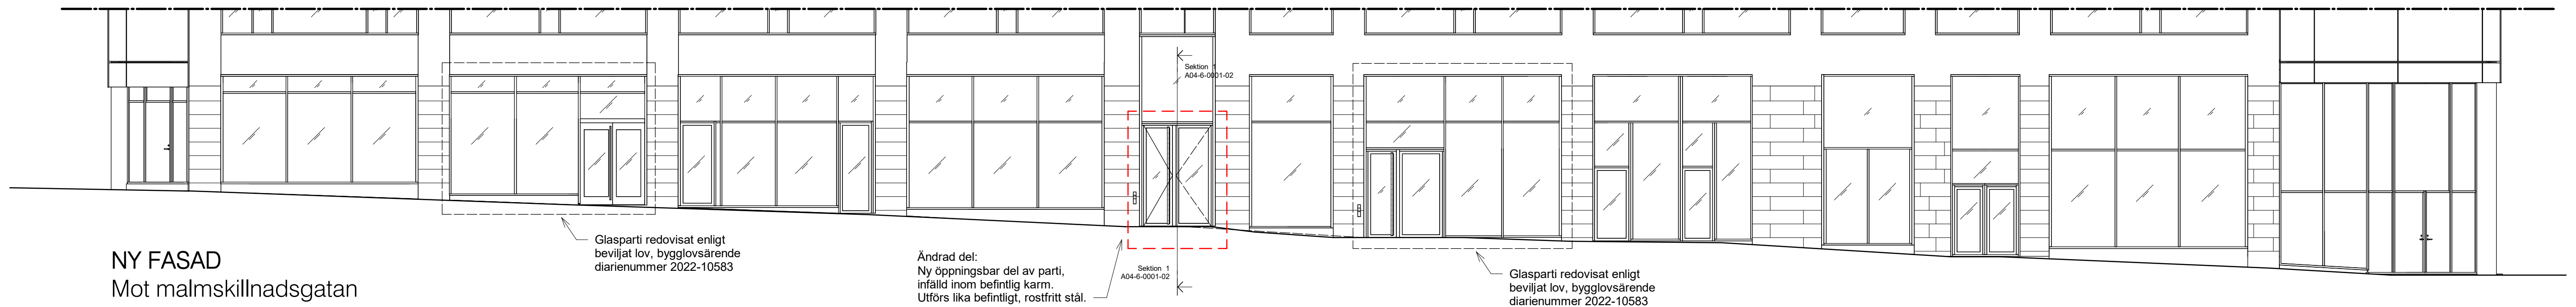


NY FASAD
Mot malmskillnadsgatan

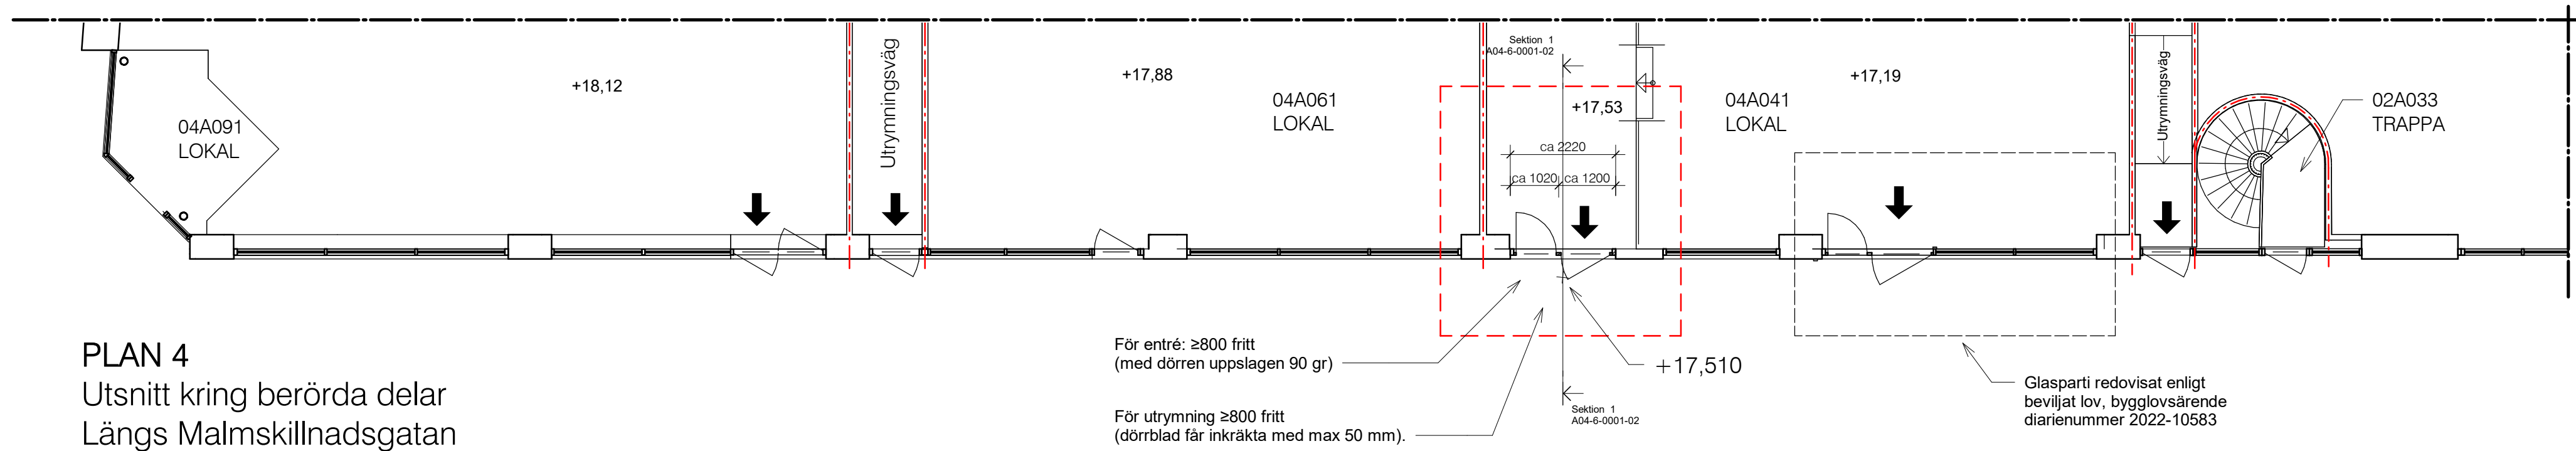

PLAN 4
Utsnitt kring berörda delar
Längs Malmskillnadsgatan

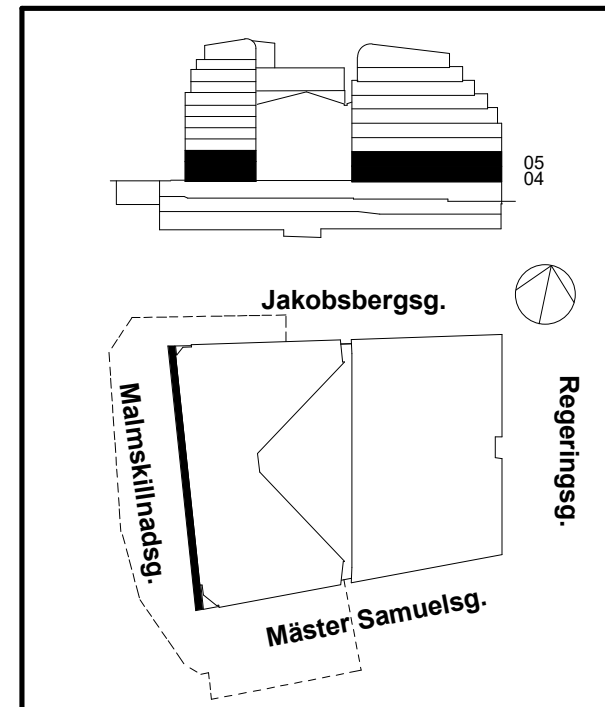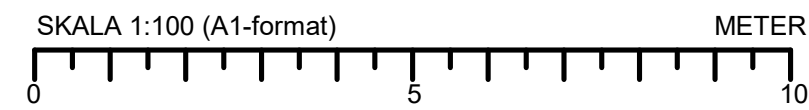

BET	ANT	ÄNDRINGEN AVSER	SIGN	DATUM
BYGGLOV				
		AMF Fastigheter 		
<input checked="" type="checkbox"/>	A	Equator Stockholm AB	tel. 08-50602500	
<input type="checkbox"/>	E	N20 Installationskonsult AB	tel. 073-9503060	
<input type="checkbox"/>	K	iKubik Konstruktion AB	tel. 08-12157390	
<input type="checkbox"/>	V	Delta Teknik AB	tel. 073-6141703	
<input type="checkbox"/>	W	Delta Teknik AB	tel. 070-3456245	
UPPDRAG NR		RITAD/KONSTR. AV	HANDLÄGGARE	
1890		SHF	Simon Farsi	
DATUM		ANSVARIG	GRANSKAD AV	
2023-10-06		Jana Becker	JB	
Kv GRÄVLINGEN 12 STOCKHOLM				
FASTIGHET GRÄVLINGEN 12				
Fasad mot Malskillnadsgatan, plan				
Nytt och befintligt utförande				
SKALA	NUMMER		BET	
A1 1:100 A3 1:200	A04-3-0010-02			