




1 KÄLLARVÅNING- BEFINTLIG
1 : 100

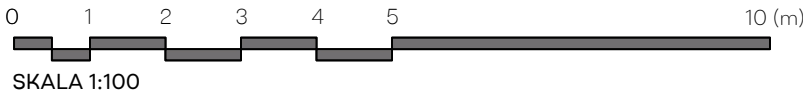


Glaven 12		
RITNING PLANRITNING	RITNINGSNUMMER A-10.12- 101	
RITAD/KONST.AV SS	DATUM 2023/10/06	SKALA 1 : 100 (A3)

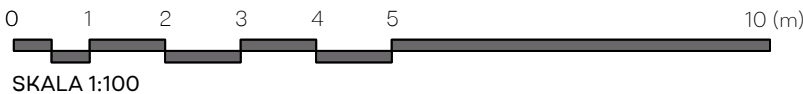


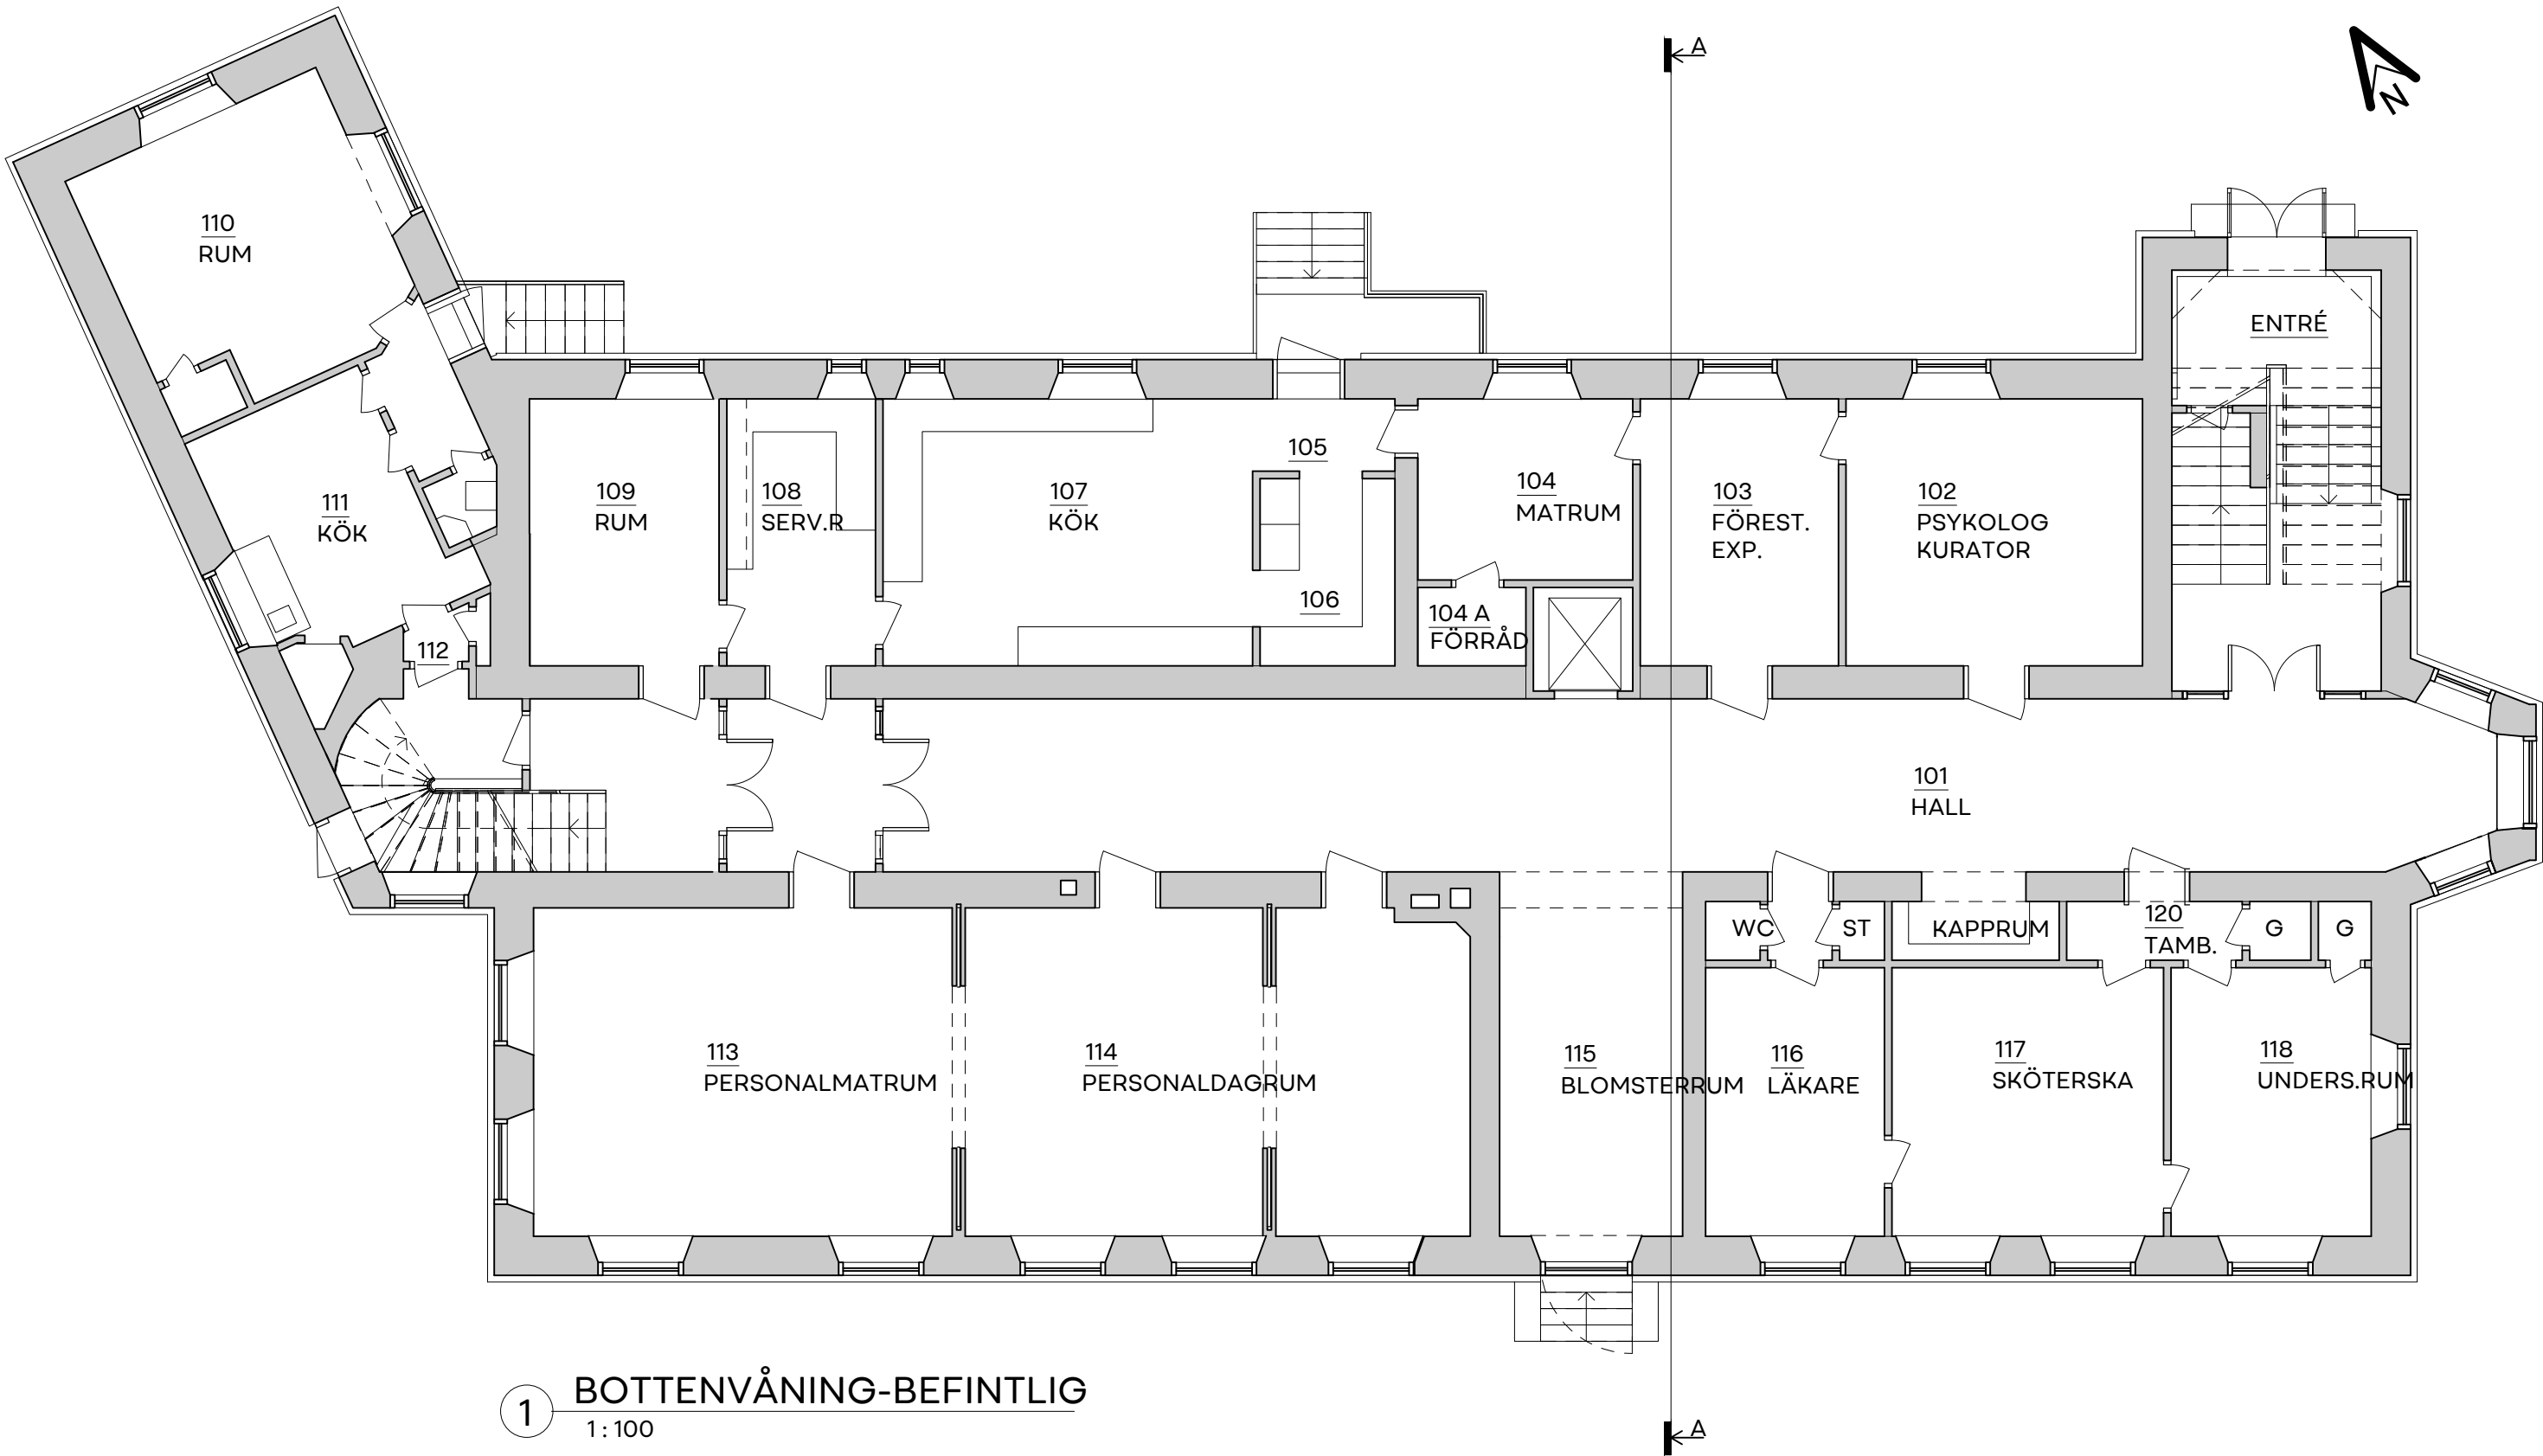


Glaven 12			
RITNING		RITNINGSNUMMER	
PLANRITNING		A-10.12- 102	
RITAD/KONST.AV		DATUM	SKALA
SS		2023/10/06	1 : 100 (A3)

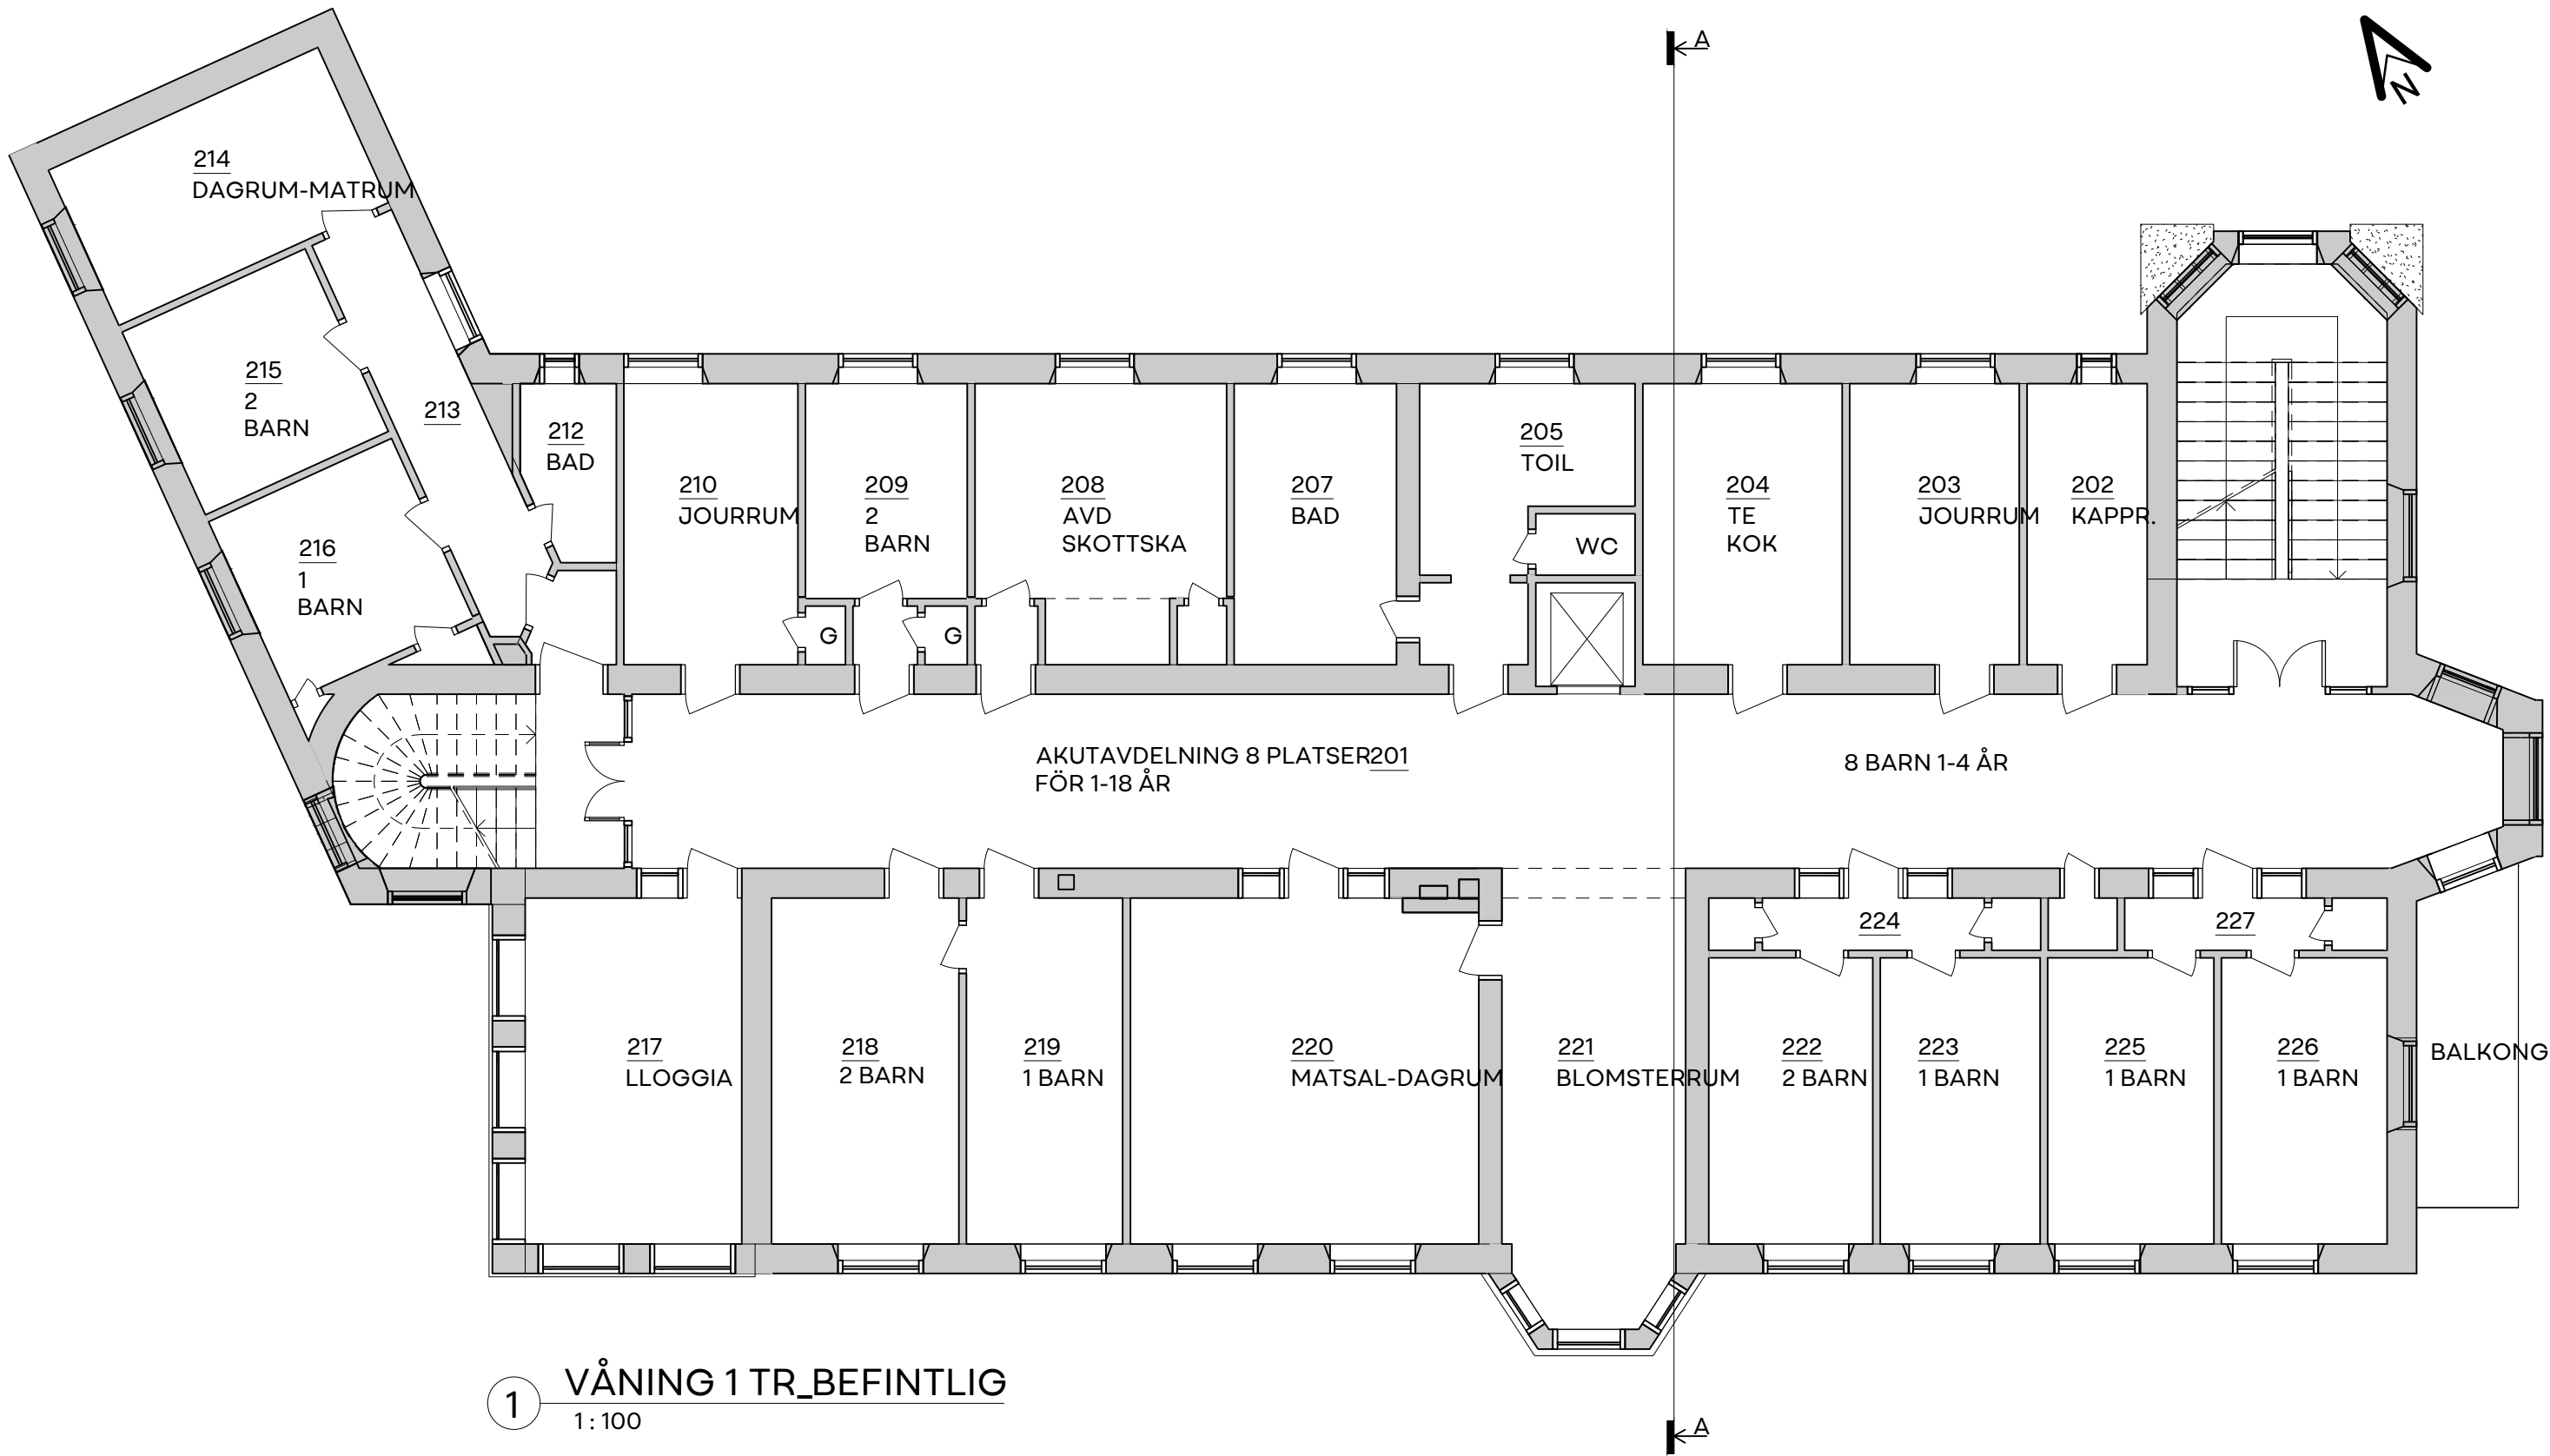


1 VÅNING 1 TR_BEFINTLIG
1:100

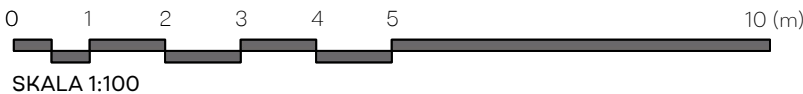


Glaven 12		
RITNING	RITNINGSNUMMER	
PLANRITNING	A-10.12- 103	
RITAD/KONST.AV	DATUM	SKALA
SS	2023/10/06	1:100 (A3)

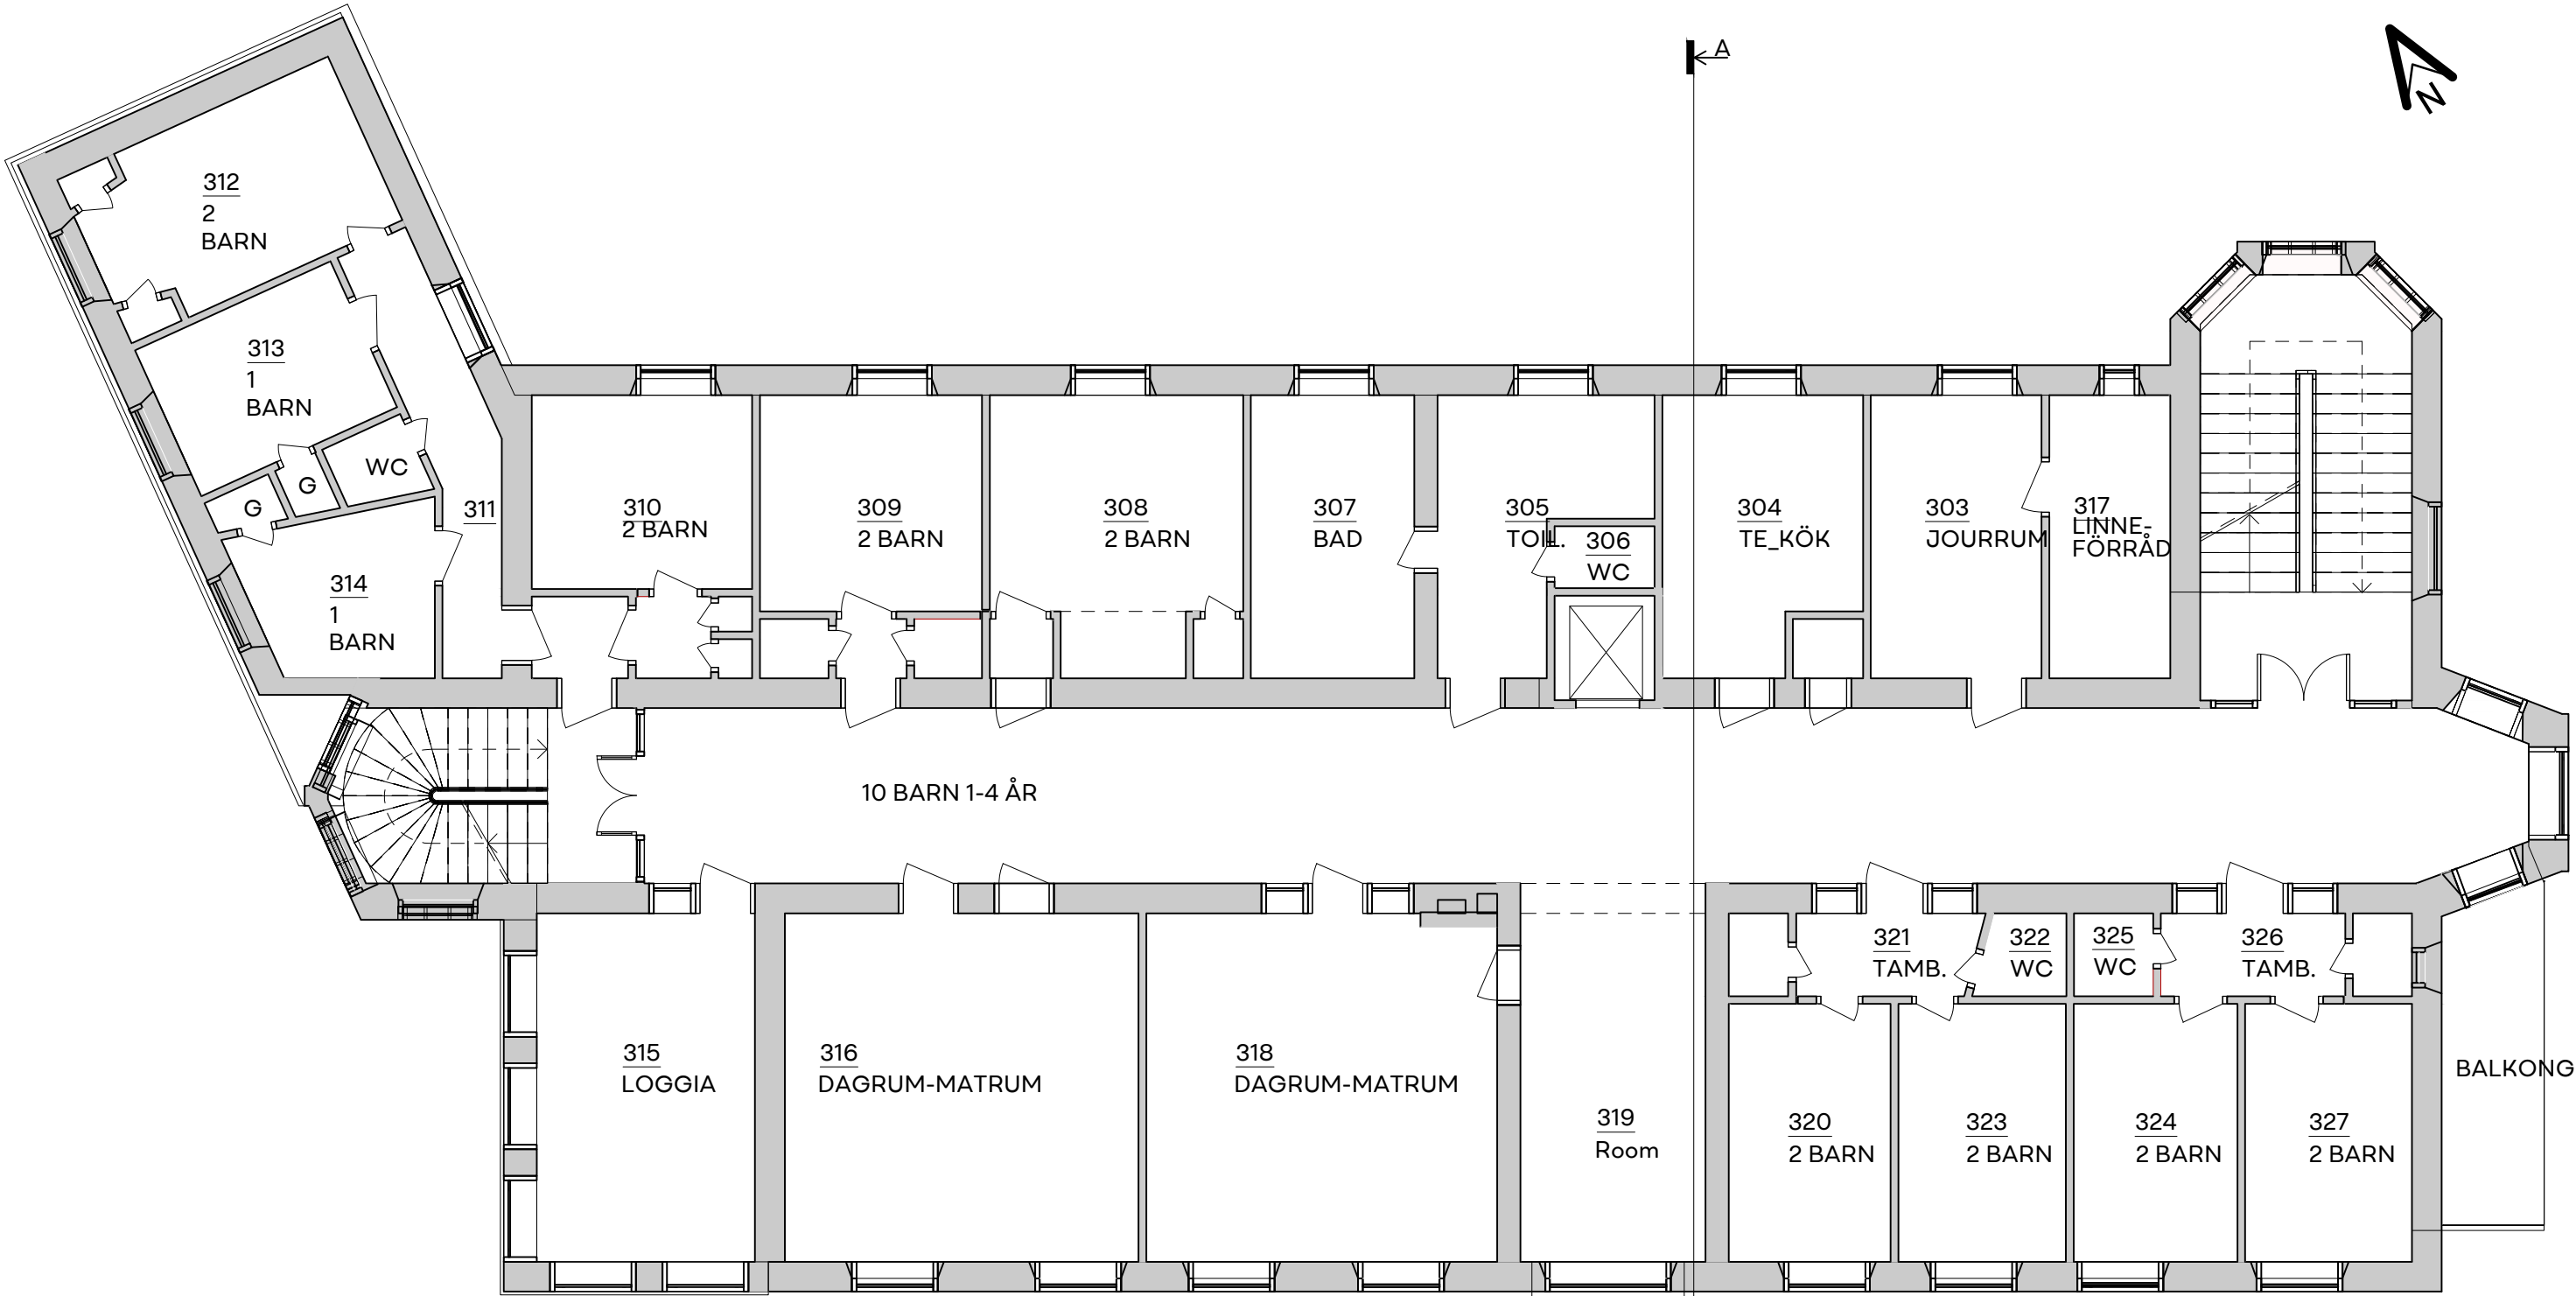


1 VÅNING 2 TR_ BEFINTLIG
1:100

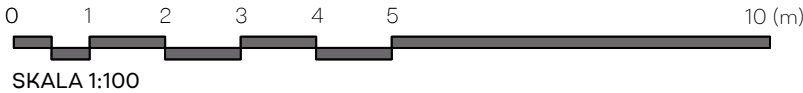


Glaven 12		
RITNING	RITNINGEN	
PLANRITNING	A-10.12- 104	
RITAD/KONST.AV	DATUM	SKALA
SS	2023/10/06	1:100 (A3)

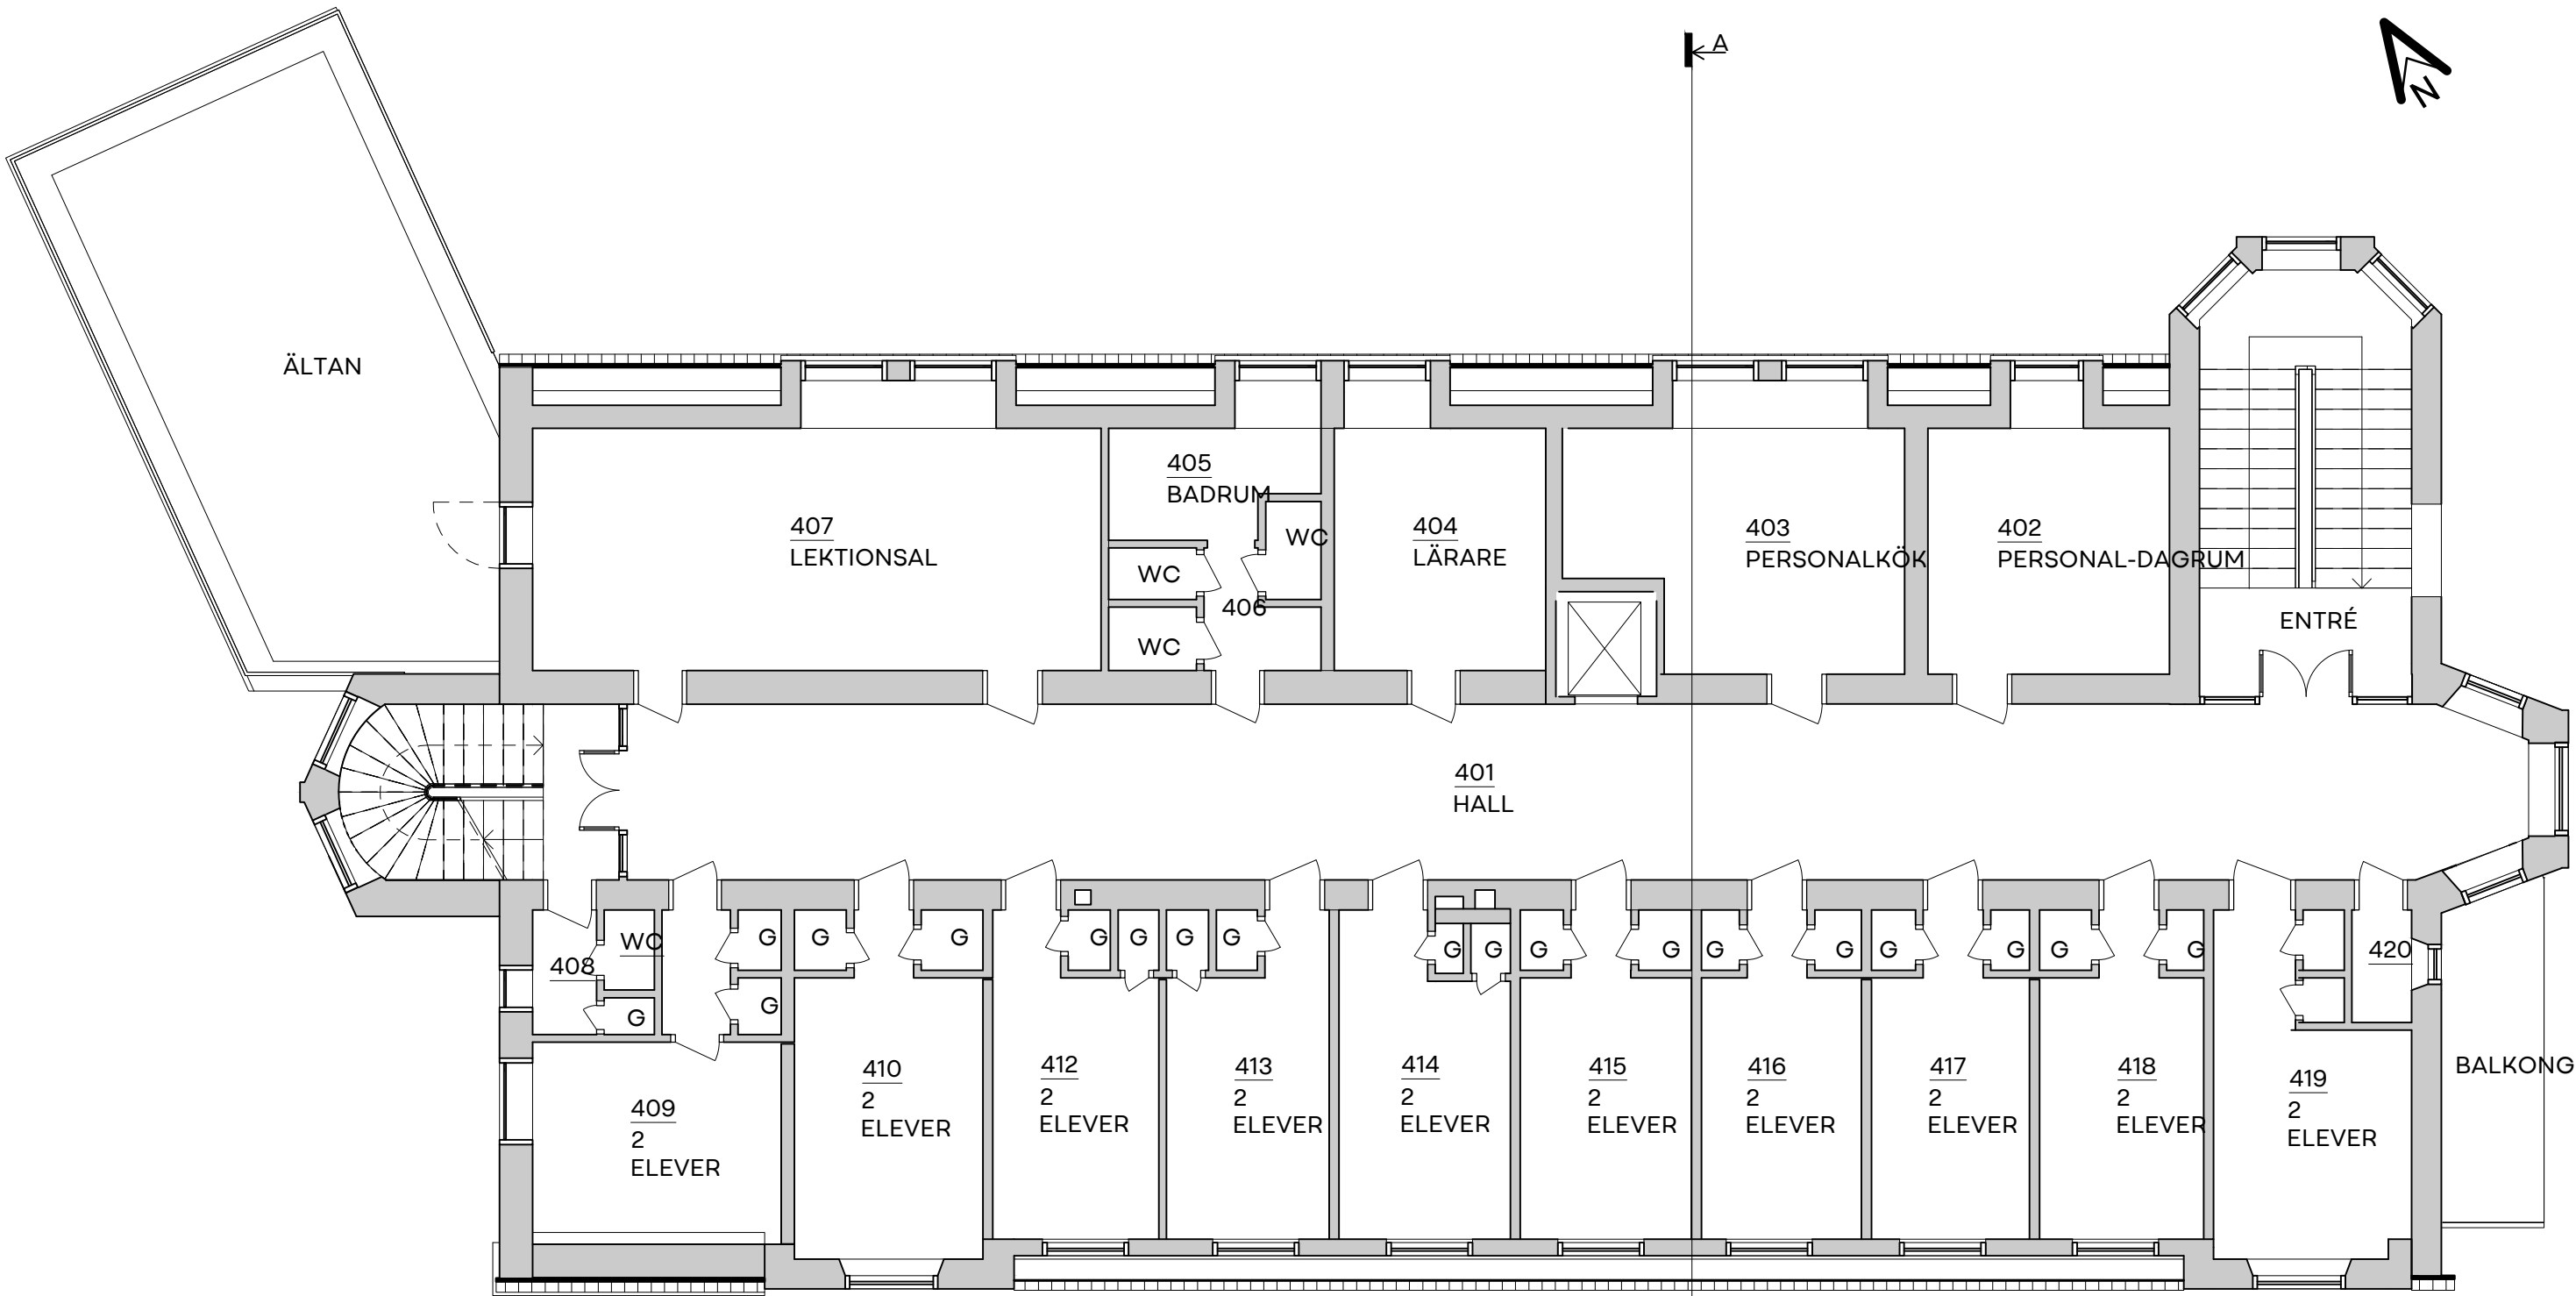


1 VÅNING 3 TR_BEFINTLIG
1:100

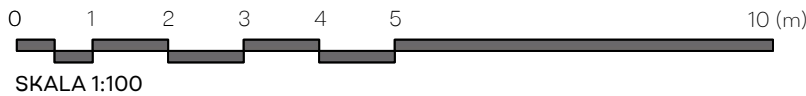


Glaven 12		
RITNING	RITNINGSNUMMER	
PLANRITNING	A-10.12- 105	
RITAD/KONST.AV	DATUM	SKALA
SS	2023/10/06	1:100 (A3)

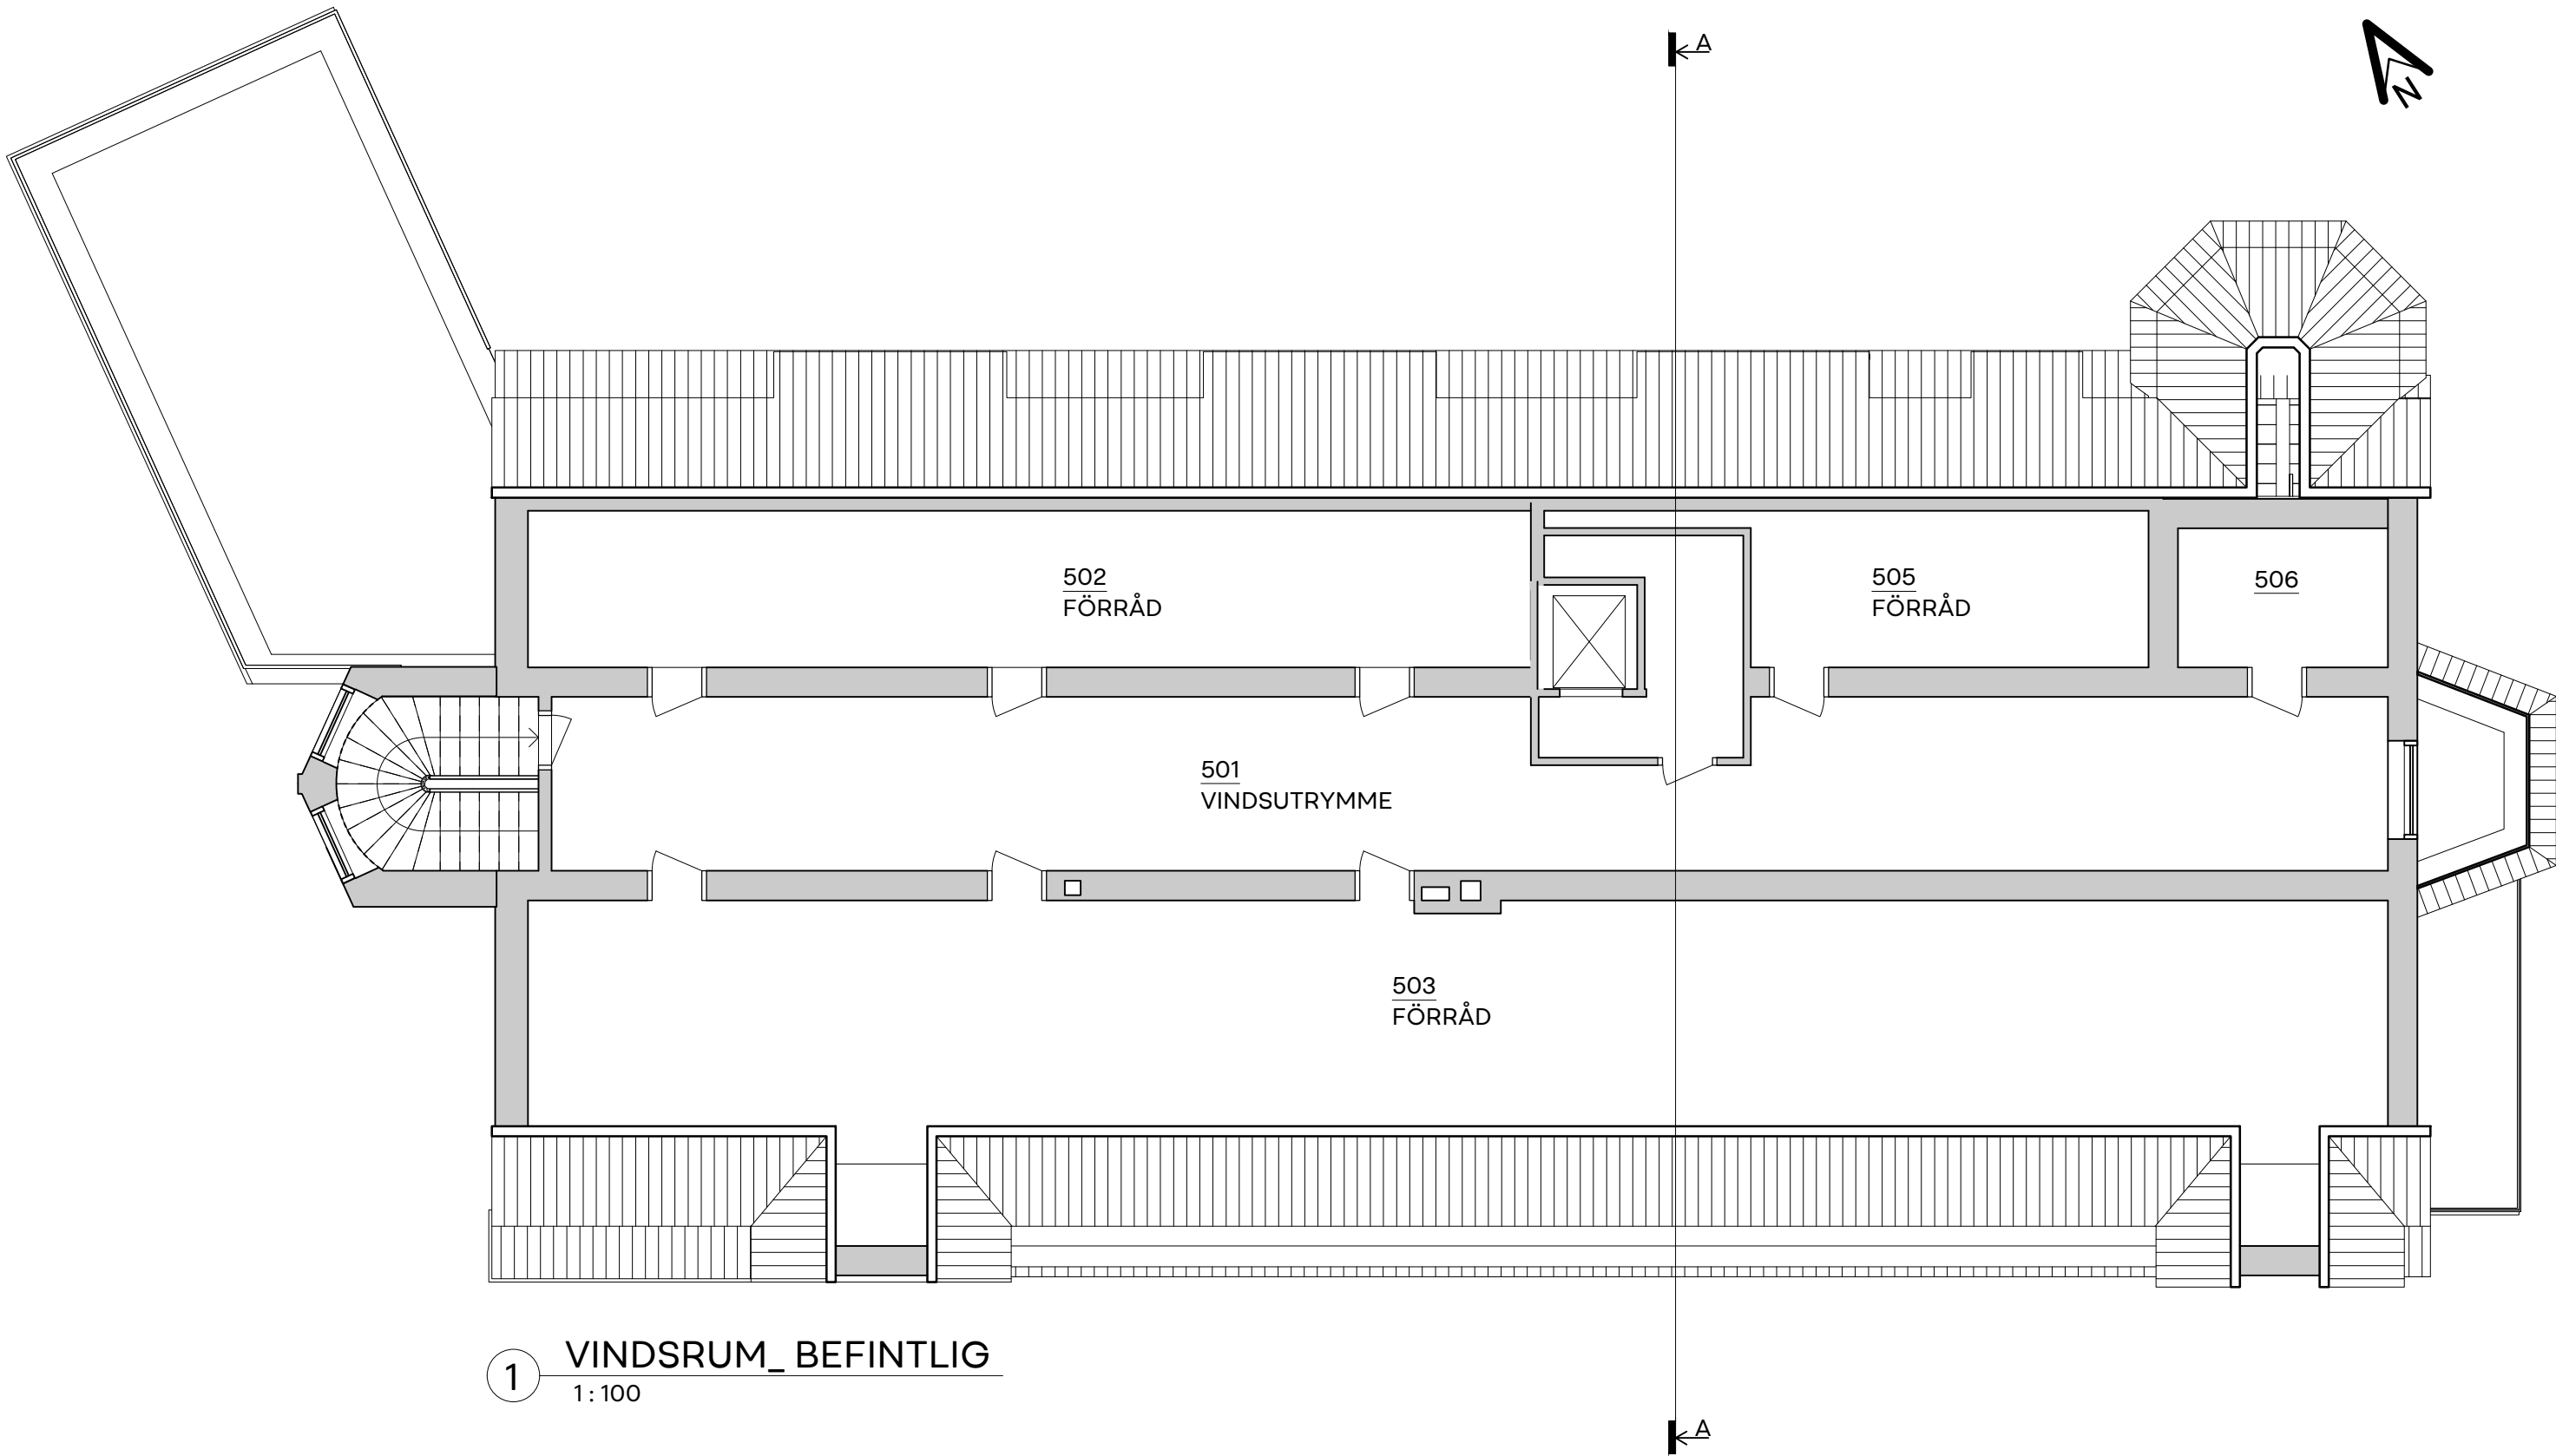

1 VINDSRUM_ BEFINTLIG
1 : 100

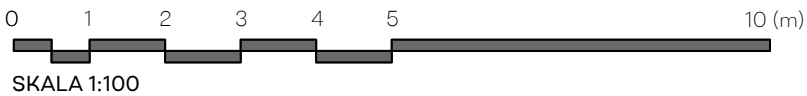


Glaven 12		
RITNING	RITNINGSSNUMMER	
PLANRITNING	A-10.12- 106	
RITAD/KONST.AV	DATUM	SKALA
SS	2023/10/06	1 : 100 (A3)

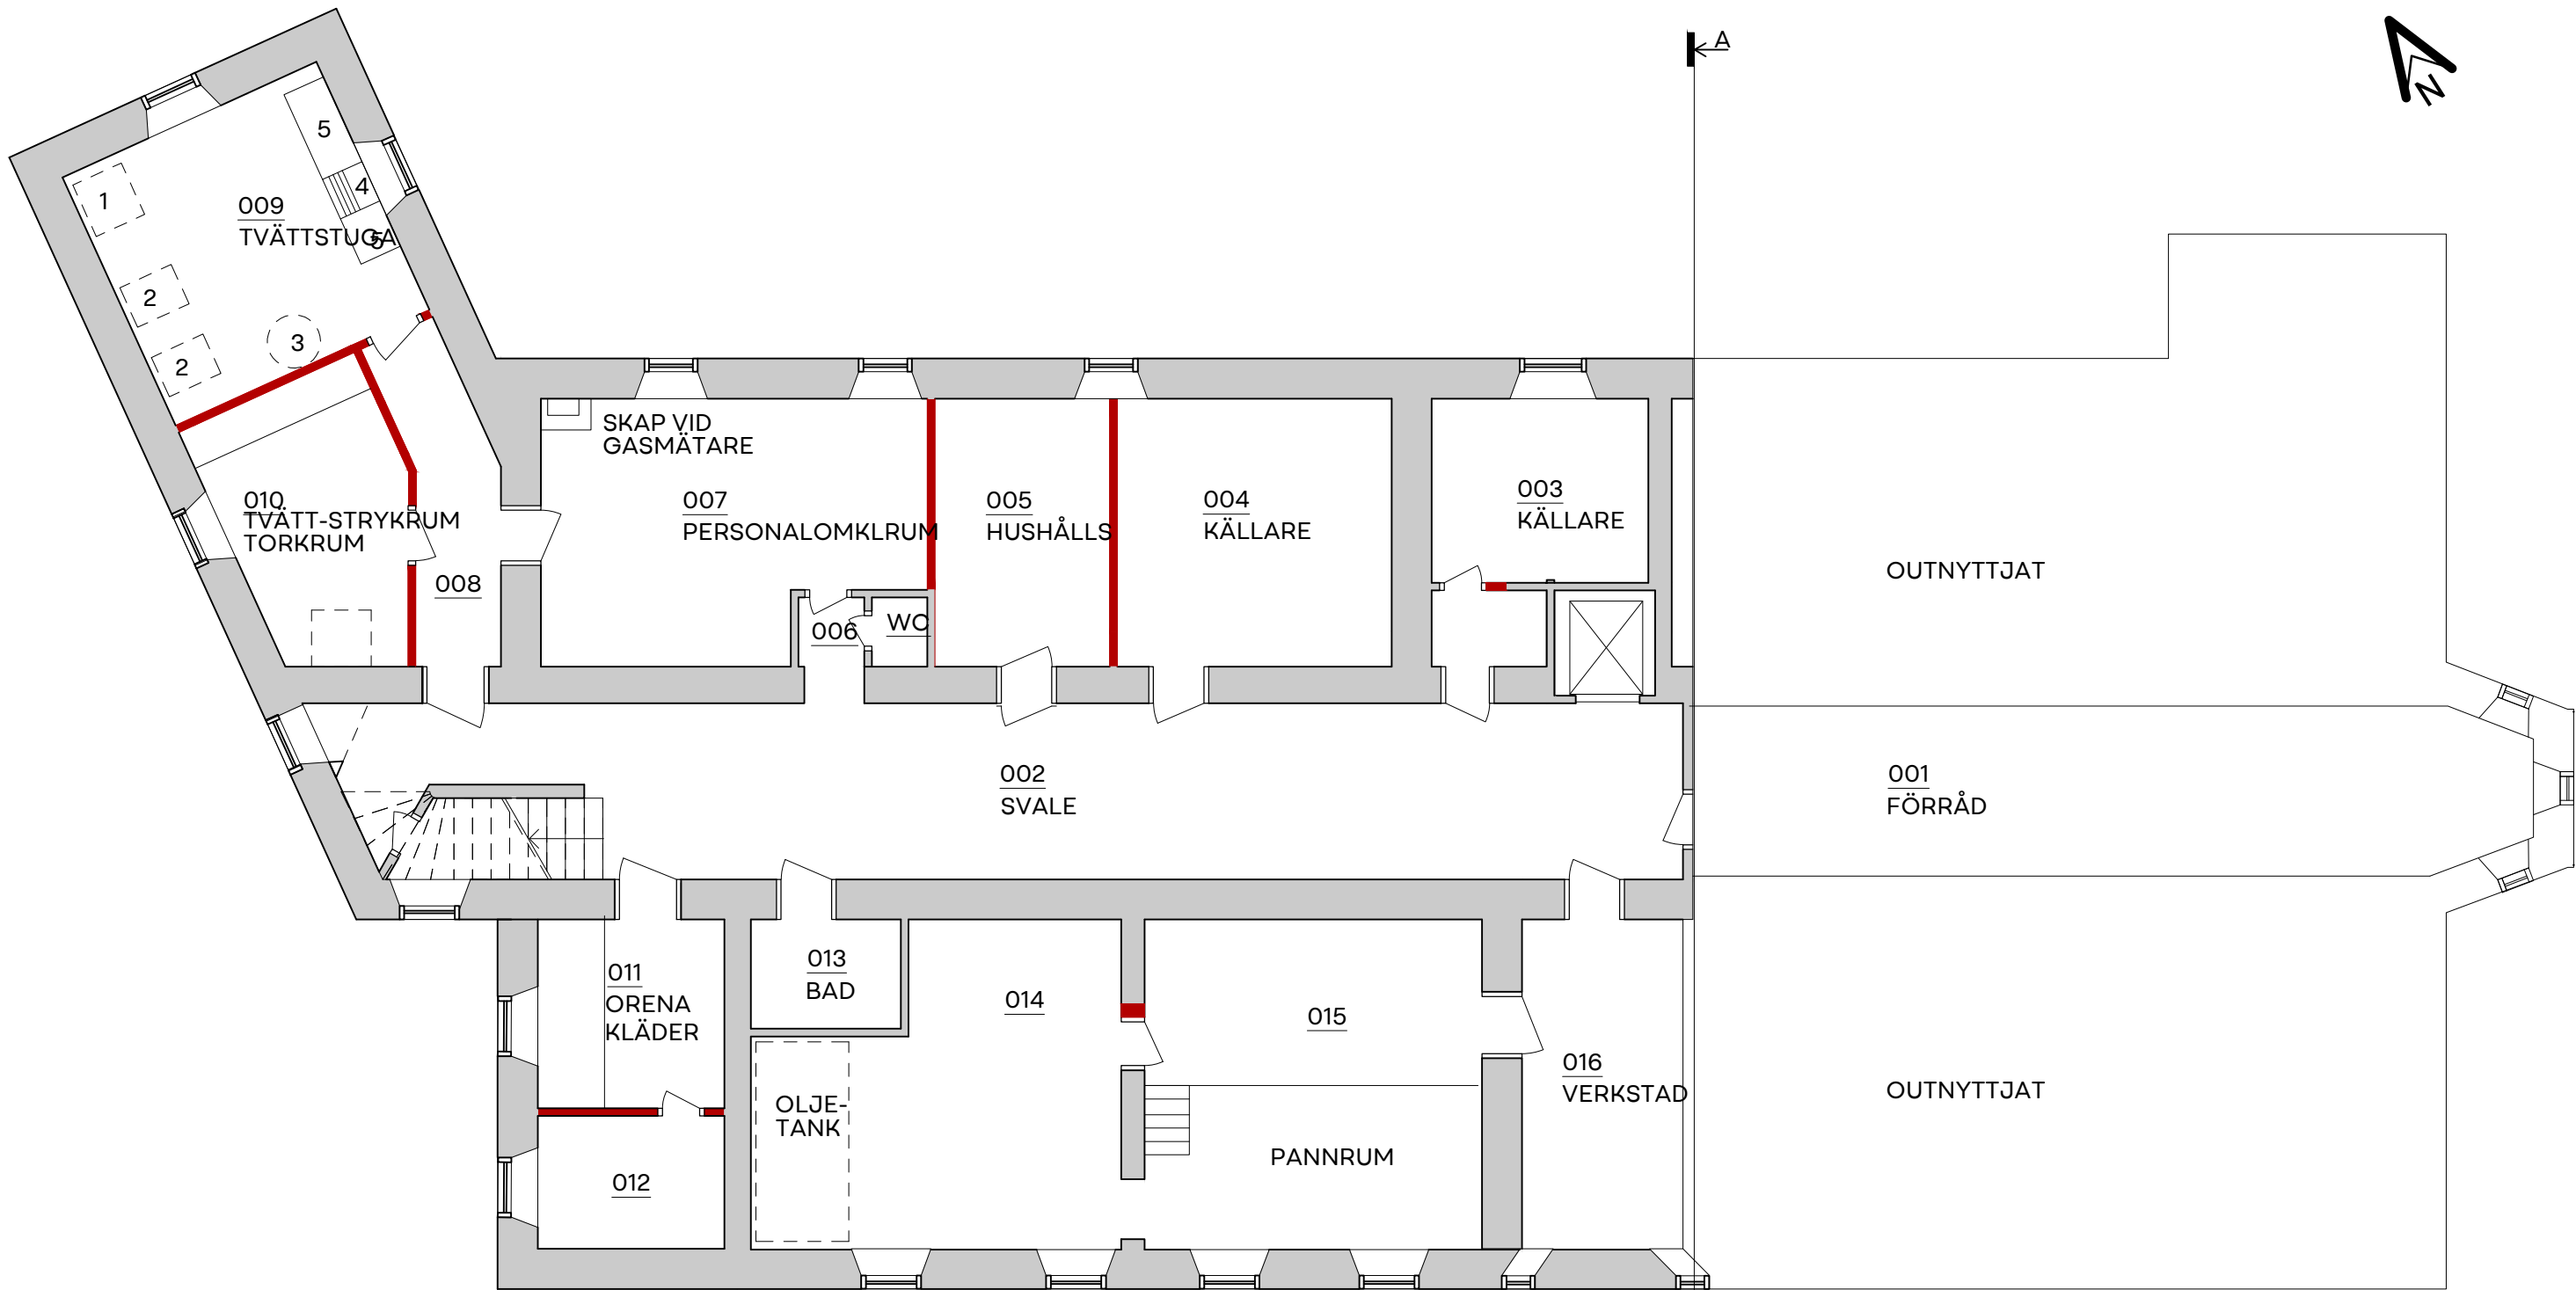


1 KÄLLARVÅNING -planritning väggar som ska tas bort
1:100

- väggar som ska tas bort
- adderade väggar


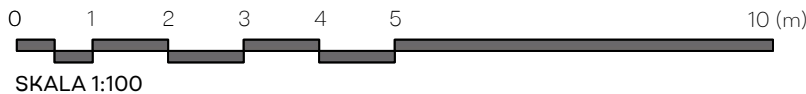


Glaven 12		
RITNING PLANRITNING	RITNINGSNUMMER A-10.12- 107	
RITAD/KONST.AV SS	DATUM 2023/10/06	SKALA 1:100 (A3)

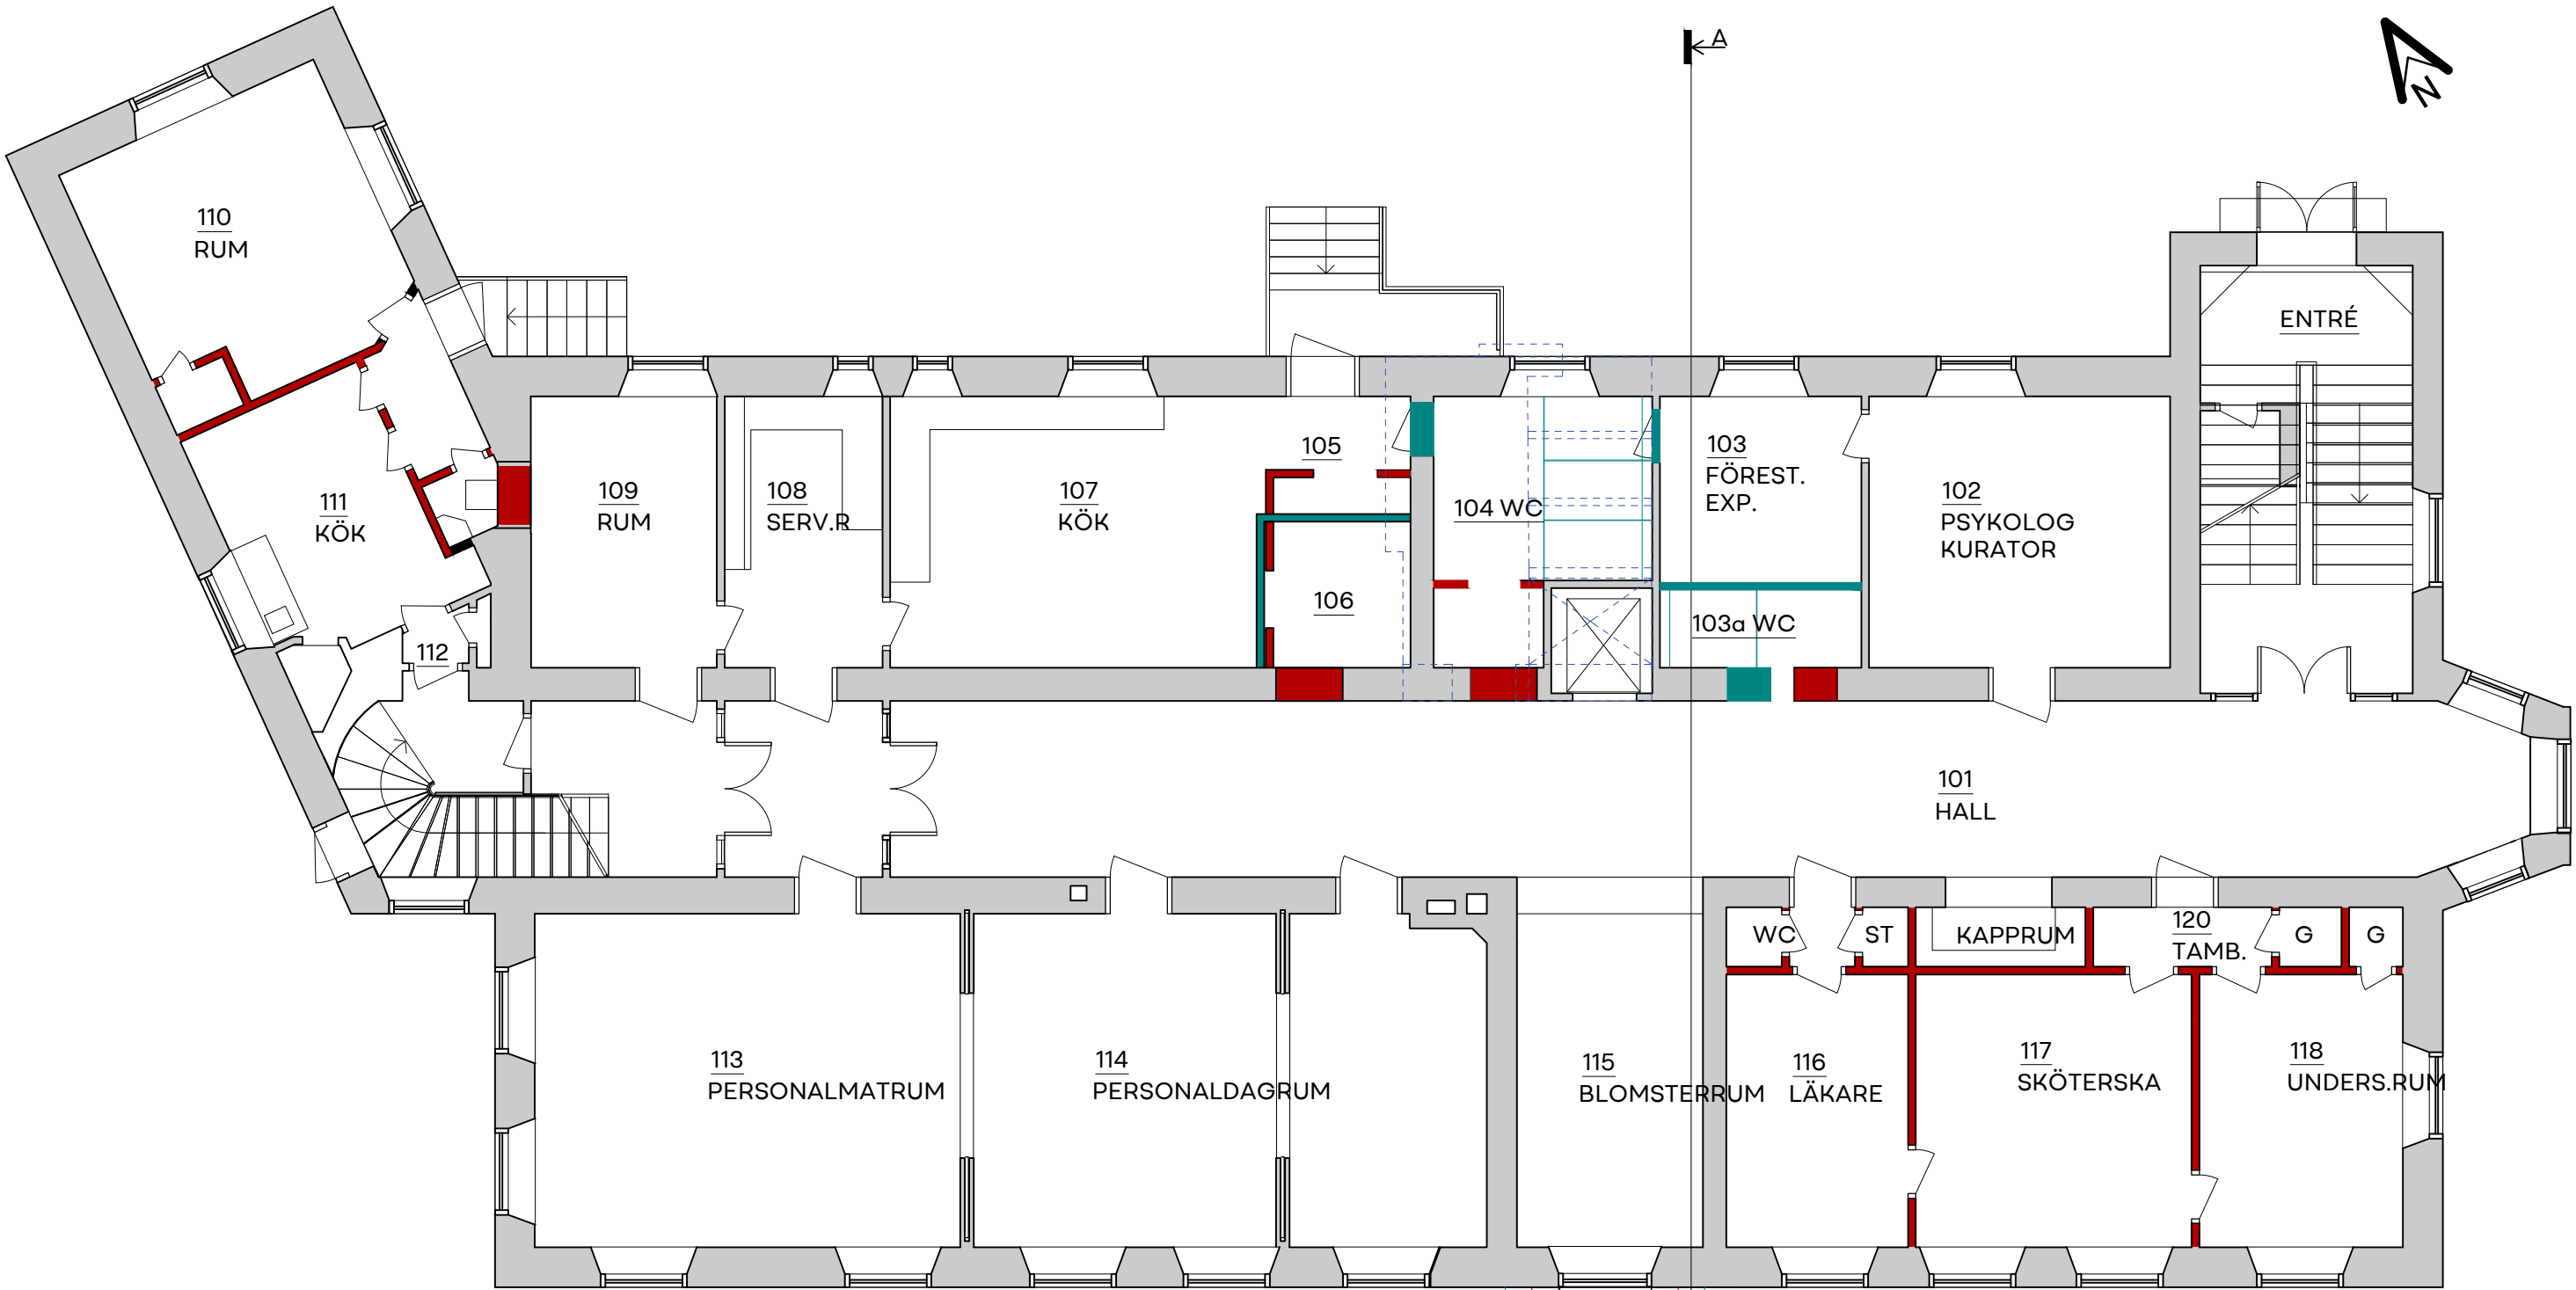


1 BOTTENVÅNING -planritning väggar som ska tas bort
1 : 100

- väggar som ska tas bort
- adderade väggar

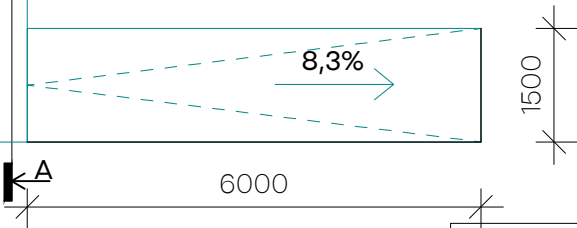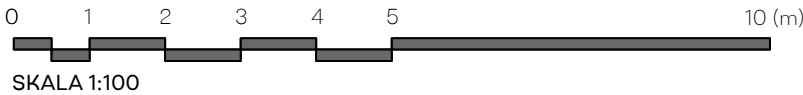


Glaven 12		
RITNING	RITNINGSNUMMER	
PLANRITNING	A-10.12- 108	
RITAD/KONST.AV	DATUM	SKALA
SS	2023/10/06	1 : 100 (A3)

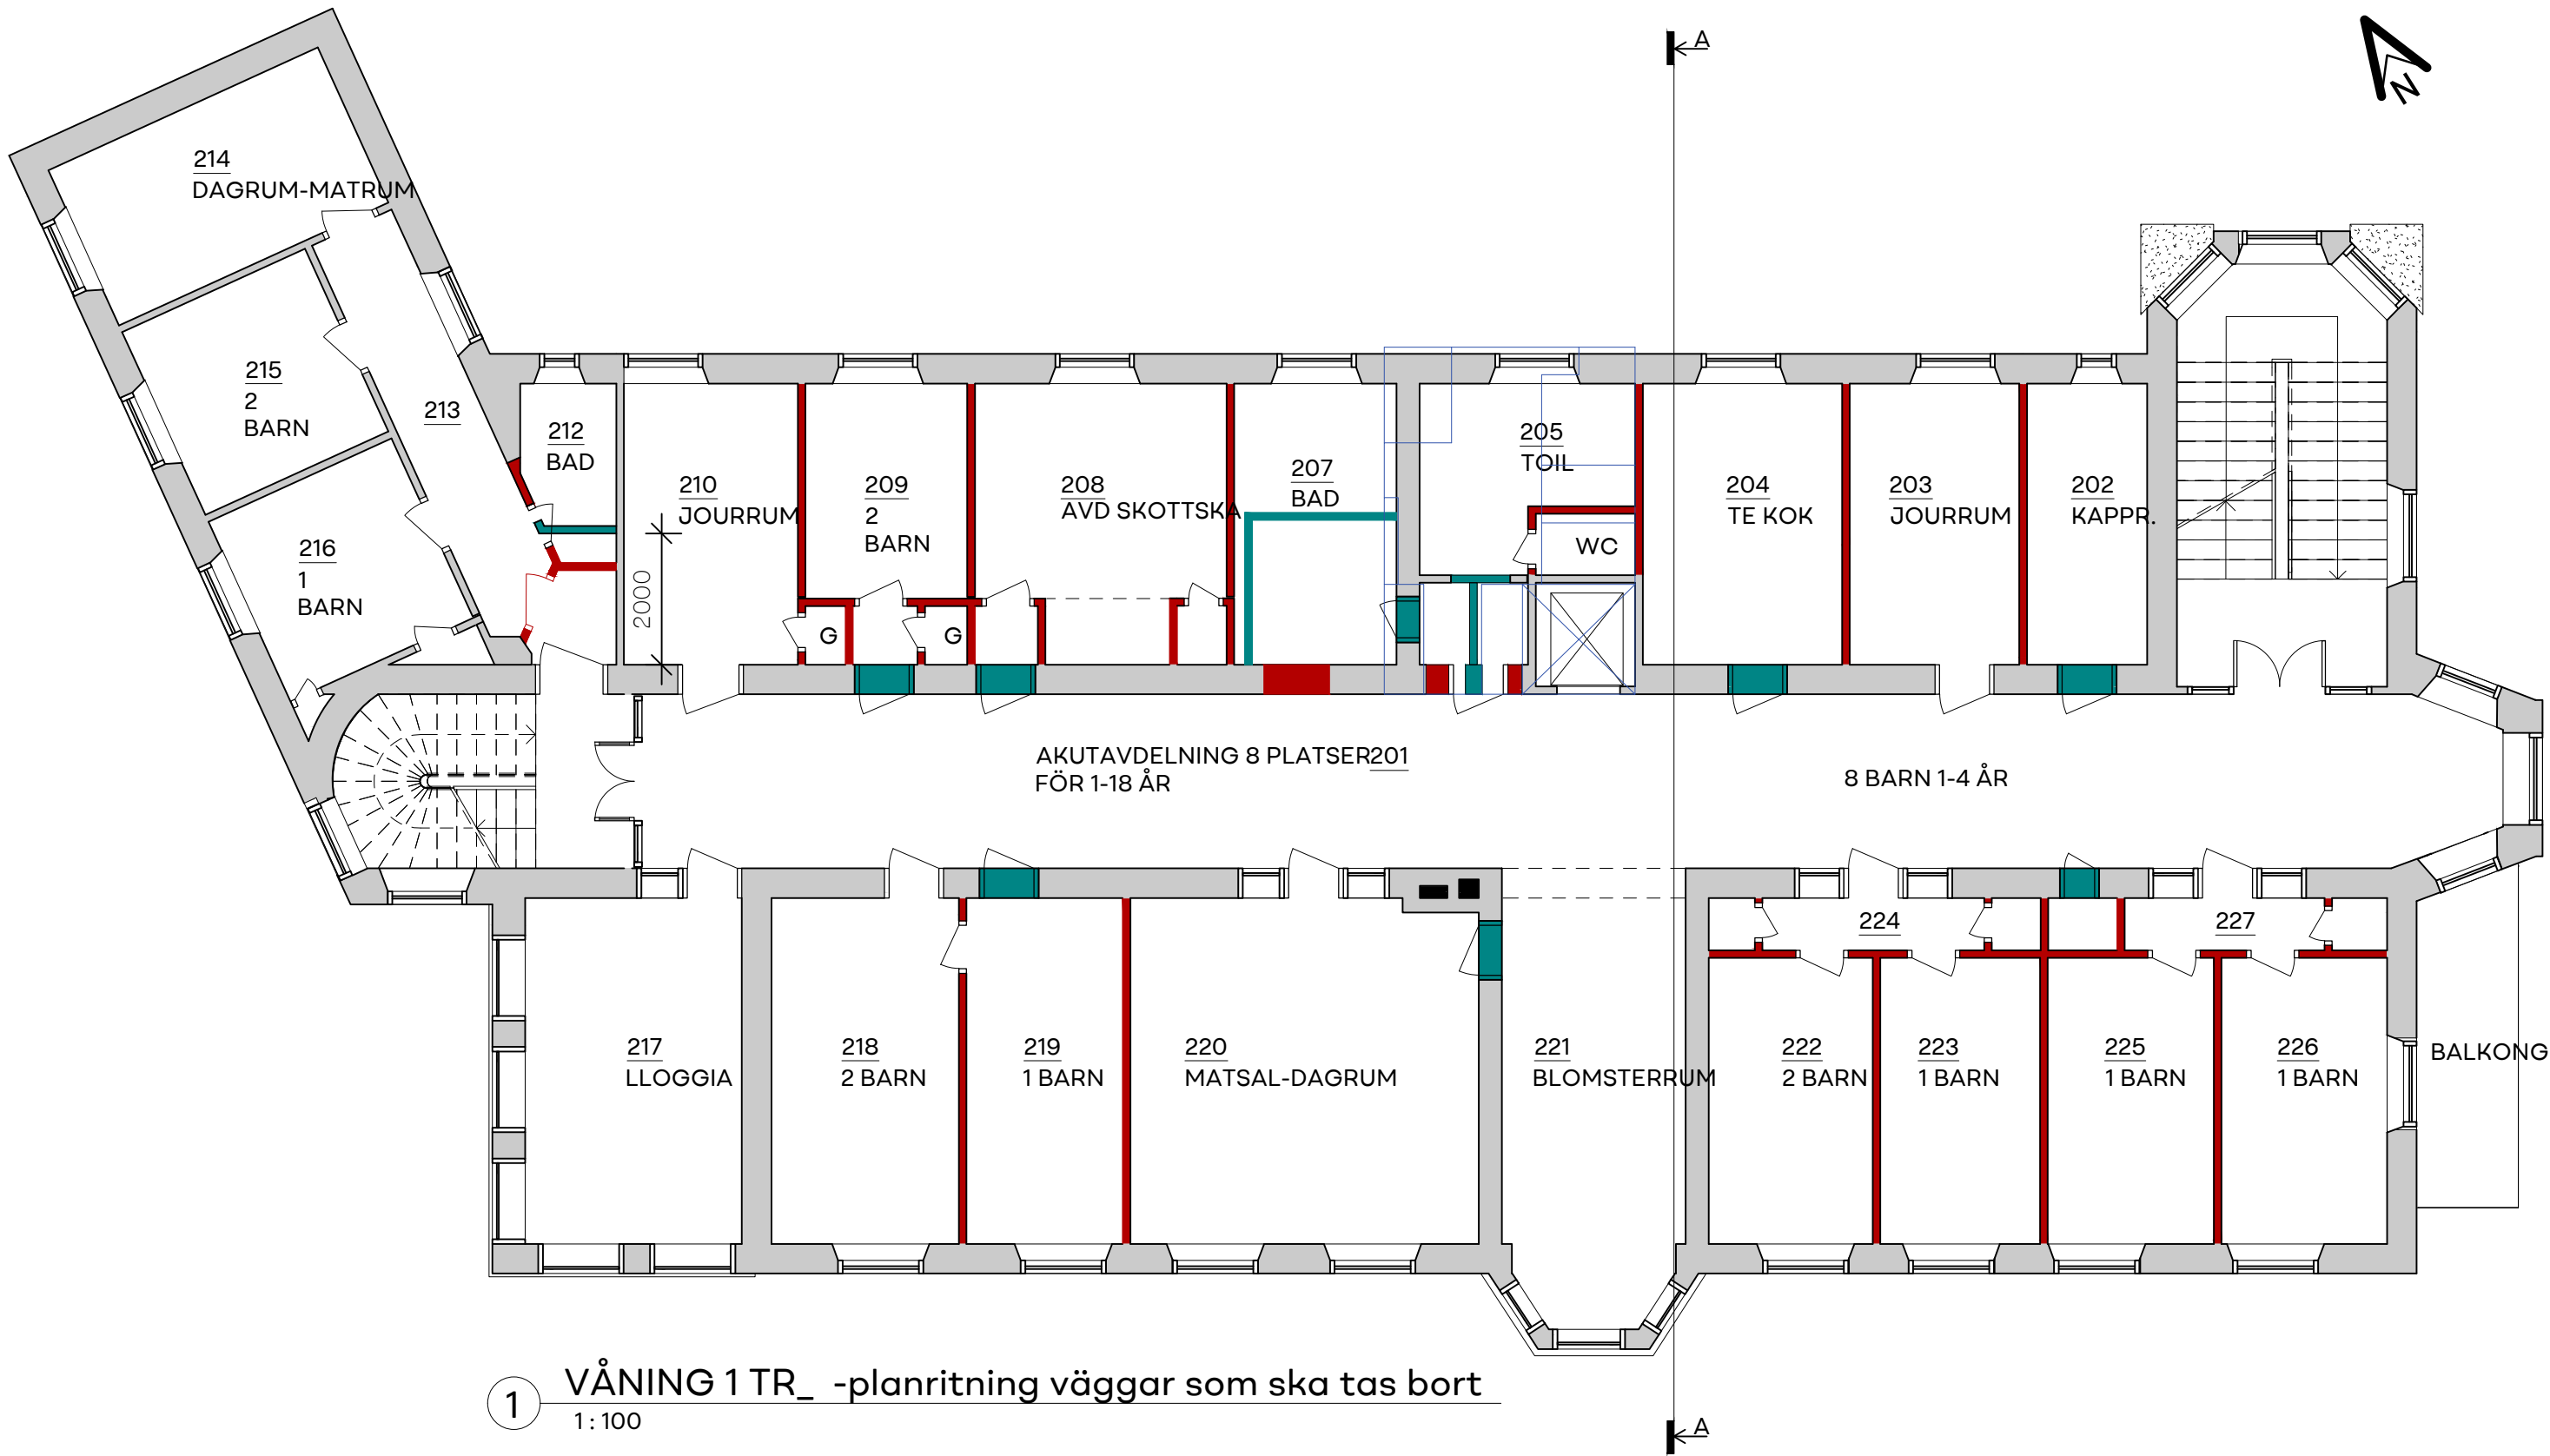


1 VÅNING 1 TR_ -planritning väggar som ska tas bort
1:100

- väggar som ska tas bort
- adderade väggar

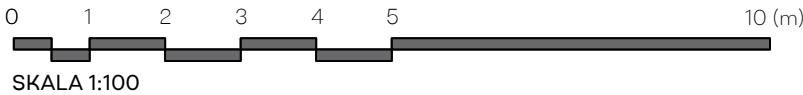


Glaven 12		
RITNING	RITNINGSNUMMER	
PLANRITNING	A-10.12- 109	
RITAD/KONST.AV	DATUM	SKALA
SS	2023/10/06	1:100 (A3)

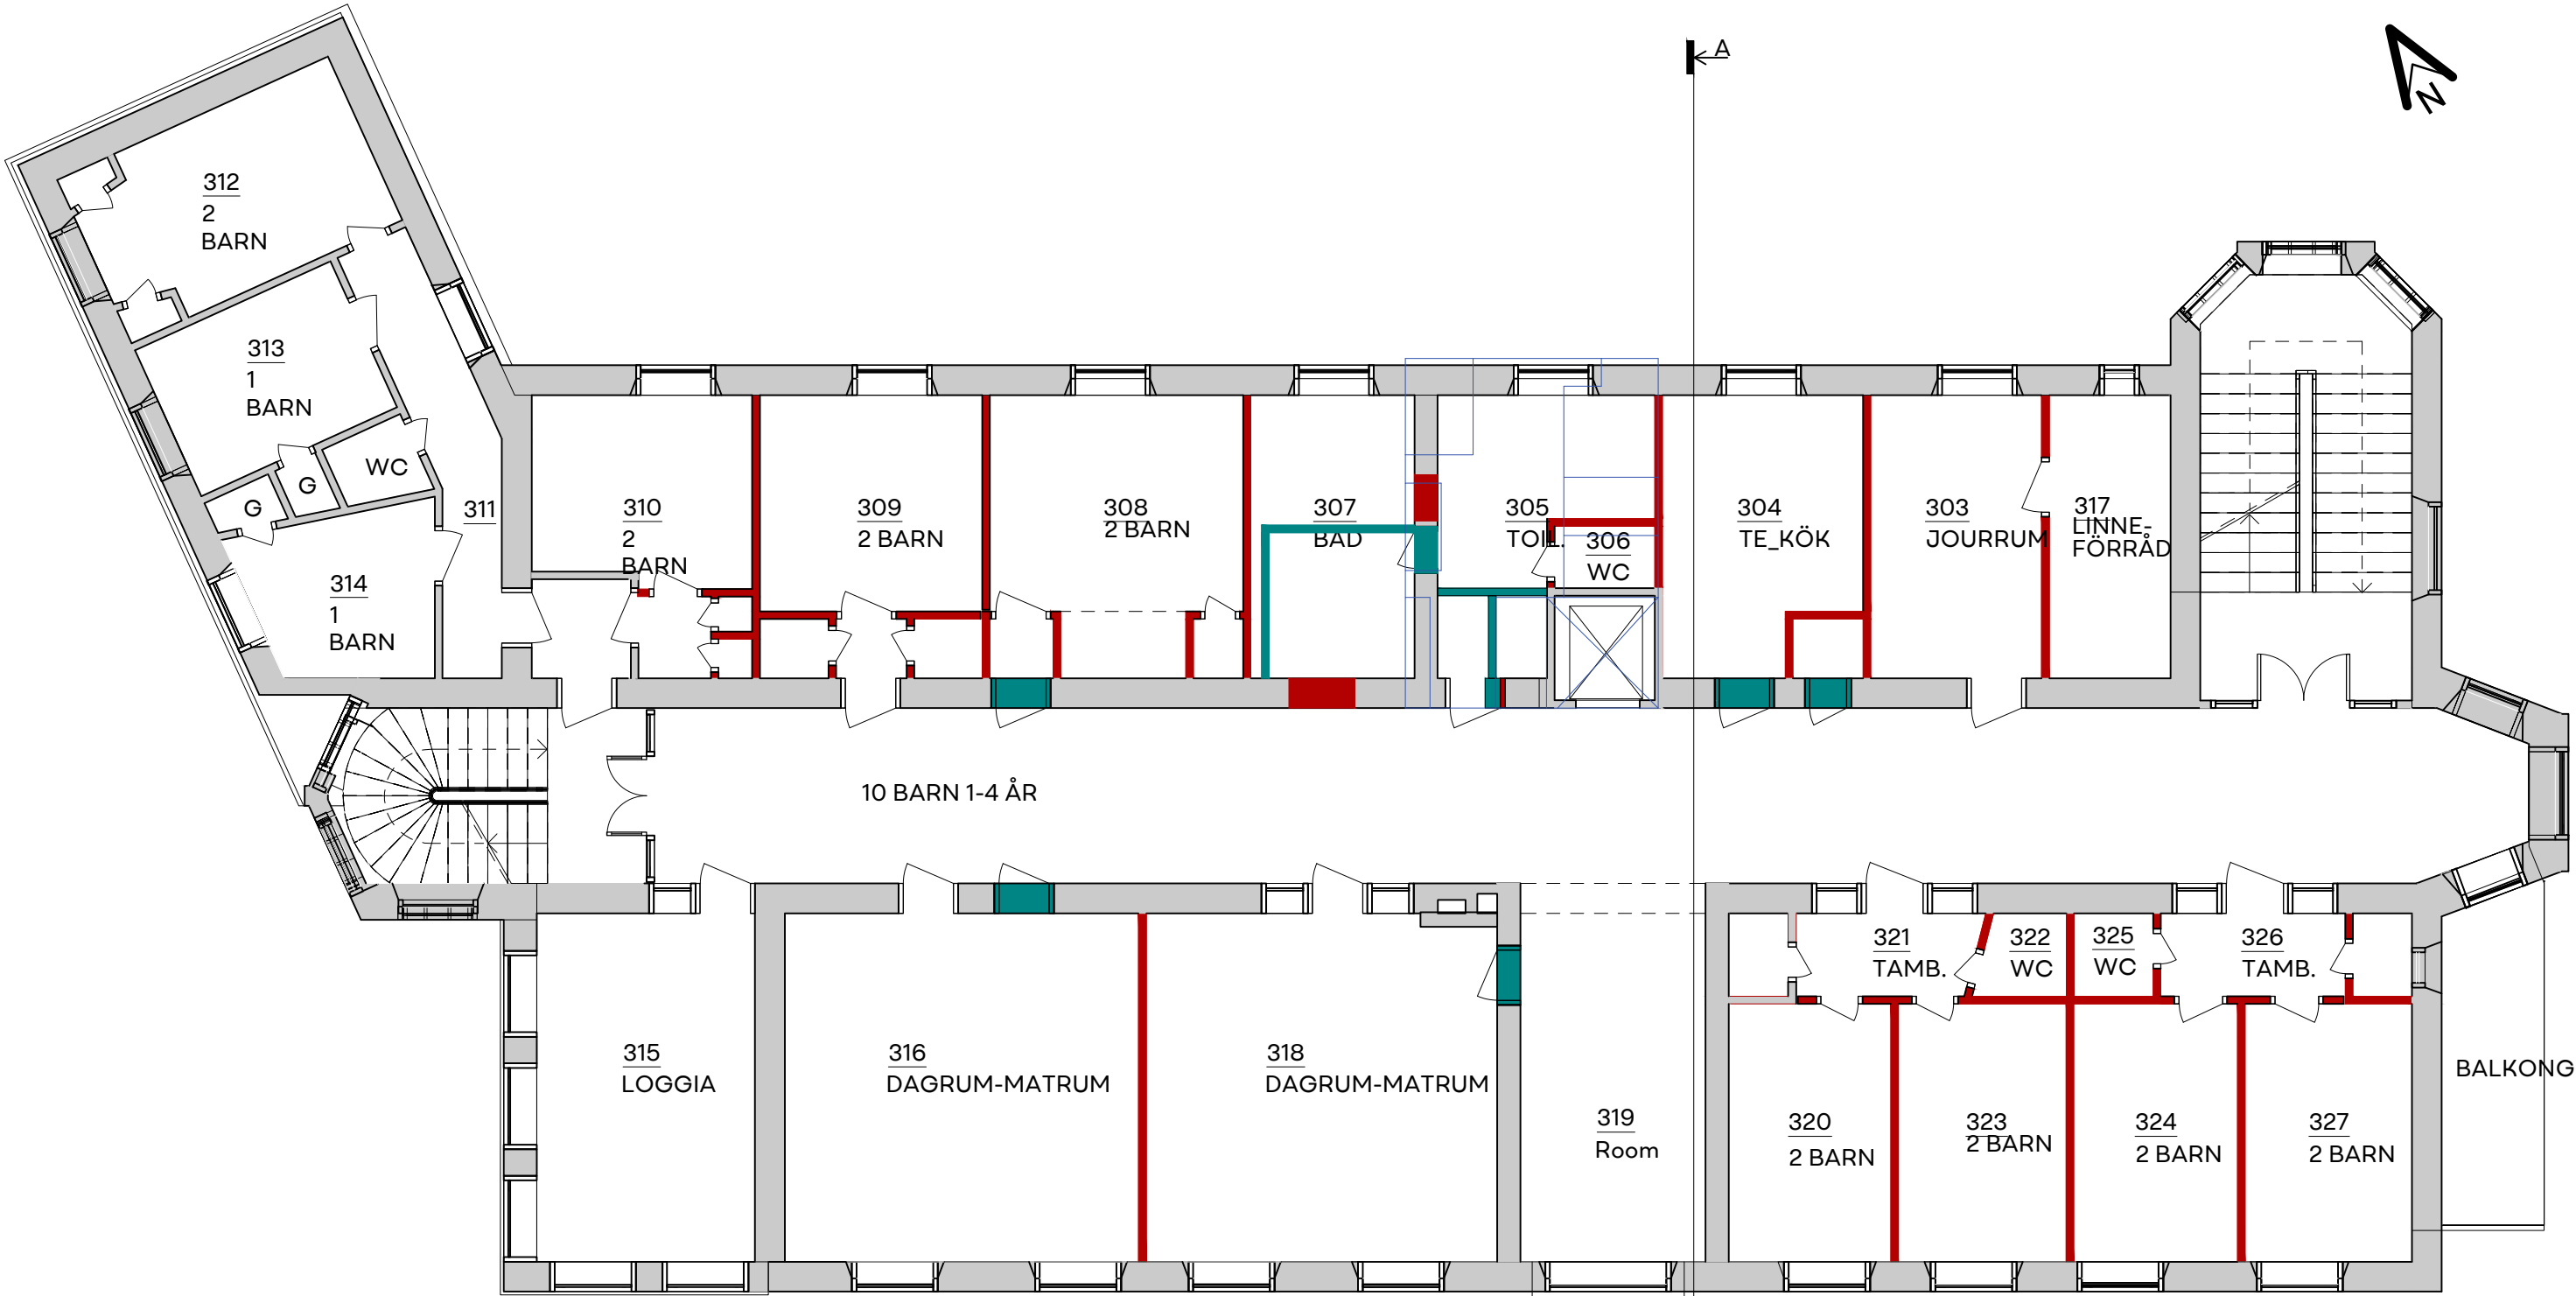


1 VÅNING 2 TR_ -planritning väggar som ska tas bort
1:100

- väggar som ska tas bort
- adderade väggar

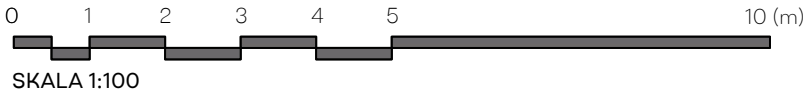


Glaven 12		
RITNING	RITNINGSNUMMER	
PLANRITNING	A-10.12- 110	
RITAD/KONST.AV	DATUM	SKALA
SS	2023/10/06	1:100 (A3)

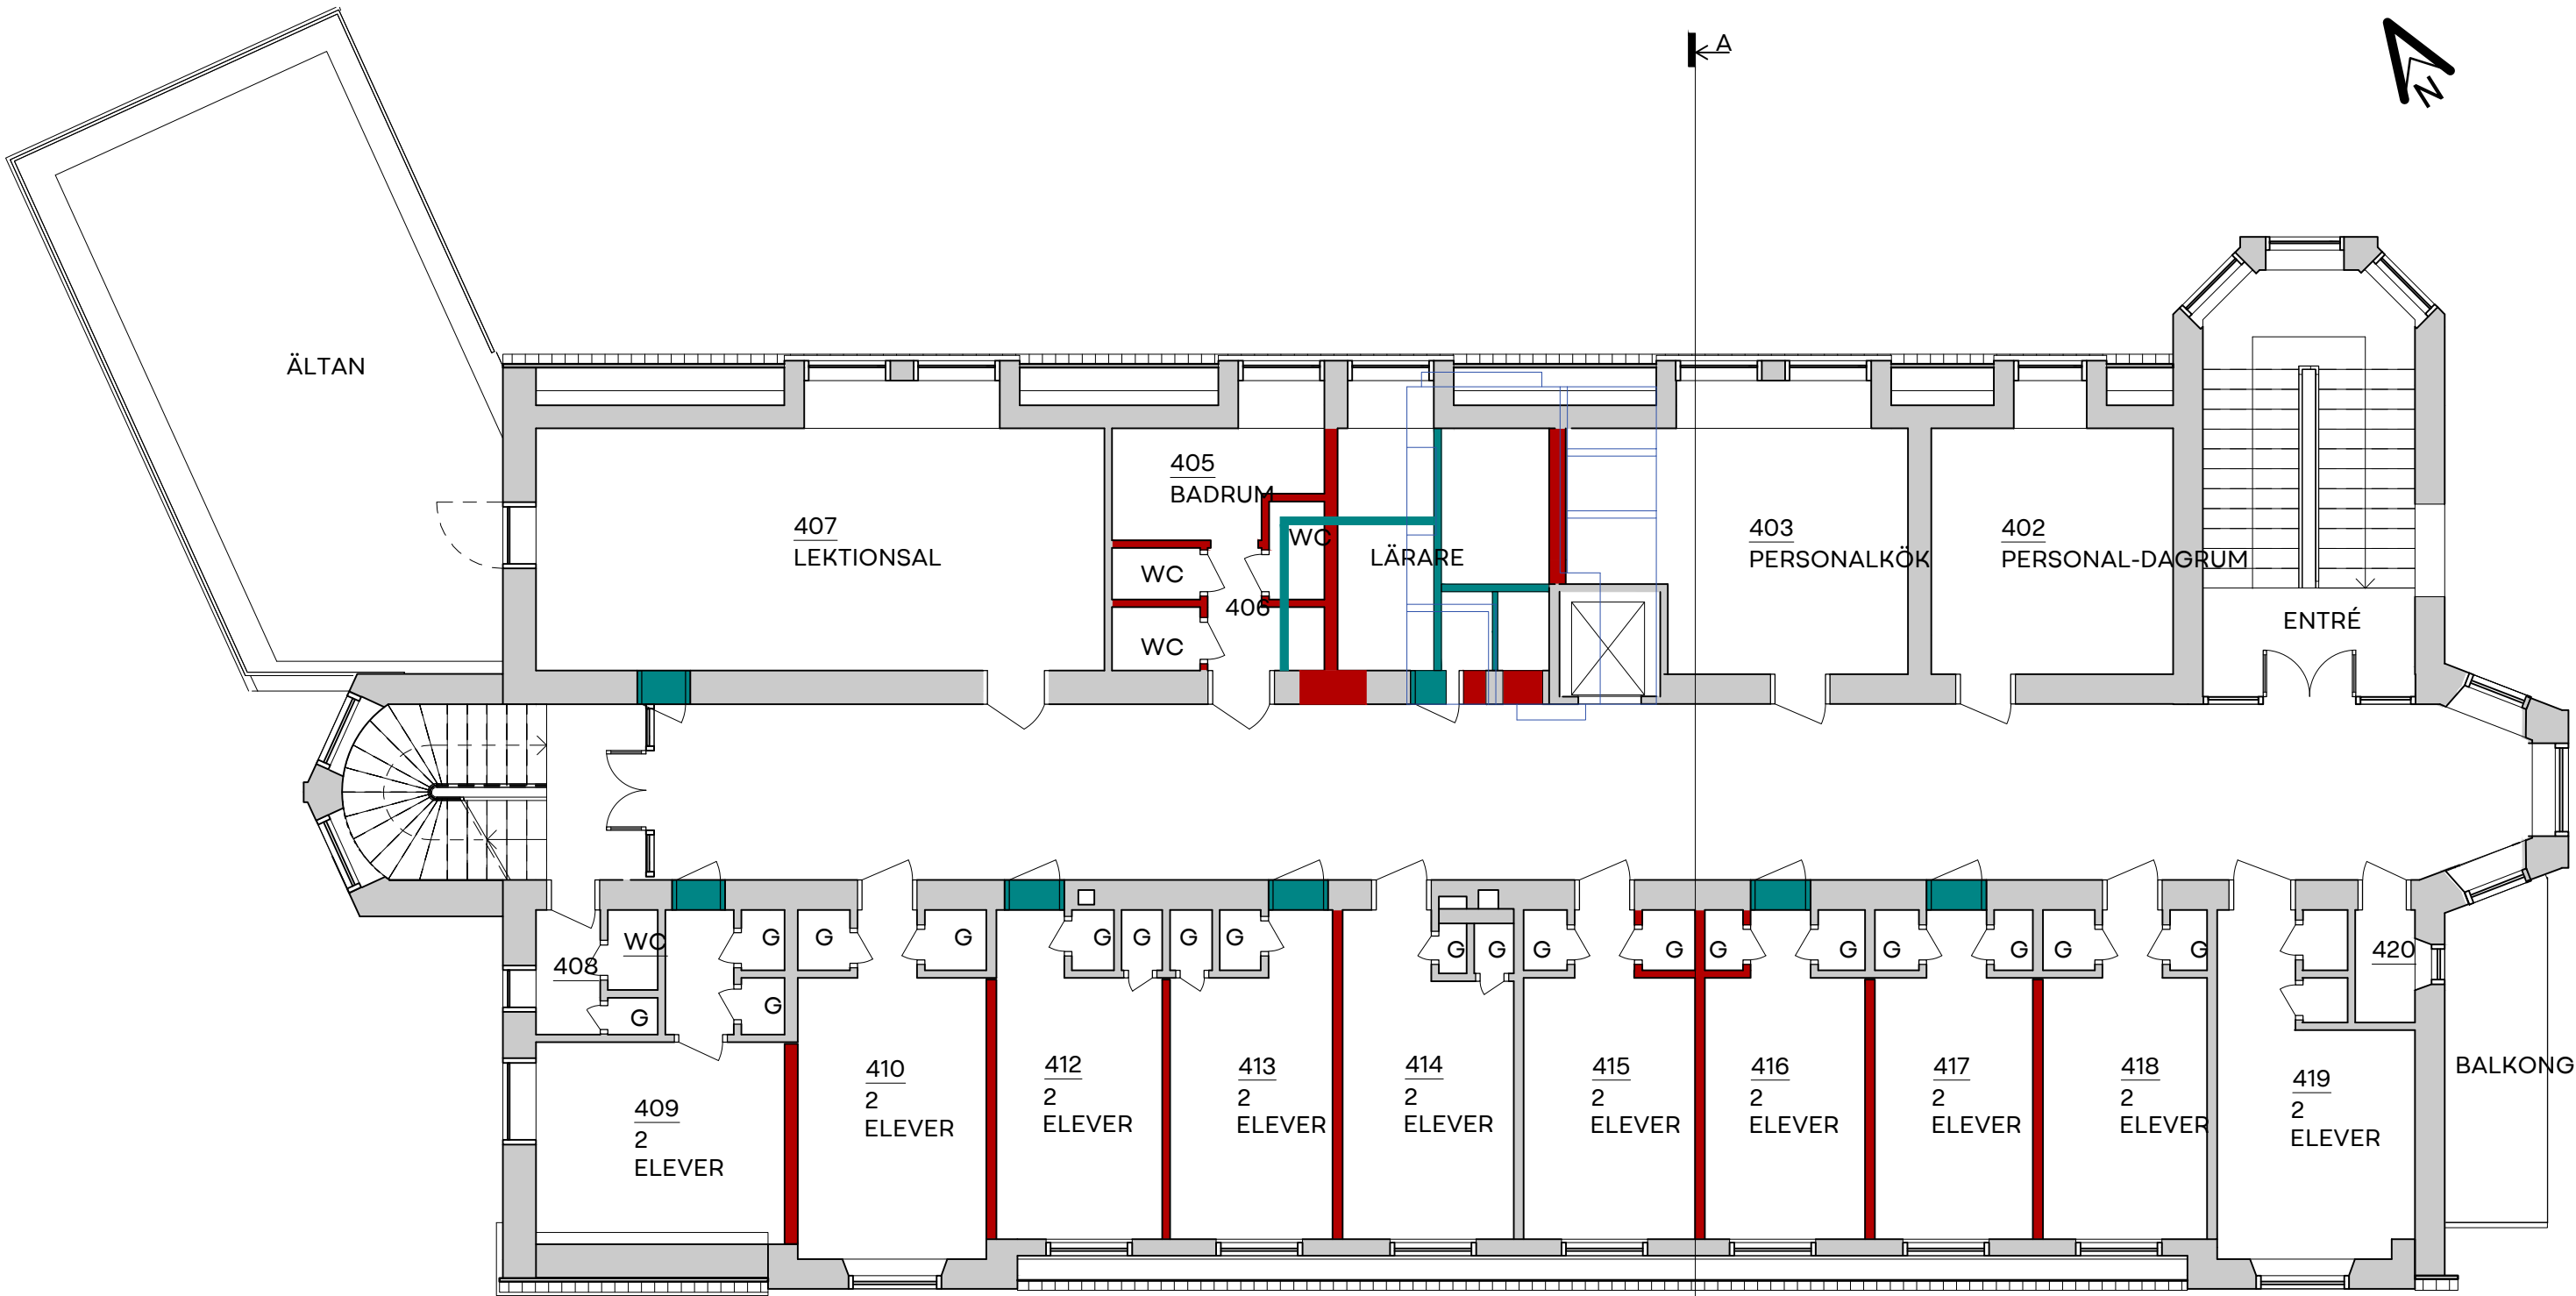


1 VÅNING 3 TR_ -planritning väggar som ska tas bort
1:100

- väggar som ska tas bort
- adderade väggar

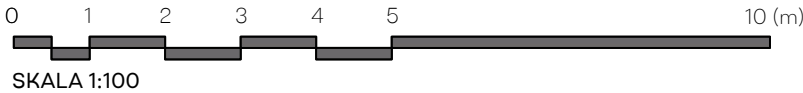


Glaven 12		
RITNING	RITNINGSNUMMER	
PLANRITNING	A-10.12- 111	
RITAD/KONST.AV	DATUM	SKALA
SS	2023/10/06	1:100 (A3)

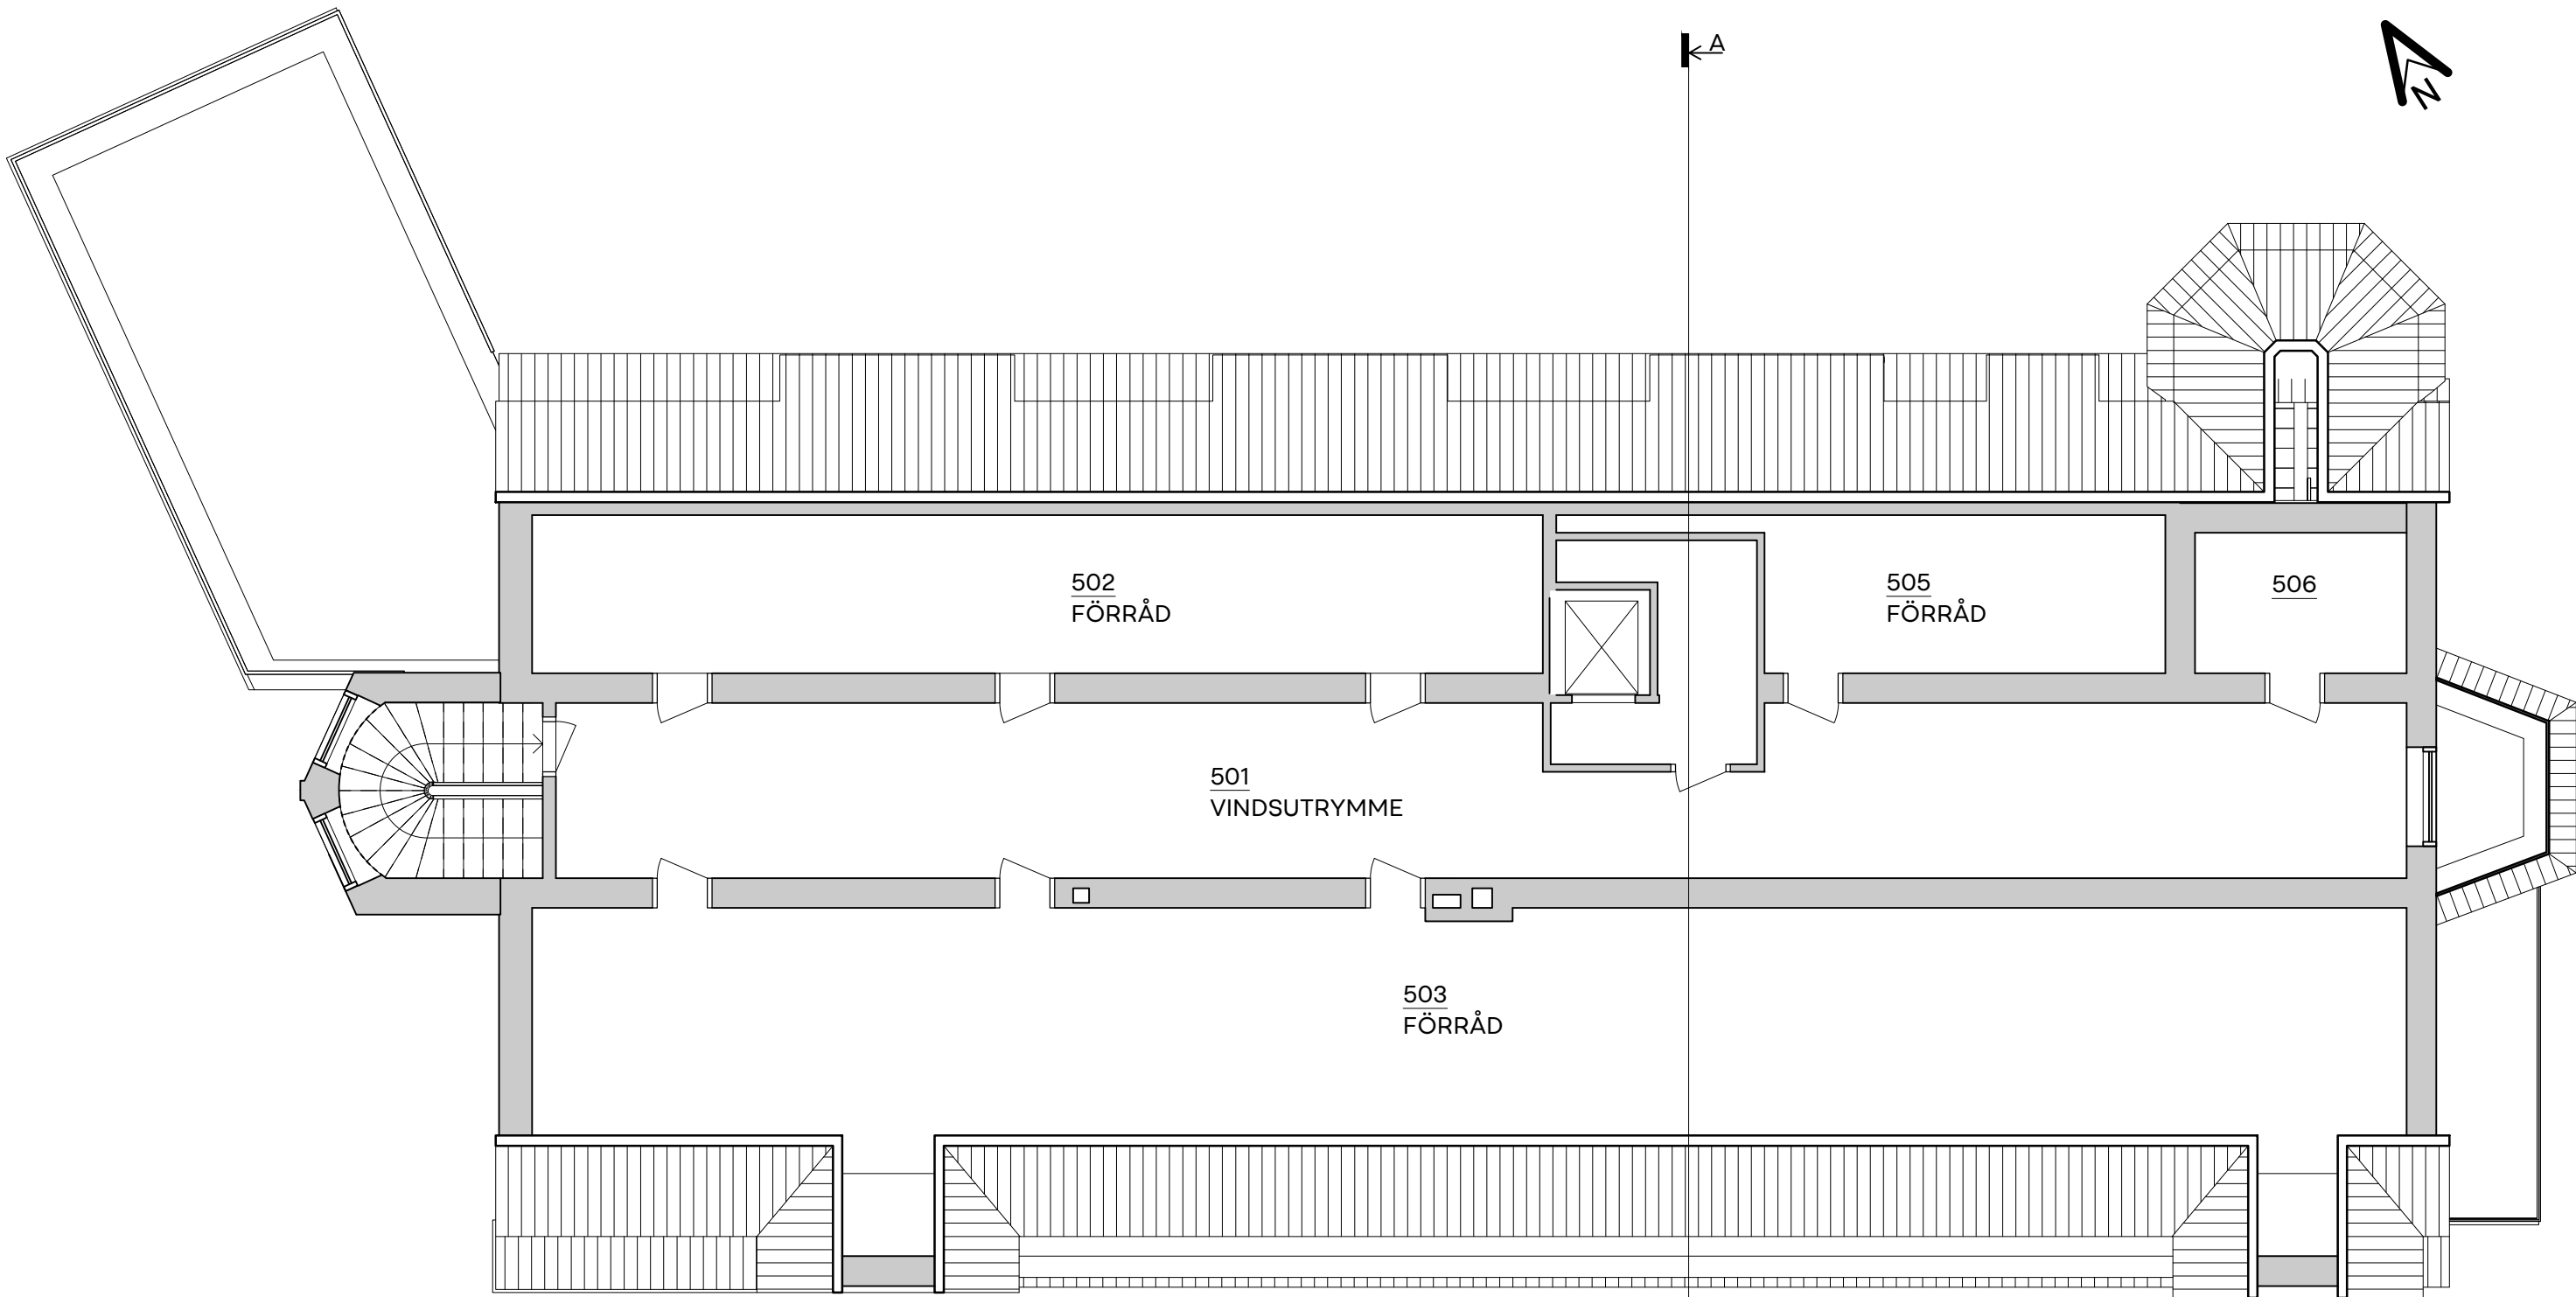


1 VINDSRUM -planritning väggar som ska tas bort
1:100


- väggar som ska tas bort
- adderade väggar

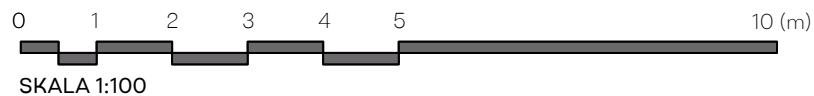


Glaven 12		
RITNING	RITNINGSNUMMER	
PLANRITNING	A-10.12- 112	
RITAD/KONST.AV	DATUM	SKALA
SS	2023/10/06	1:100 (A3)

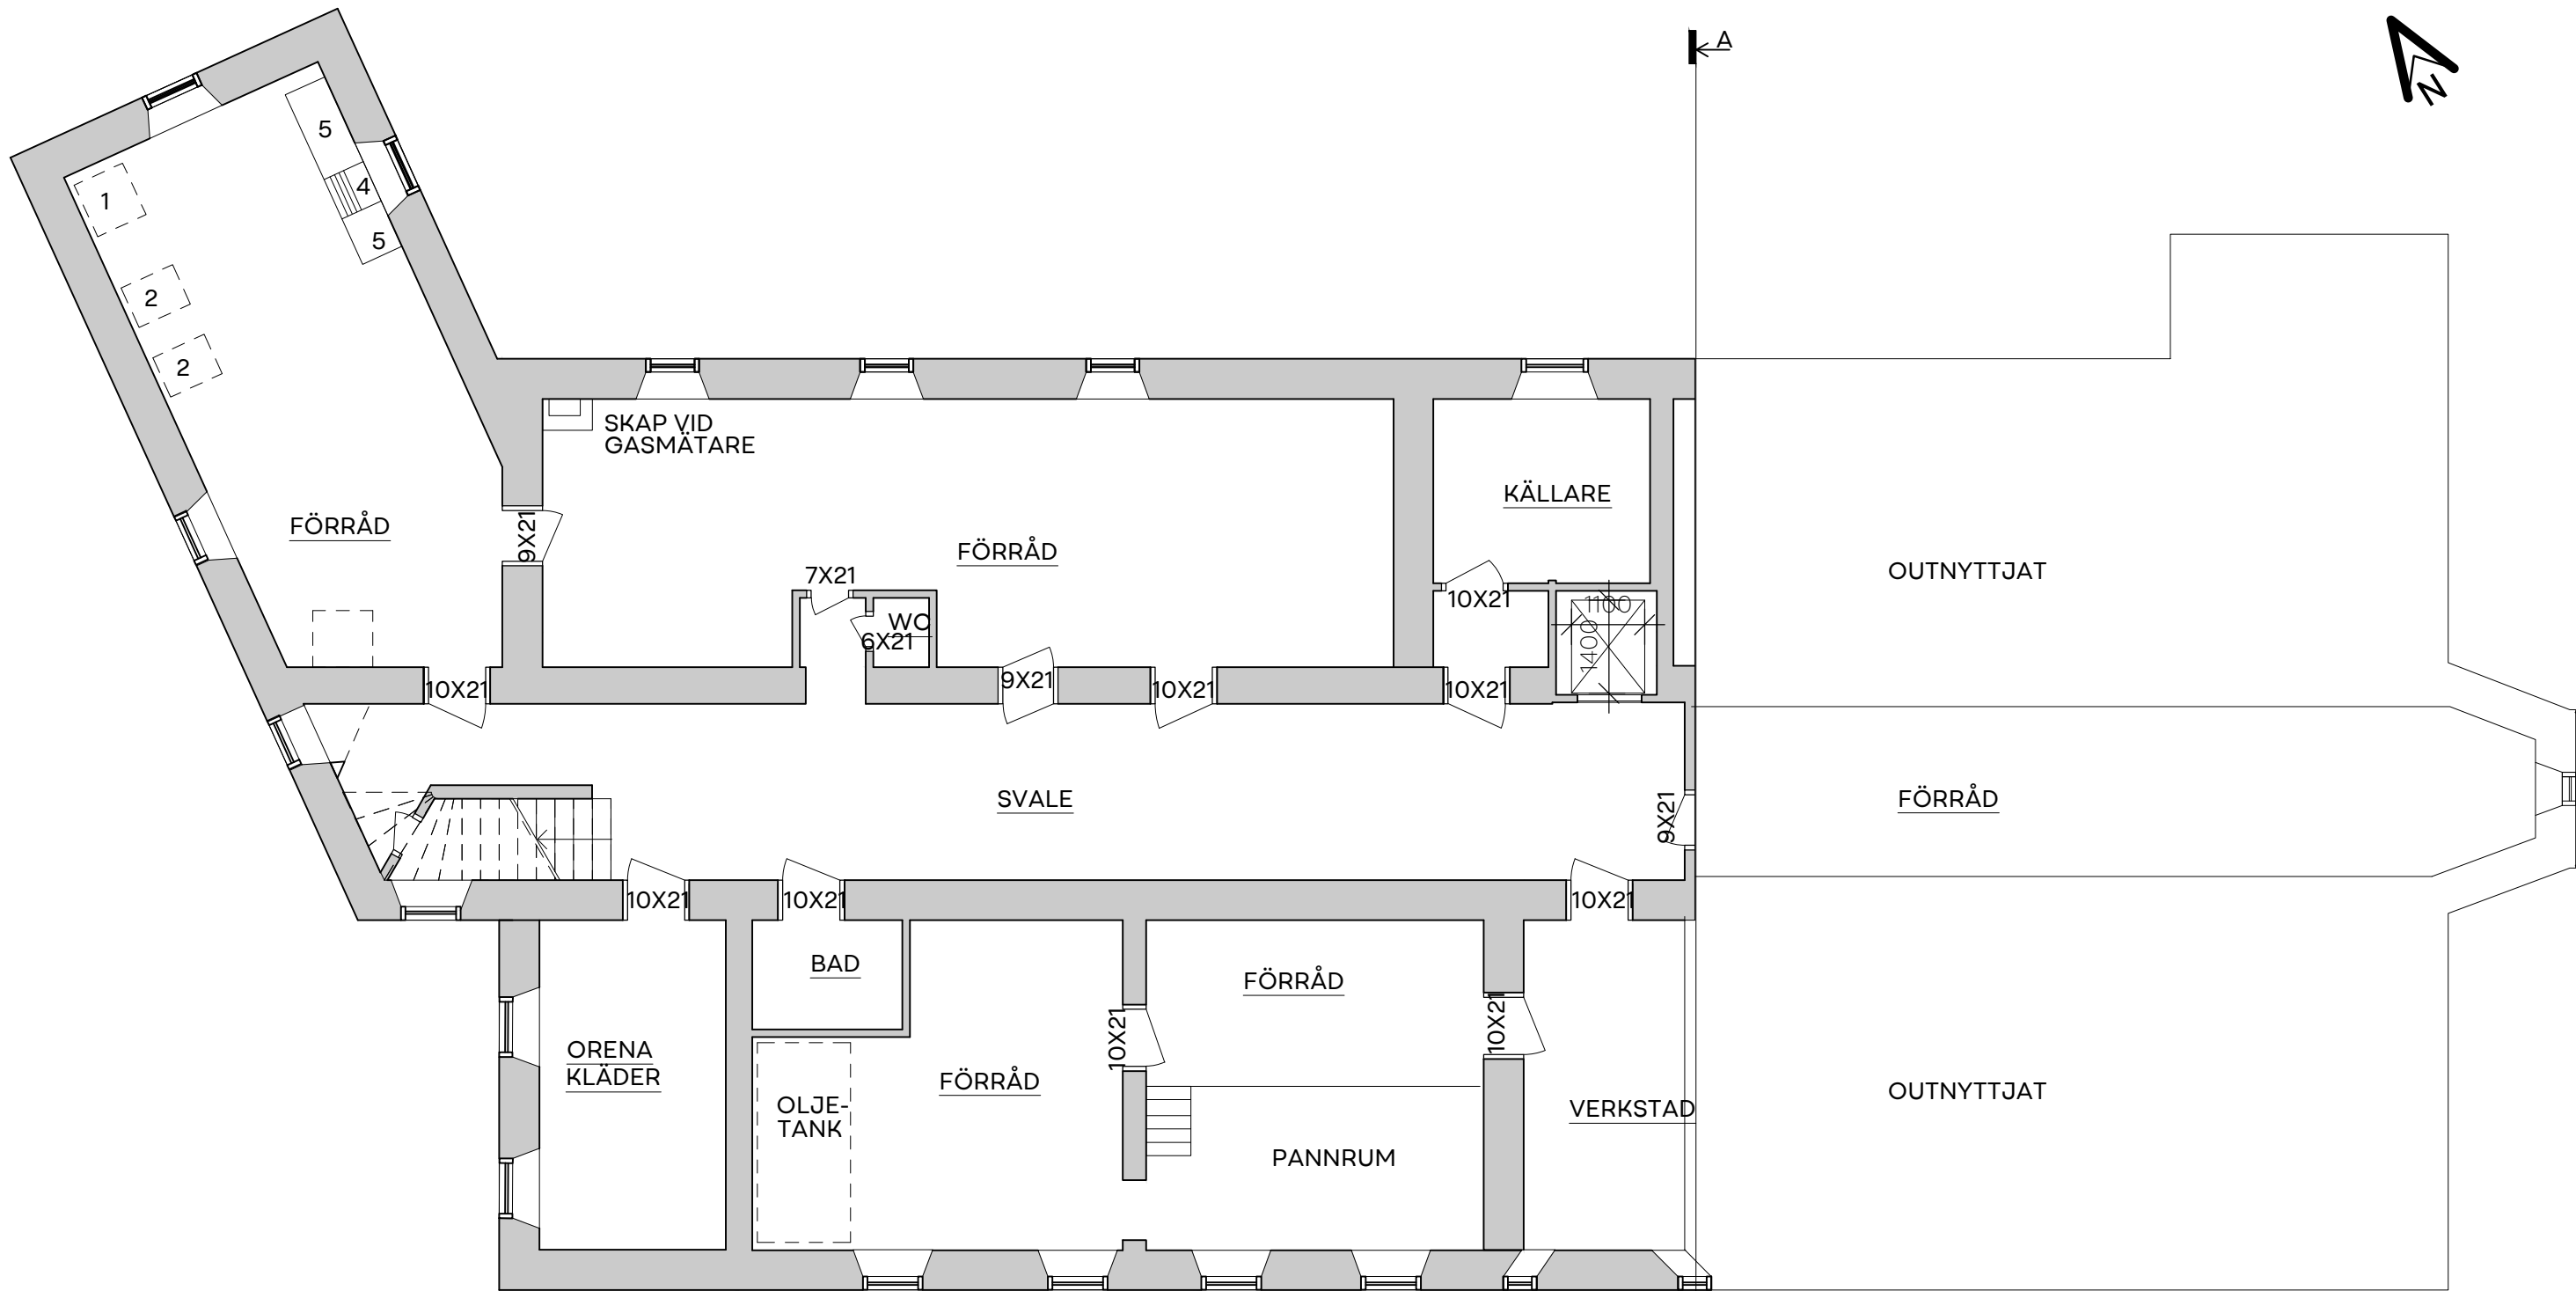


1 NY KÄLLARVÅNING
1:100

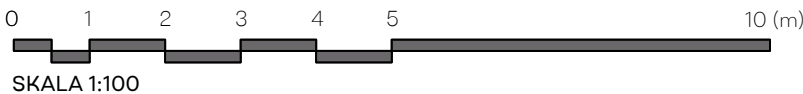

Glaven 12		
RITNING PLANRITNING	RITNINGSNUMMER A-10.12- 113	
RITAD/KONST.AV SS	DATUM 2023/10/06	SKALA 1:100 (A3)

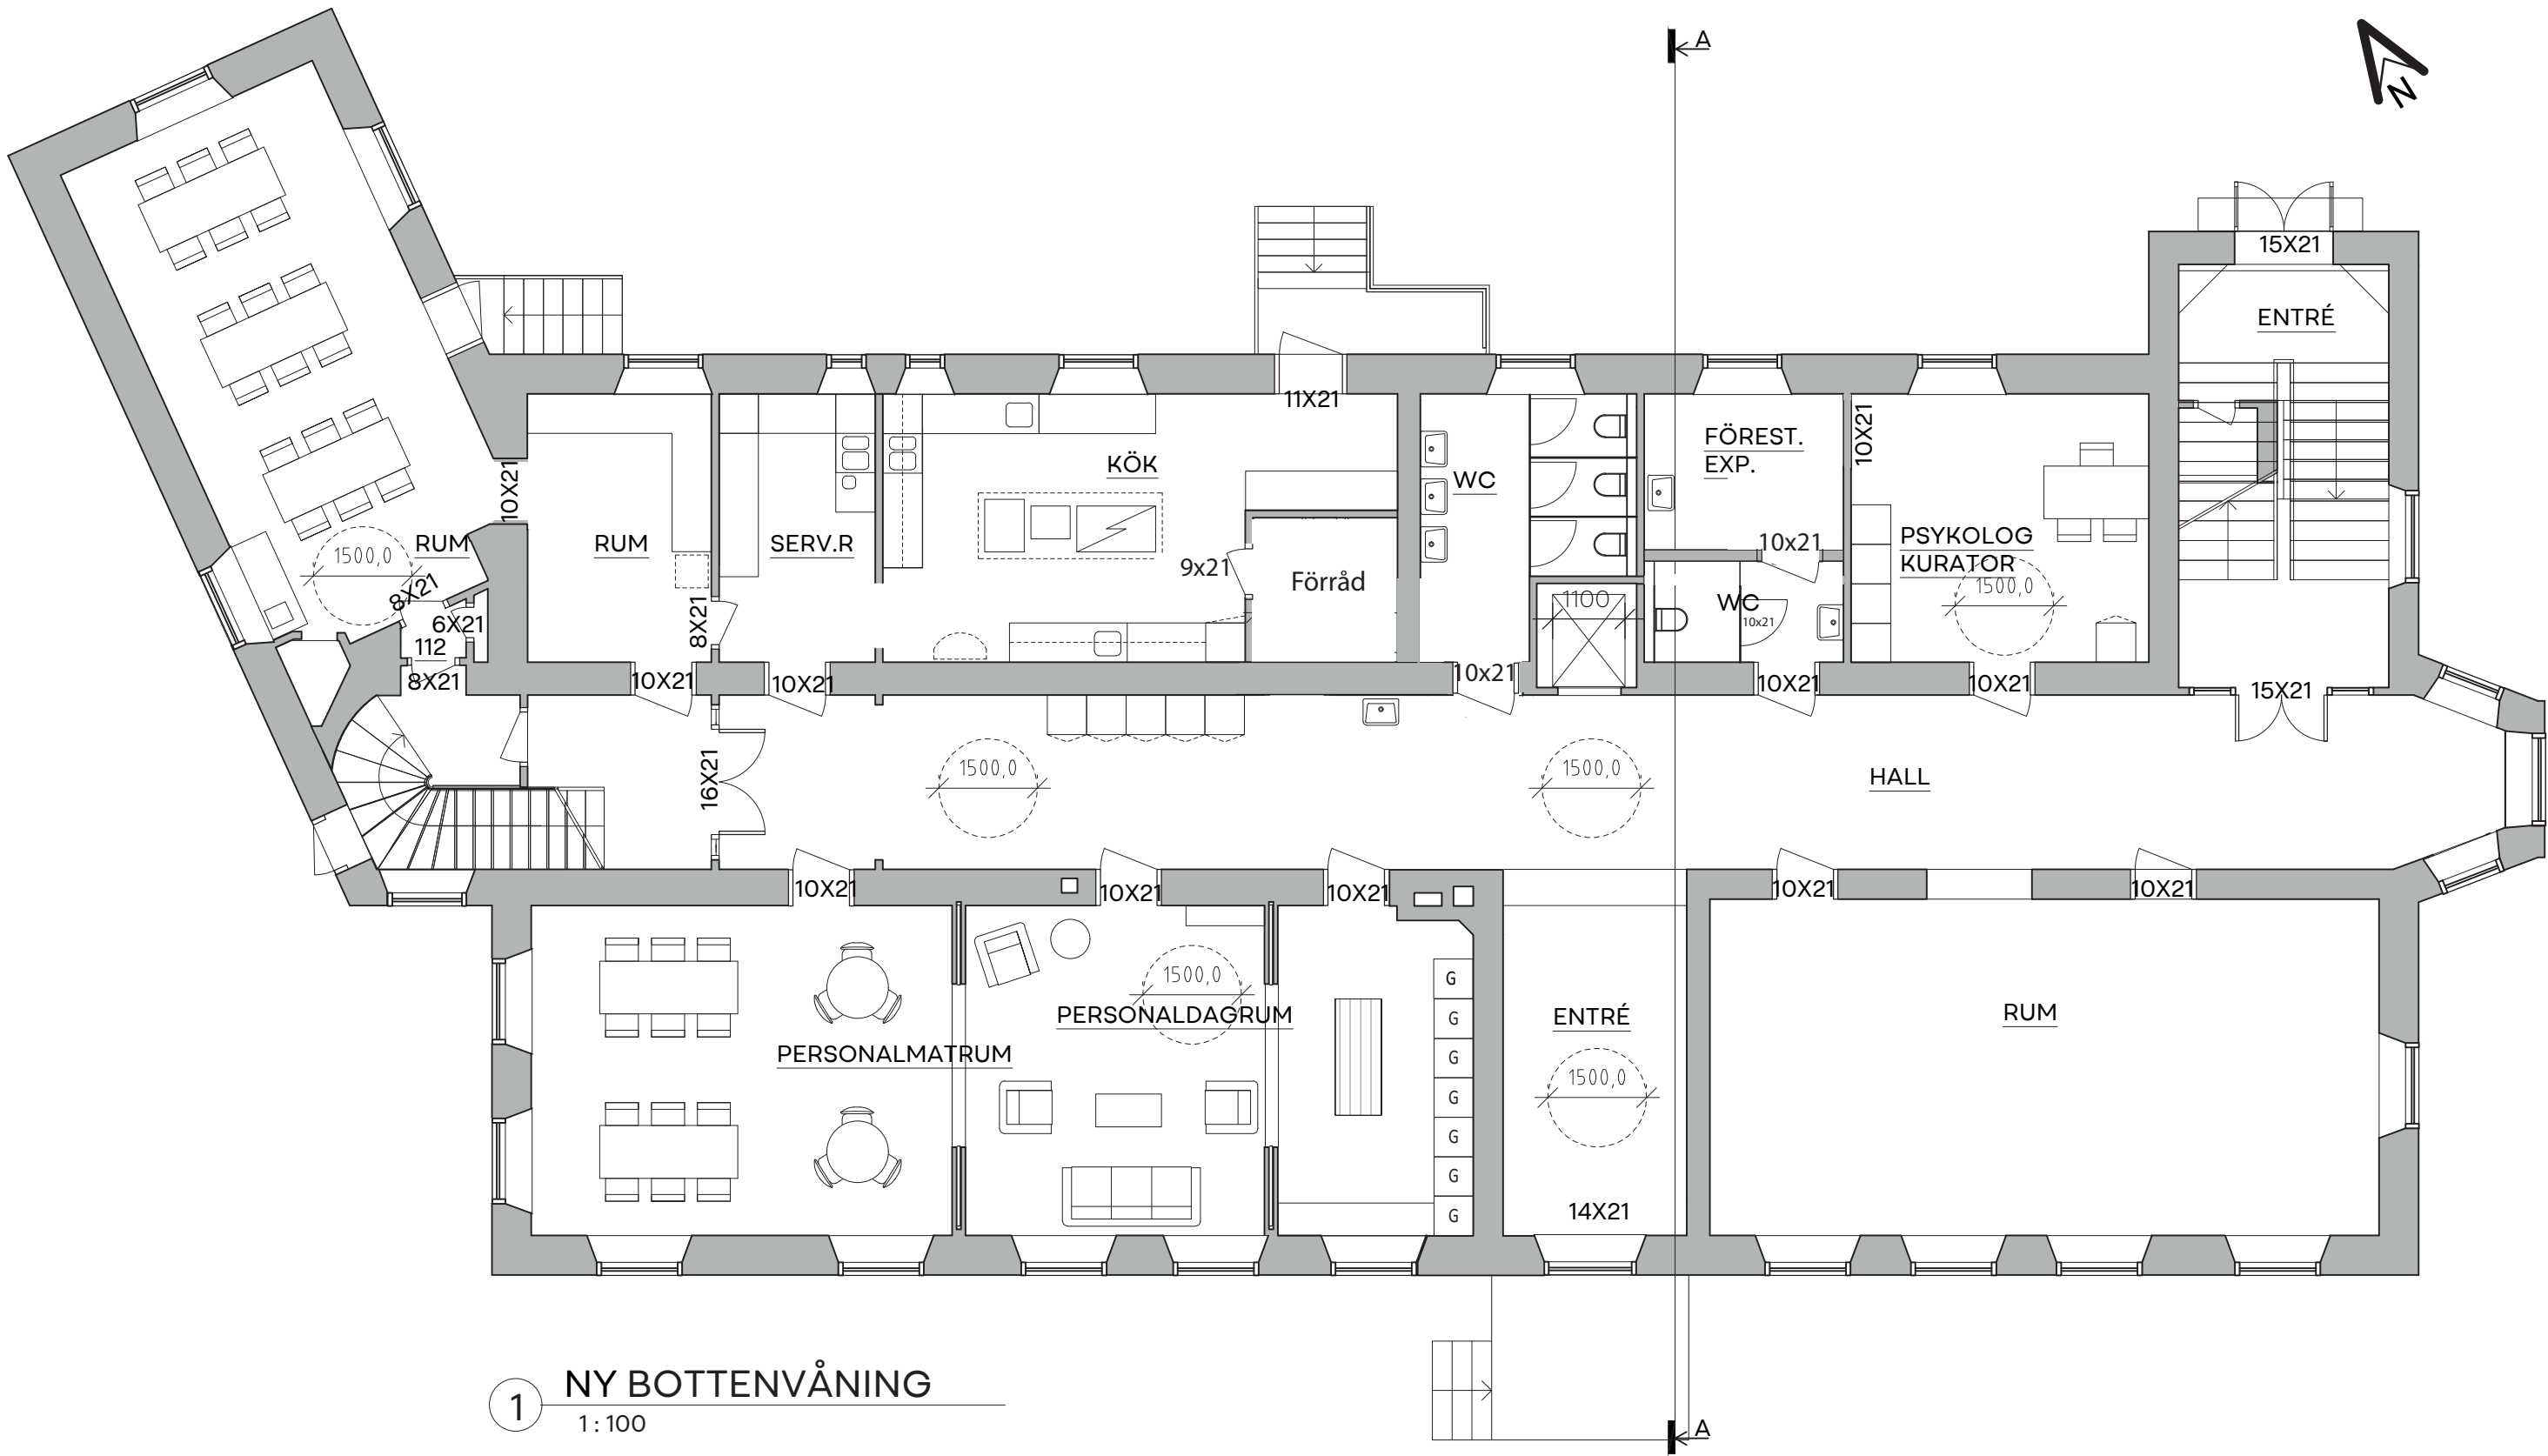

1 NY BOTTENVÅNING
1:100

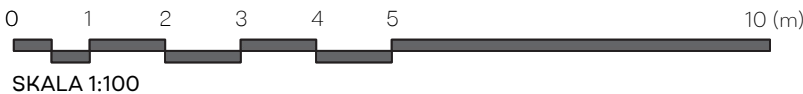

BygglövsExperten

Glaven 12


RITNING
PLANRITNING

RITNINGSNUMMER
A-10.12- 114


RITAD/KONST.AV
SS

DATUM
2023/10/06


SKALA
1:100 (A3)

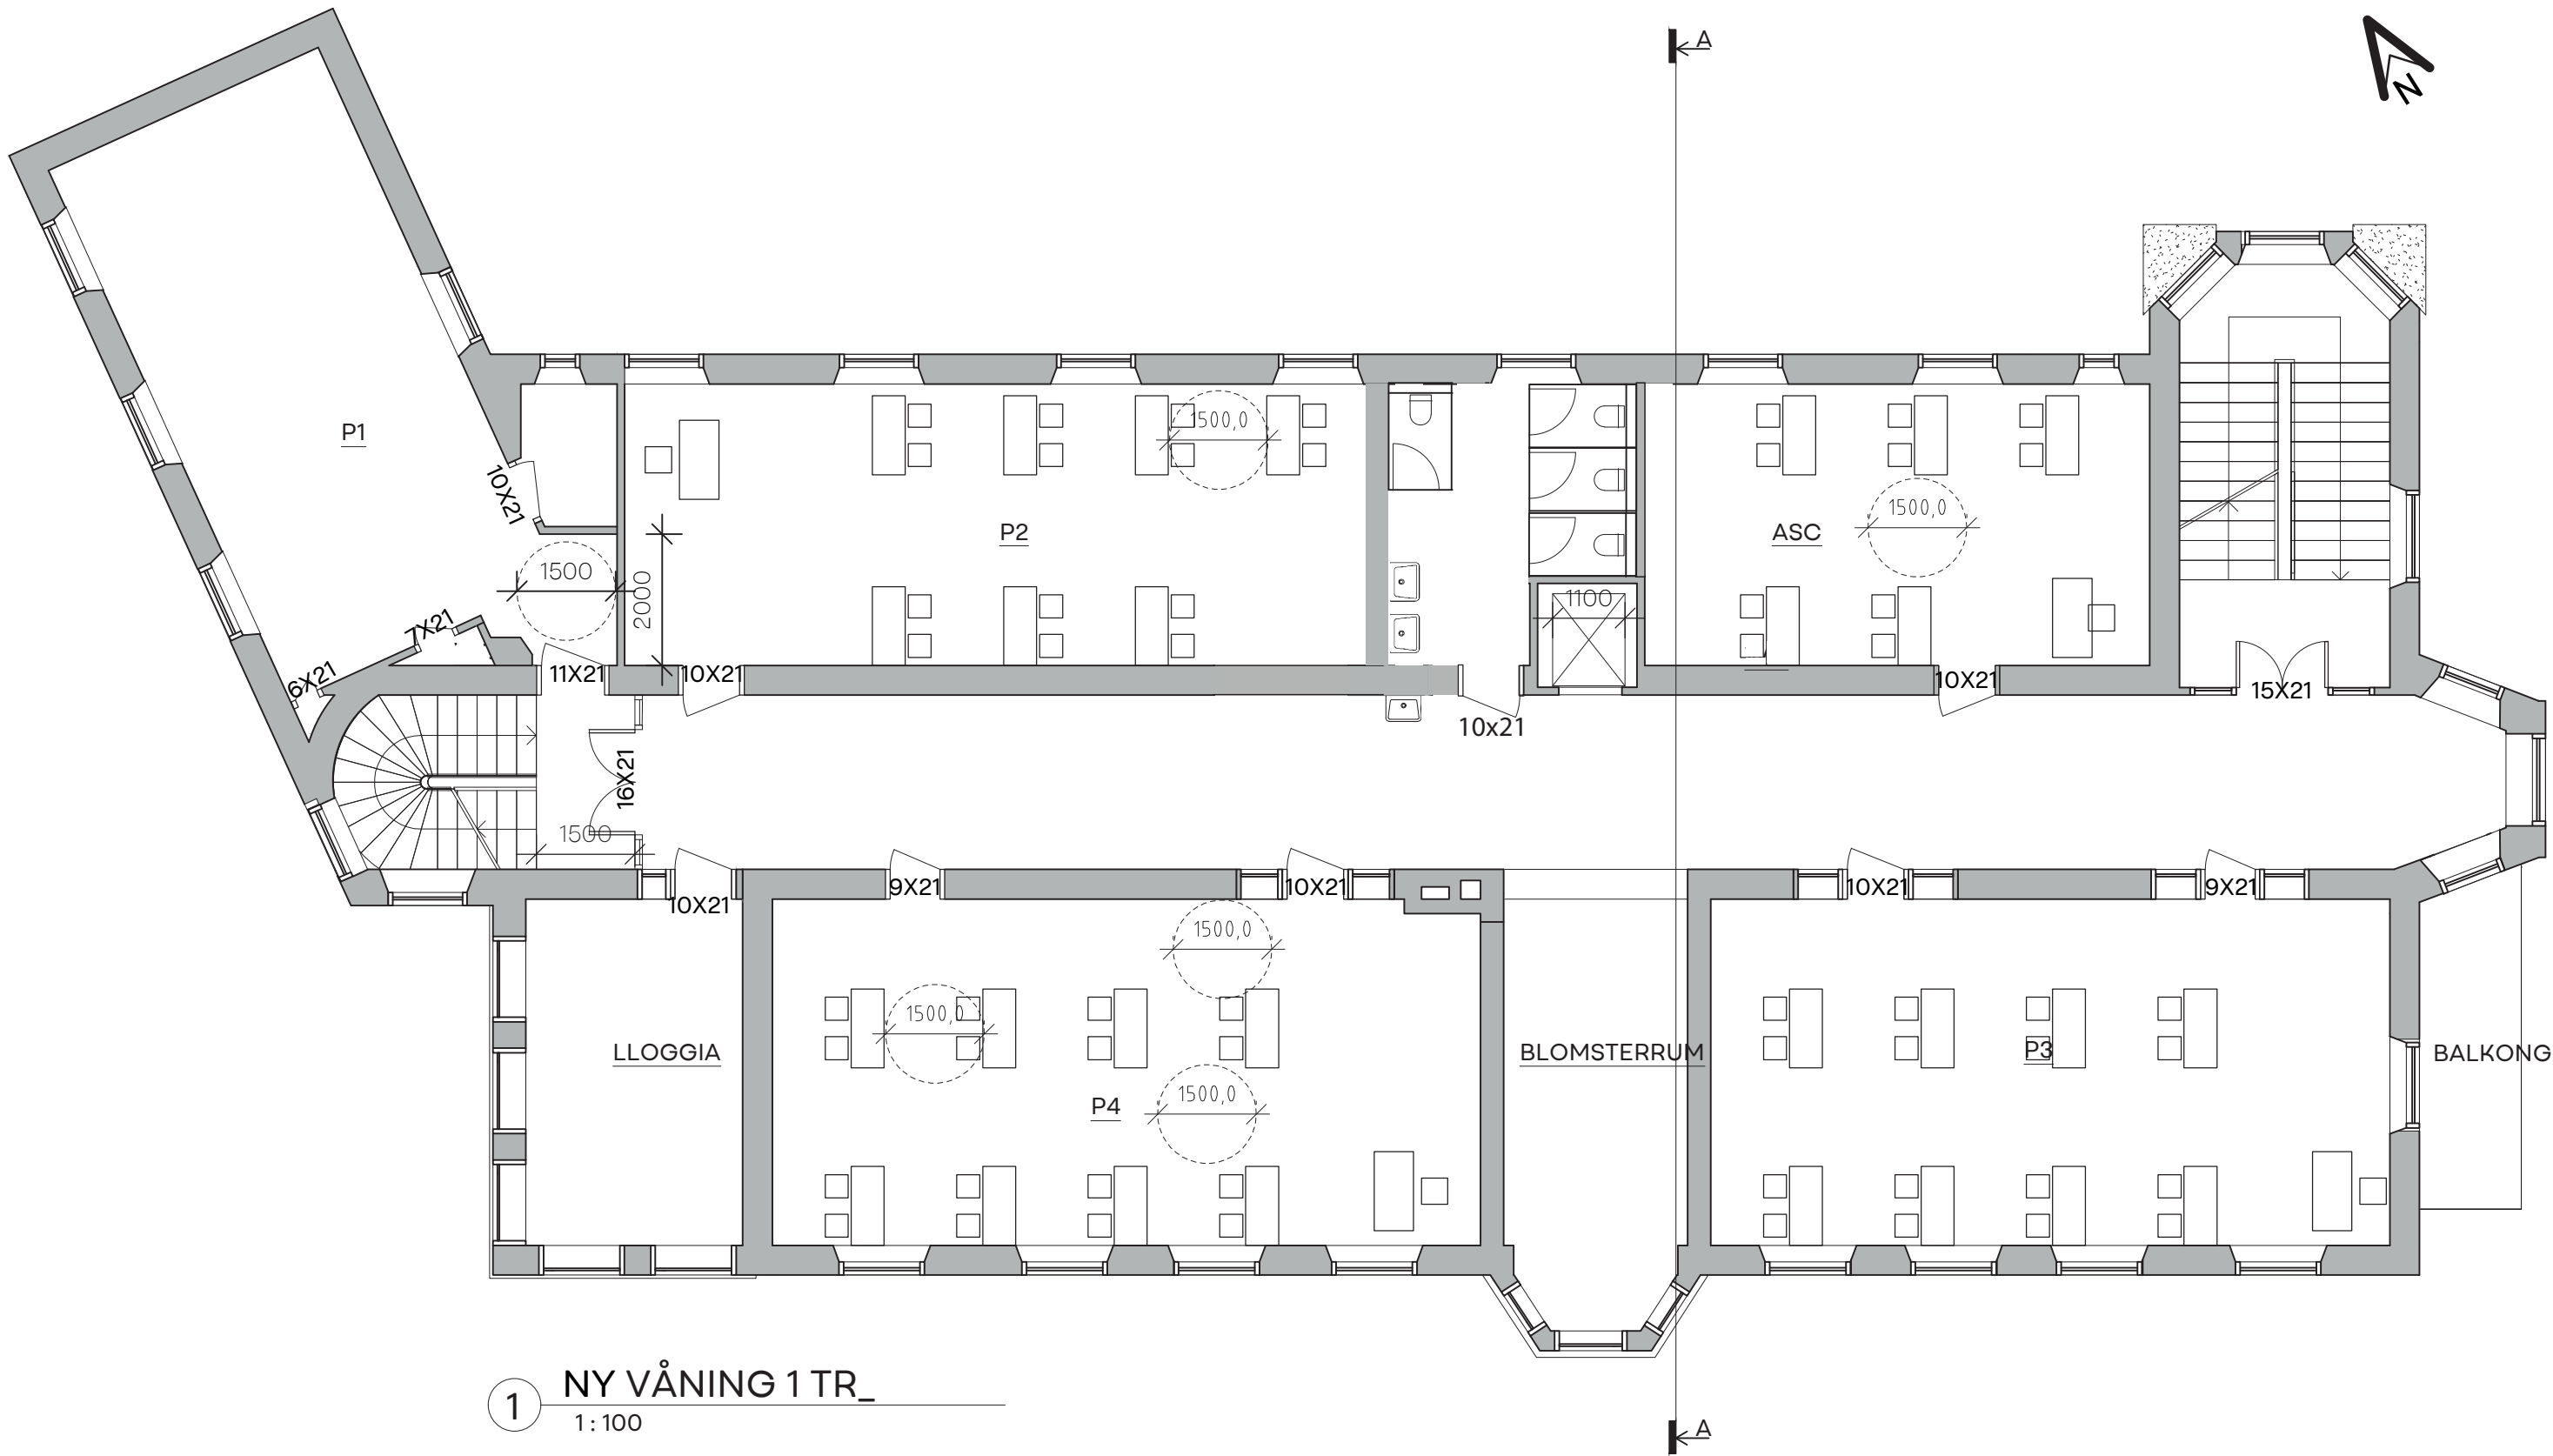


1 NY VÅNING 1 TR_
1:100

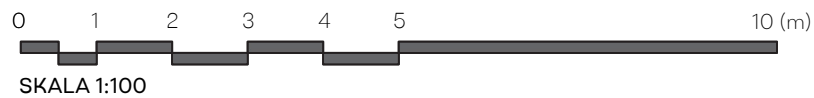


Glaven 12		
RITNING	RITNINGSNUMMER	
PLANRITNING	A-10.12- 115	
RITAD/KONST.AV	DATUM	SKALA
SS	2023/10/06	1:100 (A3)

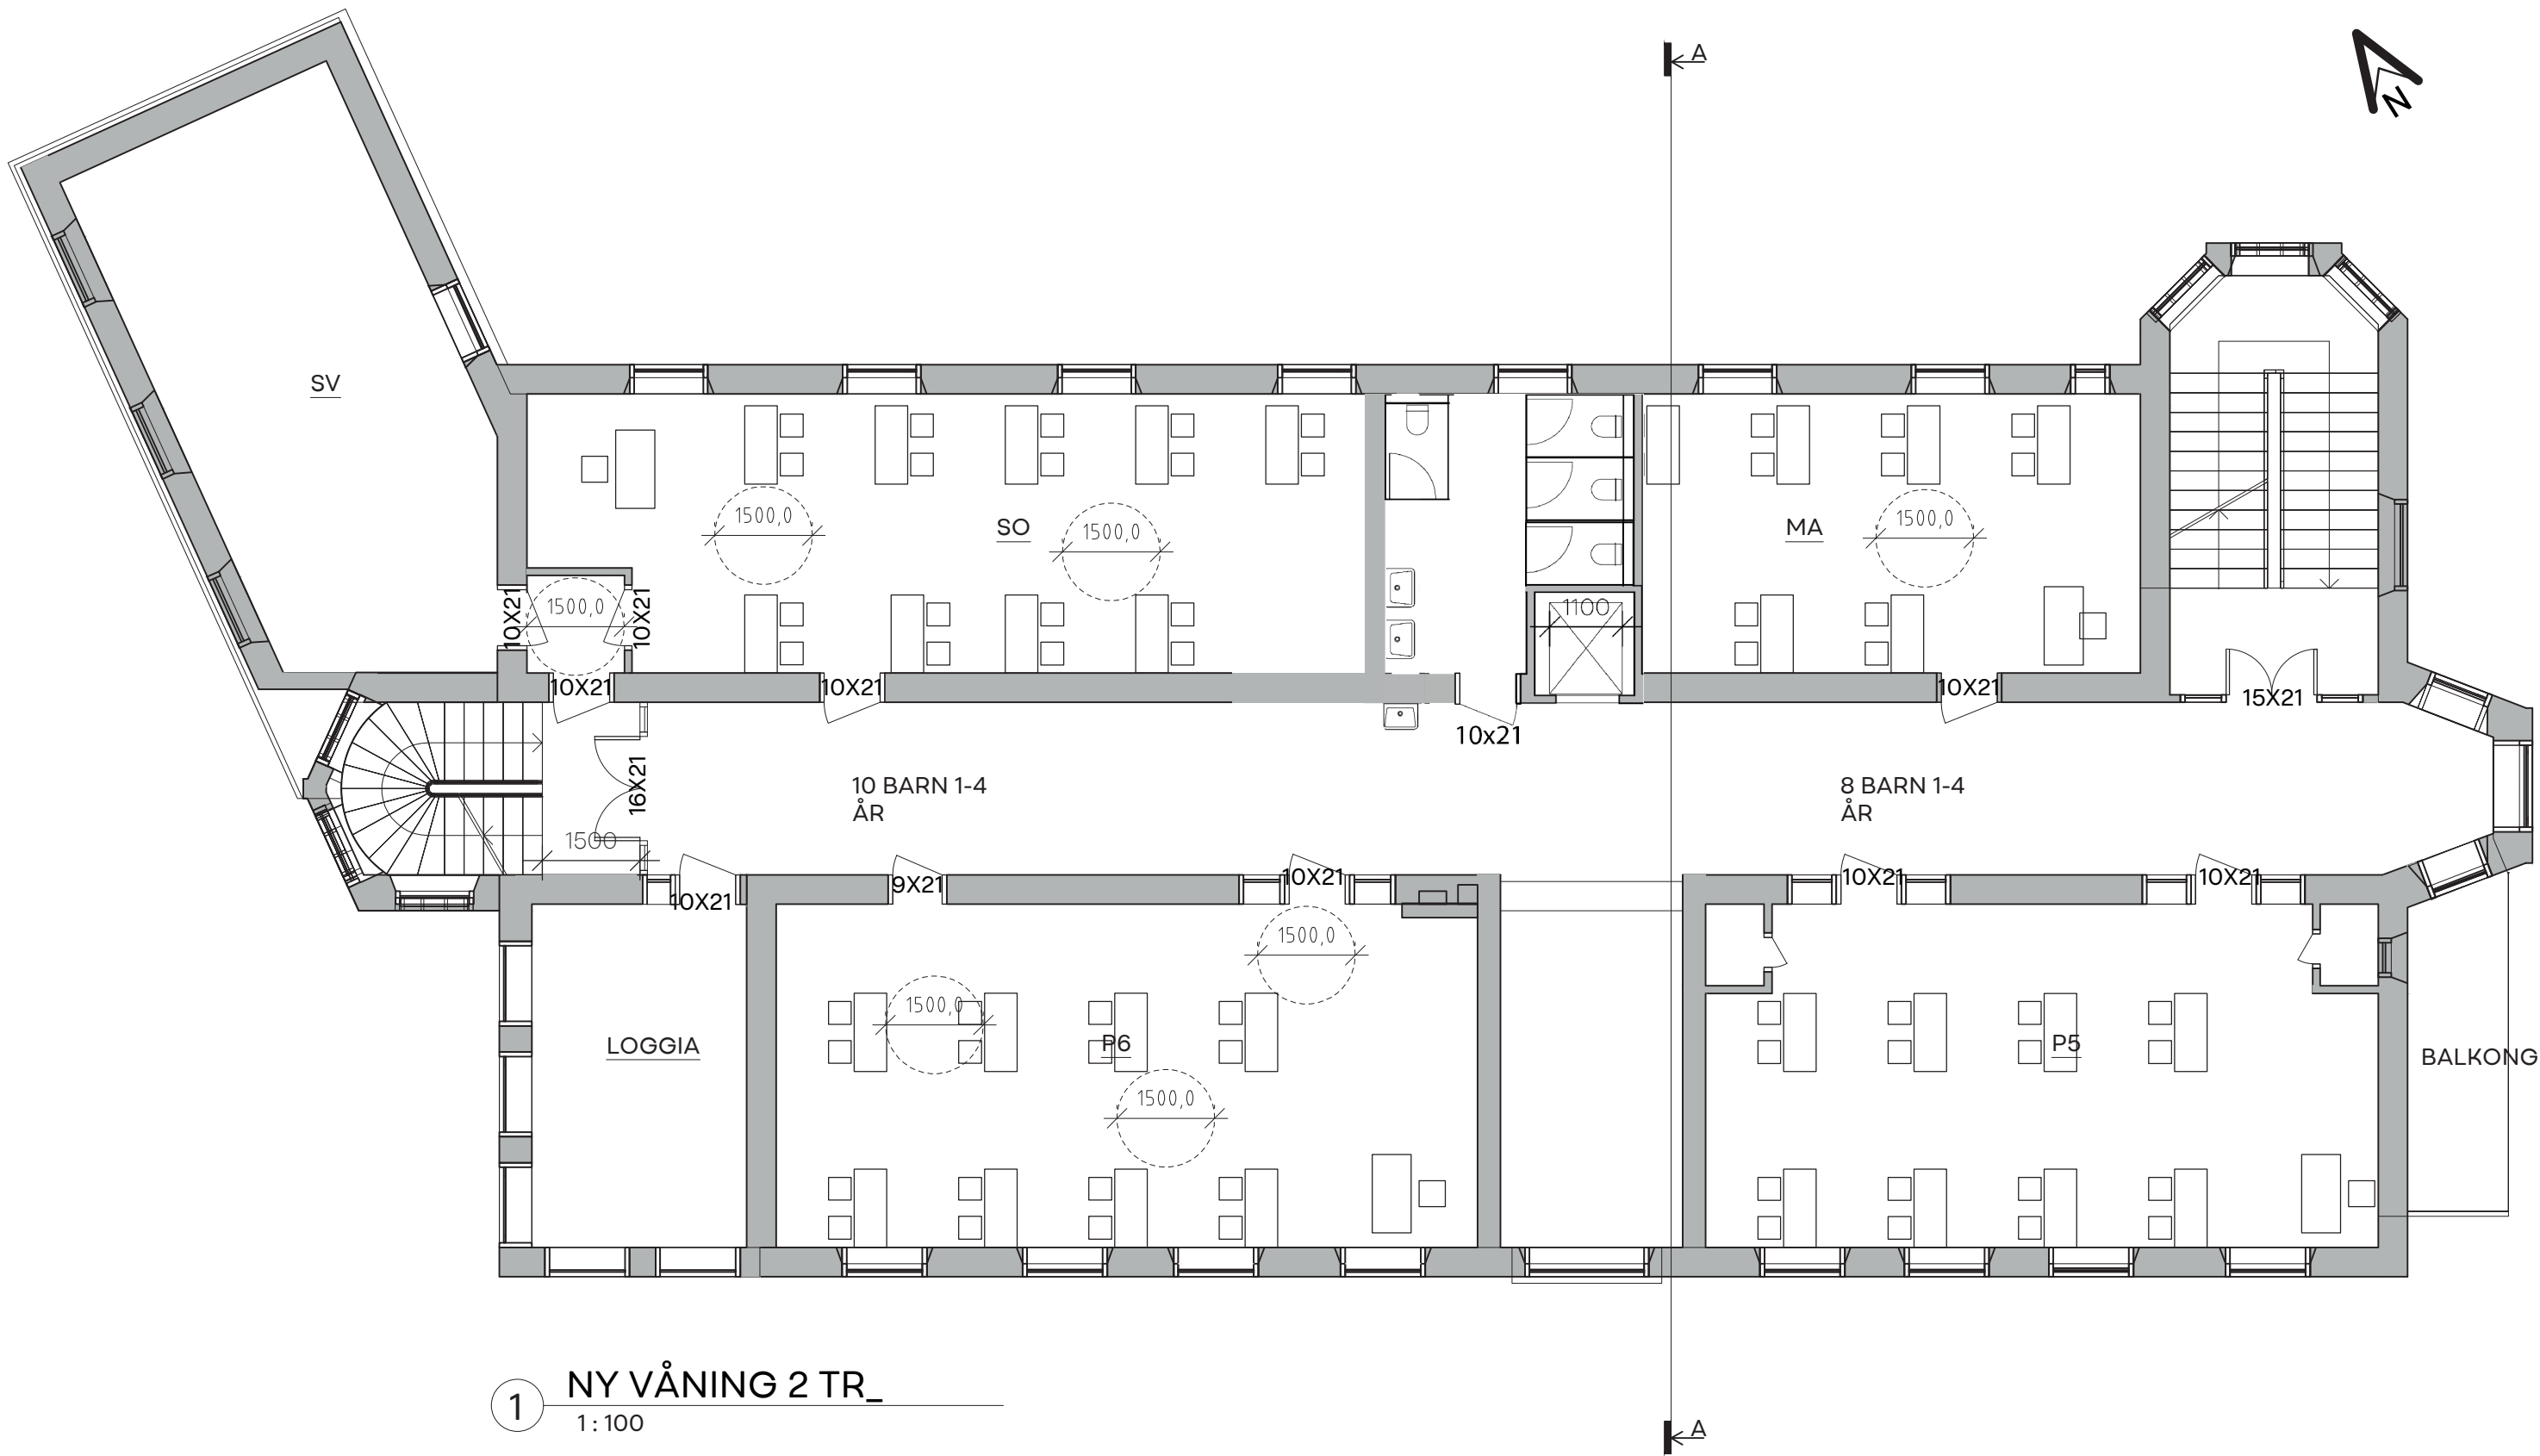


1 NY VÅNING 2 TR_
1:100

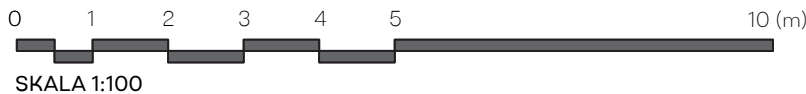


Glaven 12		
RITNING	RITNINGSNUMMER	
PLANRITNING	A-10.12- 116	
RITAD/KONST.AV	DATUM	SKALA
SS	2023/10/06	1:100 (A3)

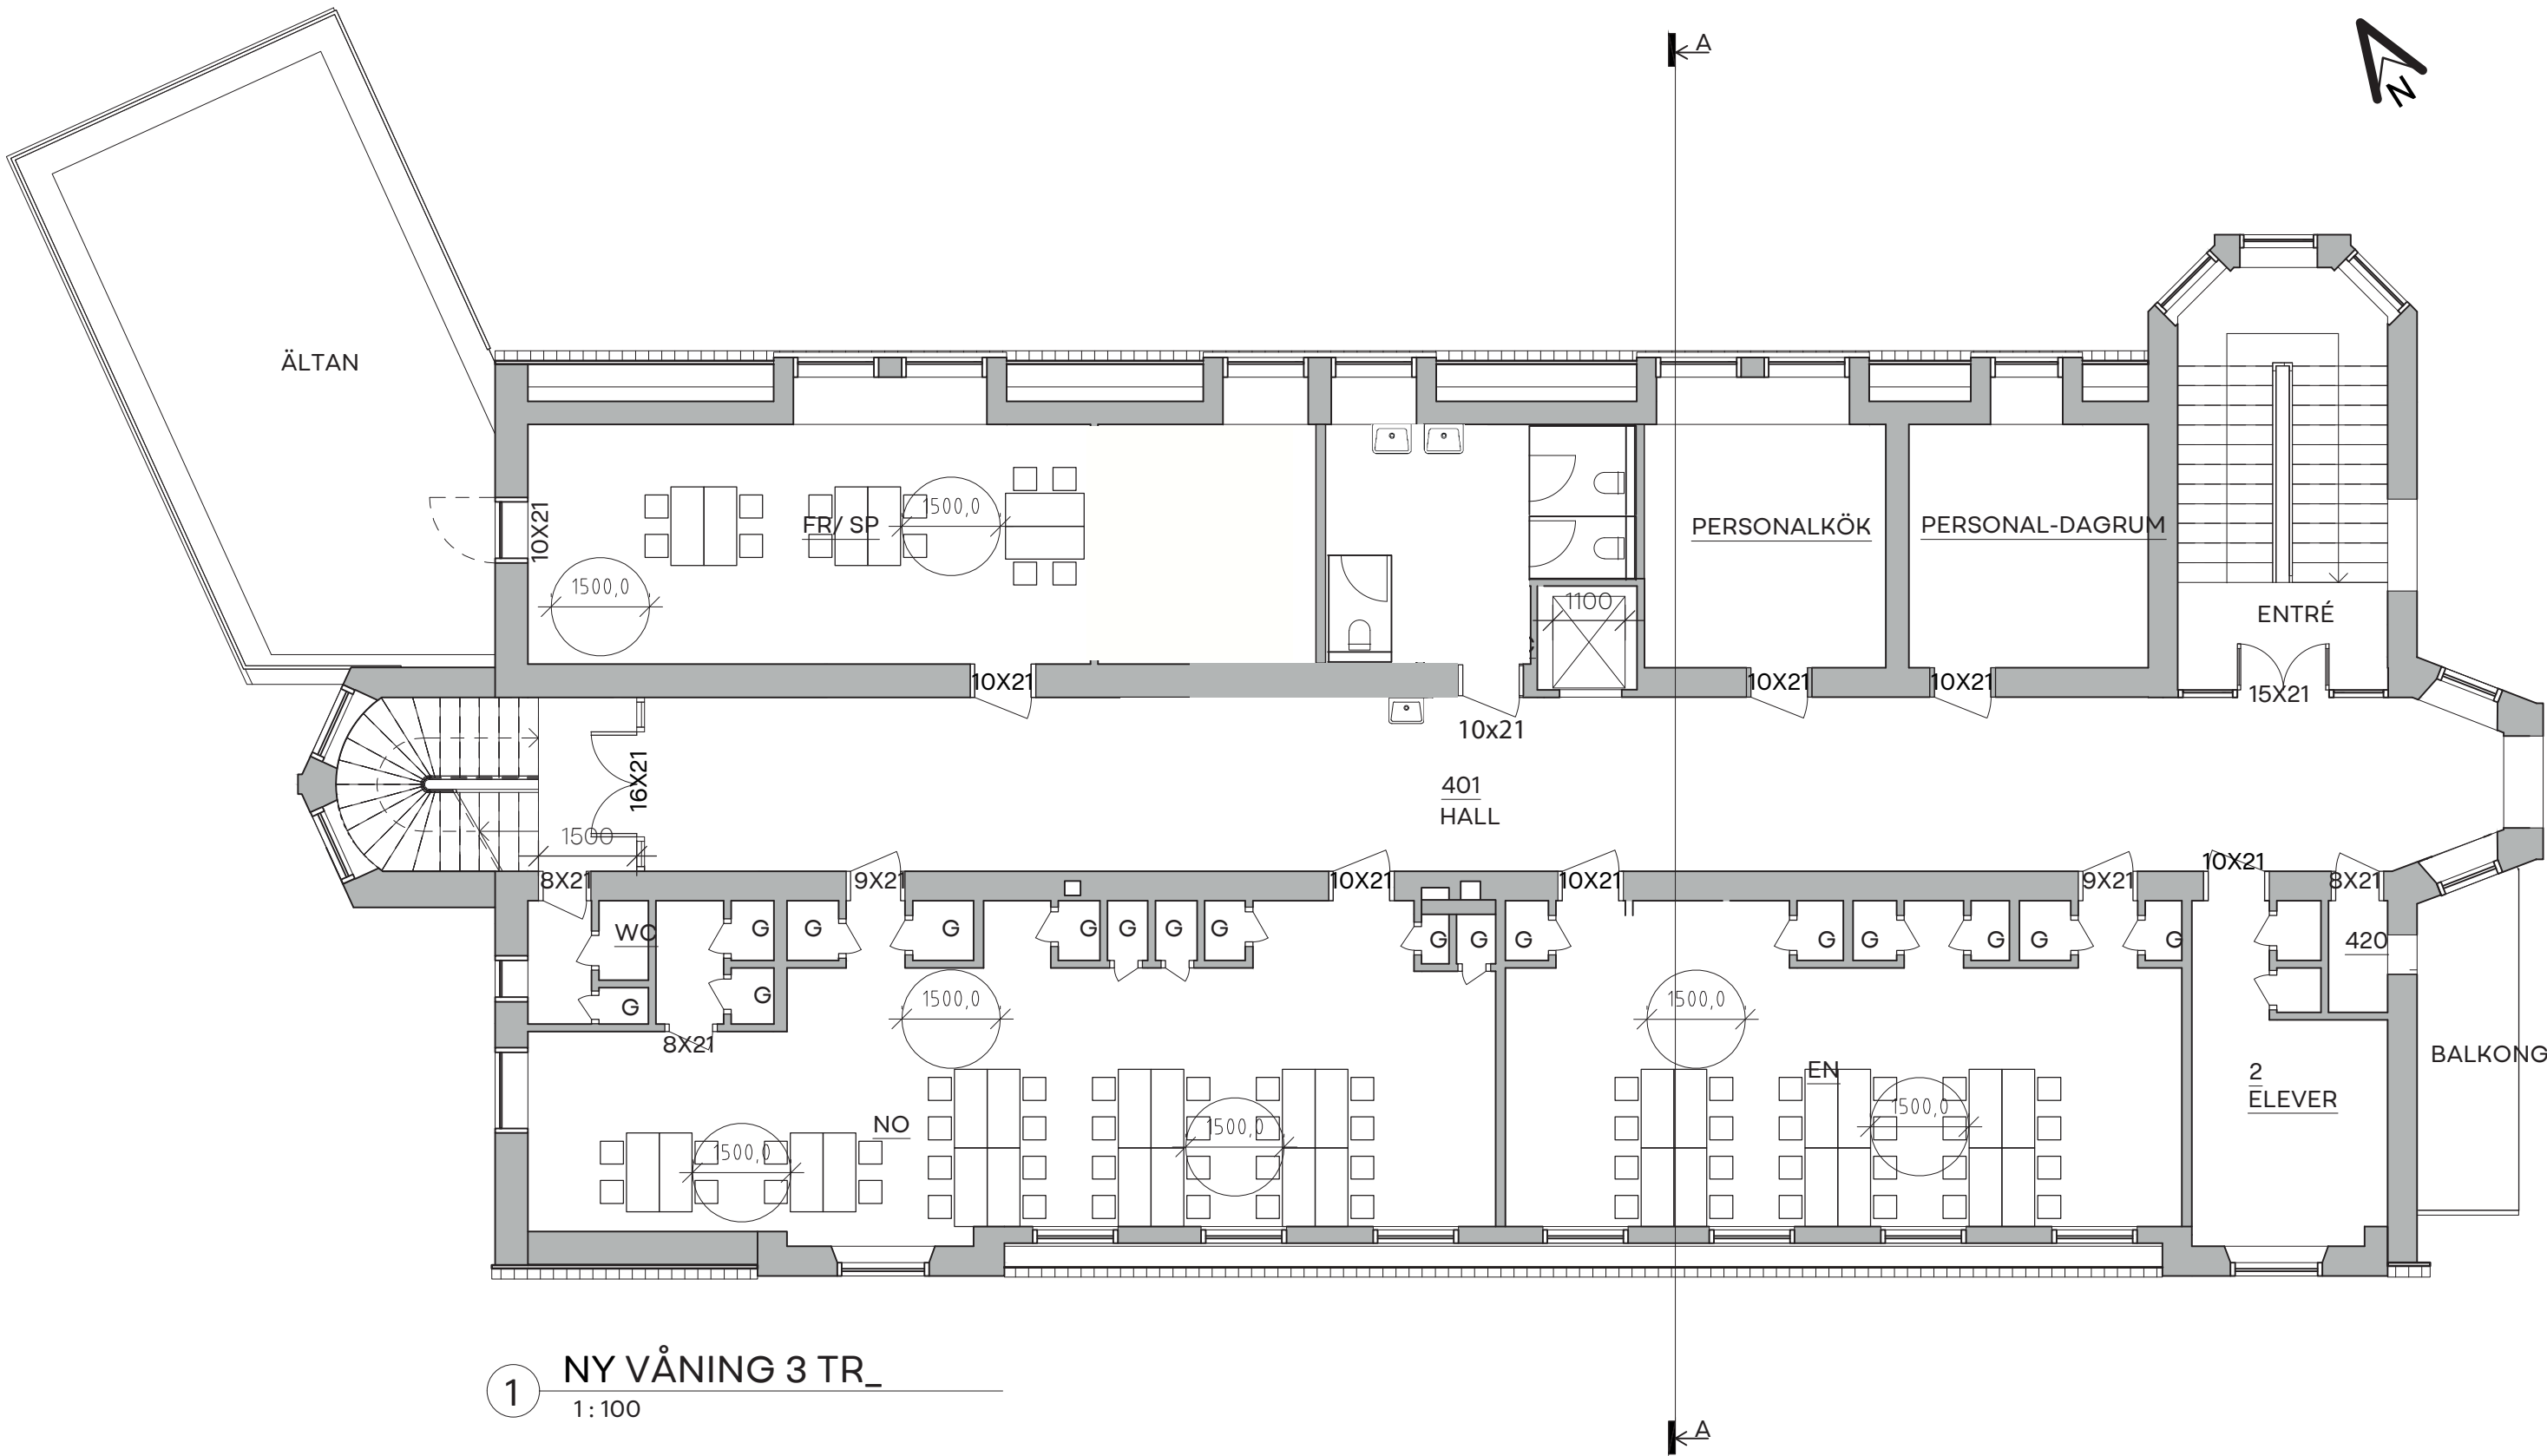

1 NY VÅNING 3 TR_
1:100

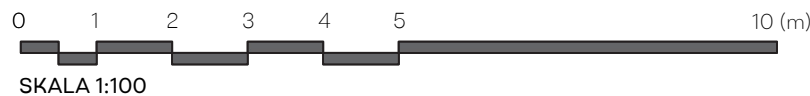

Glaven 12		
RITNING	RITNINGSDATUM	
PLANRITNING	A-10.12- 117	
RITAD/KONST.AV	DATUM	SKALA
SS	2023/10/06	1:100 (A3)

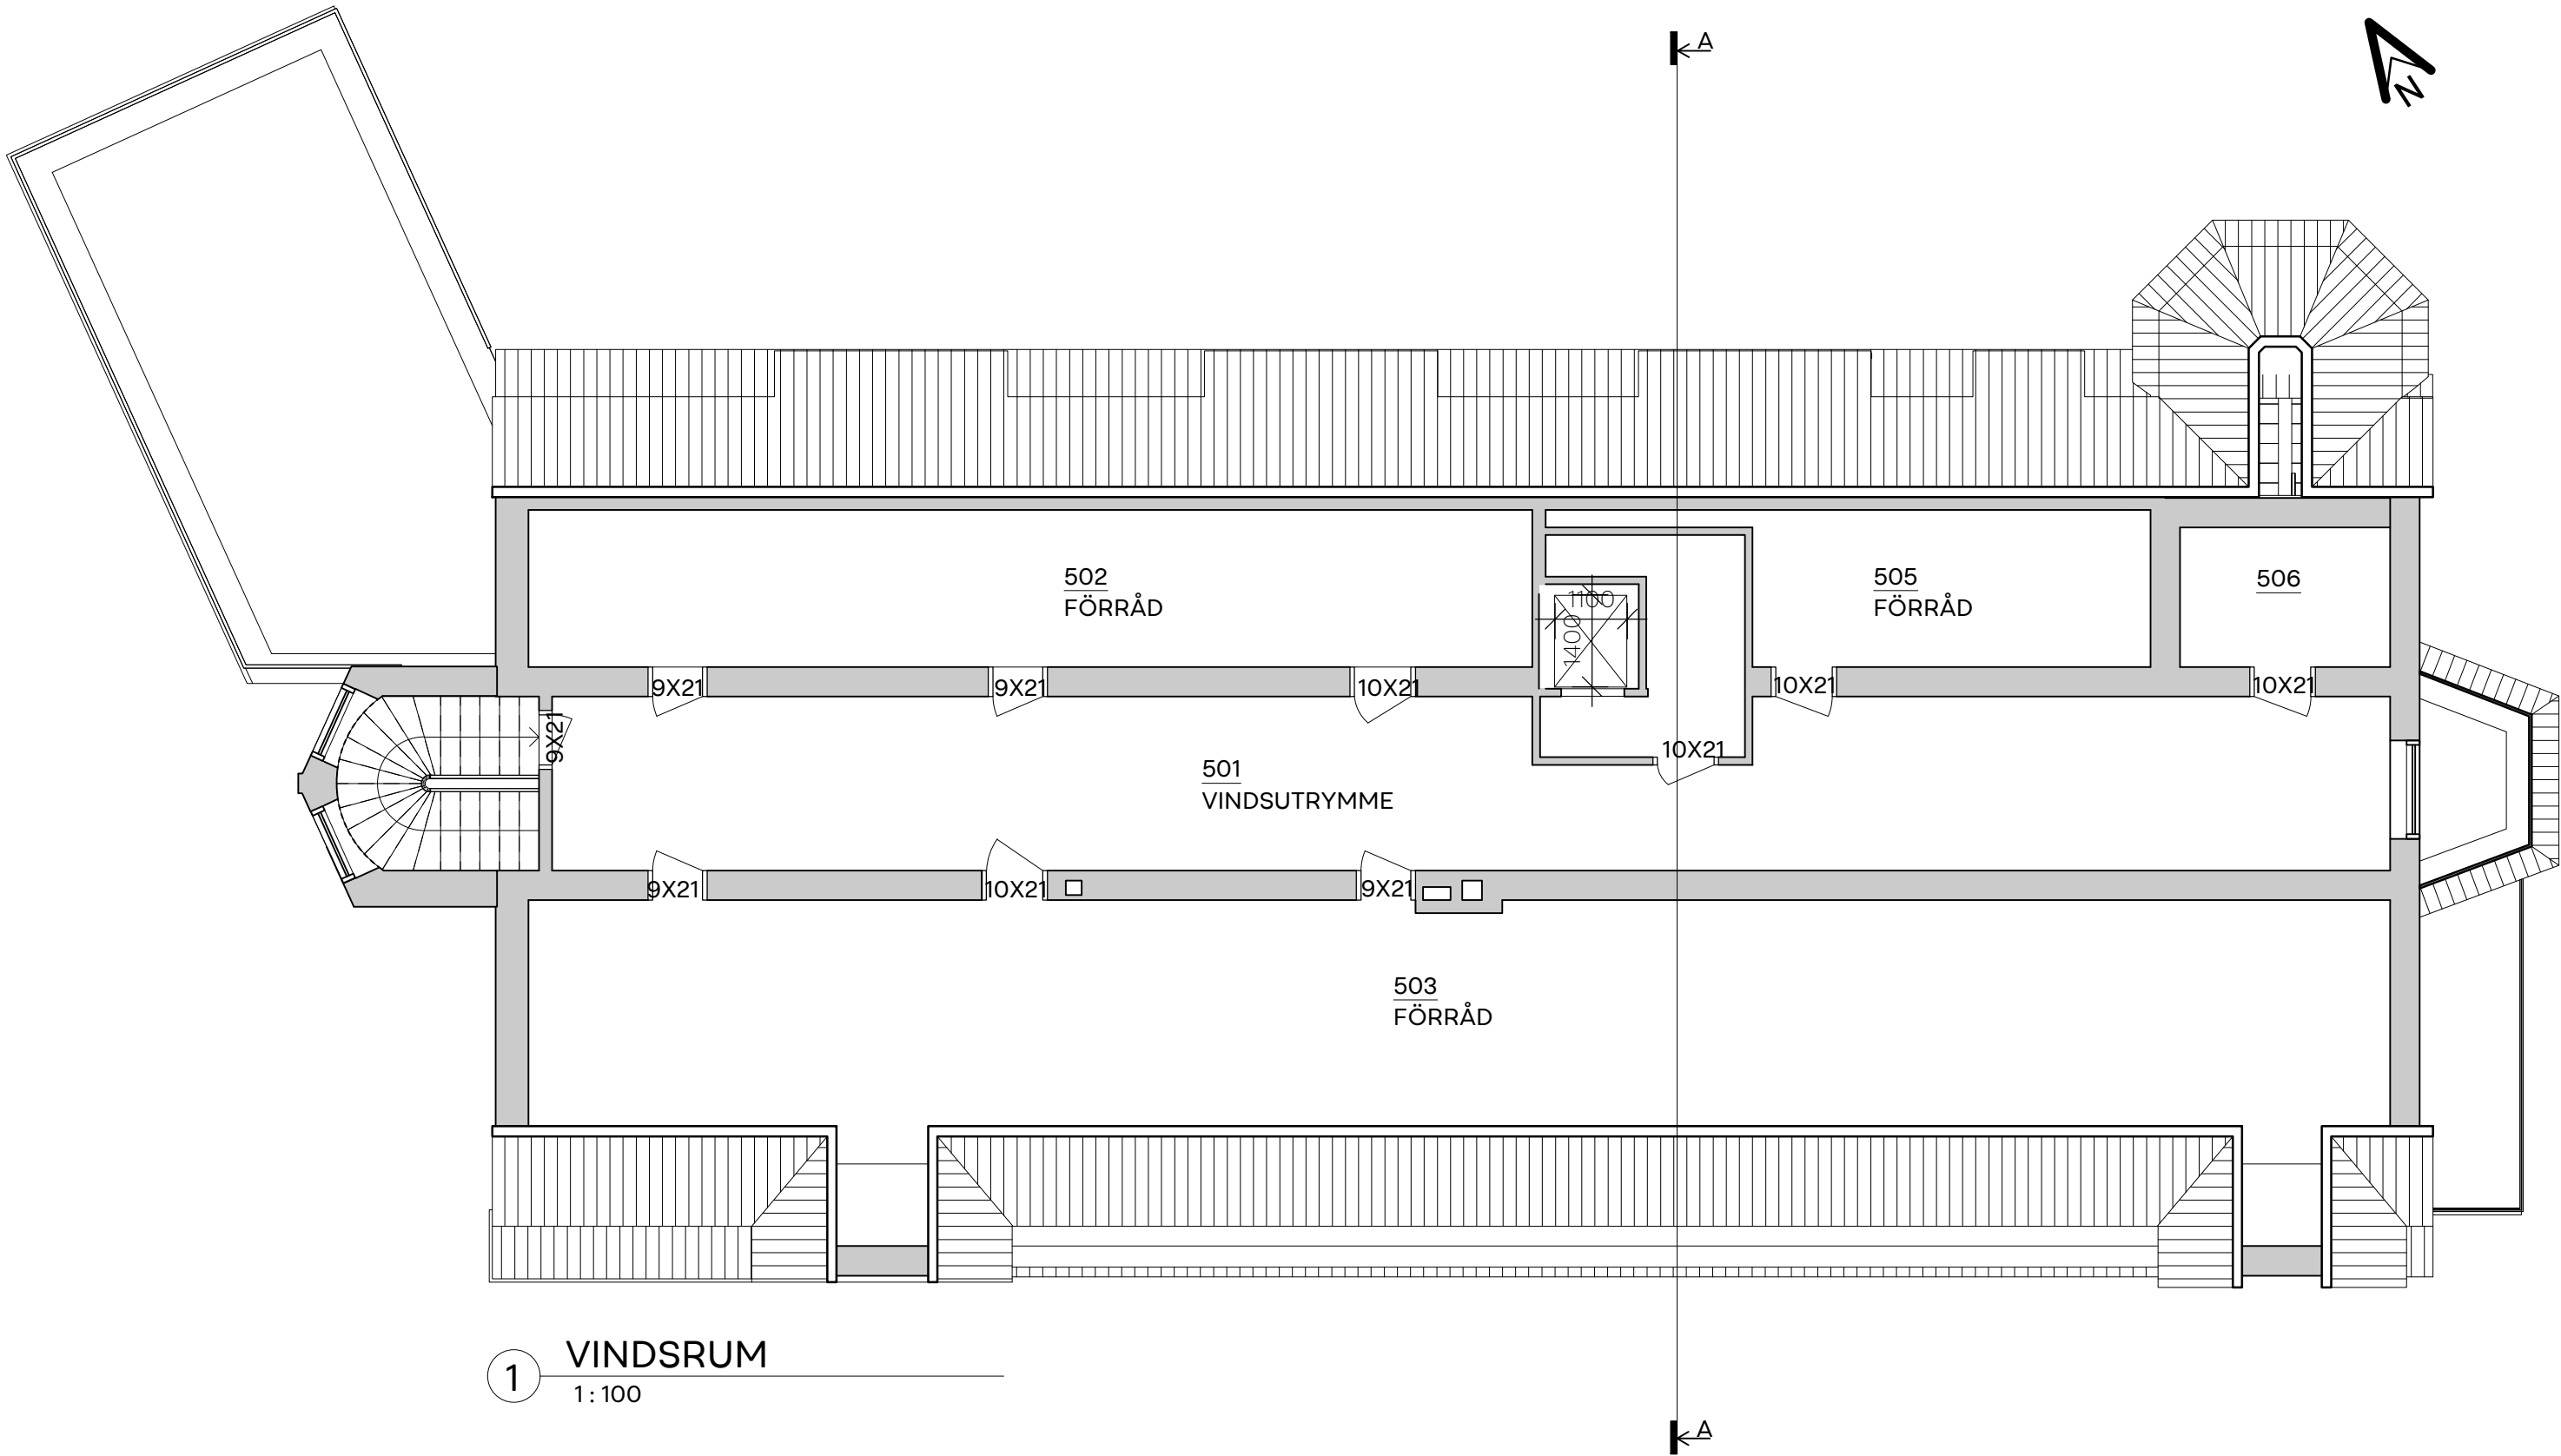

1 VINDSRUM
1 : 100

Glaven 12		
RITNING	RITNINGSNUMMER	
PLANRITNING	A-10.12- 118	
RITAD/KONST.AV	DATUM	SKALA
SS	2023/10/06	1 : 100 (A3)

