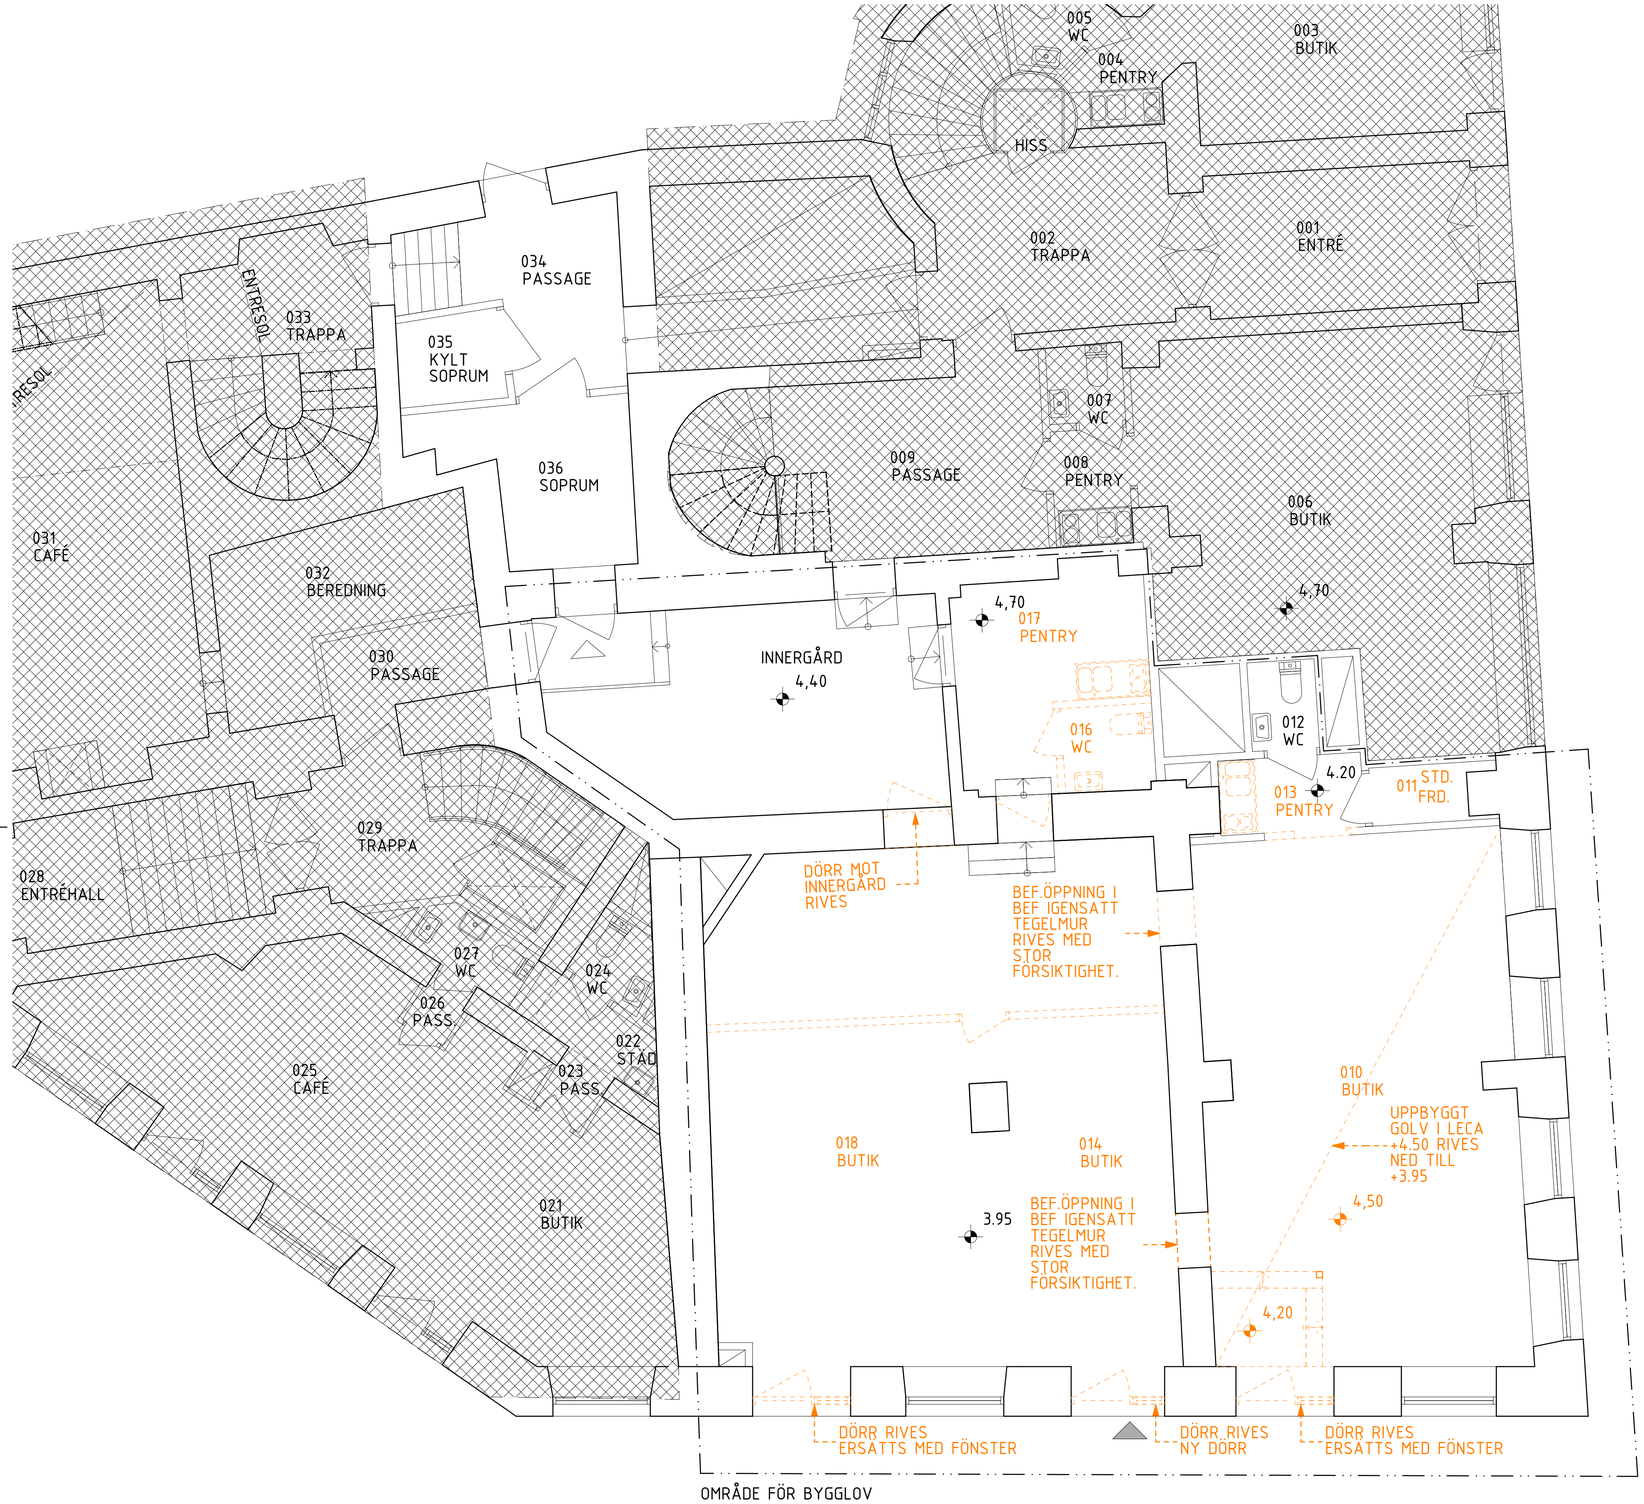

KORTFATTAD BESKRIVNING.

BYGGLOVSANSÖKAN GÄLLER, SAMMANSLAGNING AV TVÅ LOKALER i MARKPLAN (MARKERAD I RITNING) I KV. MEDUSA 1. SAMT FASADÄNDRINGAR I SOCKELVÅNING.
ANSÖKAN AVSER: VERKSAMHETSÄNDRING FRÅN BUTIK TILL RESTAURANGVERKSAMHET.
BYGGLOV FÖR ÄNDRING I FASAD AVSEENDE NYA FÖNSTER SOM ERSÄTTER BEF. ENTRÉDÖRRAR SAMT NY DÖRR I BEFINTLIGT LÄGE MED NY SLAGNING MOT GATAN. NIVÅNSKILLNADEN MELLAN LOKALERNA SOM SLÅS SAMMAN UTJÄMNAS I PUBLIKA DELAR. FRÅN TÄNKT RESTAURANGKÖK DRAS NY IMKANAL VIA INNERGÅRD TILL FASTIGHETENS TAK.

FÖRKLARINGAR

ALLA MÅTT I MM OM EJ ANNAT ANGES.
M MÅTT AVSER 10M = 100MM
PLUSHÖJDER ANGES I METER
PLUSHÖJDSSYSTEM SOM GÄLLER I DENNA RITNING ÄR OKLART, RELATIONSHANDLING ÄR DATERAD 2007. FÖRMODLIGEN AVSES RH00. PLUSHÖJDERNA BÖR ENDAST LÄSAS FÖR INBÖRDES RELATION FÖR FASTIGHETEN.

FÖRESKRIFTER

ALLA MÅTT KONTROLLMÄTS PÅ PLATS INNAN TILLVERKNING OCH MONTAGE. EVENTUELLA AVVIKELSER RAPPORTERAS SKYNDSAMT TILL ARKITEKT FÖR VIDARE HANTERING.

OMRÅDE FÖR BYGGLOV

DELAR SOM RIVES

NY ENTRÈDÖRR, I BEF. LÄGE.

BEF. ENTRÈ, SOPRUM.

HÄNVISNINGAR

0360-A-40-3-110200 FASAD MOT SLUSSPLAN

SKALA 1:100

0 1 2 5 10
METER

VIND
4 TR
3 TR
2 TR
1 TR
ENTRE
KÄLLARE

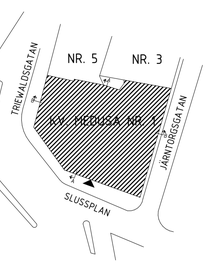

SKALMÅTT BÖR EJ TAS PÅ RITNING. FÖR BÄSTA NOGGRANHET BÖR ALLTID KONTROLLMÅTT TAS PÅ PLATS

BET	ANT	ÄNDRINGEN AVSER	DATUM	SIGN

BYGGLOVSHANDLING

HUFVUDSTADEN

Hufvudstaden AB (publ)
Regeringsgatan 38
NK 100
SE-111 77 Stockholm
Telefon 08-762 90 00
Telefax 08-762 90 01

KV. MEDUSA NR. 1
STOCKHOLM

BH	Mikael Backlund - 070-267 16 03
A	YouArk AB - 076-340 16 14
K	
V	
E	
L	

UPPDRAGNR	RITAD/KONSTR AV	HANDLÄGGARE
	MP	J. KNUTAS
DATUM	ANSVARIG	
2023-10-06	M. PONTÉN	

RIVNINGSPLAN ENTRÉVÅNING (PLAN 2)

SKALA	NUMMER	BET
1:50	0360-A-40-1-110200R	

XREF(XREFS, ..)

LAGER: SB11

Inkom till Stockholms stadsbyggnadskontor - 2023-10-12, Dnr 2023-15378