

FÖRKLARINGAR

MÄTT ANGES I MILLIMETER
PLUSHÖJDEN ANGES I METER OCH AVSER FÄRDIG YTA DÄR EJ ANNAT ANGES

- HUSDEL MED ÄNDRAD ANVÄNDNING
- BEFINTLIG BYGGNADSEDEL, SKÄRNING
- NY BYGGNADSEDEL, SKÄRNING
- BEFINTLIG DÖRR
- NY DÖRR
- UTRYMNINGSVÄG
- HUVUDENTRÉ KONTOR/BOSTAD/BUTIKSLOKAL
- ▷ SEKUNDÄR ENTRÉ

HÄNVISNINGAR

FÖR BRANDCELLSGRÄNSER SE BRANDTEKNISKT UTLÅTANDE (BILAGA)

PLANER SE A-40-1-01 TILL A-40-1-06, A-40-1-08
SEKTIONER SE A-40-2-01 TILL A-40-2-02


FÖR BEFINTLIG UTFÖRANDE SE RELATIONSHANDLINGAR NEDAN:

PLANER SE A-48-1-01 TILL A-48-1-06, A-48-1-08
SEKTIONER SE A-48-2-01 TILL A-48-2-02

FÖRSLAGSBESKRIVNING SE A01

ANTIKVARISKT UTLÅTANDE

UTLÅTANDE OM TILLGÅNGLIGHET

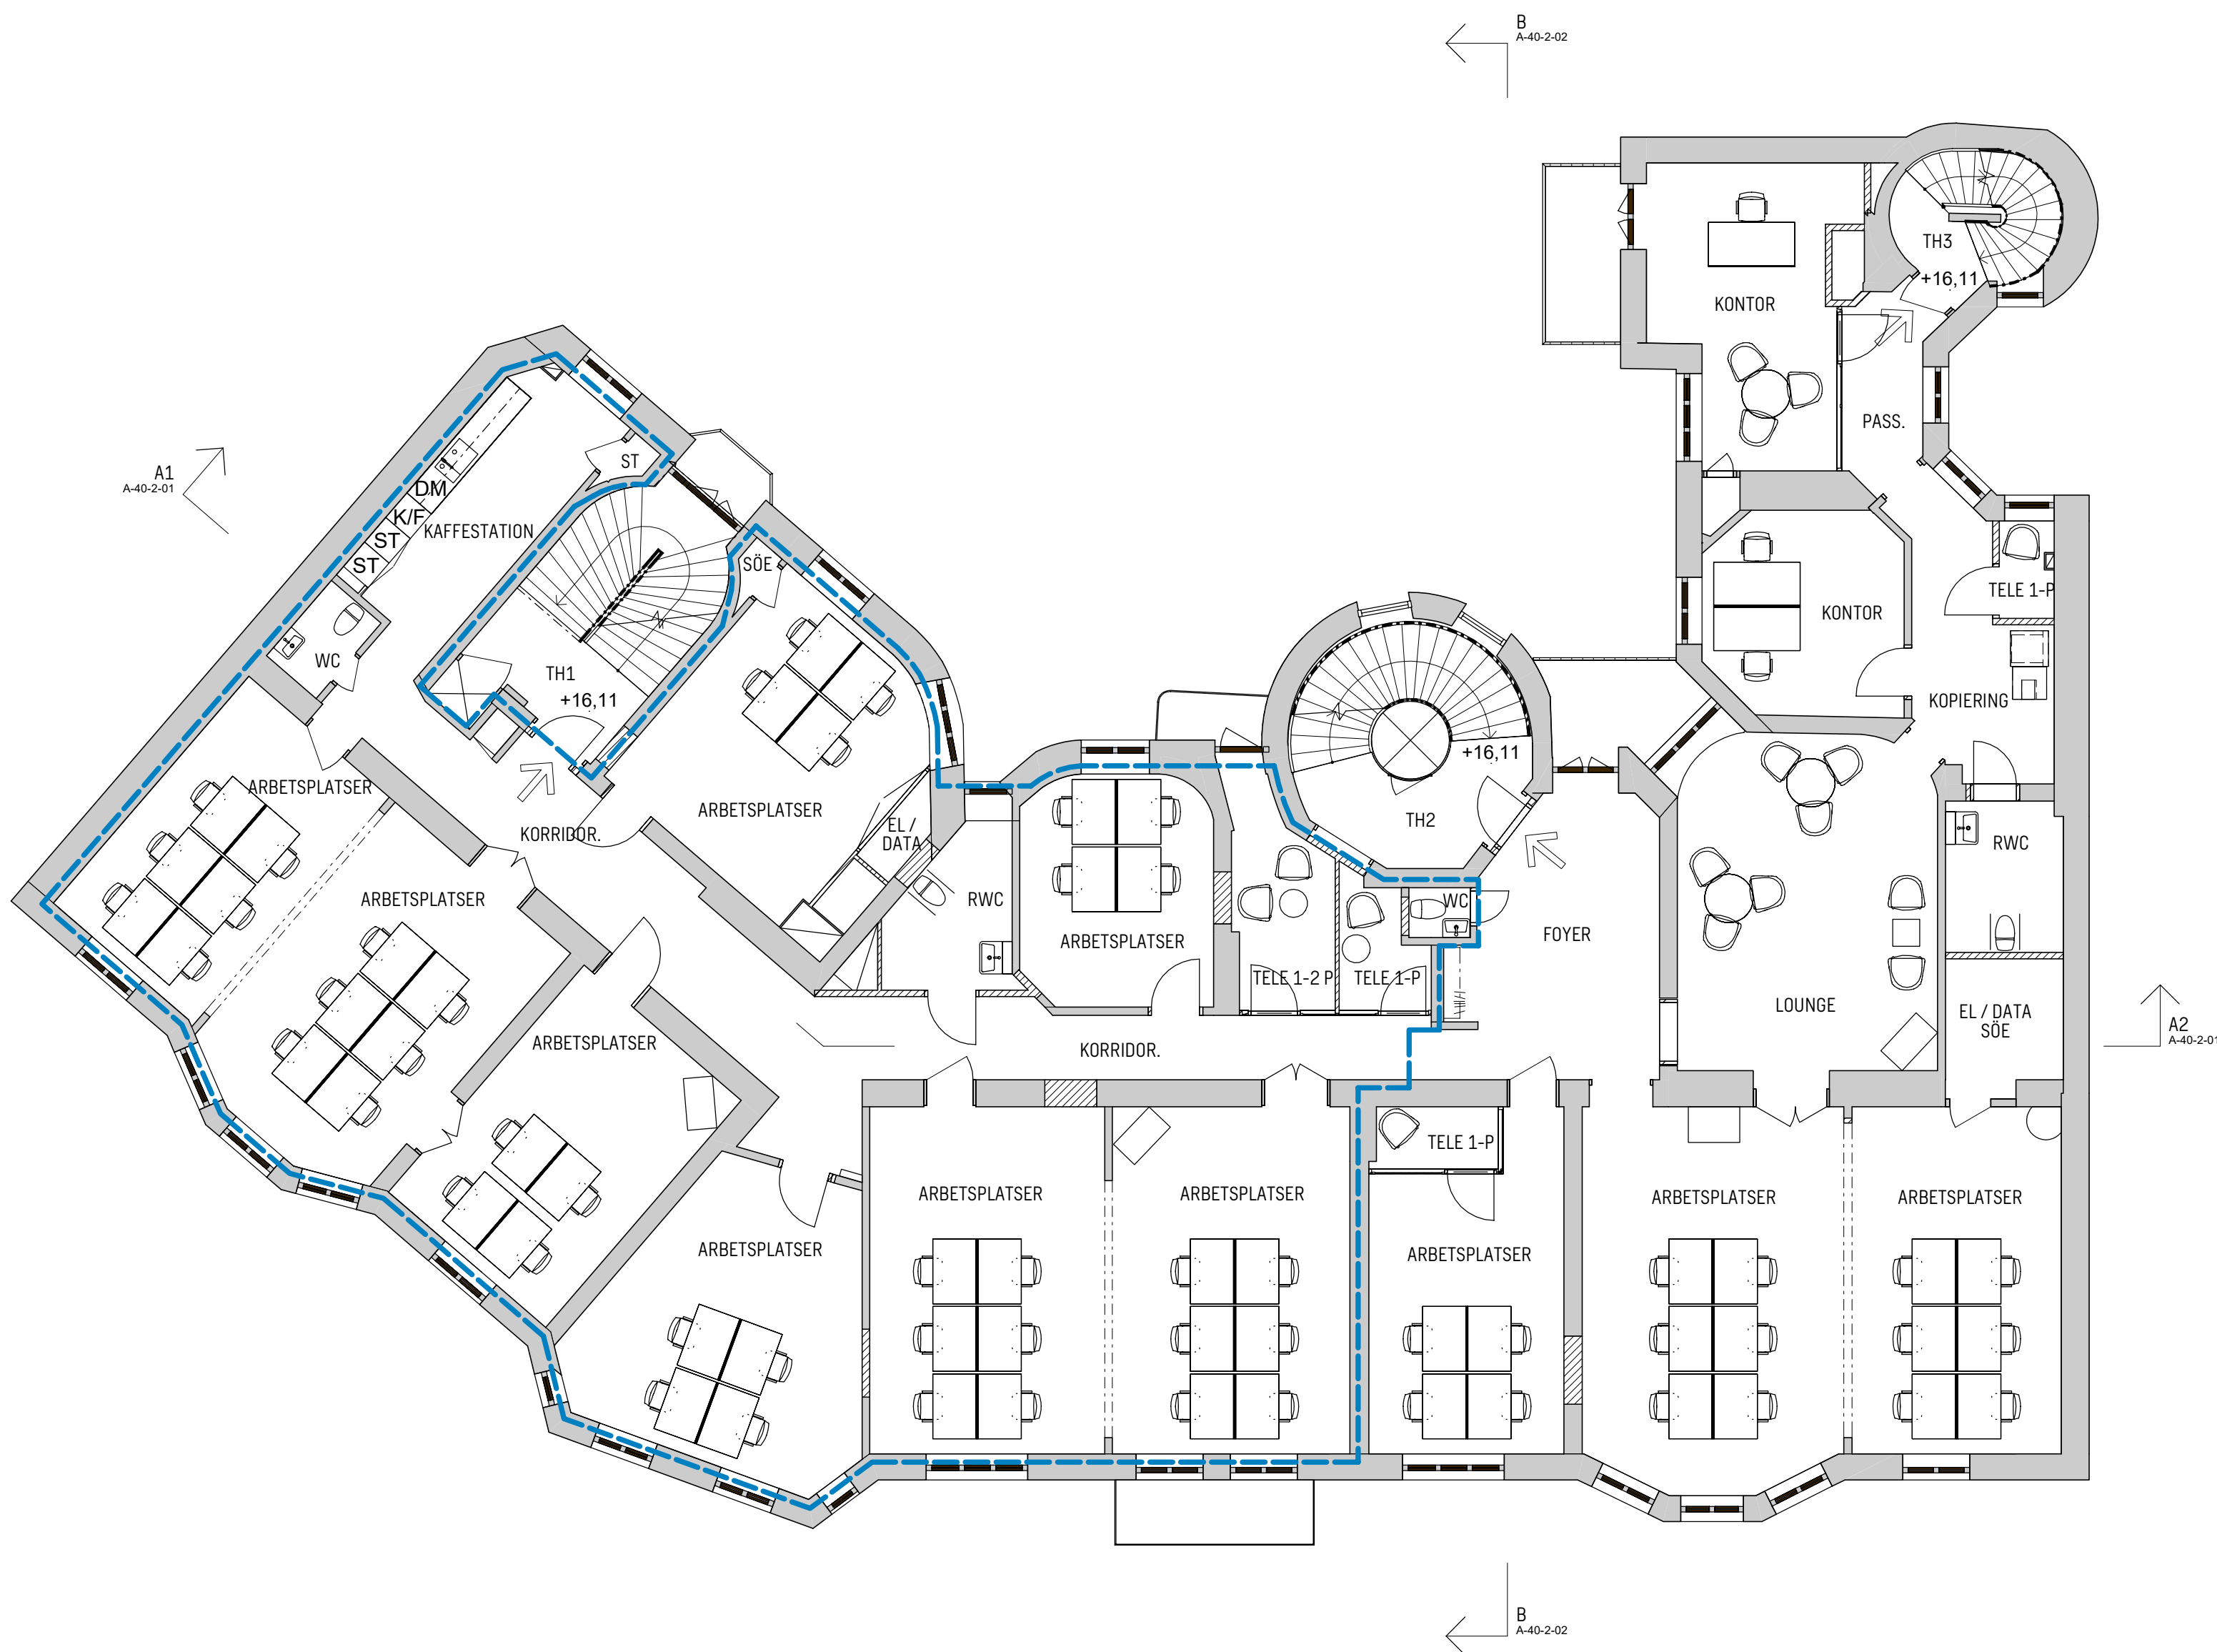

PLAN 5, 3TR (KONTOR)



BET	ÄNDRINGEN AVSER	DATUM	SIGN	STATUS
BYGGLOVSHANDLING				
2023.11.09				
KV LÄRAREN 7 DELVIS ÄNDRAD ANVÄNDNING				
SWECO				
Sweco Sverige AB Sweco Architects				
Telefon +46 8 695 60 00				
www.sweco.se				
SEMICO	SELIAG/SEMICO			
SEBOCO	30056113			
PLAN				
PLAN 5, 3TR				
A1				
1:100				
A-40-1-05				