

FÖRKLARINGAR


■ Ändrad del, ungefärligt läge

HÄNVISNINGAR


Se även bygglovsärende:
Diarienummer 2022-10583


Fasad i befintligt och nytt utförande, plan:
A04-3-0010-02

Sektion:
A04-6-0001-02

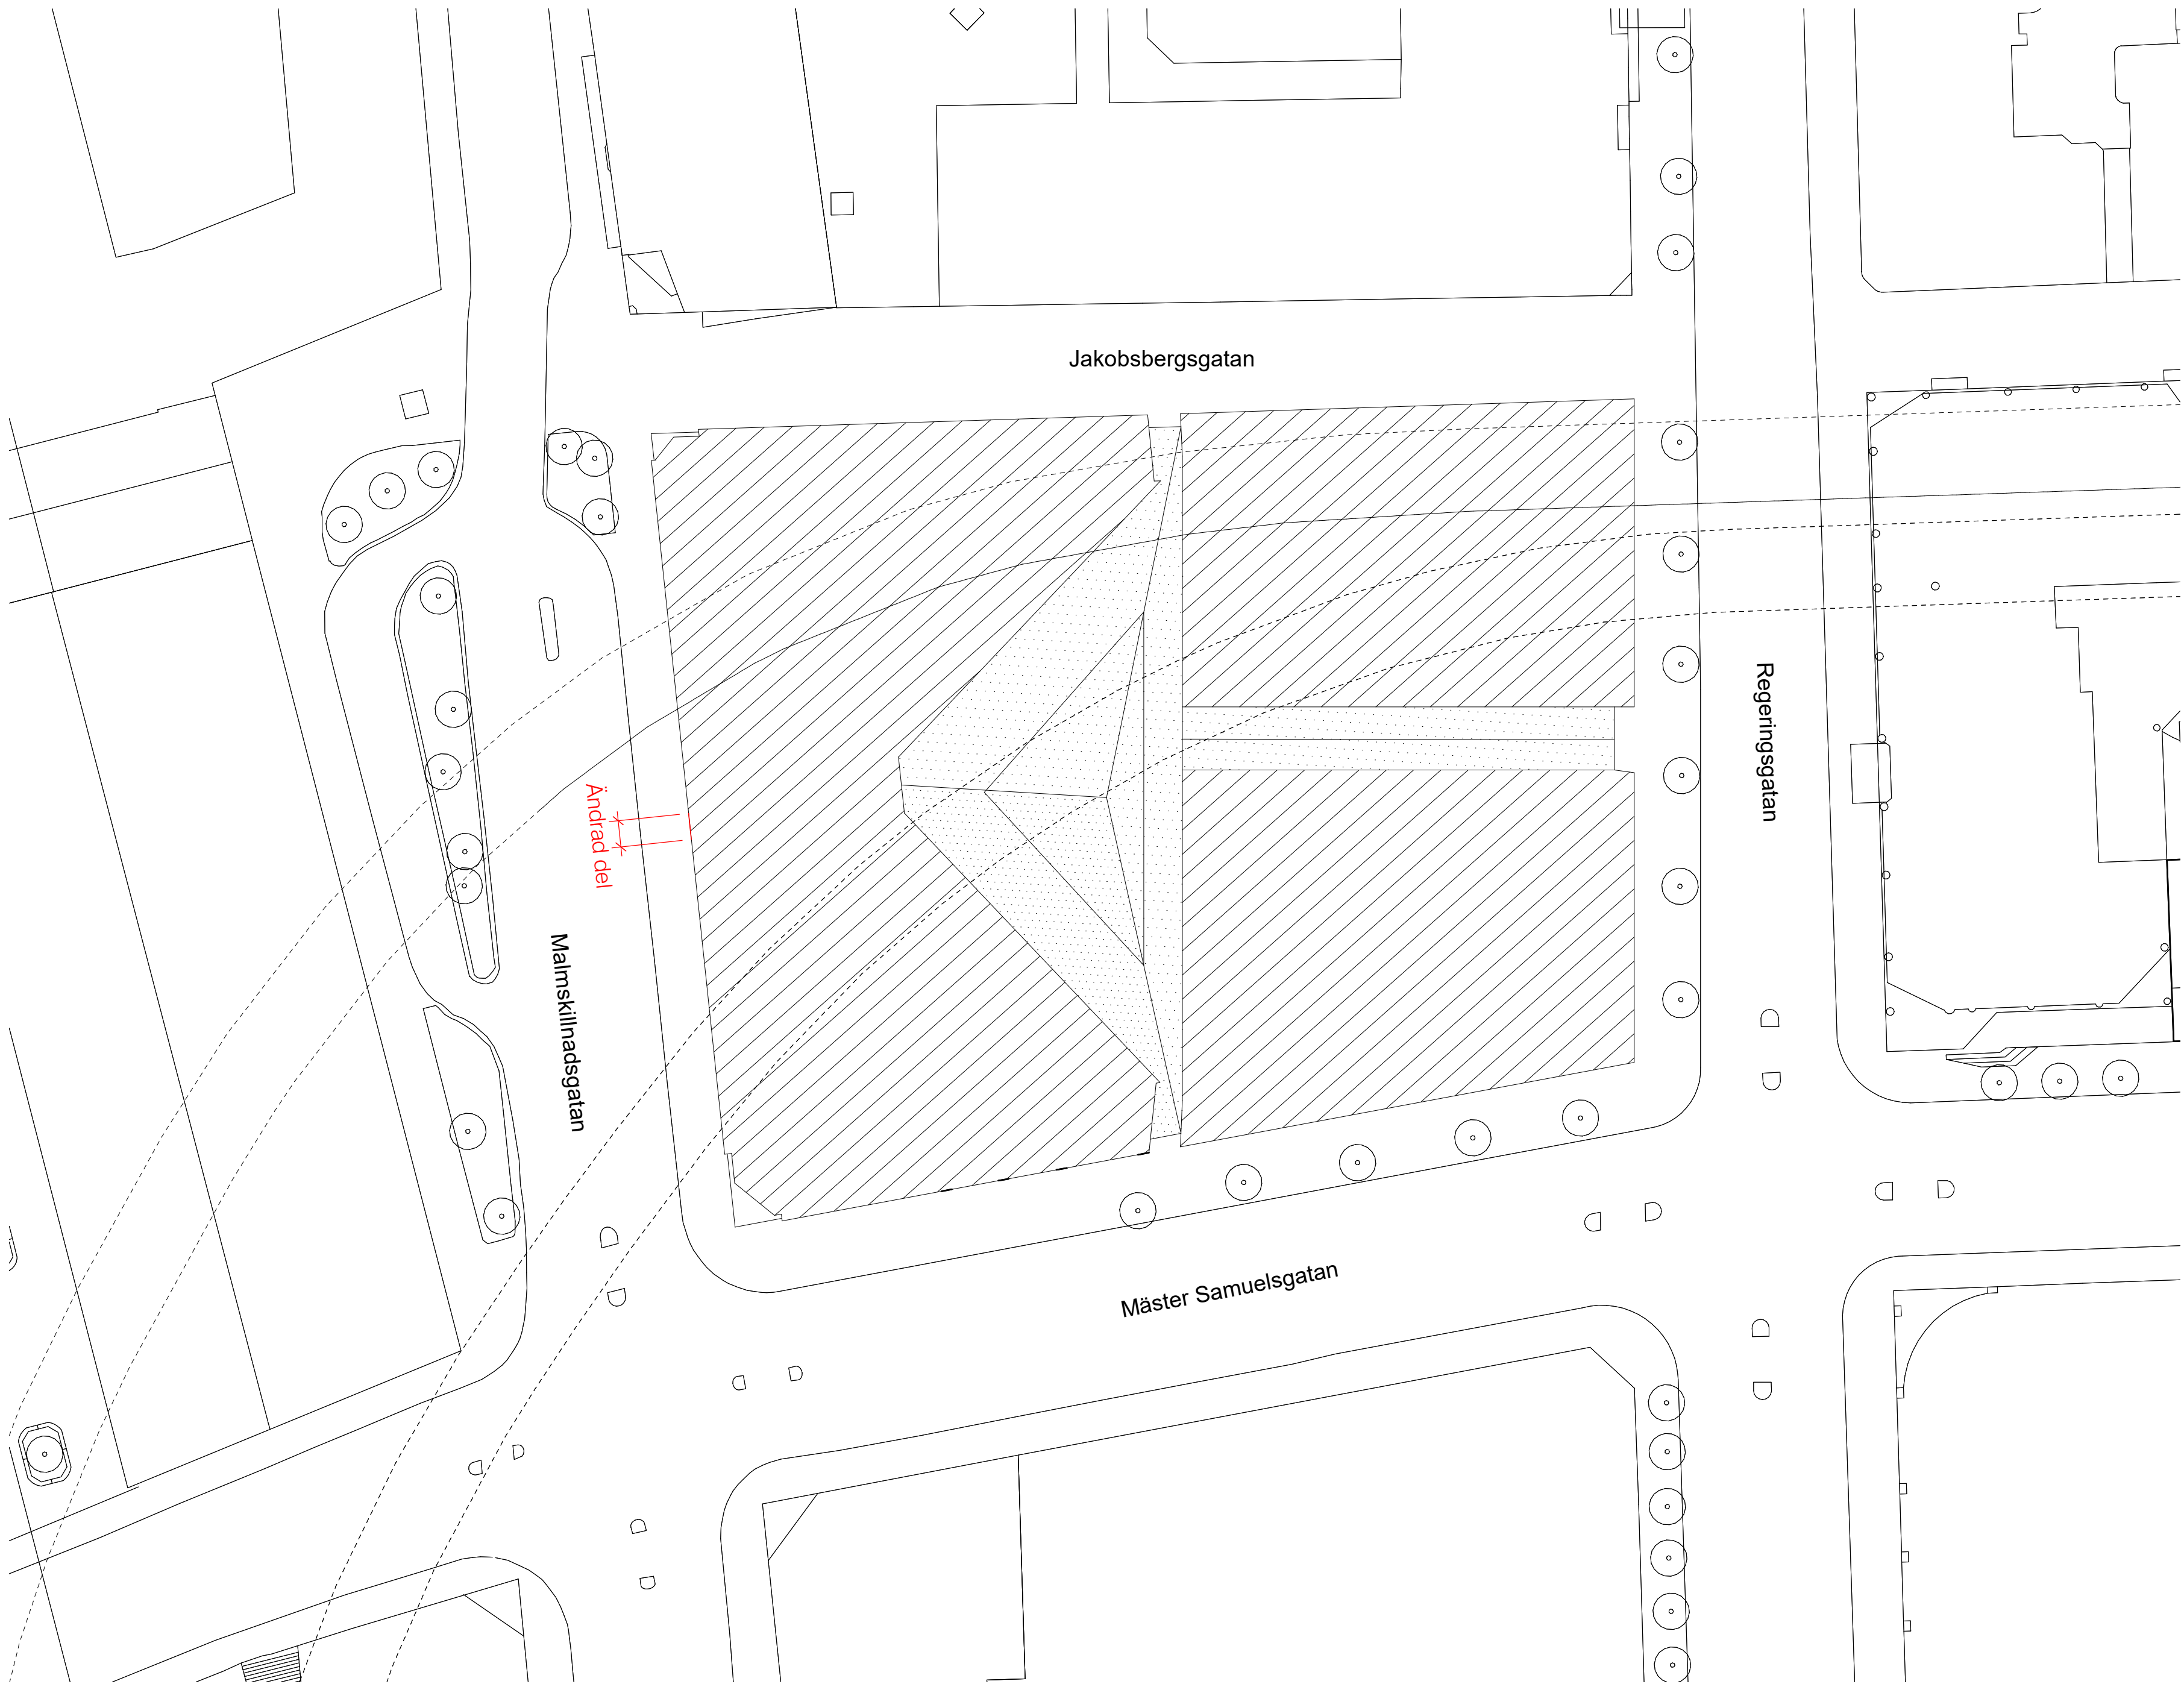

SKALA 1:400
0 5 10 15 20 30 40
METER

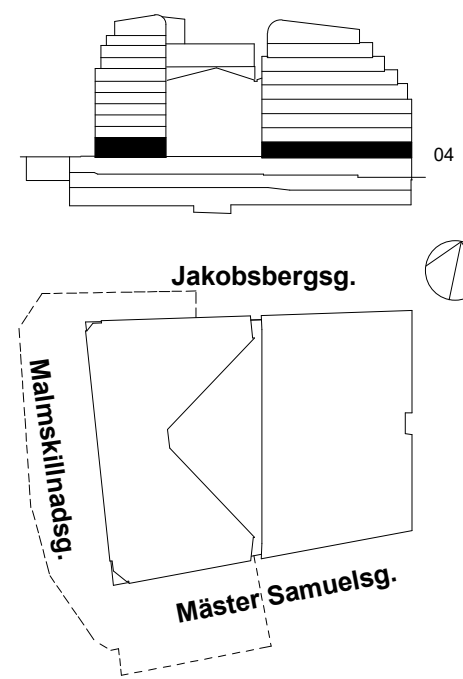

BET	ANT	ÄNDRINGEN AVSER	SIGN	DATUM
BYGGLOV				
				
AMF Fastigheter				
<input checked="" type="checkbox"/>	A	Equator Stockholm AB	tel. 08-50602500	
	E	N20 Installationskonsult AB	tel. 073-9503060	
	K	iKubik Konstruktion AB	tel. 08-12157390	
	V	Delta Teknik AB	tel. 073-6141703	
	W	Delta Teknik AB	tel. 070-3456245	
UPPDRAG NR		RITAD/KONSTR. AV	HANDLÄGGARE	
1890		SHF	Simon Farsi	
DATUM		ANSVARIG	GRANSKAD AV	
2023-10-06		Jana Becker	JB	
Kv GRÄVLINGEN 12				
STOCKHOLM				
SITUATIONSPLAN				
SKALA		NUMMER		BET
A1 1:400 A3 1:800		A04-1-0001-02		