
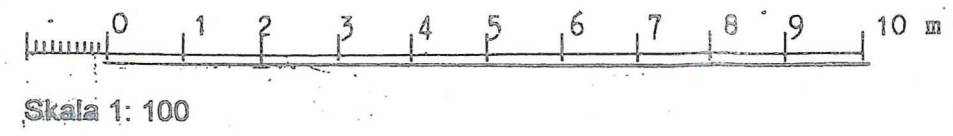


STOCKHOLMS STAD Stadsbyggnadskontoret
Inkom 2023 -11- 23
Reg. Dnr: 2023-10035

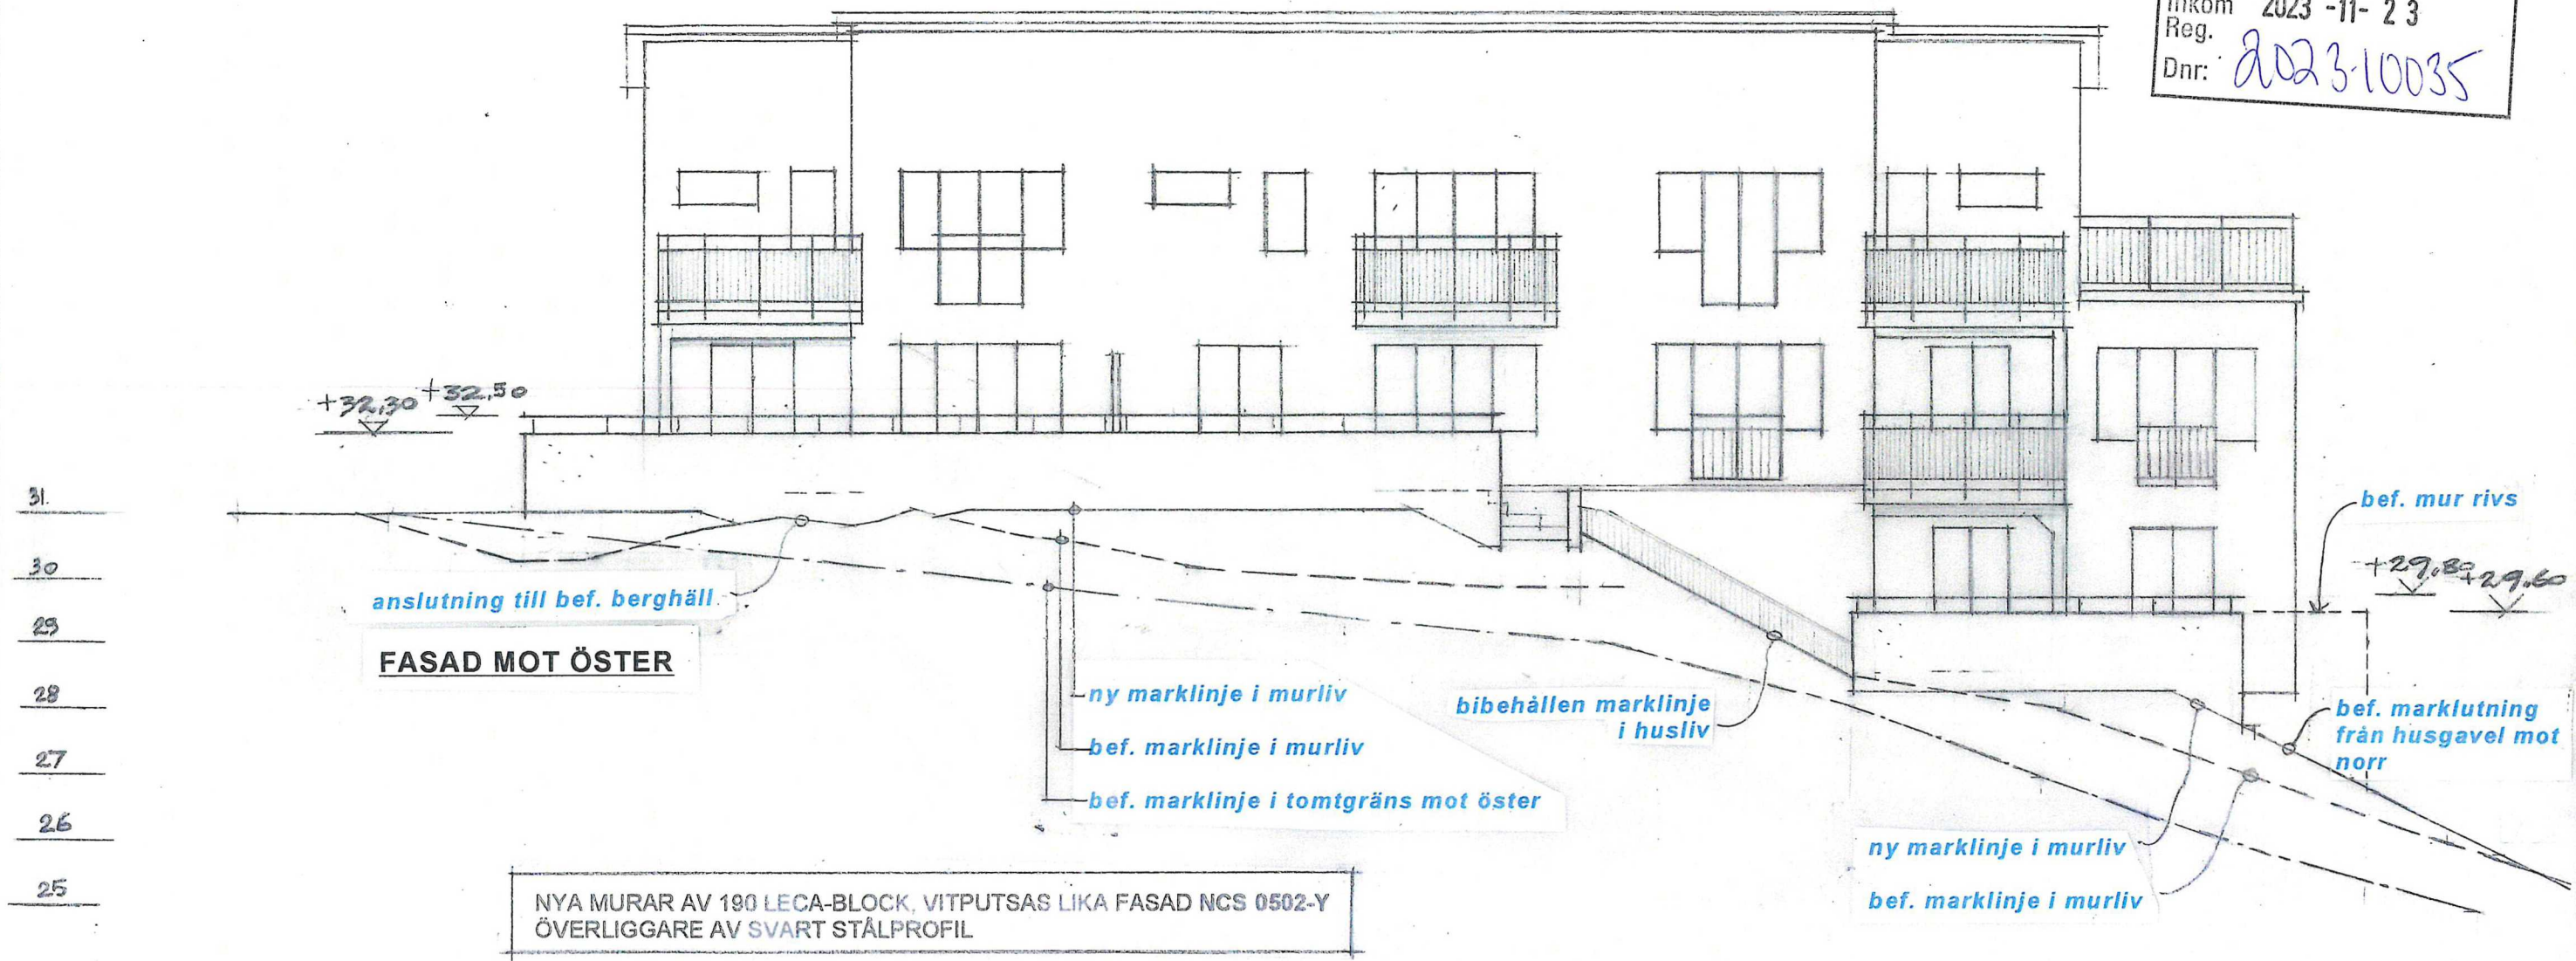

VIMAR KRANTZ ARKITEKTKONTOR Brunkebergsgåsen 36 B 19266 SOLLENTUNA 070 - 819 34 01 vimarkrantz@gmail.com	FÖRTYDLIGANDEN			231107	
	REG	ANT	AVSER	SIGN	DATUM
	ARBETSNUMMER: 2555			TVÄTTBALJAN 2, STORA ESSINGEN, STHLM	
	FASAD MOT ÖSTER			OMBYGGNAD AV UTEPLATSER	
	2023 - 10 - 02			RITN NR REG	
	SKALA 1:100			vimarkrantz 2 A	