


Inkom till Stockholms stadsbyggnadskontor - 2023-11-24; Dnr 2021-14410

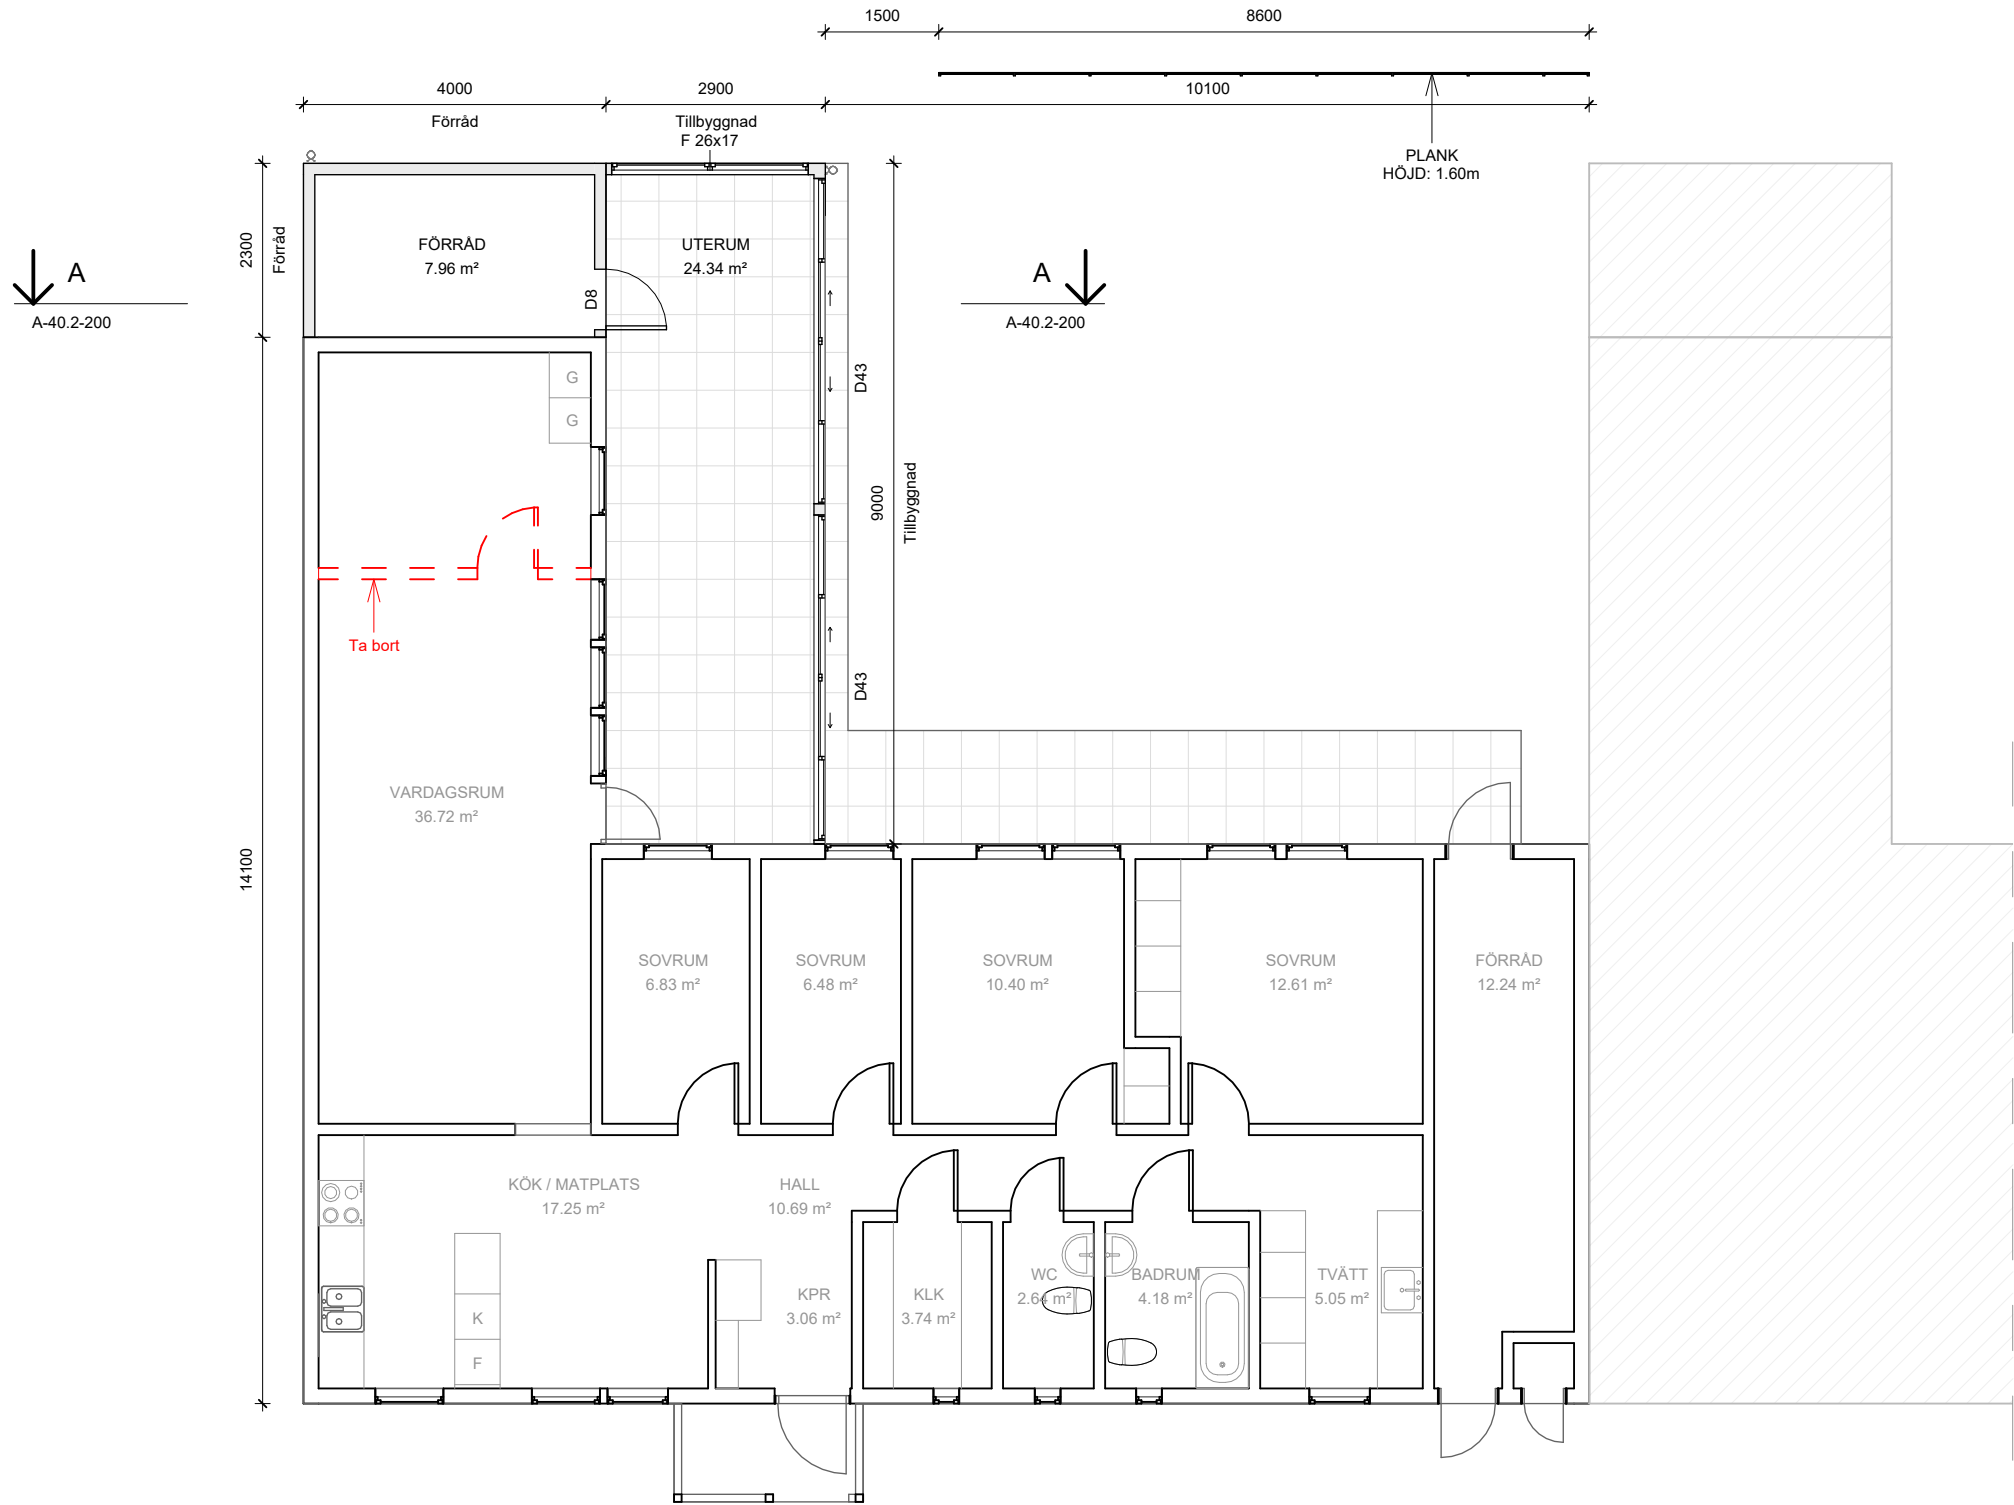

# 1 ENTRÉPLAN


1 : 100

0 1 2 3 4 5 10m

SKALA 1:100



BygglövsExperten

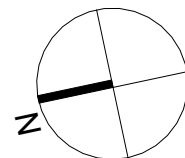

Byggnadsarea (BYA)			
BEF. HUS	ENTRÉPLAN	152.60 m²	
UTERUM	ENTRÉPLAN	26.10 m²	
FÖRRÅD	ENTRÉPLAN	9.20 m²	
Total:		187.90 m²	

BEF. VÄGG

NY VÄGG

DEMOLERA

Tristan 27			
RITNING		RITNINGSNUMMER	
ENTRÉPLAN		A-40.1-100	
RITAD/KONST.AV	DATUM	SKALA	
V.V.	30/10/2023	1 : 100	