



GÅRDSFASAD MOT VÄSTER  
Skala 1:200 (A3)

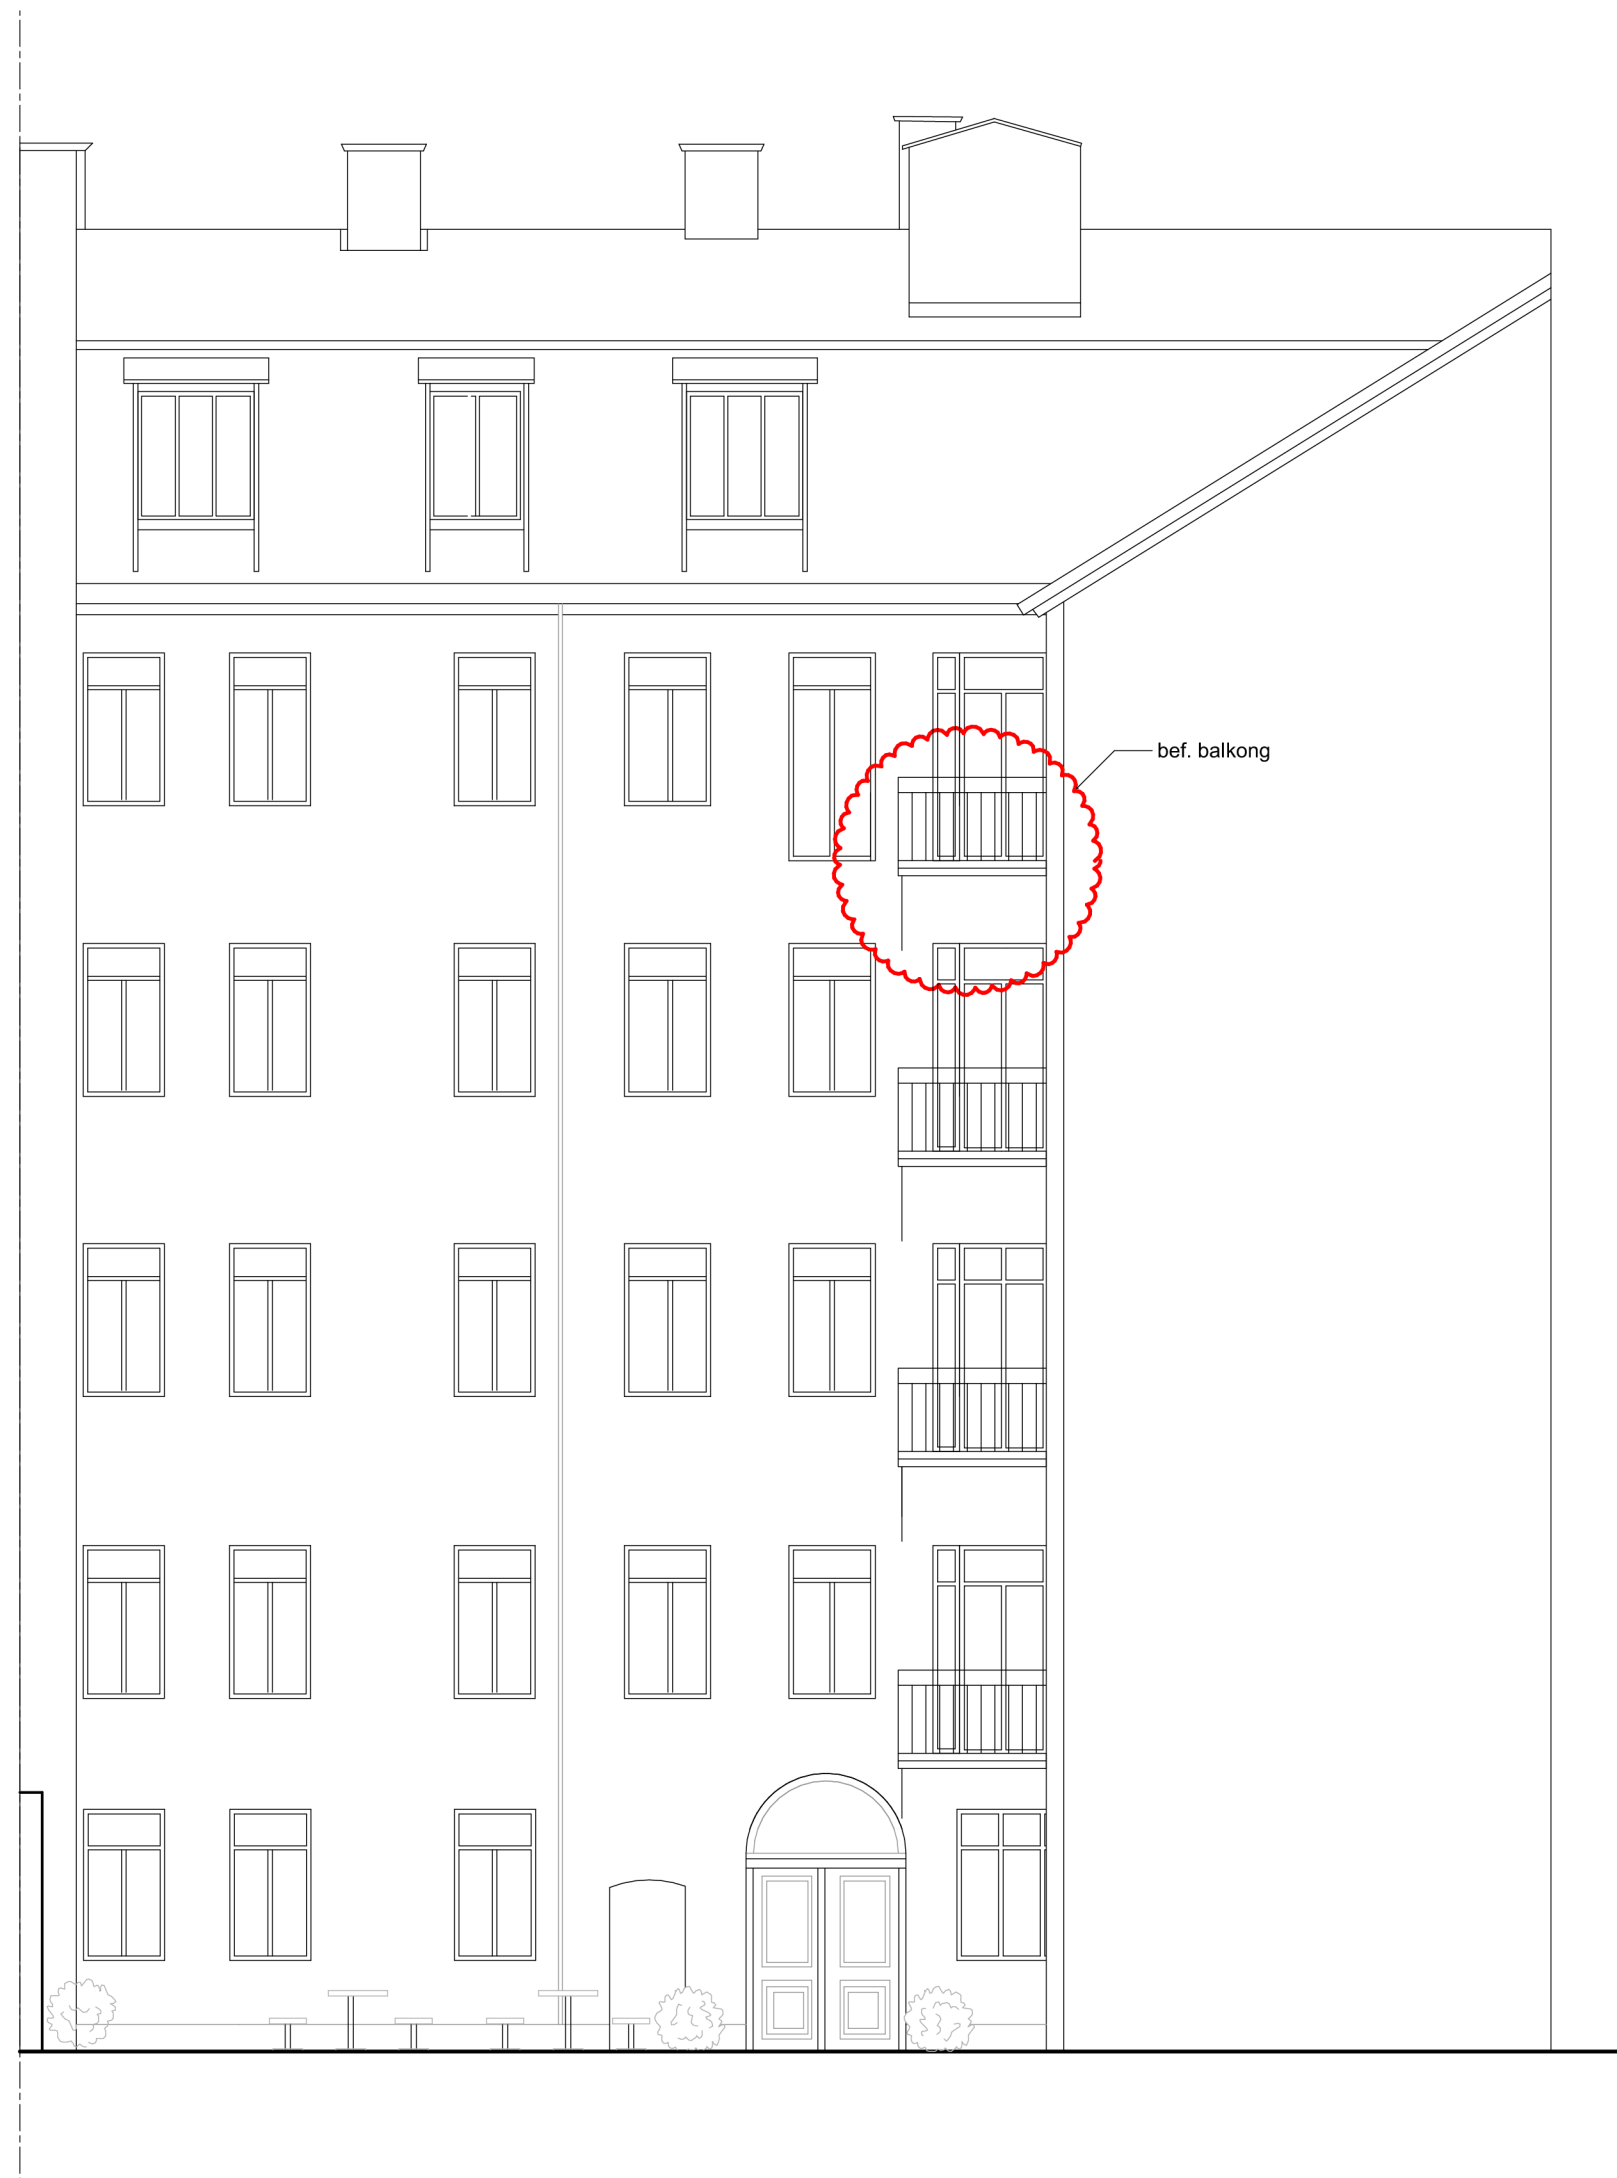

GÅRDSFASAD MOT SÖDER  
Skala 1:200 (A3)

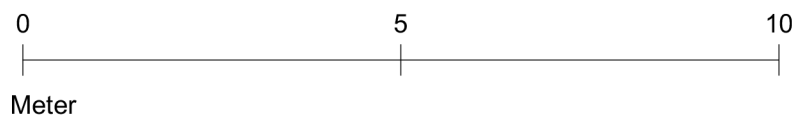

## FÖRKLARINGAR

Alla mått i mm om ej annat anges.

BEF BYGGNADSEDELAR  
NYA BYGGNADSEDELAR



## FÖRESKRIFTER

Alla mått kontrollmåts på plats och eventuella avvikelser rapporteras till arkitekt för vidare hantering. Entreprenör ansvarar för att stora byggnadsdelar kan transporteras till slutgiltigt läge. Tillverkare skall stämma av konstruktion med arkitekt. Förändringar i utförande i förhållande till ritningar får ej göras utan medgivande från Ateljé Nord. Alla arbeten skall utföras i enlighet med god hantverkssed, branchstandard och tillverkarens anvisningar i ovan nämnd ordning.

B		REV ENL KOMPLETTERINGSBREV	2023-11-20	ML
A		ÄNDRING AVSER ÄNDRAD ANVÄNDNING	2023-09-17	ML
BET	ANT	ÄNDRING AVSER	DATUM	SIGN
BYGGLOVSHANDLING				
Ändrad användning från kontor till bostad Guldfisken 4 Kommendörsgatan 16, Stockholm				
Ateljé Nord				
A	Ateljé Nord AB			
K				
V				
E				
B				
UPPDRAG NR 480		RITAD AV ML	HANDLÄGGARE ML	
DATUM 2023-05-31		ANSVARIG ML		
Fasader och sektion				
SKALA 1:100	A3+50%	NUMMER A3		BET B