


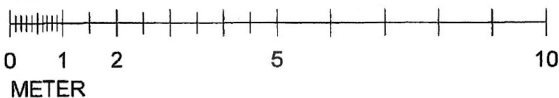



GÅRDSHUS

SKALA 1:100



My balkongplatta av
betong lika befintlig.
Myt gjutjärnsrör
lika befintligt.

ORIENTERINGS
FIGUR 1:1000

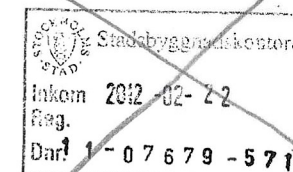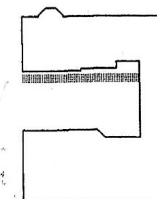

	A	NYTT BYGGLOV ERSATTAR TIDIGARE LOV 2011-10556, 2011-10558		2012-02-10	
ANT	BET	REV AVSER		DATUM	
BYGGLOVHANDLING				DATUM	
				2011-05-15	
				ANSVARIG	
Kv. HUMLEGÅRDEN 50 FASAD MOT ÖSTER (GÅRD)				Ulf Nelson	
				SKALA 1:100	
UPPDRAG NR B380		RITAD/KONSTR BF		HANDLÄGGARE Barbro Fristedt	
				NUMMER	
				A00:41	
				BET	
				A	