
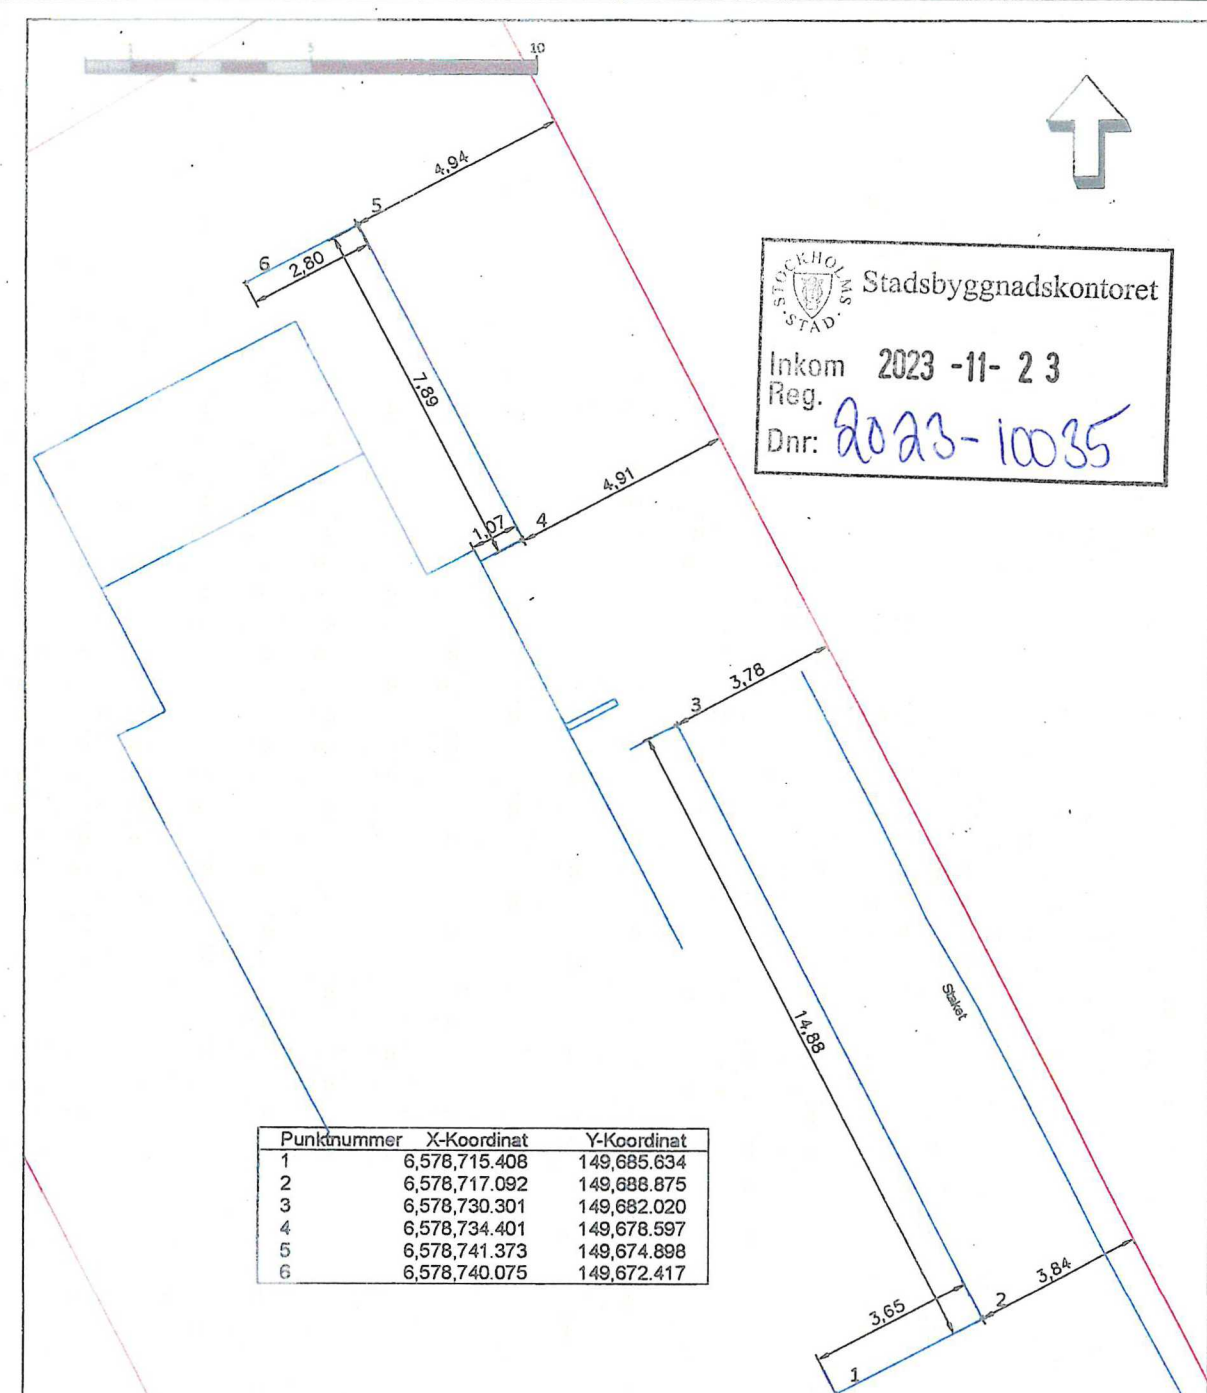


Inkom till Stockholms stadsbyggnadskontor - 2023-11-23, Dnr 2023-10035
Tillhör Stockholms stadsbyggnadsnämnds beslut, Beslut - Bifall - 2023-11-28, Handl. Ebba Jacobsson Holmström

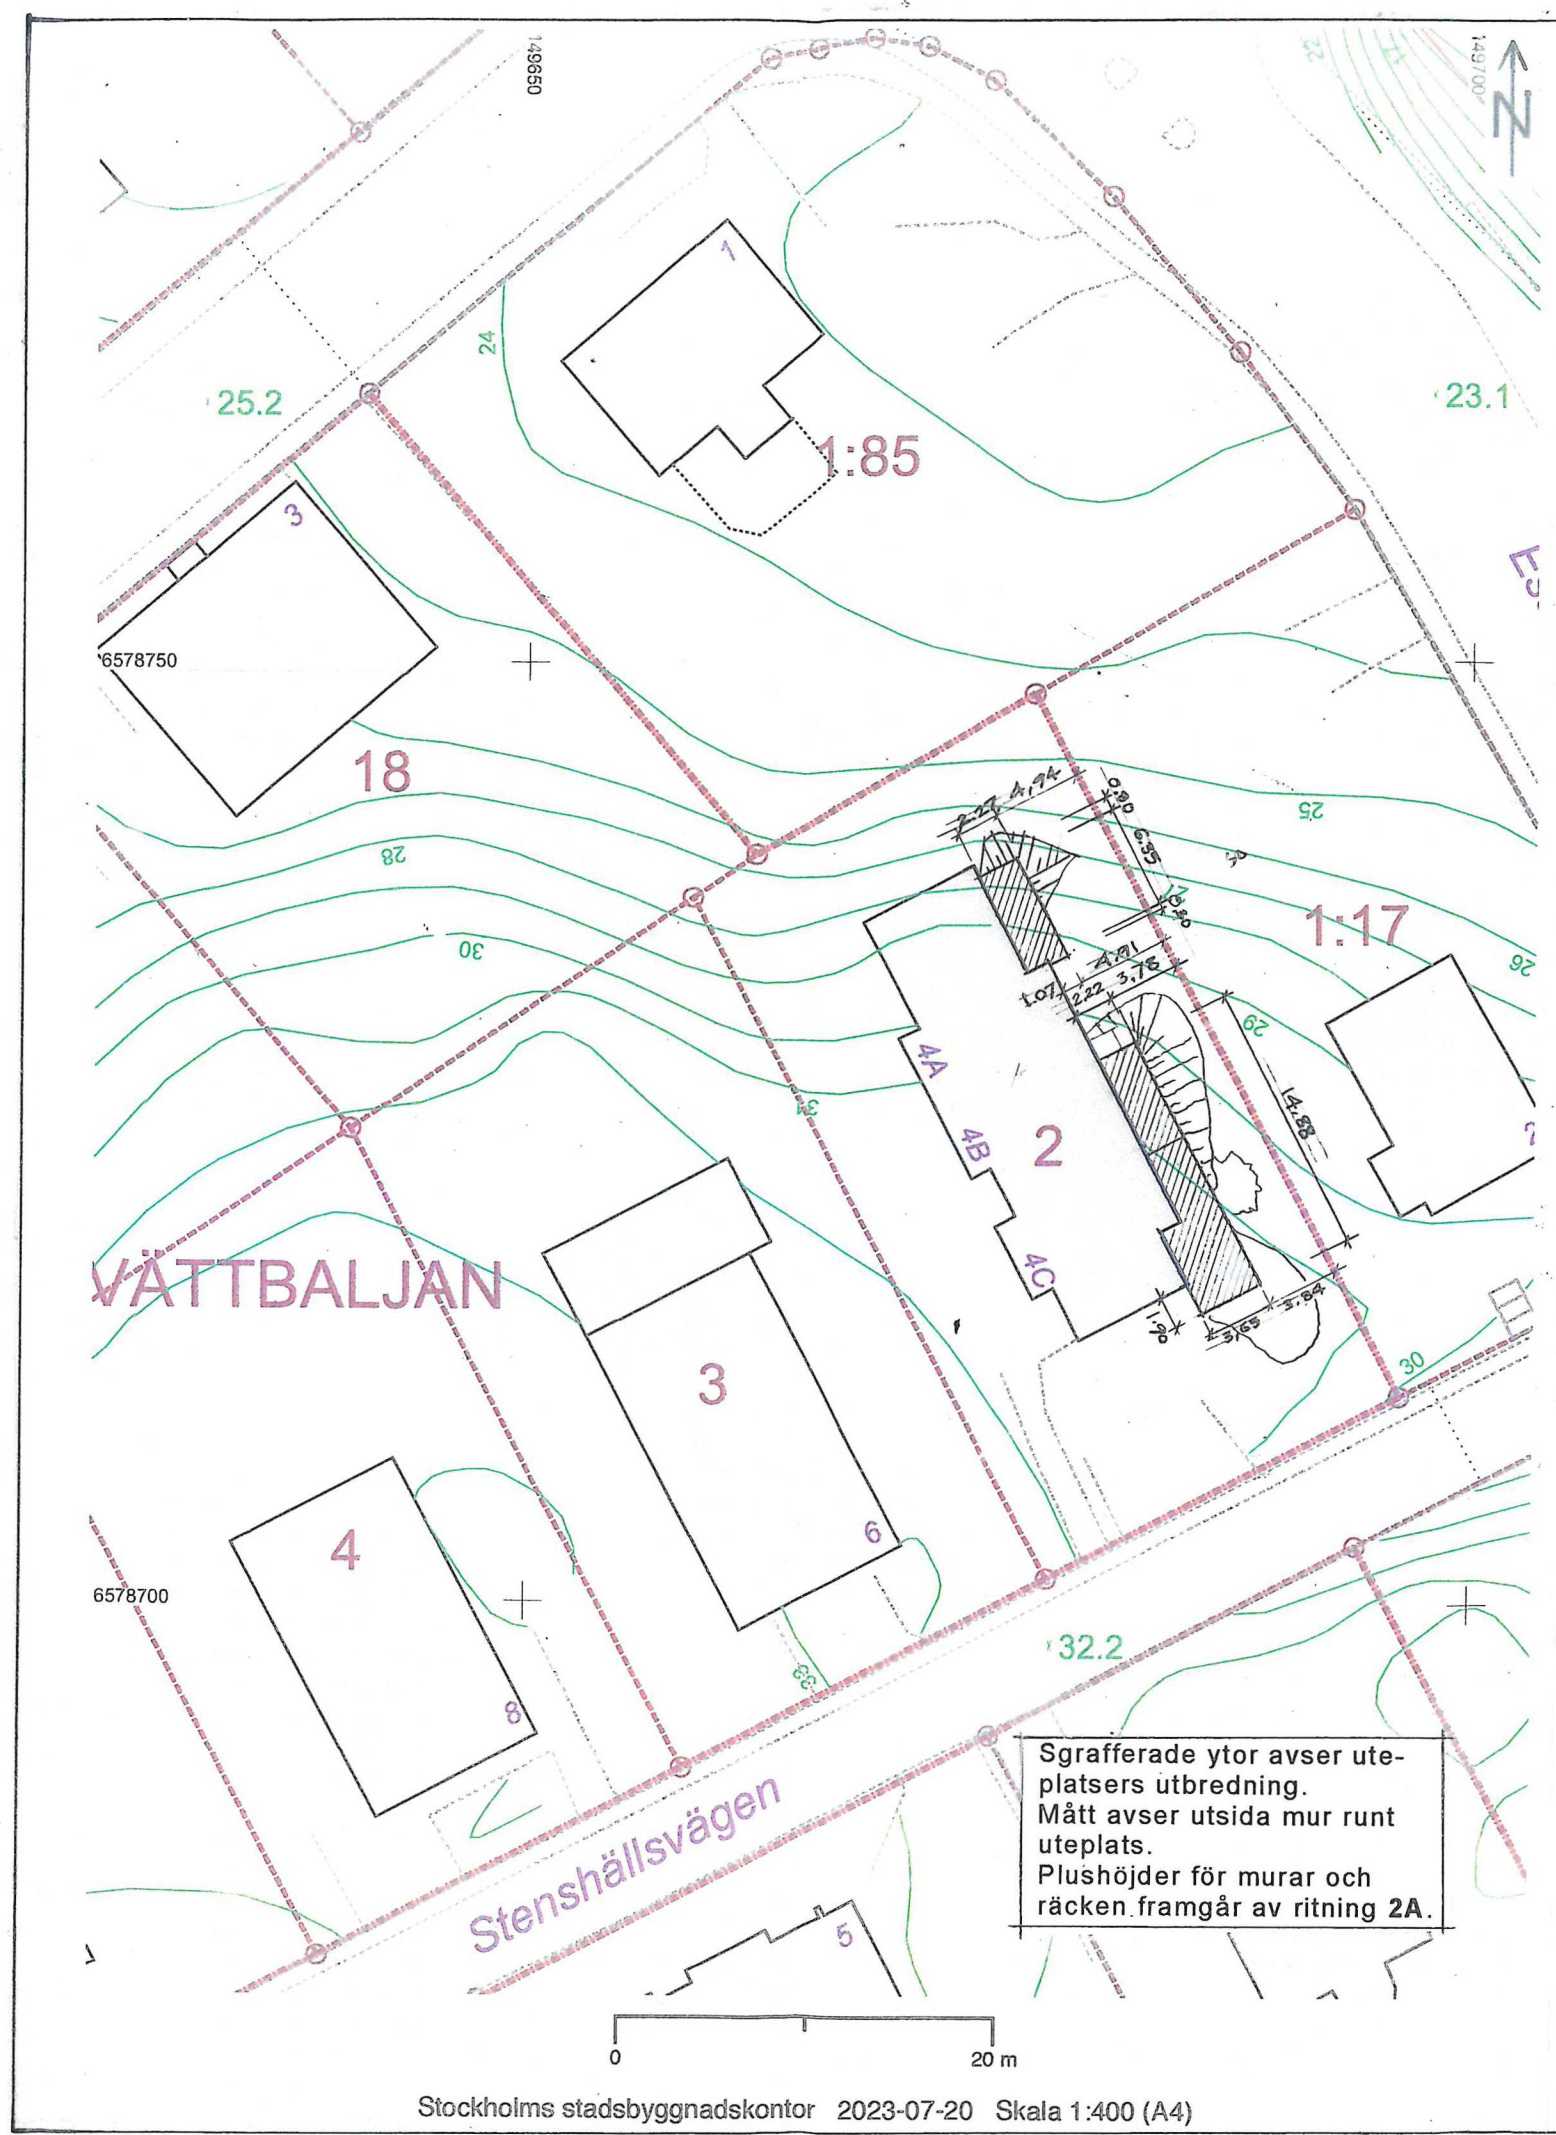

Punktnummer	X-Koordinat	Y-Koordinat
1	6,578,715.408	149,685.634
2	6,578,717.092	149,688.875
3	6,578,730.301	149,682.020
4	6,578,734.401	149,678.597
5	6,578,741.373	149,674.898
6	6,578,740.075	149,672.417

Stockholm Stadsbyggnadskontoret
Inkom 2023-11-23
Reg. 2023-10035
Dnr:

GG TEKNIK	GG Teknik och Service AB Svårdvägen 21 SE-18233 Danderyd Tel 072-091 49 83 E-post: gteknik@gg.se, hollander@gg.se	Lägeskontroll
Förhållande till byggnadsplan		Tvättbaljan 2
Martin Elchebar		Stenshällsvägen 4, 112 64 Stockholm
2023-06-02		SWEREF 99 18 00 RH2000
1:167		HÖJDSKALA
		RISSKALA
		REVIS

VIMAR KRANTZ ARKITEKTKONTOR Brunkebergsgården 36 B 19266 SOLLENTUNA 070 - 819 34 01 vimarkrantz@gmail.com	ARBETSNUMMER: 2555 SITUATIONSPLAN; LÄGESKONTROLL SKALA 1:400/1:167	TVÄTTBALJAN 2, STORA ESSINGEN, STHLM OMBYGGNAD AV UTEPLATSER 2023-06-18 RITN NR 4 REG C
--	---	---