
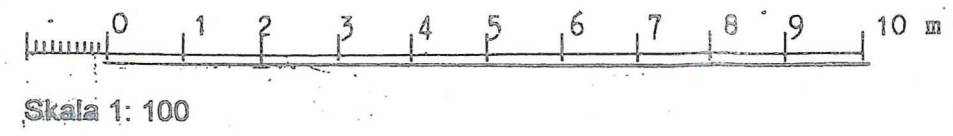


STOCKHOLMS STAD Stadsbyggnadskontoret
Inkom 2023 -11- 23
Reg. 2023-10035
Dnr:

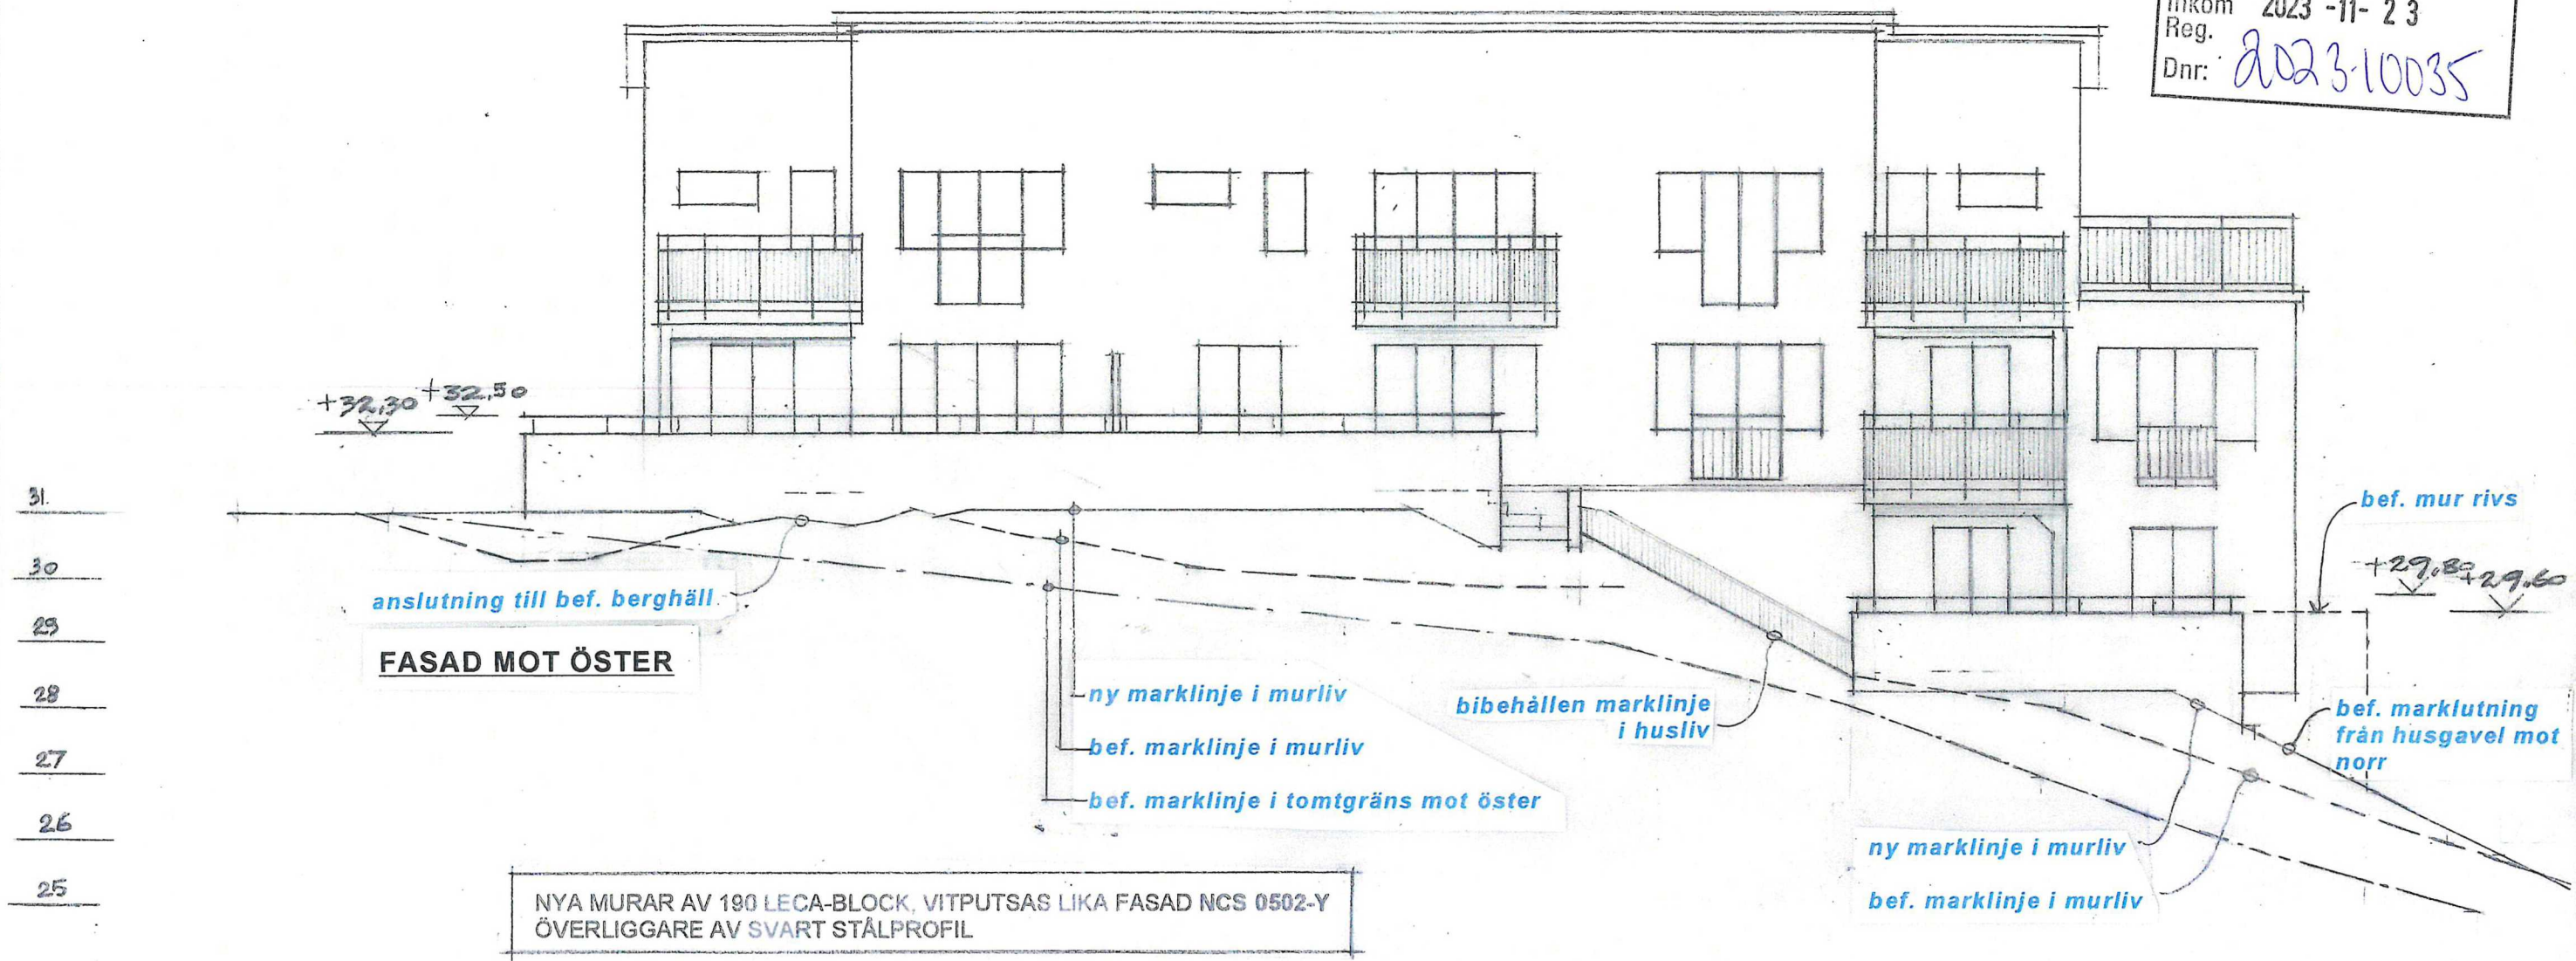

			FÖRTYDLIGANDEN		231107	
			REG	ANT	AVSER	SIGN DATUM
VIMAR KRANTZ ARKITEKTKONTOR Brunkebergsgåsen 36 B 19266 SOLLENTUNA 070 - 819 34 01 vimarkrantz@gmail.com			ARBETSNUMMER: 2555		TVÄTTBAJAN 2, STORA ESSINGEN, STHLM OMBYGGNAD AV UTEPLATSER	
			FASAD MOT ÖSTER		2023 - 10 - 02	
			SKALA 1:100		RITN NR REG 2 A	

Inkom till Stockholms stadsbyggnadskontor - 2023-11-23, Dnr 2023-10035
Tillhör Stockholms stadsbyggnadsnämnds beslut, Beslut - Bifall - 2023-11-28, Handl. Ebba Jacobsson Holmström