


## Renoverad balkong – 2023-08906


Ny balkongplatta av betong med överyta  
lika tidigare.

Balkongens undersida är obehandlad och upplagd på synlig stålbalk, som är behandlad med svart brand-/rostskyddsfärg. Nytt svart smidesräcke lika tidigare.

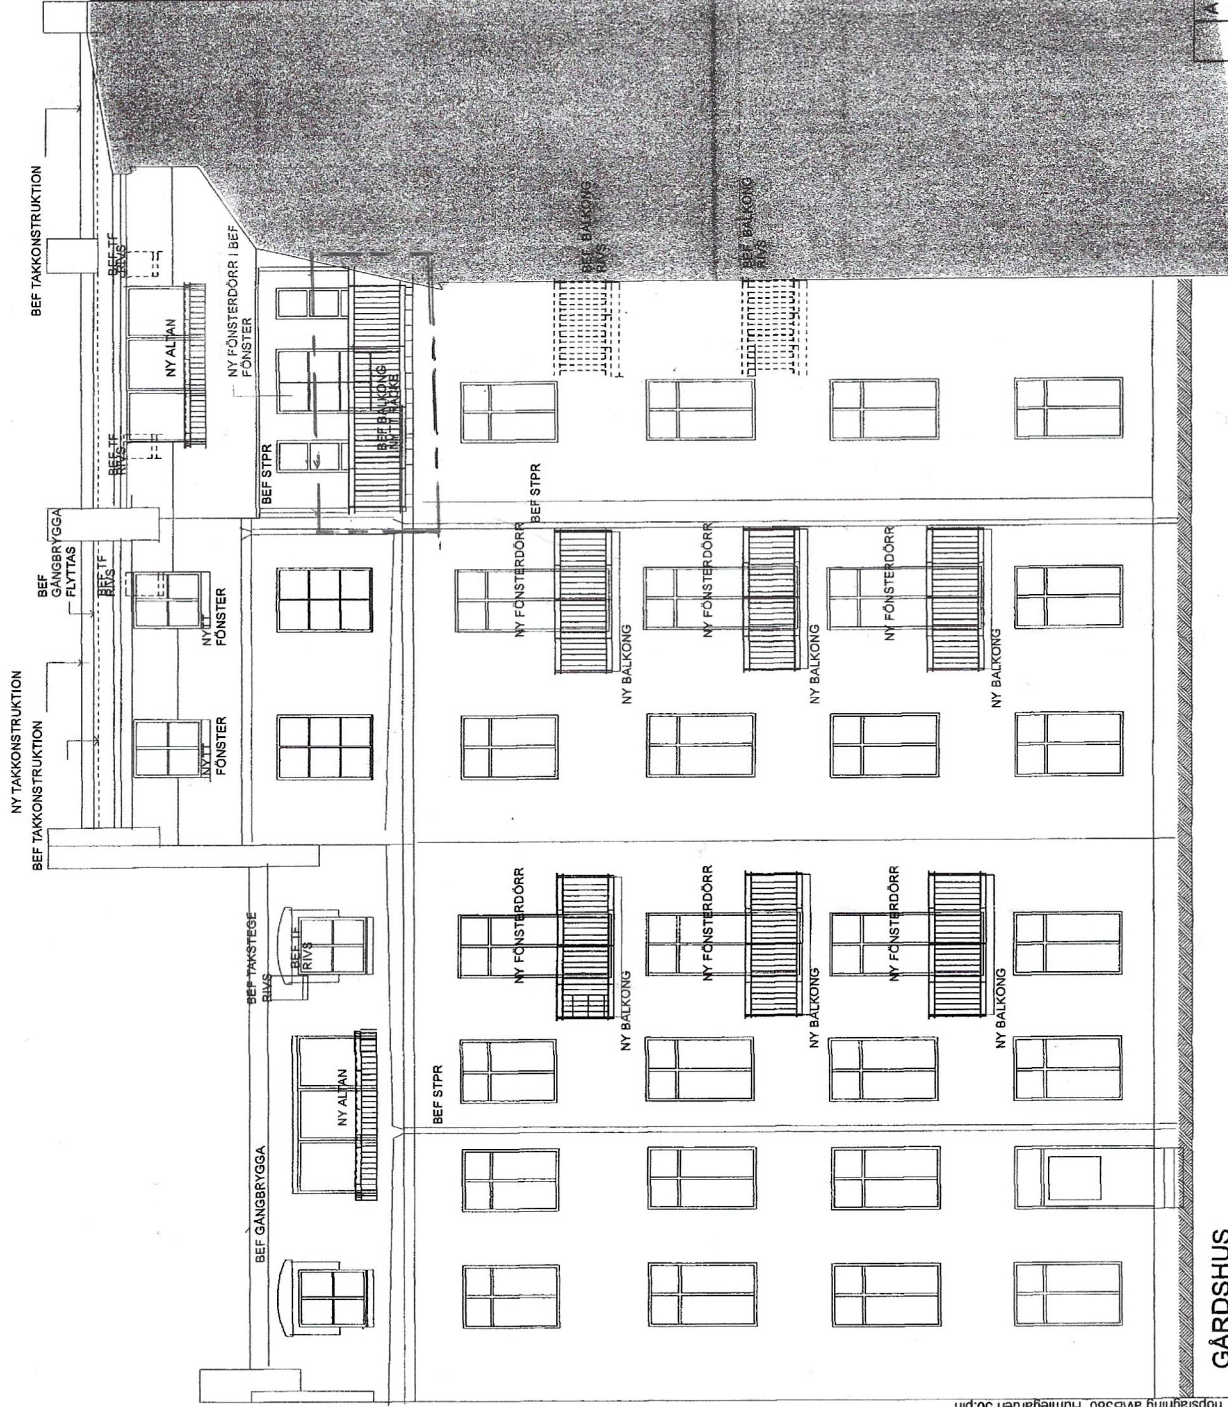

GÅRDSHUS

SKALA 1:100

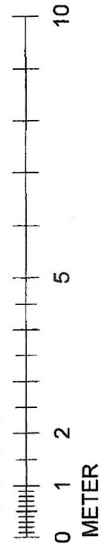

NYTT BYGGLOV ERSÄTTET TIDIGARE LOV 2011-10556, 2011-10558	2012-02-10
ANT BET REVANSER	DATUM
BYGGLOVHANDLING	DATUM
Kv. HUMLEGÅRDEN 50 FASAD MOT ÖSTER (GÅRD)	2011-05-15
	ANSVARIG Ulf Nelson
	SKALA 1:100
UPPDRAG NR B380	HANDLÄGGARE Babro Fristedt
RITADKONSTR BF	NUMMER A00:41
	BET A

## Arkitekten

Karlbergsvägen 53 113 35 Stockholm  
Telefon: 08-54547880 Fax: 08-54547881  
mail: [info@un-arkitektur.se](mailto:info@un-arkitektur.se)