



AKTUELL BALKONG ATT GLASA IN  
Fastighet: GLIDFLYKTEN 1  
Adress: Segelflygsgatan 31  
Lgh Nr: 1401

Glasas in med ett sk. Ramlöst vikglassystem.  
10 mm tjocklek, laminerat säkerhetsglas

Balkongens löpmeter, totalt: 5.0m. Antal glas: 8 st.  
Inglasning inklusive ett tak; material på tak: Kanalplast.

RAL 9010 färgkod som standard för att matcha bra i kontext & omkringliggande.  
Ang. CE-märkning: Vår användning av laminerat säkerhetsglas följer standarden SS-EN 14449.

AKTUELLBALKONG

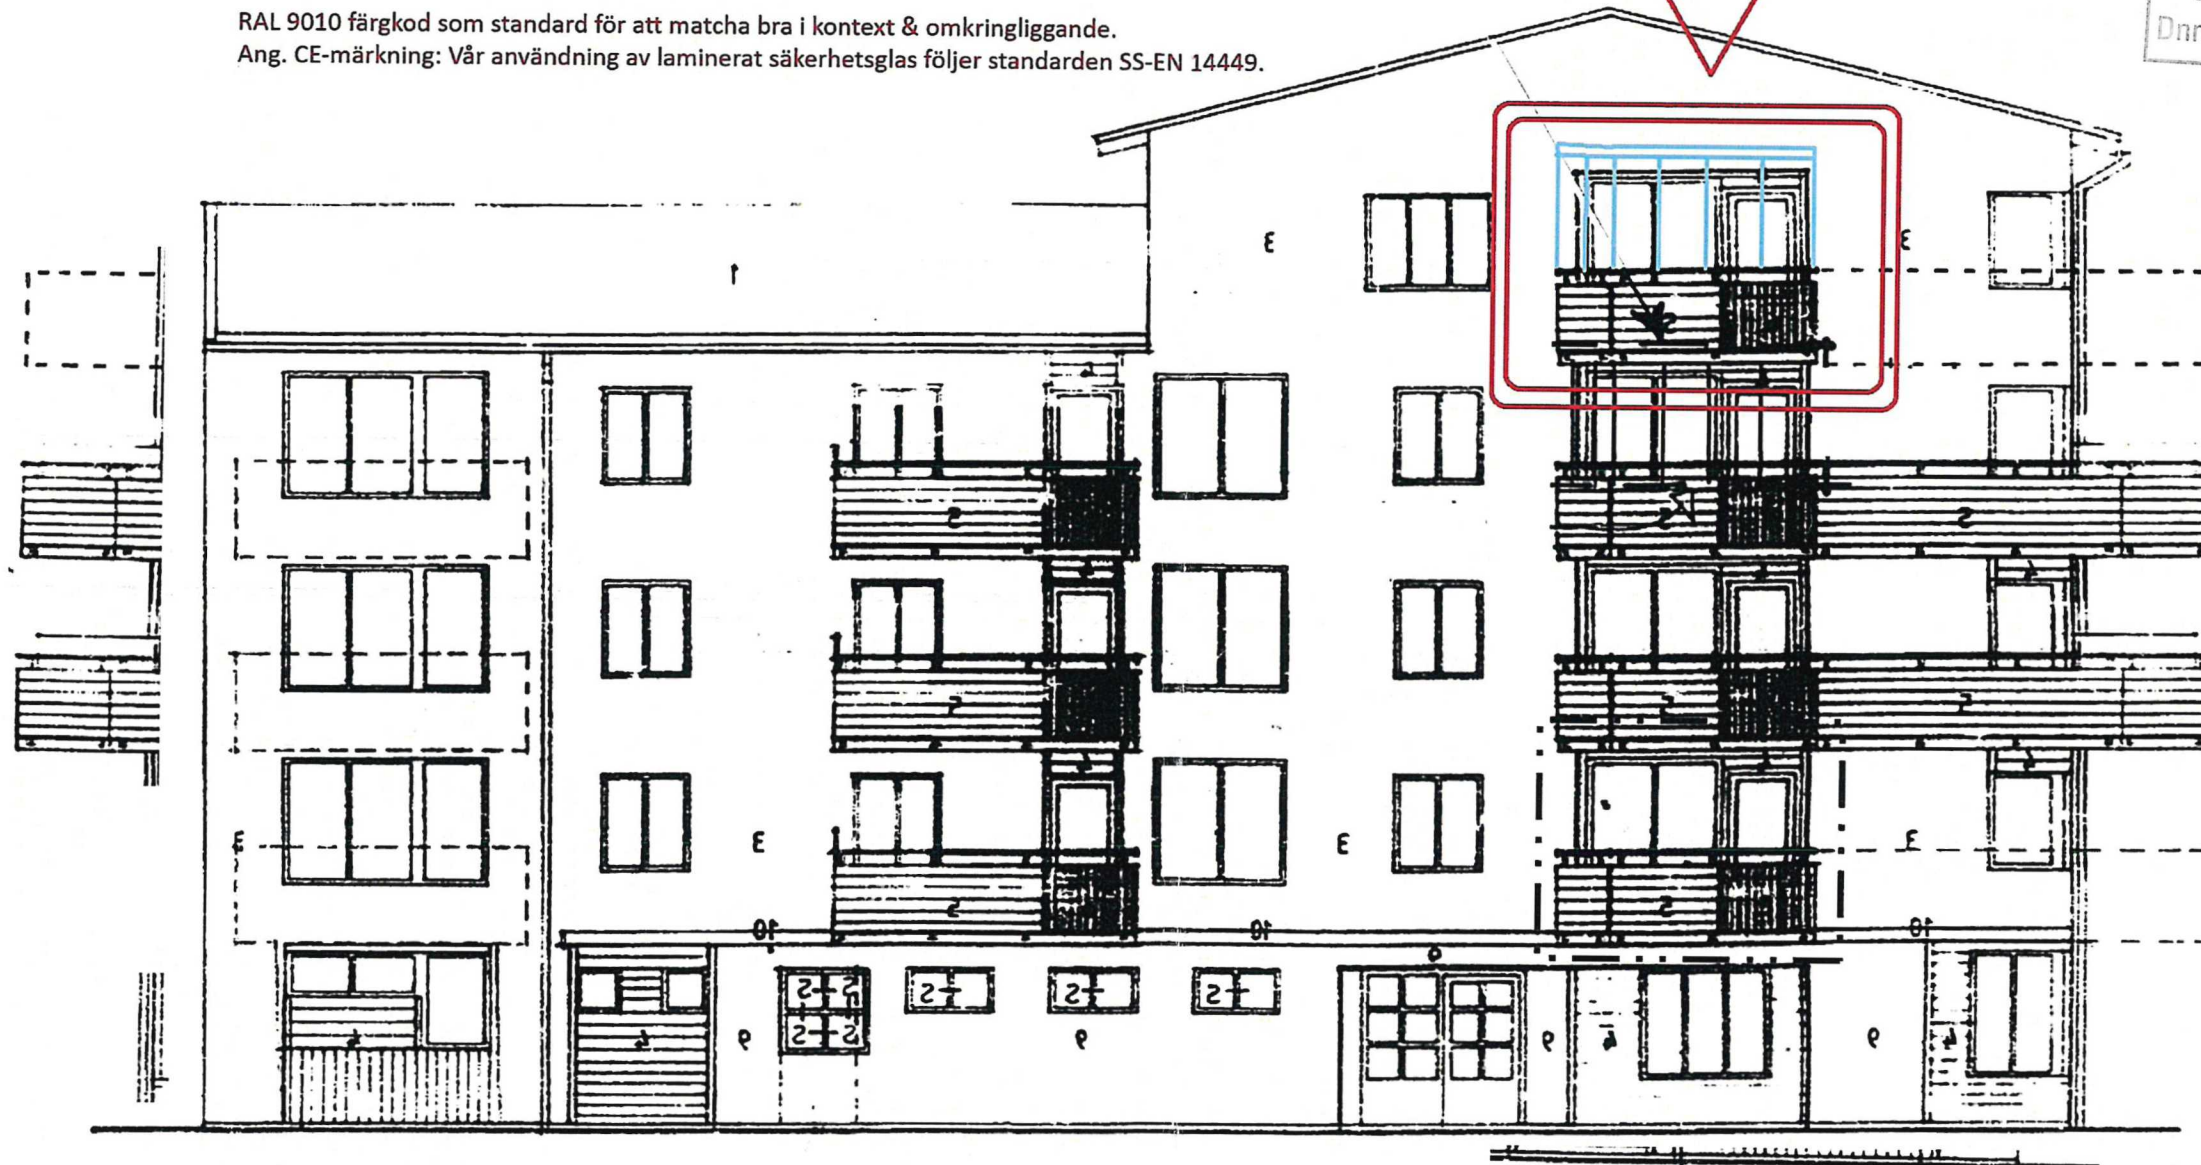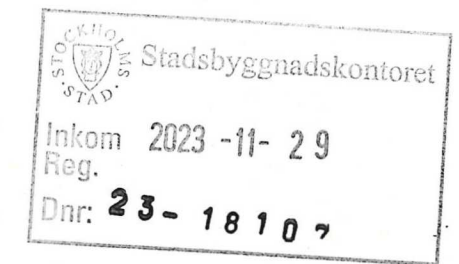

GATUFASAD  
FASAD MOT SYD - SYDVÄST

Kv GLIDFLYKTEN 1  
Skarpnäcks gård

- BALKONGER I VISSA LÄGEN,  
SE RESP. PLAN.
- I VISSA LÄGEN ENBART  
BALKONGDÖRR MOT BALKONG.  
FÖNSTER PÅ GAVEL..
- TRÄPANEL OVAN  
FÖNSTER OÅ BALKONG  
FÖREKOMMER