Till denna karta hör särskild beskrivning

Dnr 832-2-53-91

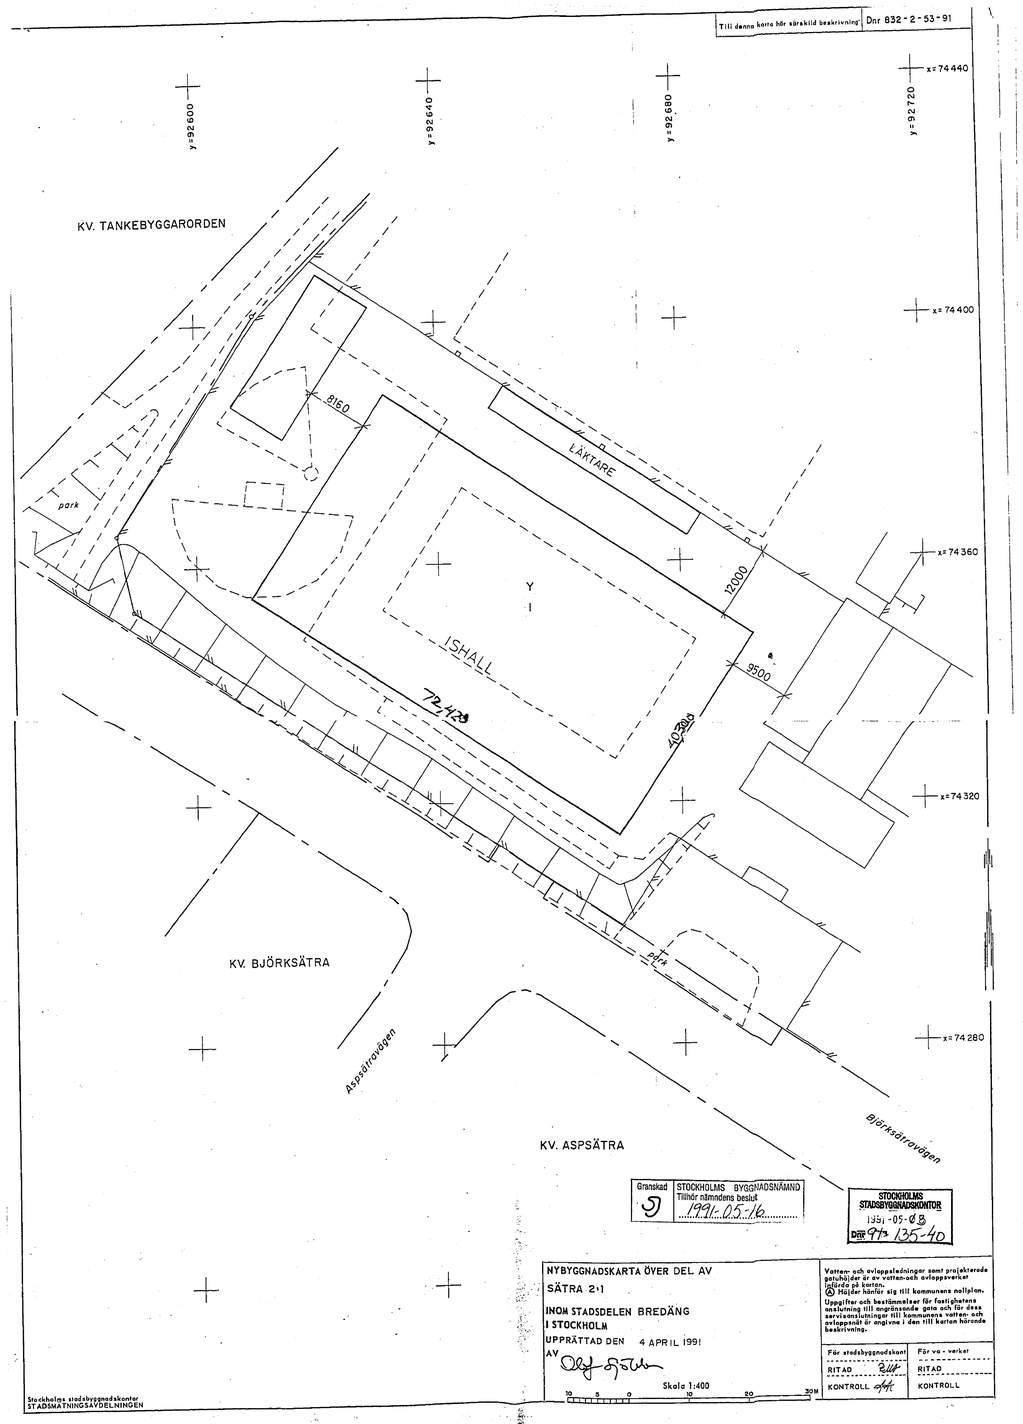

Granskad J

STOCKHOLMS BYGGNADSNÄMND
Tillhör nämndens beslut
1991-05-16

STOCKHOLMS STADSBYGGNADSKONTOR
1351-05-08
Dnr 97:135-40

NYBYGGNADSKARTA ÖVER DEL AV
SÄTRA 2:1
INOM STADSDELEN BREDÄNG
I STOCKHOLM
UPPRÄTTAD DEN 4 APRIL 1991
AV

Skala 1:400
10 5 0 10 20 30 m

Vatten- och avloppsledningar samt projekterade gatuhöjder är av vatten- och avloppsverket ifyllda på kartan.
Höjder hänför sig till kommunens nollplan.
Uppgifter och bestämmelser för fastigheters anslutning till angränsande gata och för dess serviskonslutningar till kommunens vatten- och avloppsnät är angivna i den till kartan hörande beskrivning.

För stadsbyggnadskont	För va - verket
RITAD	RITAD
KONTROLL	KONTROLL

Stockholms stadsbyggnadskontor
STADSMÄTNINGSAVDELNINGEN

0 1 2 3 4 5 6 7 8 9 10 11 12 13 14 15 16 17 18 19 20 21 22 23 24 25 26 27 28 29 30 31 32 33 34 35 36 37 38 39 40

24 A1 16 A2 A3 A4 3061 ARKIVA 000207 A4 A3 A2 16 A1 24

Kopia till Stockholms stadsarkiv - 2023-11-28, Dnr 2023-18118