


Sektion 1

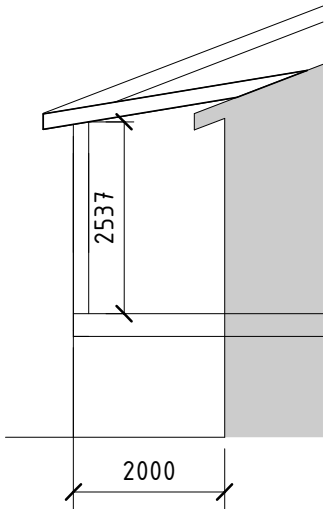

Sektion 2

SKALA 1:100



METER

RITAD/KONSTR AV		UPPDRA.G.NR		STATUS		NUMMER		SKALA	
AD		23018		BL		A-40-2-101		1:100	
DATUM		230419		BYGGLOVSRITNING		MARCHEN, LÅNGSJÖ		Sektion 1, Sektion 2	
Västerlånggatan 20 681 30 Kristinehamn Tel: 0550-14257 info@irmab.se		TILLBYGGNATION		BYGGLOVSRITNING		MARCHEN, LÅNGSJÖ		Sektion 1, Sektion 2	
A		Höjd altan		231204		AD		BYGGLOVSRITNING	
BET		ÄNDRINGEN AVSER		DATUM		SIGN		BYGGLOVSRITNING	
AD		23018		BL		A-40-2-101		BYGGLOVSRITNING	