Vinds- och takplan ersätt med ändringar i bygglov inlämnat 2020-01-12

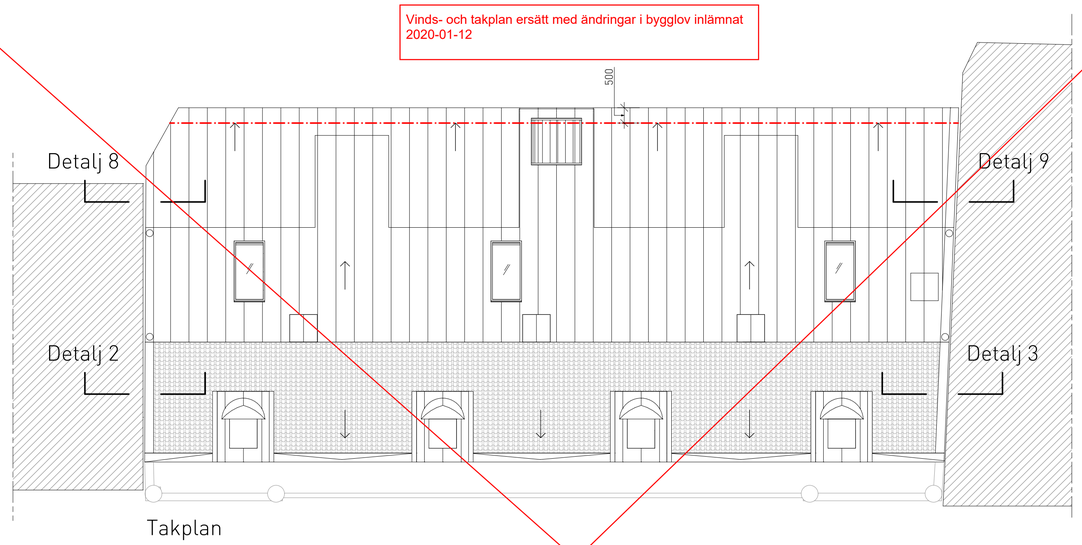

Takplan

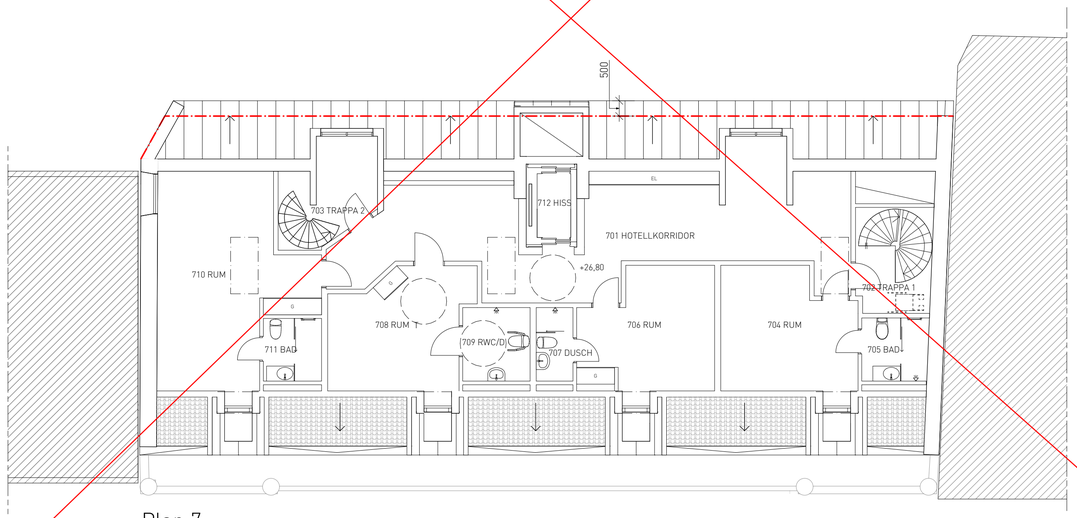

Plan 7
4 rum

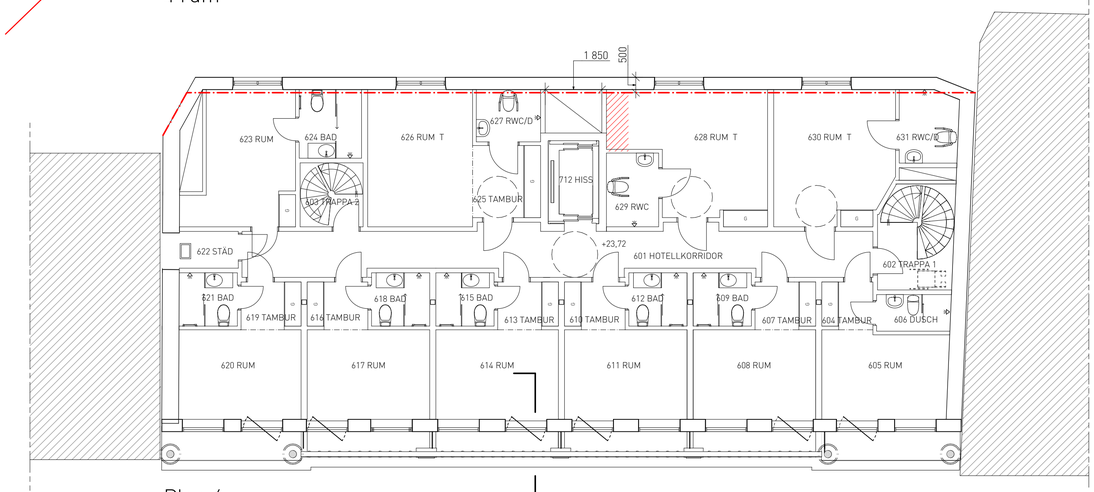

Plan 6
10 rum

Detalj 1

~~INFORMATION)~~

Plan	0	1	2	3	4	5	6	7	Totalt
Rum med 180 cm bred säng	-	-	7	7	7	7	6	3	37
Rum med 160 cm bred säng	-	-	4	4	4	1	1	-	14
Tillgängliga rum	-	-	-	-	-	2	3	1	6
Totalt antal rum	-	-	11	11	11	10	10	4	57
LOA (m^2)	371	375	272	272	272	272	254	174	2262
Bruttoarea (m^2)	421	418	315	315	315	315	291	195	2585

JUSTERAD INFORMATION

Plan	0	1	2	3	4	5	6	7	Totalt
Rum med 180 cm bred säng	-	-	7	11	11	8	7	3	47
Rum med 160 cm bred säng	-	-	4	-	-	-	-	-	4
Tillgängliga rum	-	-	-	-	-	2	3	1	6
Totalt antal rum	-	-	11	11	11	10	10	4	57
LOA (m^2)	371	375	273	284	284	284	264	192	2327
Bruttoarea (m^2)	421	418	316	327	327	327	303	213	2652

SKALA 1:100

0 1 2 5 10
METER

FÖRKLARINGAR

Alla mått i millimeter

Alla höjder i RH2000

Föregående fasadlinje

Grannfastighet till kv Nedre Vätan 11

Gårdsbjälklag

Föregående schaktposition

Befintlig fasad bevaras

xxx RUM Hotellrum med 180 cm bred säng
xxx RUM Q Hotellrum med 160 cm bred säng
xxx RUM T Tillgänglighetsanpassat hotellrum

HÄNVISNINGAR

A-42-6-101 Ytterväggsdetalj 4 - 9

A-42.6-100 Detalj 1, 2 och 3

		PM A-01	2019-02-19	JPT/JND
BET	ANT	ÄNDRINGEN AVSER	DATUM	SIGN

BYGGLOVHANDLING

ELITE HOTELS OF SWEDEN

Elite Hotels Stockholm Plaza
Birger Jarlsgatan 29, 103 95 Stockholm
Telefon: 08-566 220 00
info.stoplaza@elite.se www.elite.se

Larsson Ark.

Larsson Arkitekter
Ljusslingan 20, 120 31 Stockholm
Telefon: 08-702 60 70
info@larssonark.se www.larssonark.se

☐ B	Elite Hotel Stockholm Plaza	Tel: 08-566 220 00
■ A	Larsson Arkitekter	Tel: 08-702 60 70
☐ K	KE Gruppen	Tel: 010-482 89 50
☐ V	Bengt Dahlgren Stockholm AB	Tel: 08-588 88 100
☐ E	Mats Strömberg Ingenjörsbyrå	Tel: 08-562 405 00
☐ Ae	Sweco Architects	Tel: 08-522 952 00
☐ Br	Briab	Tel: 08-410 102 50

UPPDRAG.NR	RITAD/KONSTR AV	HANDLÄGGARE
2066	PLG, MRO	O. Stintzing
DATUM	ANSVARIG	
2016-09-23	J. Larsson	

Elite Hotel Stockholm Plaza
NEDRE VÄTAN 11, TILLBYGGNAD

Plan 6, 7 och takplan

SKALA		NUMMER	BET
A1	1:100	A-40.1-114	
A3	1:200		

Inkom till Stockholms stadsbyggnadskontor - 2023-12-04, Dnr 2023-14183