


FÖRKLARINGAR

Materialutförande:

- Tak Utföres i svart falsad plåt.
Kulör lika befintlig,
Uppskattad RAL kulör: 9004,
Signalschwarz.
- Takkupor Utföres lika tak i material och kulör.
- Hisstopp Utföres lika tak i material och kulör.
- Fasad Gårdsfasaden putsas och
avfärgas i en ockragul ton, lika
befintlig. Uppskattad NCS kulör:
S 2030-Y20R
- Fönster Fönster mot gården ges en
brunröd kulör lika befintlig,
Uppskattad NCS kulör: S 7010-
Y70R
- Sockel Sockelväningen putsas med vertikalt
räfflade mönster och avfärgas i en
grå stenliknande kulör.
Uppskattad NCS kulör: S 2005-
Y50R
- Schakt
för vent. Indraget från fasad ca 300 mm.
Utföres lika sockel.
- Grannfastighet till kv Nedre Vätan 11.
Kv Nedre Vätan 14
Uppskattad fasad NCS kulör:
S 1010-Y20R, ljus gul
- Kv Nedre Vätan 13
Uppskattad fasad NCS kulör:
S 1015-Y40R, ljus rosa


Takutformning ersätts med ändringar i bygglov inlämnat 2020-02-12

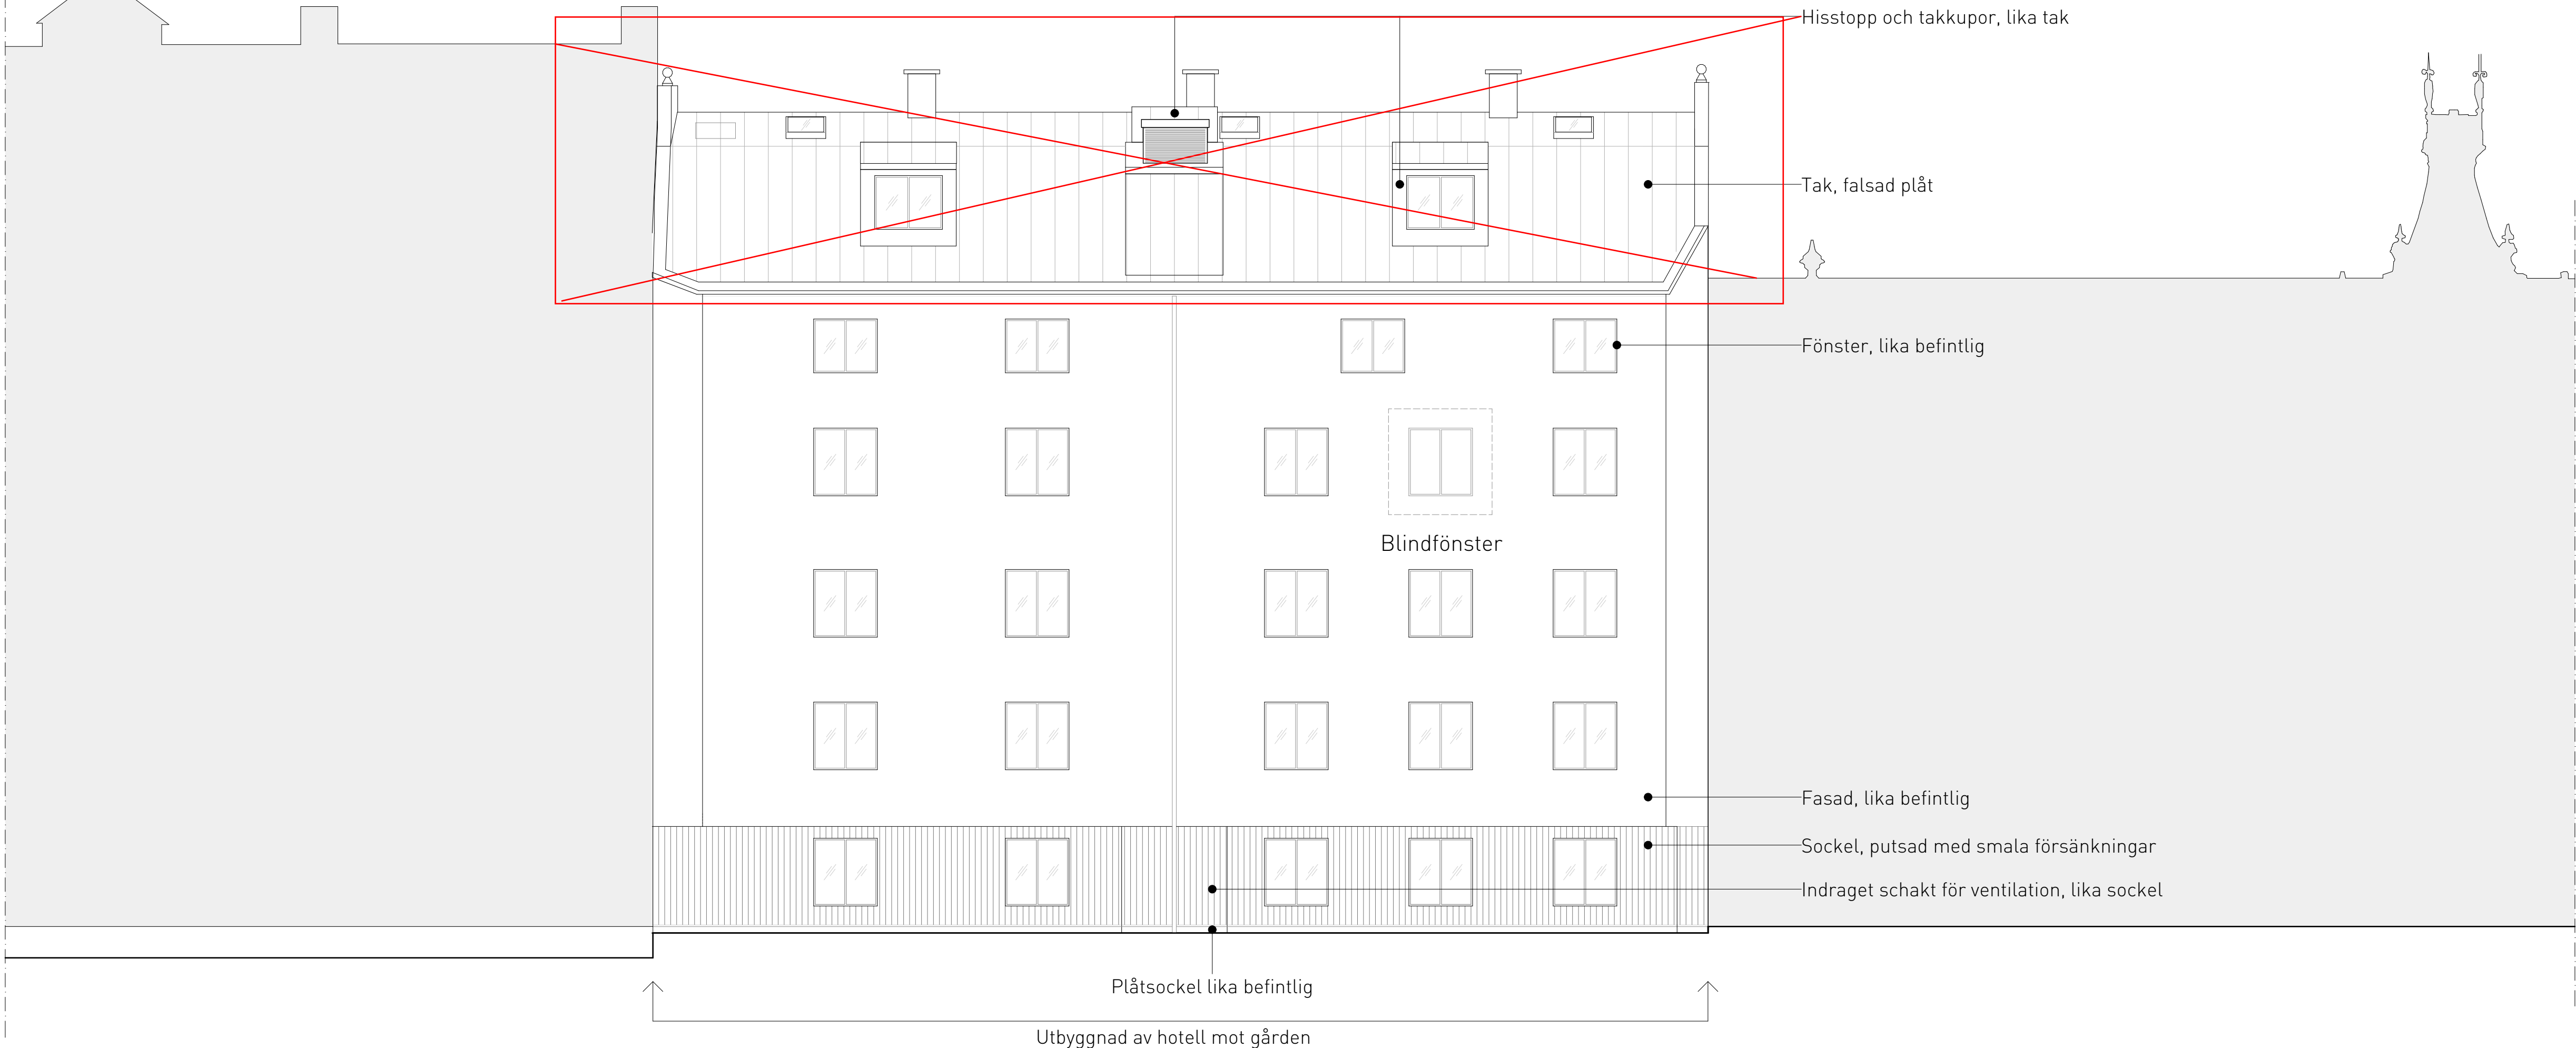

Kv Nedre Vätan 4, Birger Jarlsgatan 33

Kv Nedre Vätan 11, Birger Jarlsgatan 31

Kv Nedre Vätan 13, Birger Jarlsgatan 29
Elite Hotel Stockholm Plaza

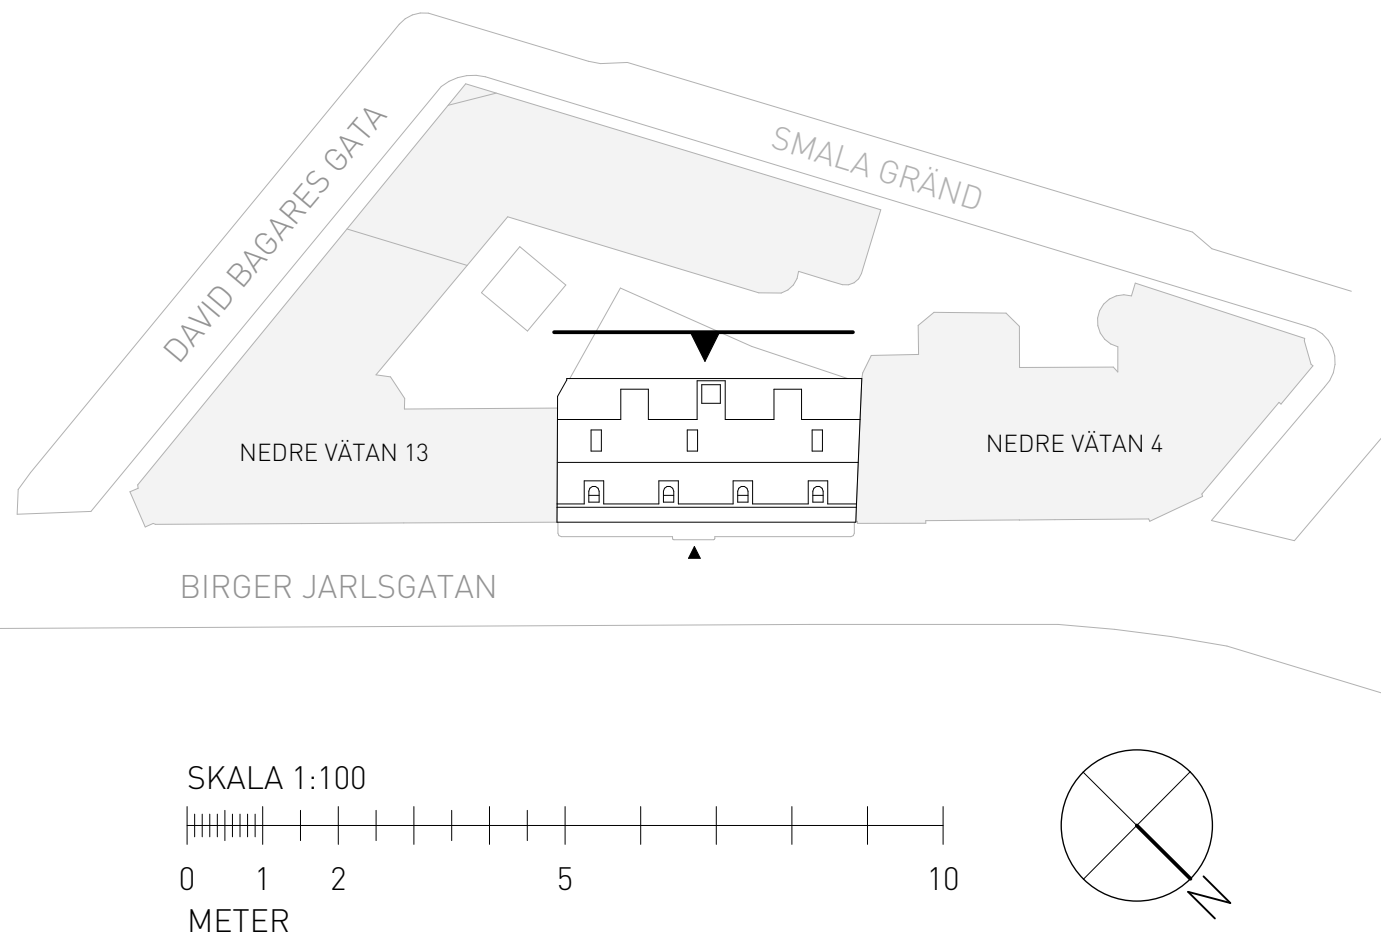

		PM A-01	2019-02-19	JPT/JND
BET	ANT	ÄNDRINGEN AVSER	DATUM	SIGN
BYGGLOVHANDLING				
		Elite Hotels Stockholm Plaza Birger Jarlsgatan 29, 103 95 Stockholm Telefon: 08-566 220 00 info.stoplaza@elite.se www.elite.se		
Larsson Ark.		Larsson Arkitekter Ljusslingen 20, 120 31 Stockholm Telefon: 08-702 60 70 info@larssonark.se www.larssonark.se		
<input type="checkbox"/> B Elite Hotel Stockholm Plaza			Tel: 08-566 220 00	
<input checked="" type="checkbox"/> A Larsson Arkitekter			Tel: 08-702 60 70	
<input type="checkbox"/> K KE Gruppen			Tel: 010-482 89 50	
<input type="checkbox"/> V Bengt Dahlgren Stockholm AB			Tel: 08-588 88 100	
<input type="checkbox"/> E Mats Strömberg Ingenjörsbyrå			Tel: 08-562 405 00	
<input type="checkbox"/> Ae Sweco Architects			Tel: 08-522 952 00	
<input type="checkbox"/> Br Briab			Tel: 08-410 102 50	
UPPDRAG NR 2066		RITAD/KONSTR AV PLG./JPT		HANDLÄGGARE O. Stintzing
DATUM 2016-09-23		ANSVARIG J. Larsson		
Elite Hotel Stockholm Plaza NEDRE VÄTAN 11, TILLBYGGNAD				
Gårdsfasad				
SKALA A1 1:100 A3 1:200		NUMMER		BET
		A-40.3-101		