



LO:0EV

MÄTTNOGGRANNHETEN EJ ÄR EXAKT

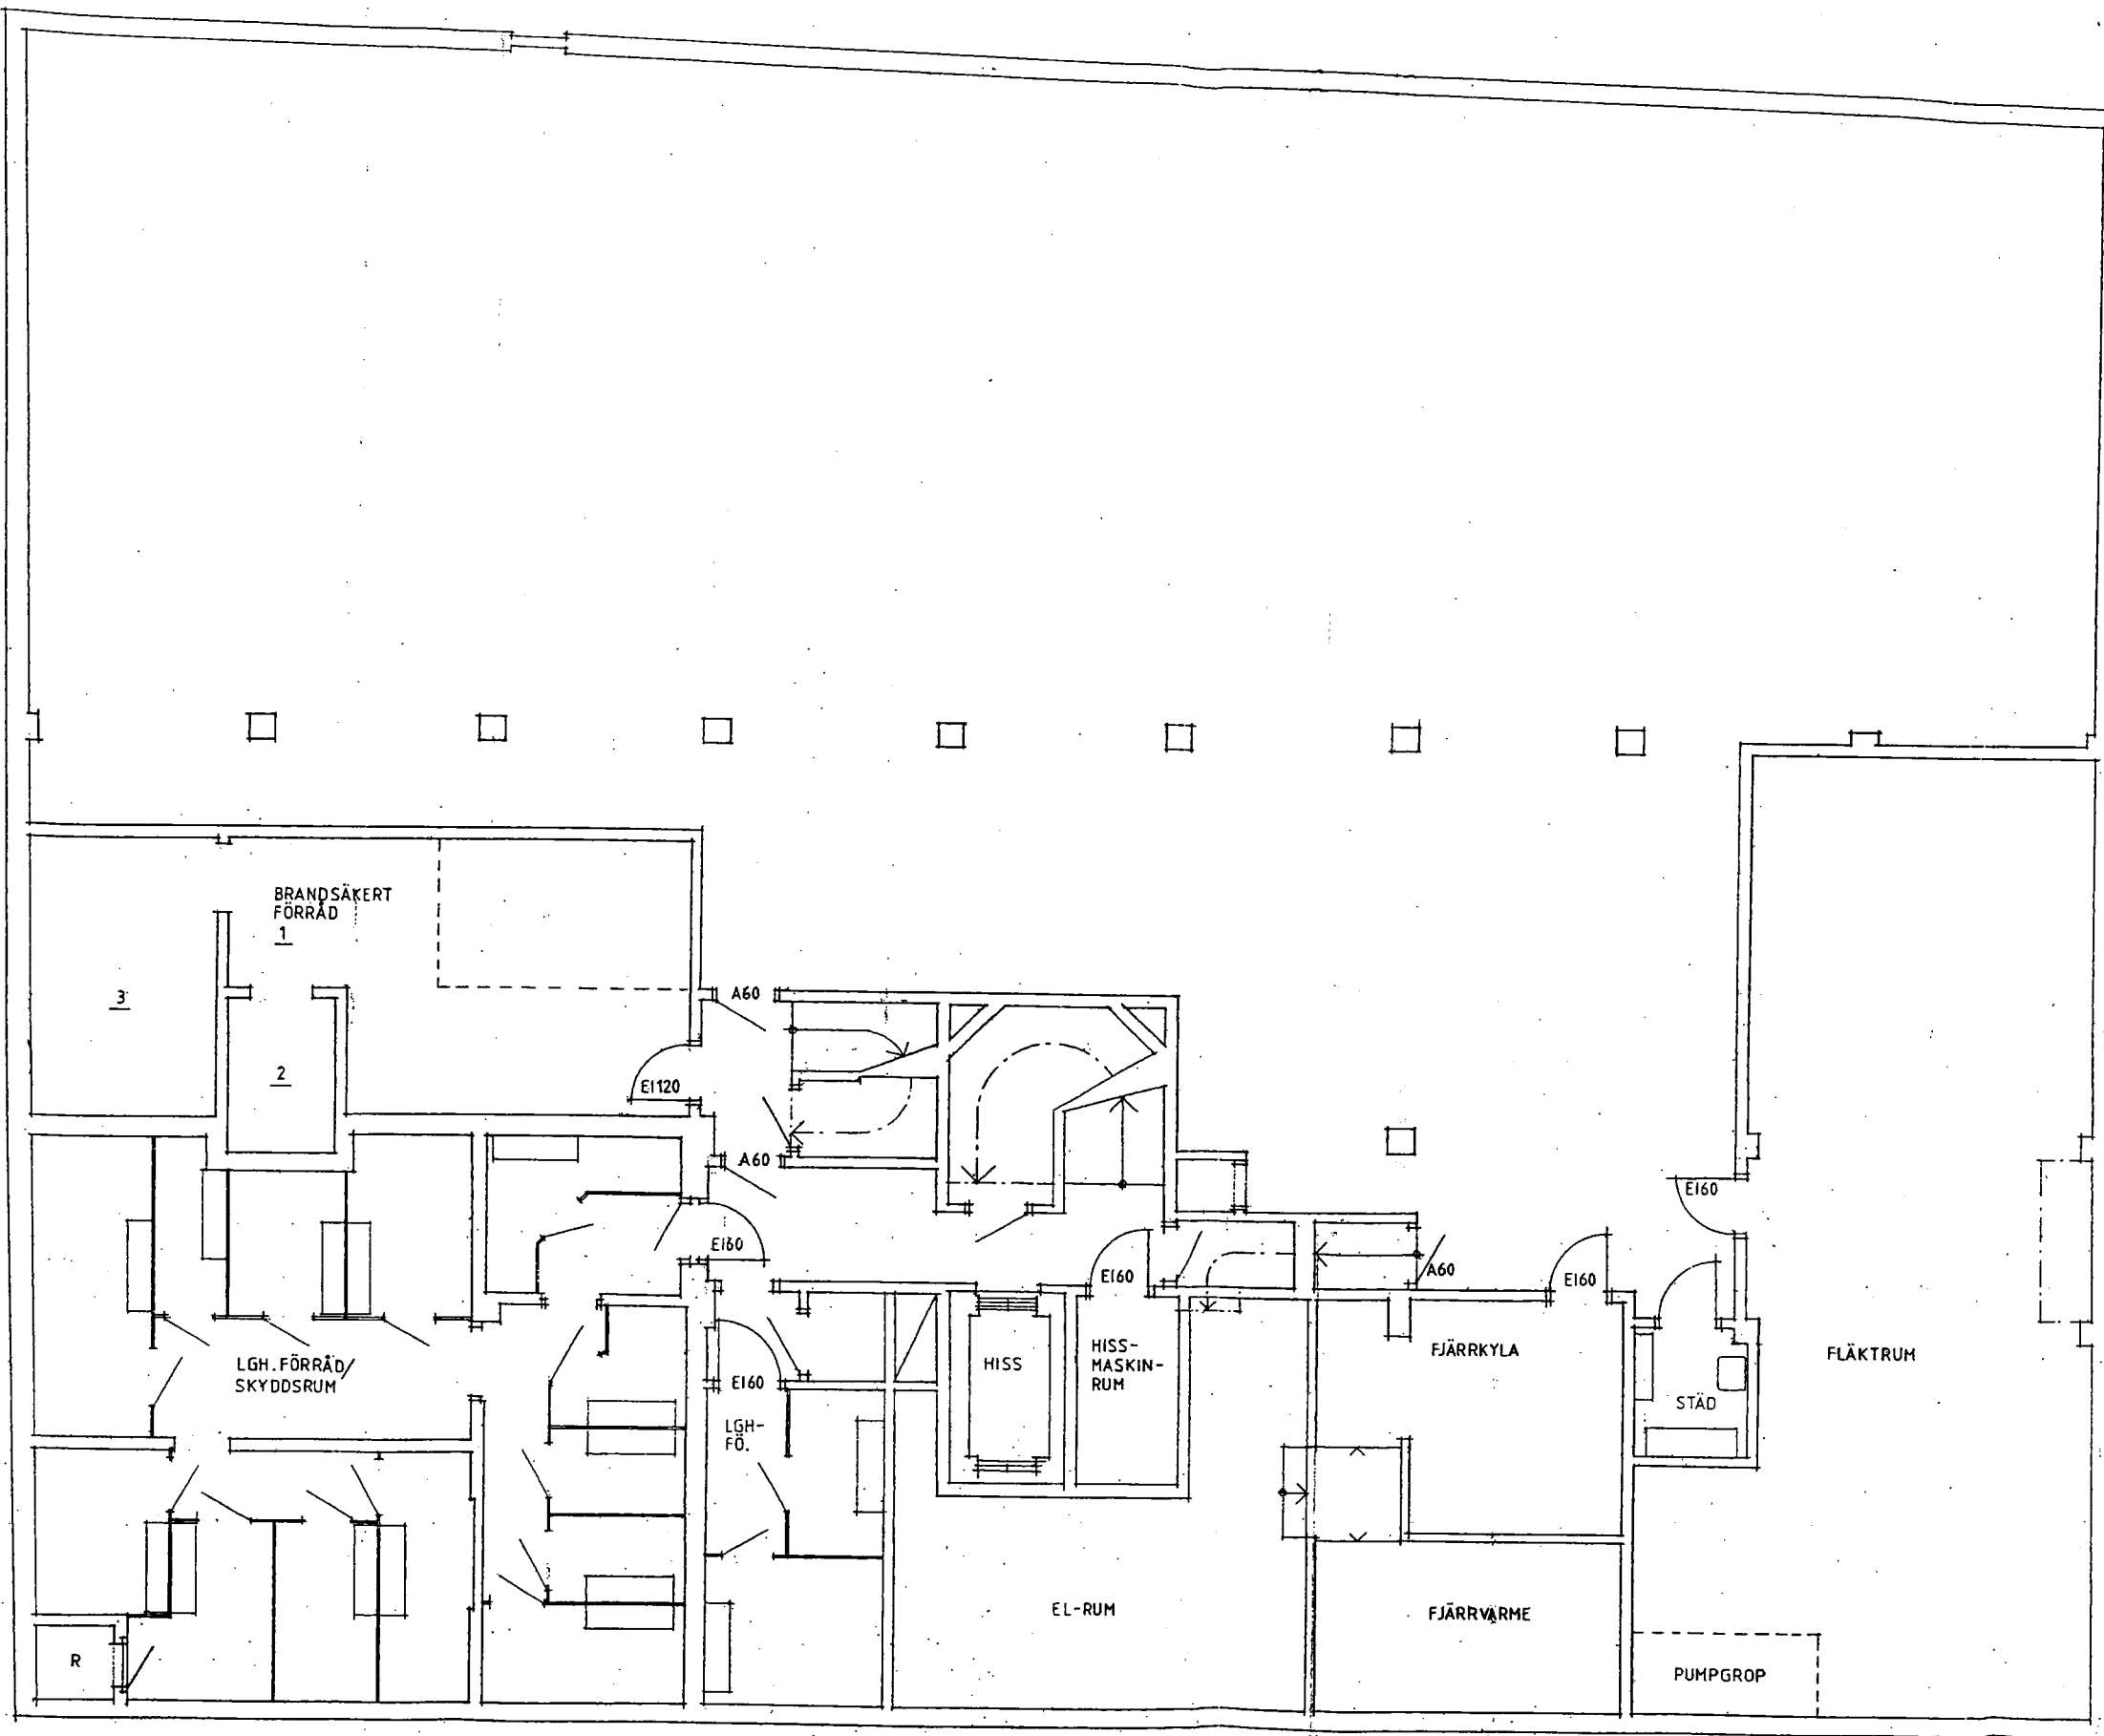

NEDRE KÄLLARVÅNING

RELATIONS-RITNING	98 11 19	2
BYG	ANV	ANV
RELATIONS-RITNING		
Kv. GULDFISKEN 32		
GREVTUREGATAN 44, STOCKHOLM		
		
Filsträckan 4 187 68 TÅBY		
Tel: 08 - 756 02 35 Fax: 08 - 756 95 35		
acta ARKITEKTKONTOR AB		
Tejnegatan 1 111 40 Stockholm Tel: 08-145080 Telefax 142525		
UPPDRAGS NR	SKRITTILLÄRD AV	ANMÄLNING
DATUM	BL	B. LÖVNE
1998-06-29		