

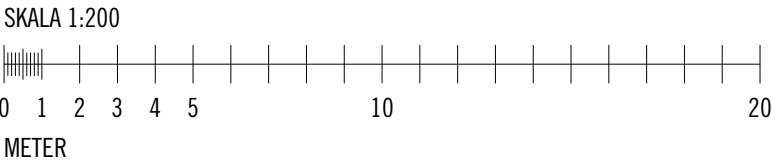



Fasadritning - Fasad mot söder

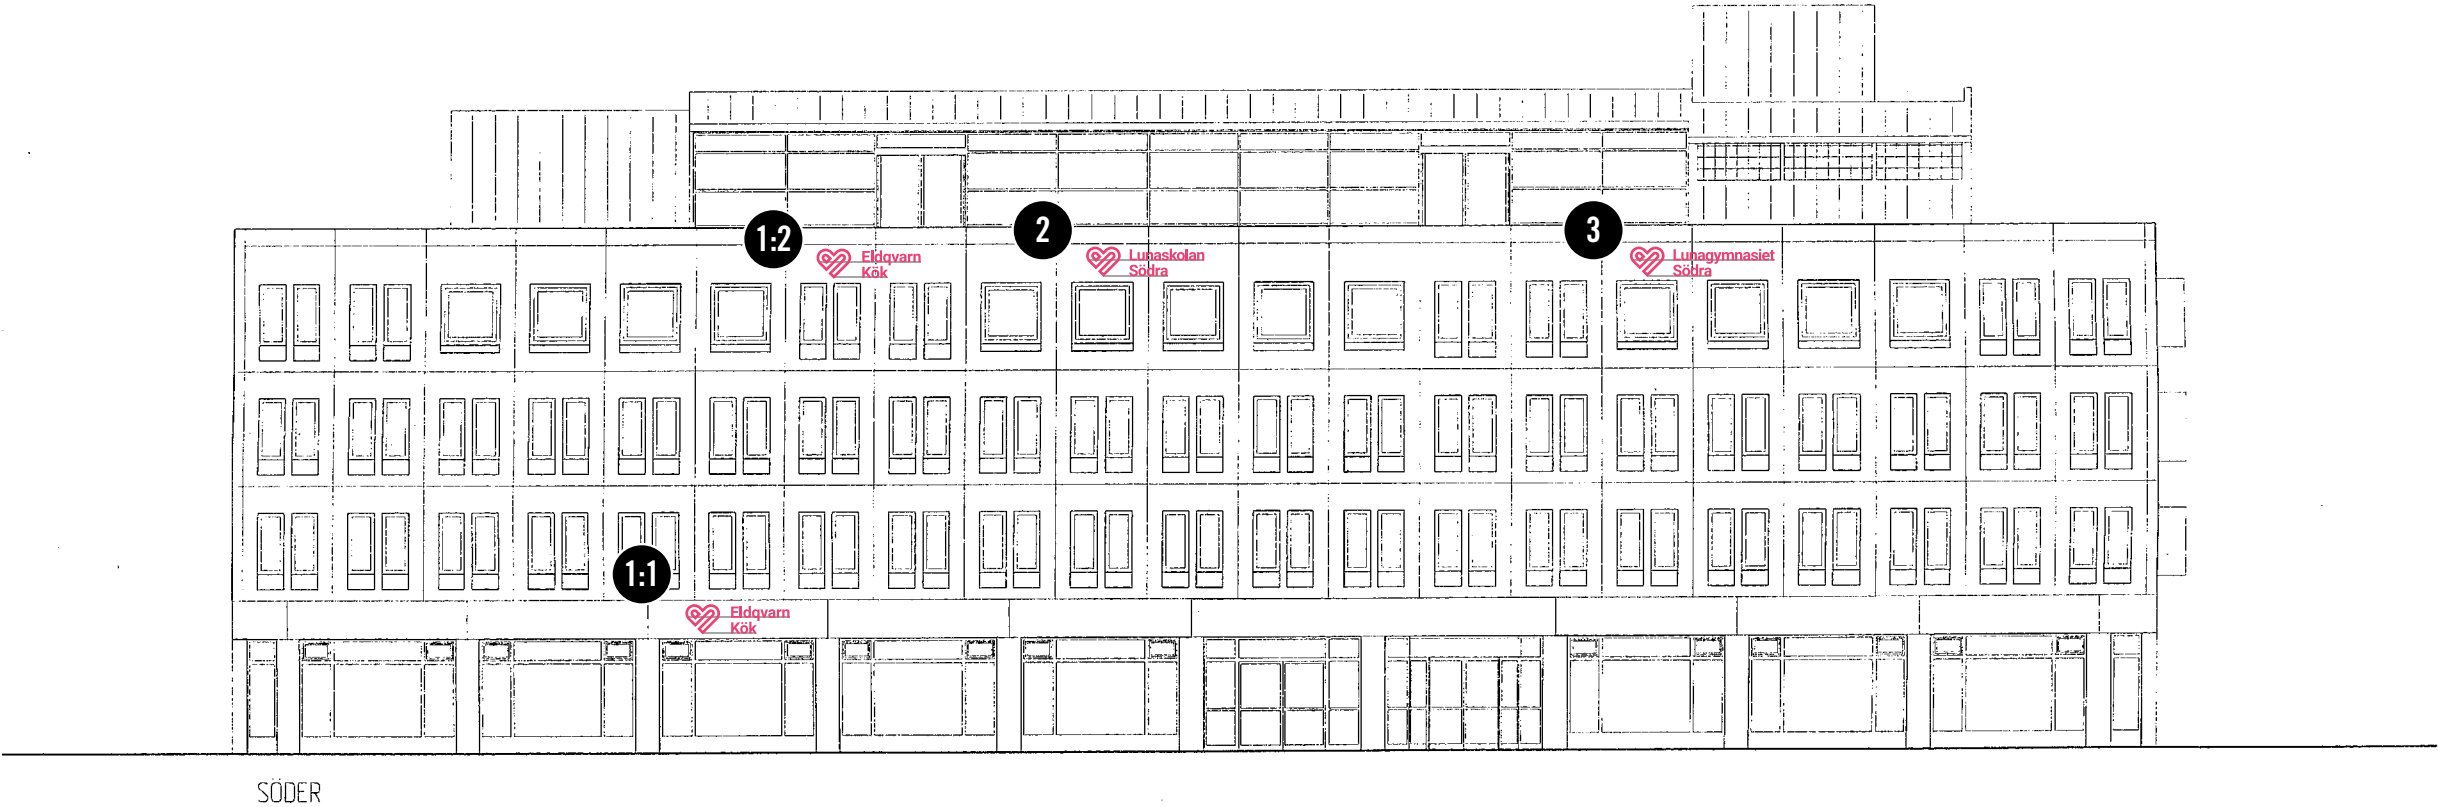

Fasadriting - Fasad mot öster

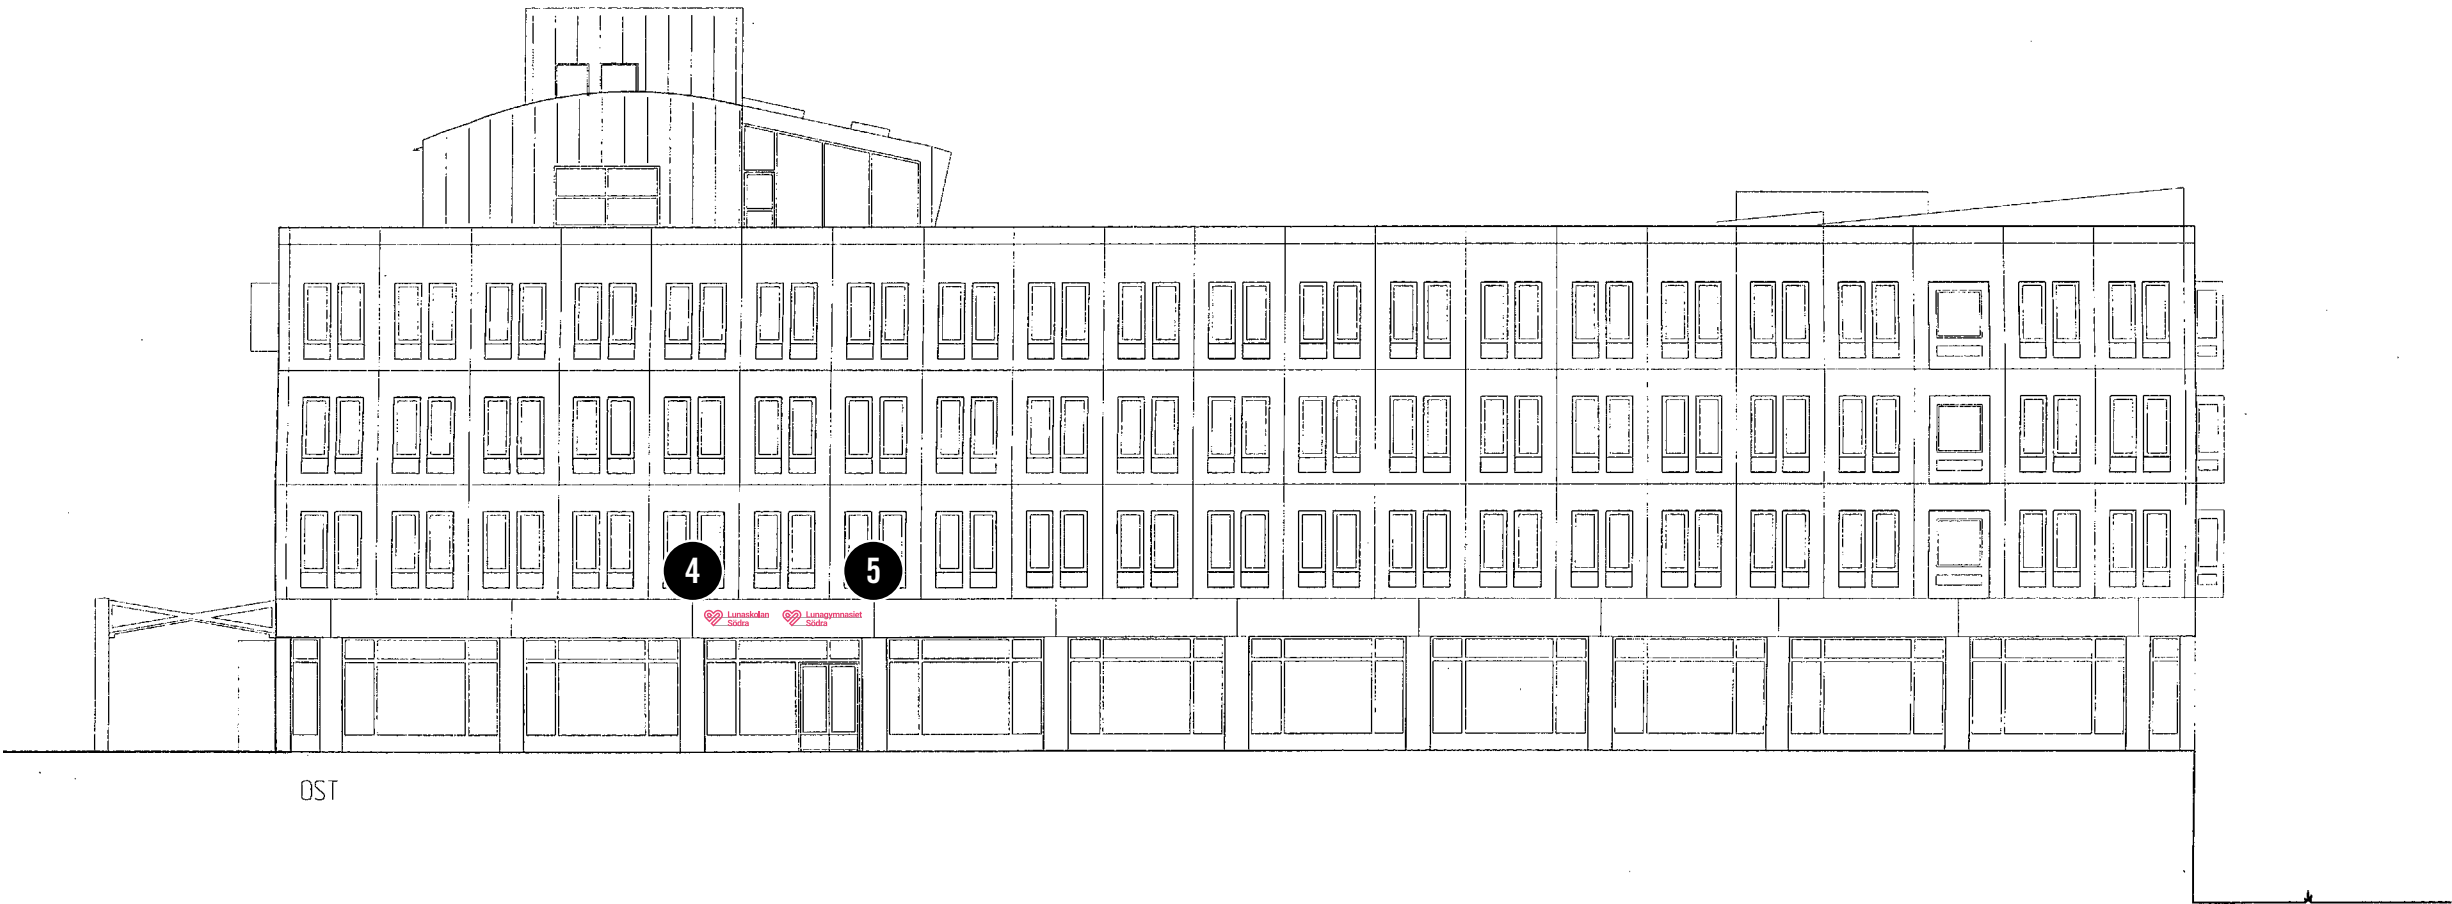

SKALA 1:200

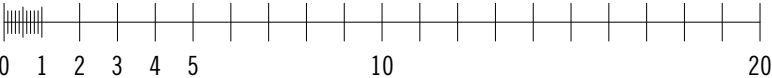

METER

Inkom till Stockholms stadsbyggnadskontor - 2023-12-08, Dnr 2023-17901

231129 // Ver 03
X149861

Utvecklingspedagogik Sverige AB
Mårbackagatan 11, Farsta

Fastighetsbeteckning
BURMANSTORP 1

Projektledare Christoffer Balogh
Designer Stina Garälv

Skala
1:200 (A3)

Copyright © FocusNeo AB 2023 | Denna ritning är FocusNeo AB:s egendom och får icke vare sig helt eller delvis kopieras, plagieras eller på annat sätt delges tredje man utan vårt godkännande. Obehörigt begagnande av ritningen kommer att beivras.

FOCUSNEO