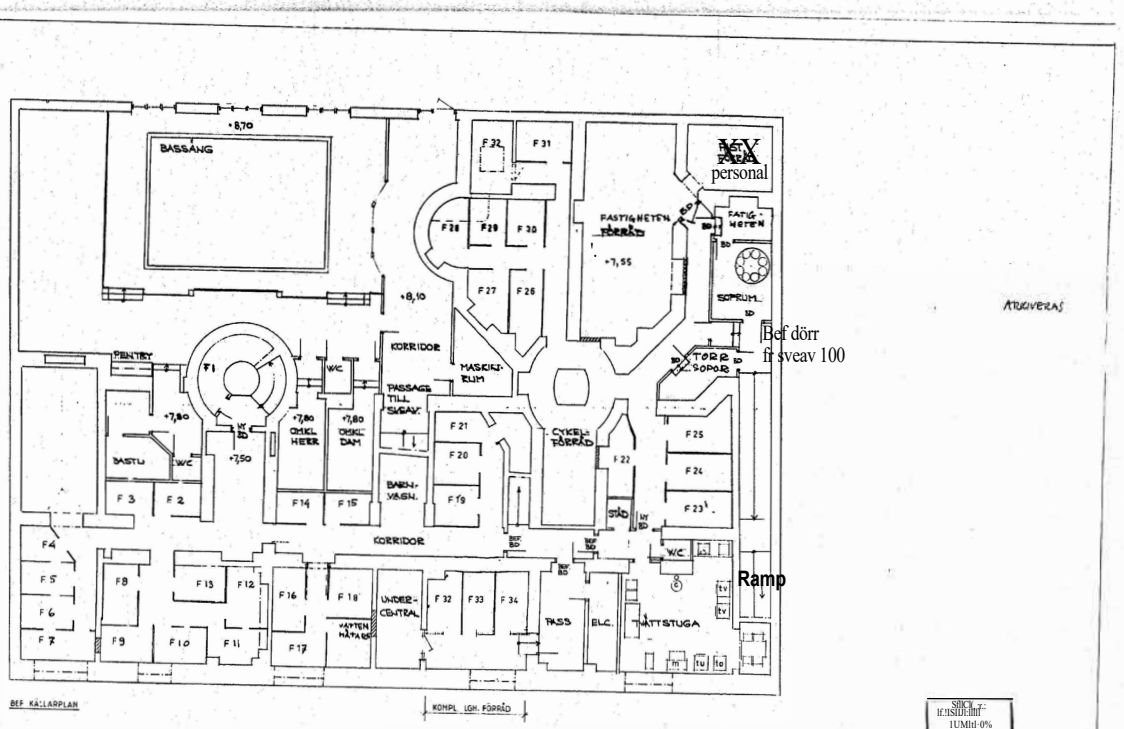

Inkom till Stockholms stadsbyggnadskontor - 2023-12-10, Dnr 2023-09030