


FÄGELHOLMEN 233
OBJEKT 1 & 2

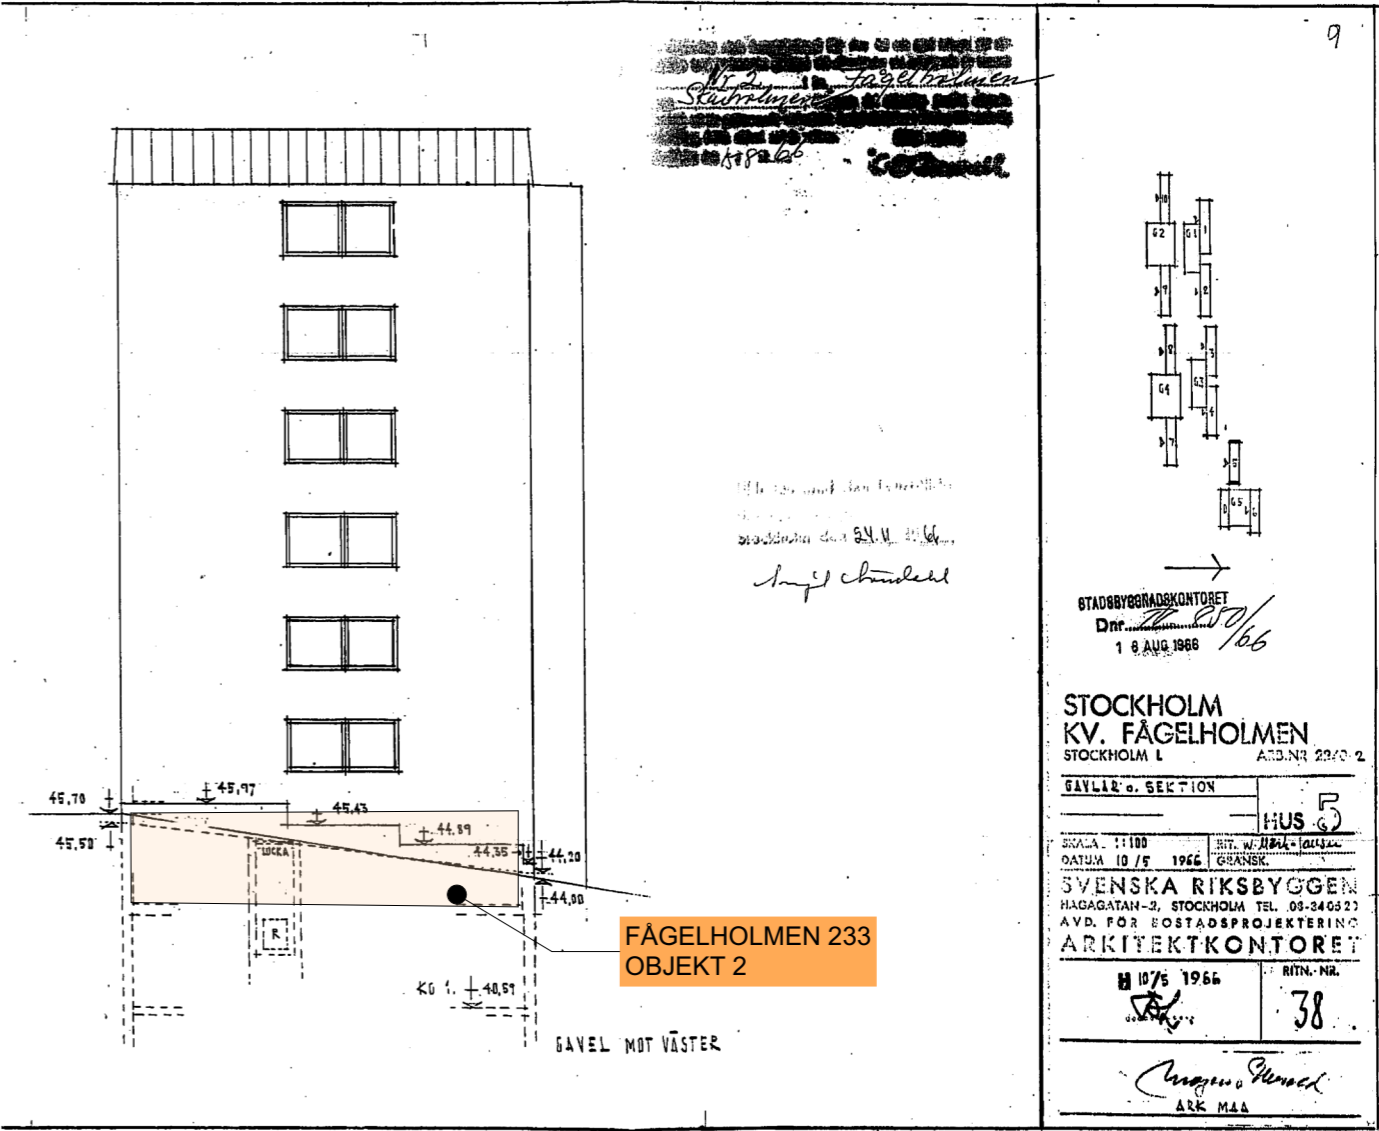

FÄGELHOLMEN 233
OBJEKT 2

9

STADS- och BYGGNADSKONTORET
Dnr. 250/166
18 AUG 1966

STOCKHOLM
KV. FÄGELHOLMEN
STOCKHOLM L. ADB-NR 2342-2

GAVEL o. SEKTION

HUS 5


SKALA 1:100
DATUM 10/5 1966
SVENSKA RIKSBYGGGEN
HAGAGATAN-2, STOCKHOLM TEL. 08-240323
AVD. FÖR EOSTADSPROJEKTERING
ARKITEKTKONTORET

10/5 1966
RITN. NR. 38

Ark MAA

Sektion och gavelfasad, Ekholmsvägen 233
1:200

SKALA 1:200

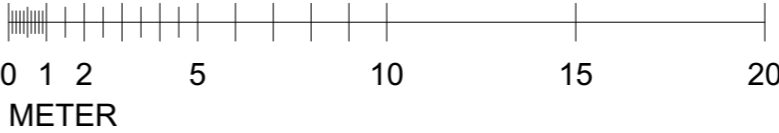

BYGGLOVHANDLING		
 Wonna I de Jong FASTIGHETER		
ÄNDRING AV TVÄTTSTUGA/CYKELFÖRRÅD TILL BOSTAD SAMT YTTRE ÄNDRING		
PROJEKT EKHOLMSVÄGEN 233	DATUM 2023-12-09	
FASTIGHET KV. FÄGELHOLMEN 8	RITAD AV dv	SKALA 1:200 (A3)
INNEHÅLL SEKTION OCH GAVELFASAD	NUMMER A06	BET