



ELEVATION NY SPALJÉ  
SKALA 1:100



STÖDMUR FRÅN JOURNALISTGRÄND

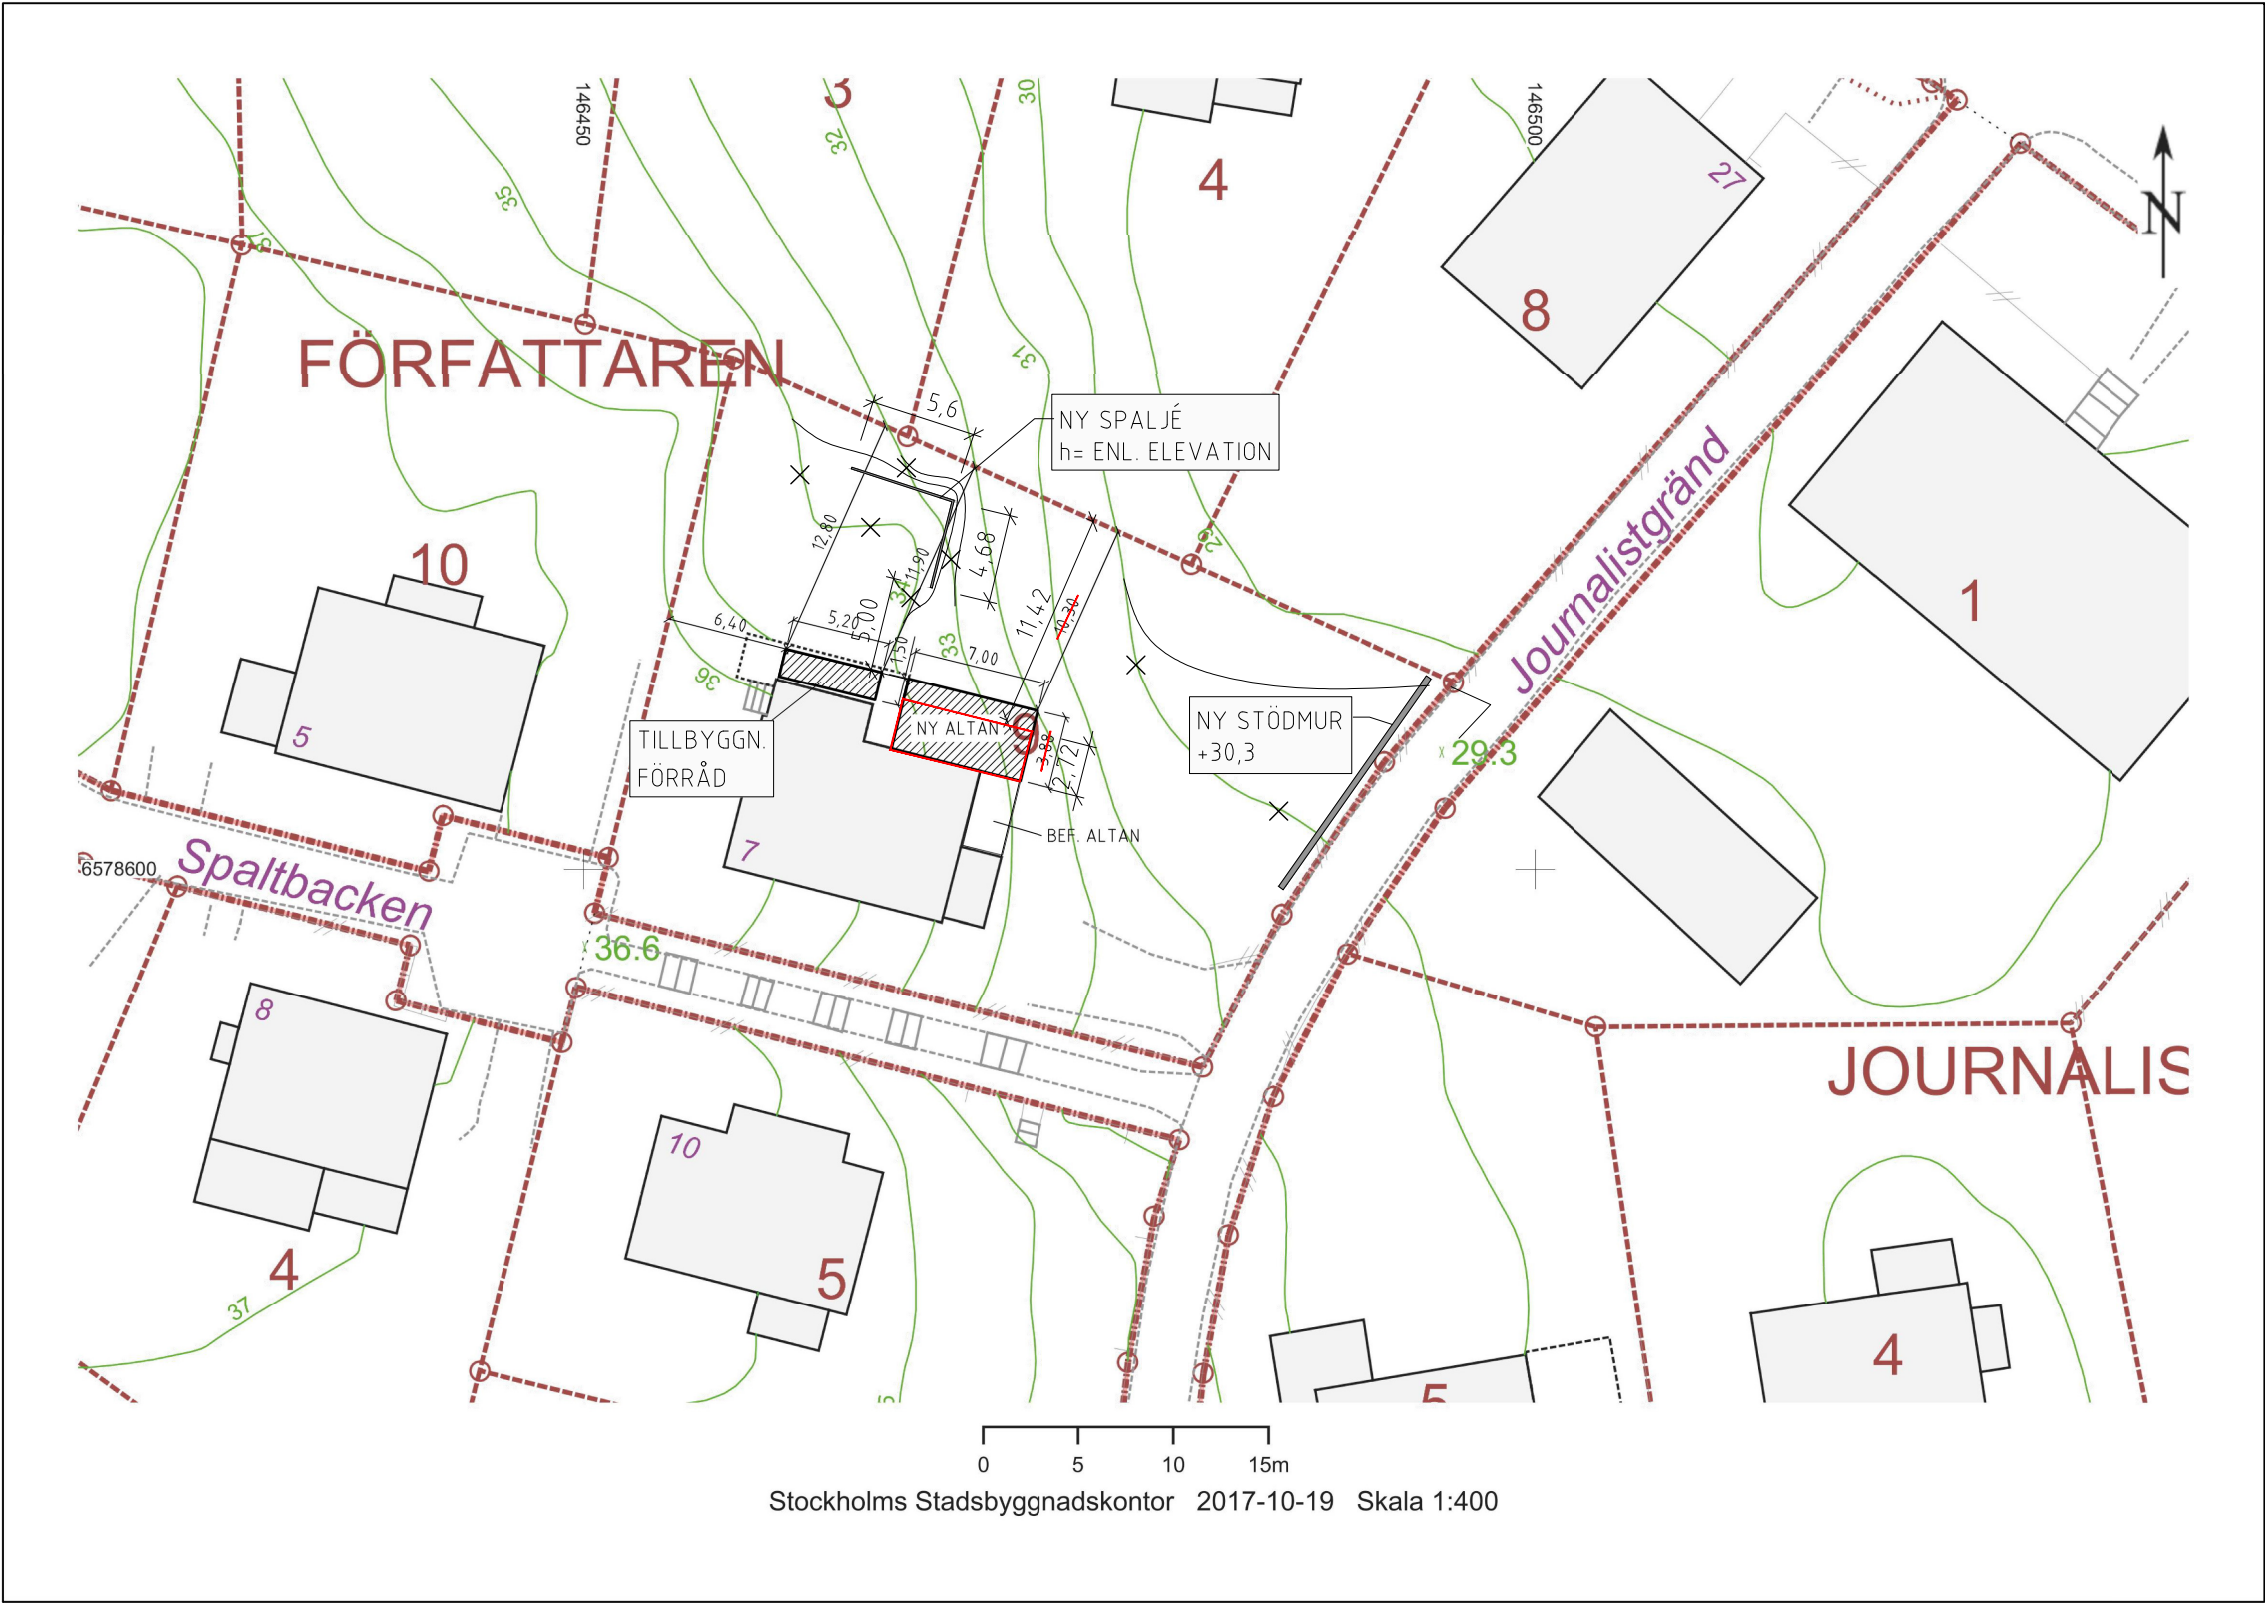

Stockholms Stadsbyggnadskontor 2017-10-19 Skala 1:400

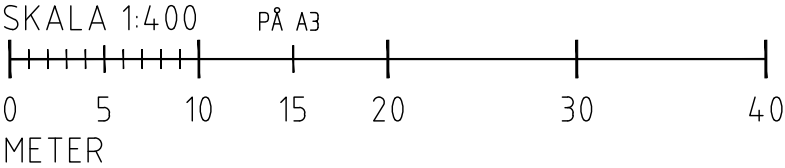

RITNINGAR BASERADE PÅ UNDERLAG  
FRÅN BYGGLOV.NU DAT. 2018-05-29

KOMPLETTERANDE BYGGLOVHANDLING  
DIARIENR. 2020-14898

# FÖRFATTAREN 9

JOURNALISTGRÄND 4 STOCKHOLM  
SITUATIONSPLAN

SKALA 1:400  
2023-12-12