
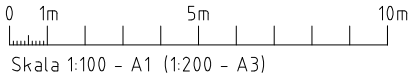


FÖRKLARINGAR  
ALLA MÅTT I MM OM INGET ANNAT ANGES  
BOKSTAVSBETECKNING AVSER LIKA MÅTT

⌀ — AVSER CENTRUMMÅTT  
— AVSER KANTYTTERMÅTT

FÖRESKRIFTER  
ALLA MÅTT KONTROLLERAS PÅ PLATS

BEF. VÄGG  
NY VÄGG

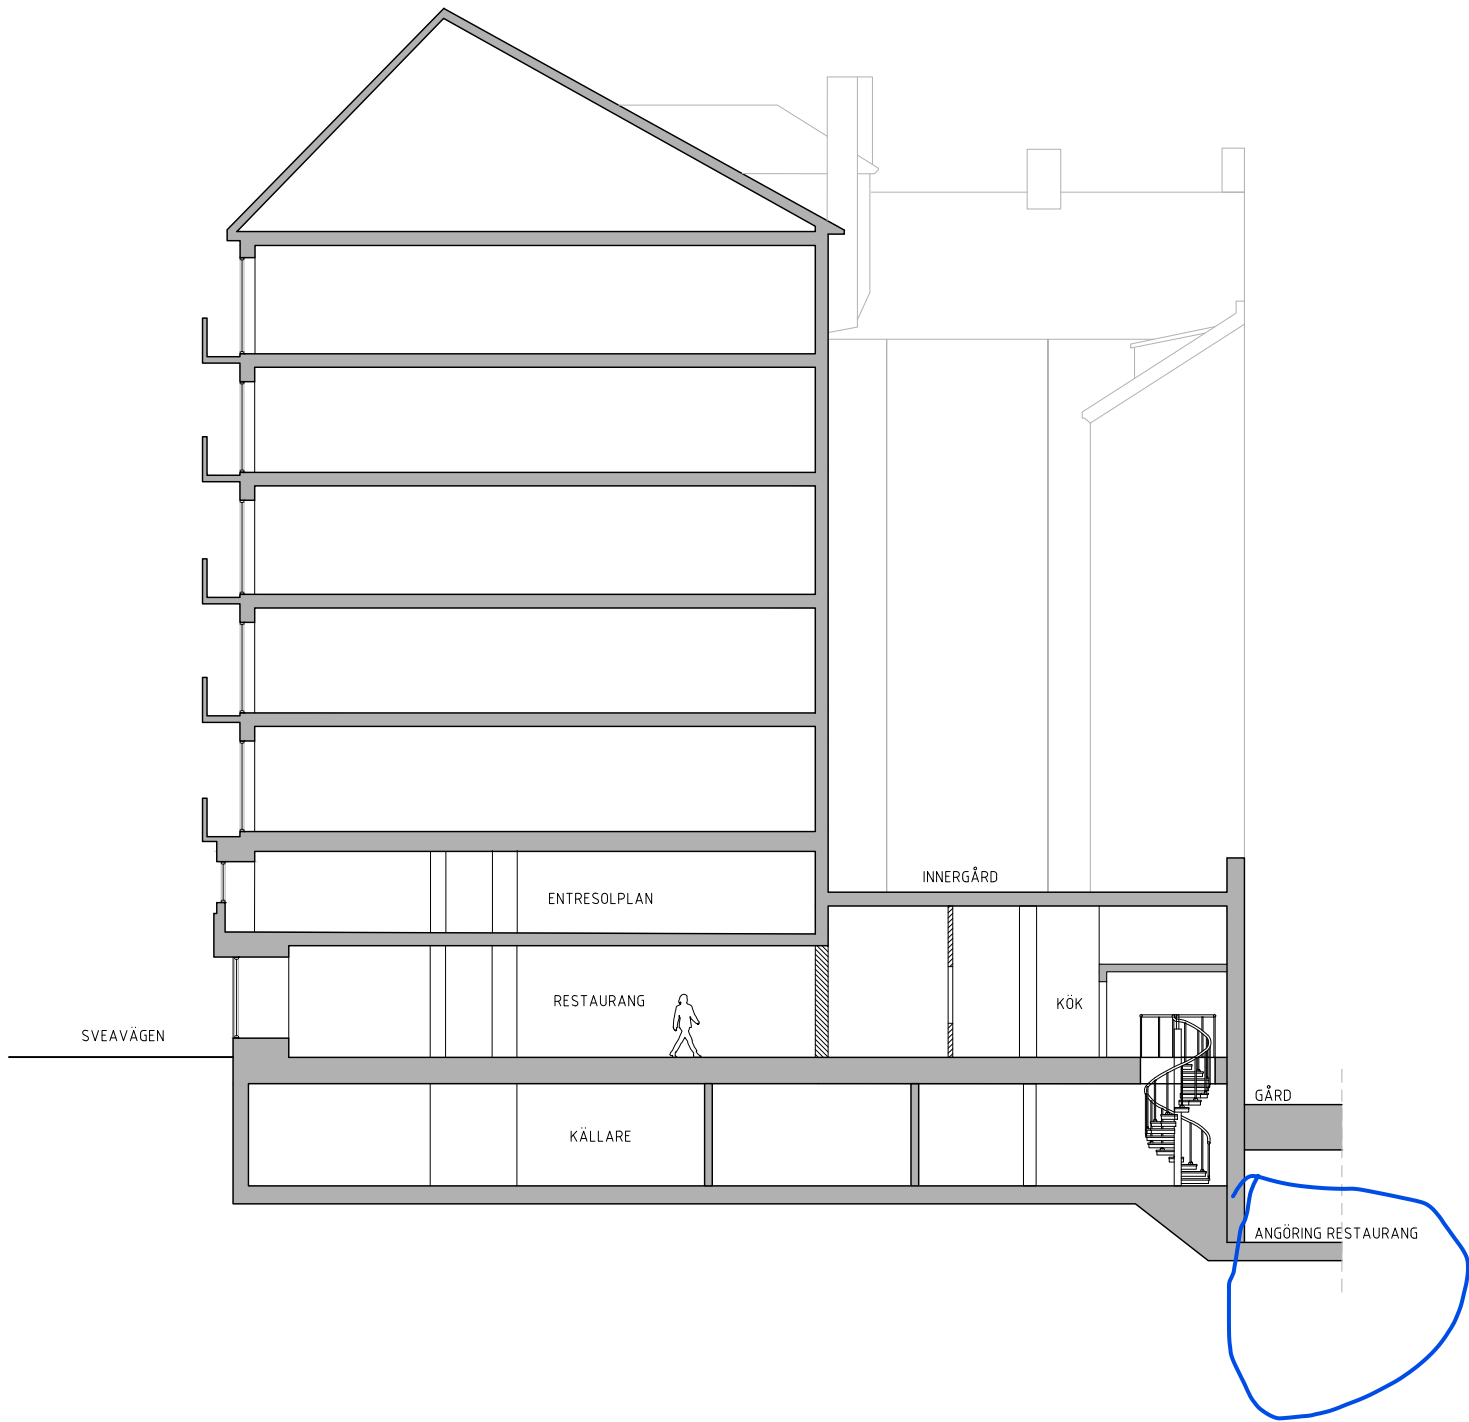

BET	ANT	ÄNDRINGEN AVSER	DATUM	SIGN
BYGGLOV				
<div></div>				
SVEAVÄGEN 100, STOCKHOLM				
<div><h1>Studio Moi</h1><p>BAGGENSGATAN 24, 111 31 STOCKHOLM</p></div>				
B				
A	STUDIO MOI	070-4439709	andreas@studiomoi.se	
K				
V				
E				
UPPDRAG NR 151		RITAD AV L. J	HANDLAGGARE A. L.	
DATUM 2023-12-01		ANSVARIG ADAM LIND		
SAMMANSETTA HUSBYGGDELAR				
SEKTIONER				
SEKTION A				
SKALA A1=1:100 A3=1:200		NUMMER A-40-2-0010		I BET -