



PLAN 0 - ENTRÉPLAN
INNAN

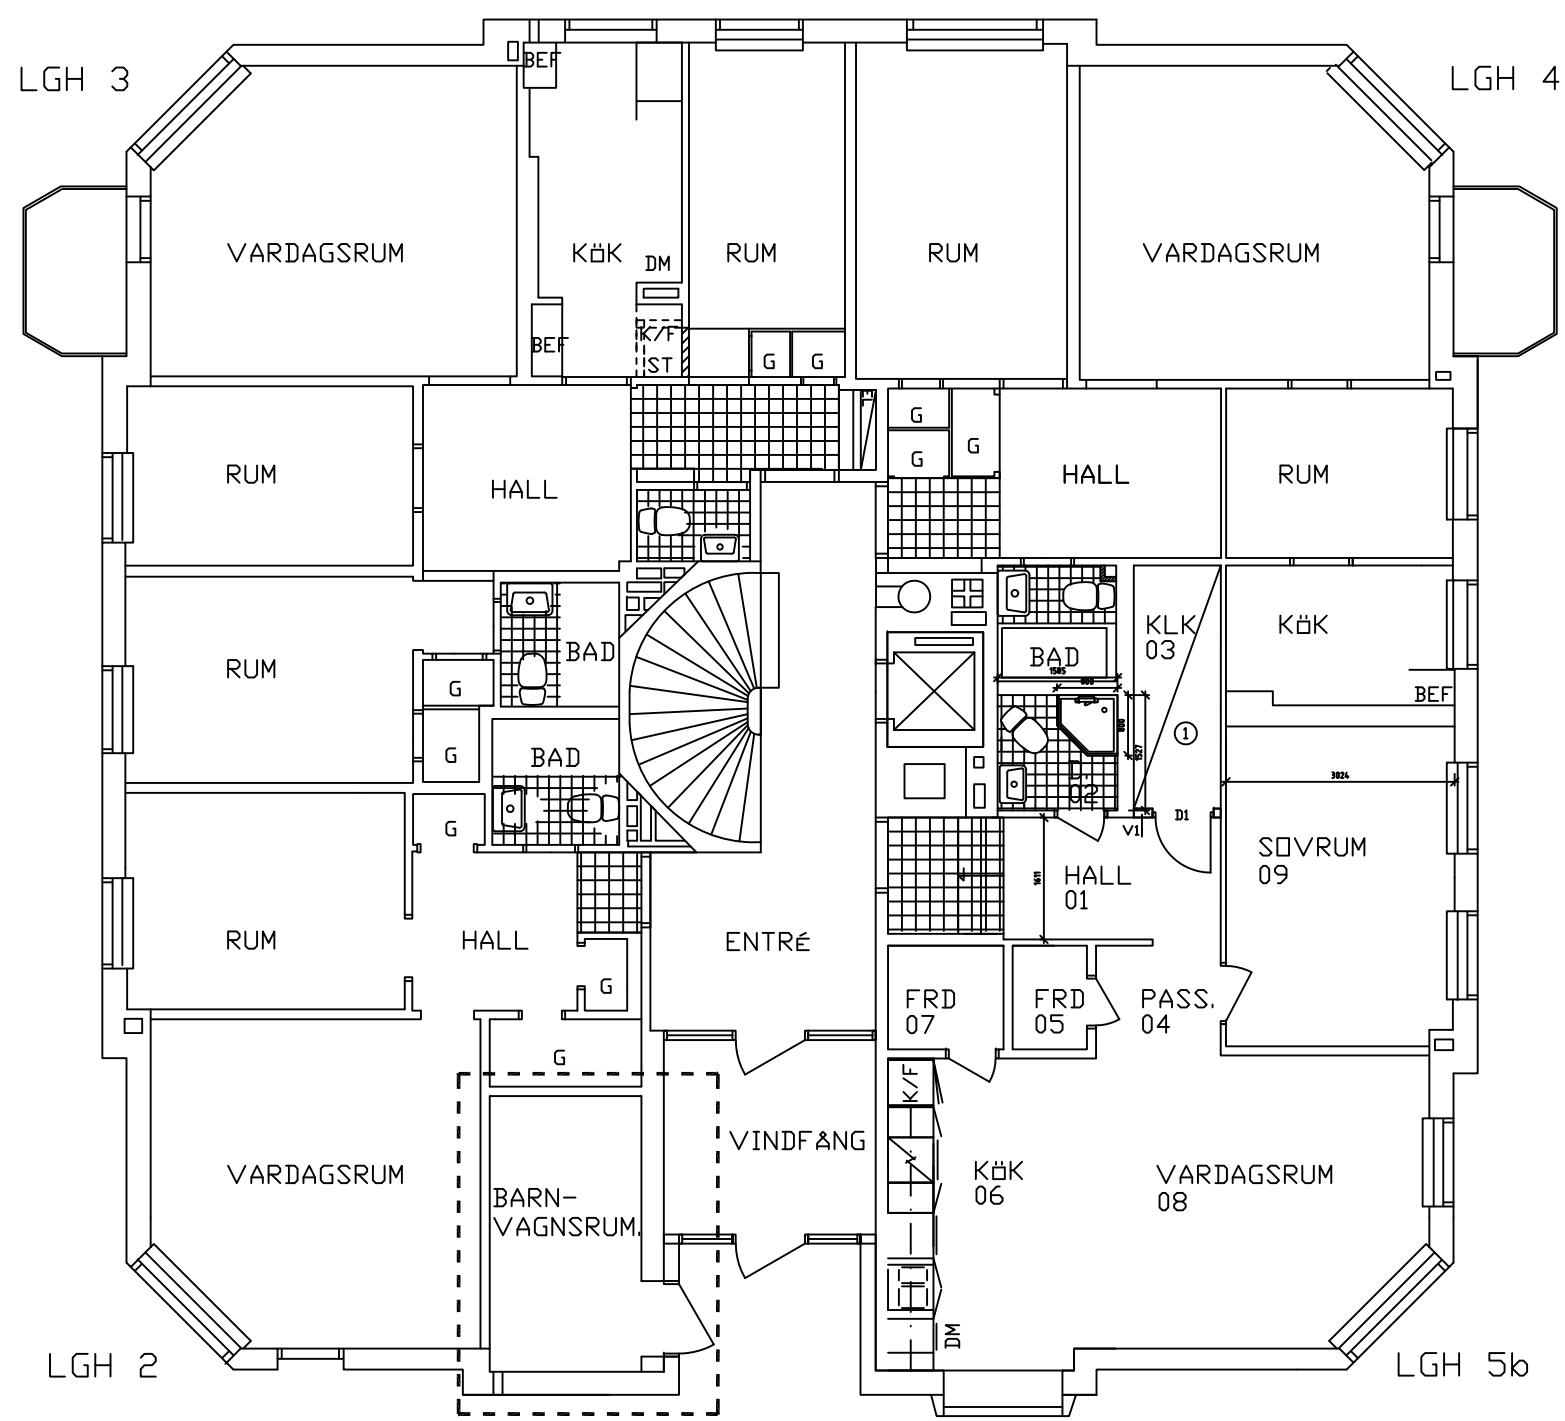

PLAN 0 - ENTRÉPLAN
EFTER

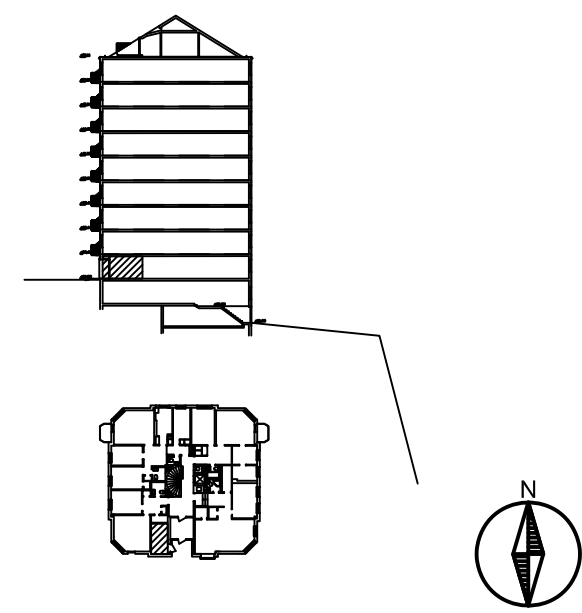


FÖRKLARINGAR OCH FÖRESKRIFTER

Alla mått anges i mm.

----- = BYGGLOVGRÄNS

RITNINGEN ÄR GJORD PÅ UNDERLAG AV
UPPRÄTTAD AV WALDEMARSSON
ARKITEKTKONTOR 1998 11 03.
INVENTERING OCH KONTROLL HAR GJORTS,
MEN SMÄRRE AVVIKELSER KAN FÖREKOMMA.
HANDLINGEN FÅR INTE ANVÄNDAS FÖR
DETALJPROJEKTERING UTAN ATT MÅTT
KONTROLLERATS PÅ PLATS.

PLAN 0 -1:100

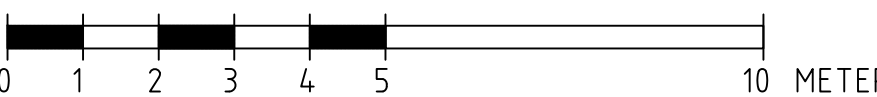

BET	ANT	ÄNDRINGEN AVSER	SIGN	DATUM
BYGGLOV				
FRILUFTSTEATERN 3				
Arkitektur-Studio AB Bardabacken 19 167 71 Bromma TEL 070 525 15 21 E-POST: arkitektur-studio@telia.com				
UPPDRAG NR	RITAD AV	HANDLÄGGARE		
	JK	Jack Kwetczar		
DATUM	ANSVARIG			
2023-12-15				
Ombyggnad bostadshus, Hästholmsvägen 21 Entrepren Omdisponering Barnsvagnsrum				
SKALA	NUMMER	I BET		
1:100	A1			