




1 SYDVÄST  
1:100

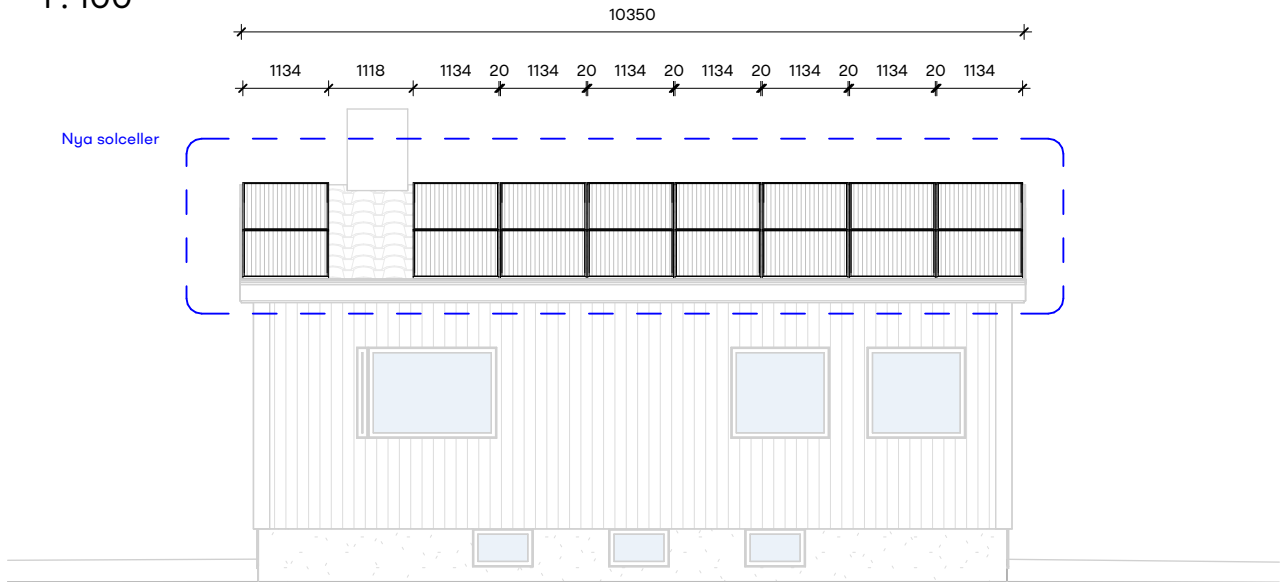



4 NORDÖST  
1:100

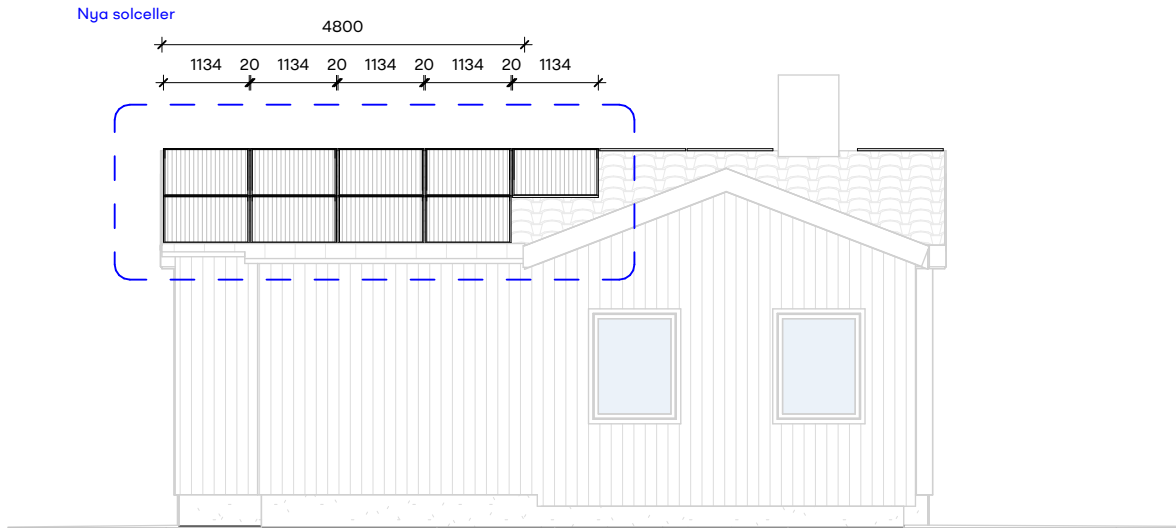

2 NORDVÄST  
1:100

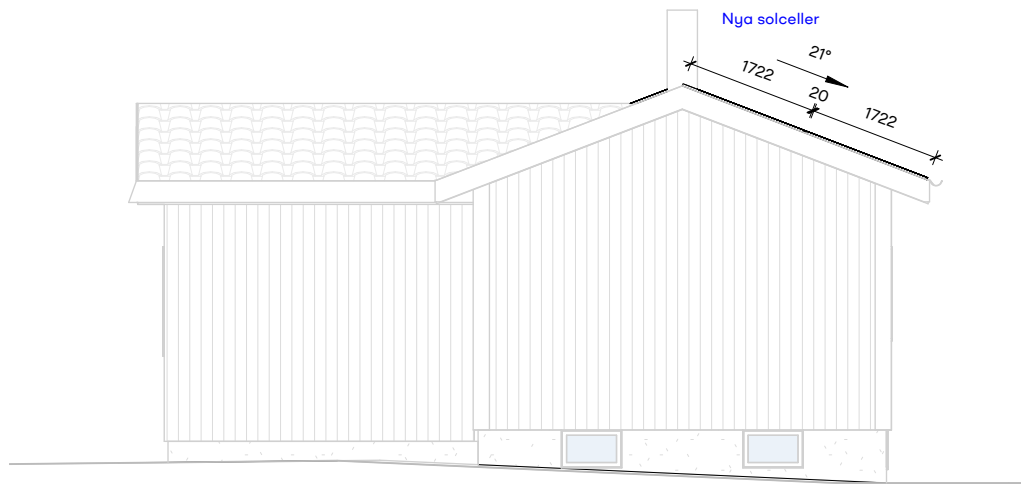

3 SYDÖST  
1:100

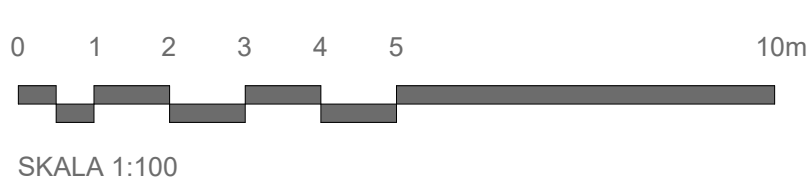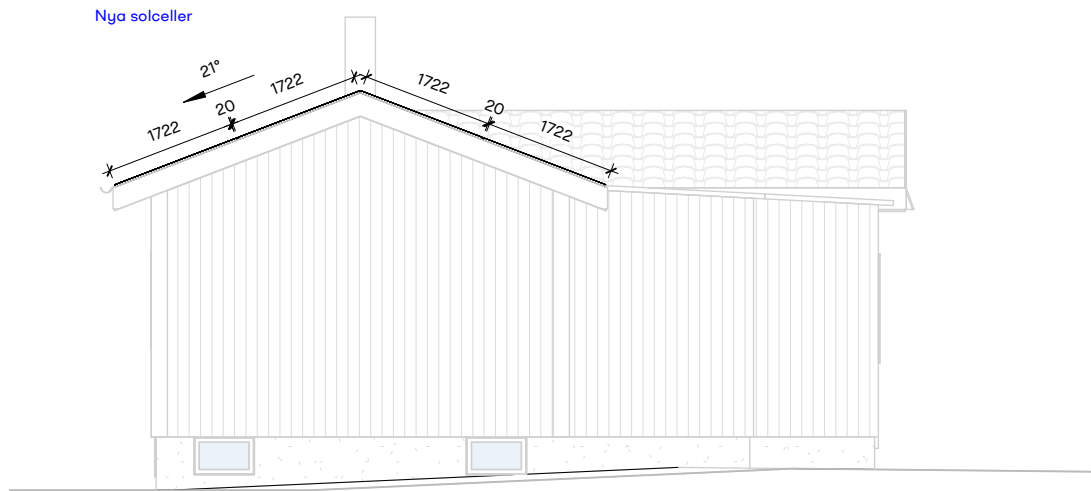

TG — — — Befintlig Mark  
|  
— — — Föreslagen Mark



BygglövsExperterna

Kulstötärvägen 5			
RITNING FASADRITNING		RITNINGSNUMMER A-40.3-300	
RITAD/KONST.AV A.A.	DATUM 15/12/2023	SKALA 1:100	