



TAKPLAN

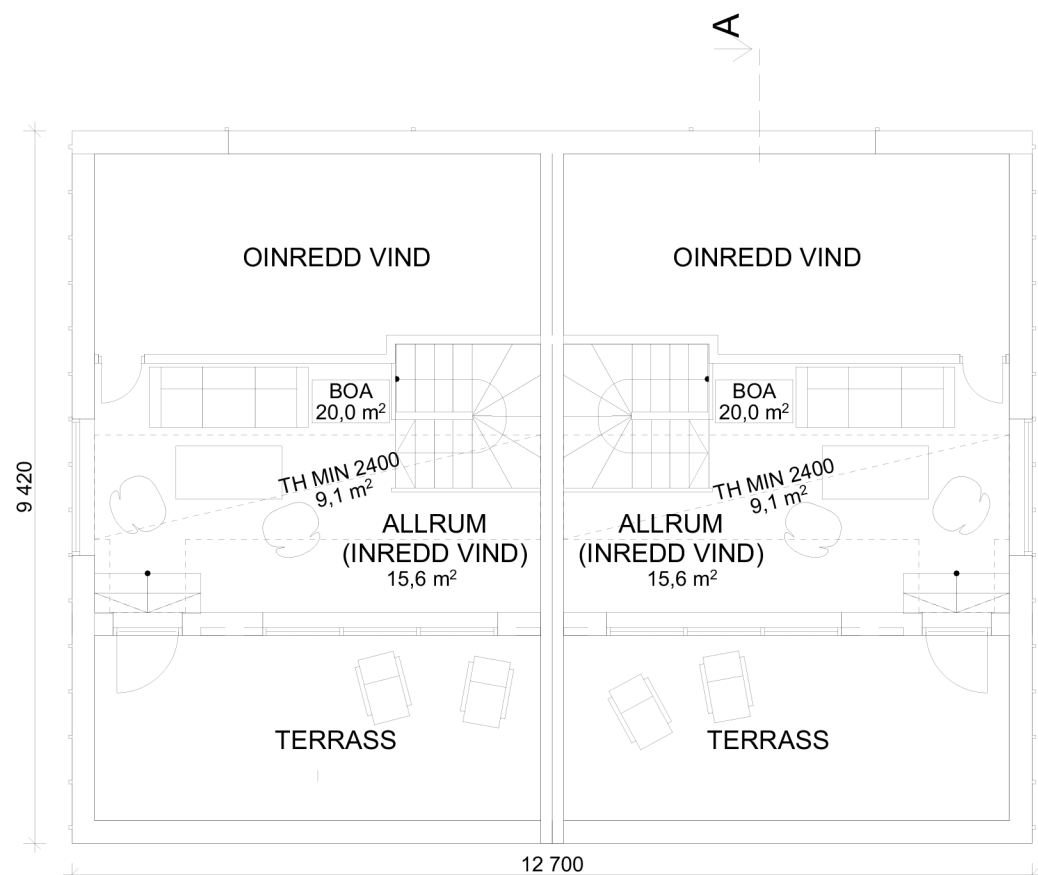


VIND

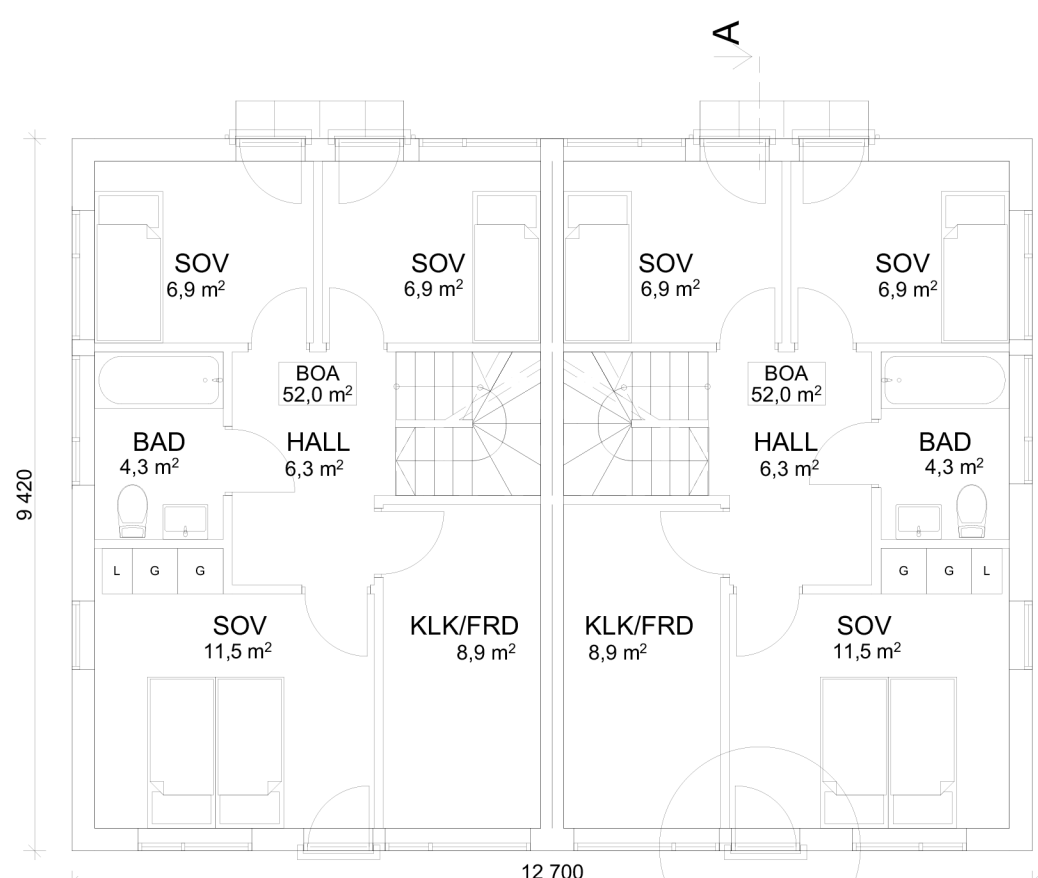


PLAN 2


D1, SE RITNING:
A-04
D2, SE RITNING:
A-04

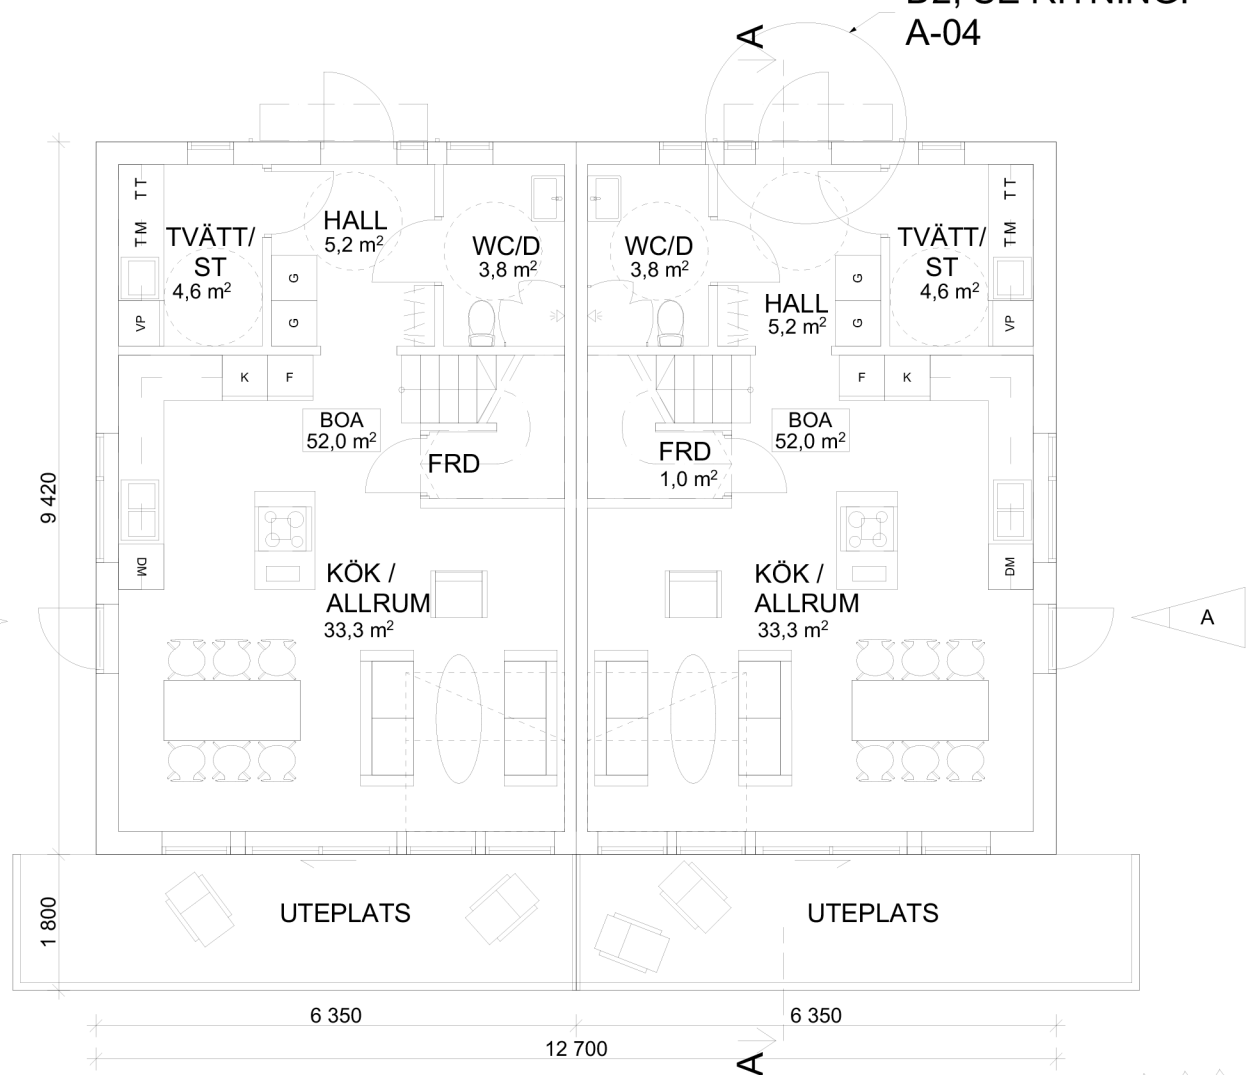


PLAN 1

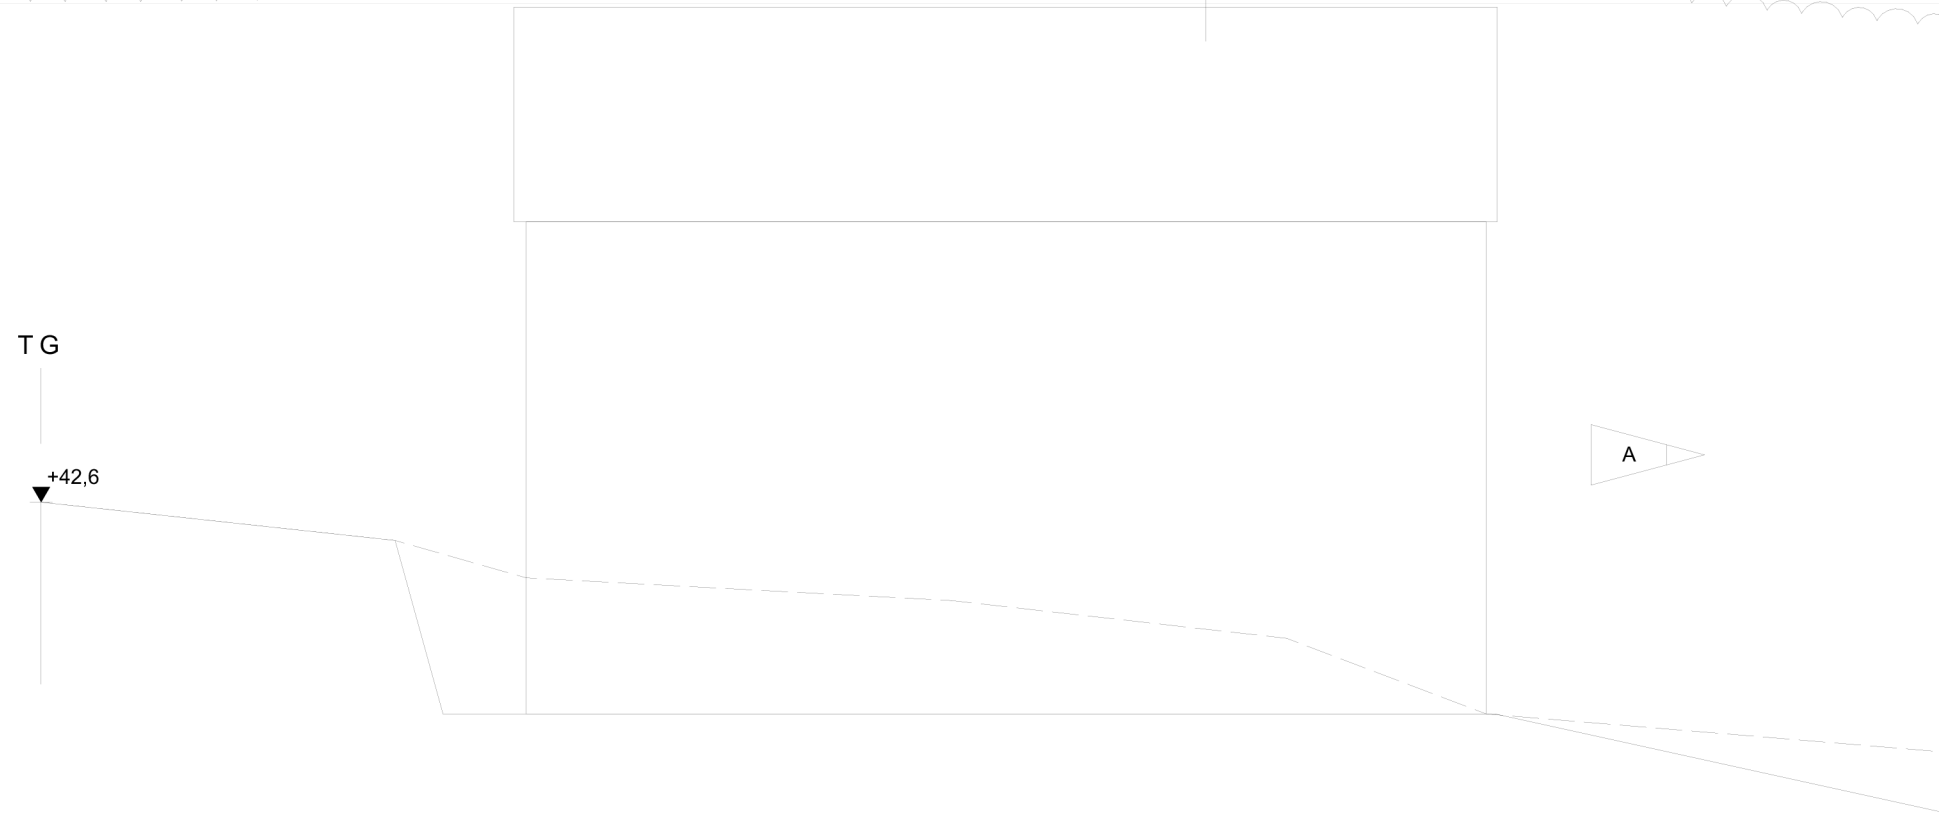


FASAD MOT NORR

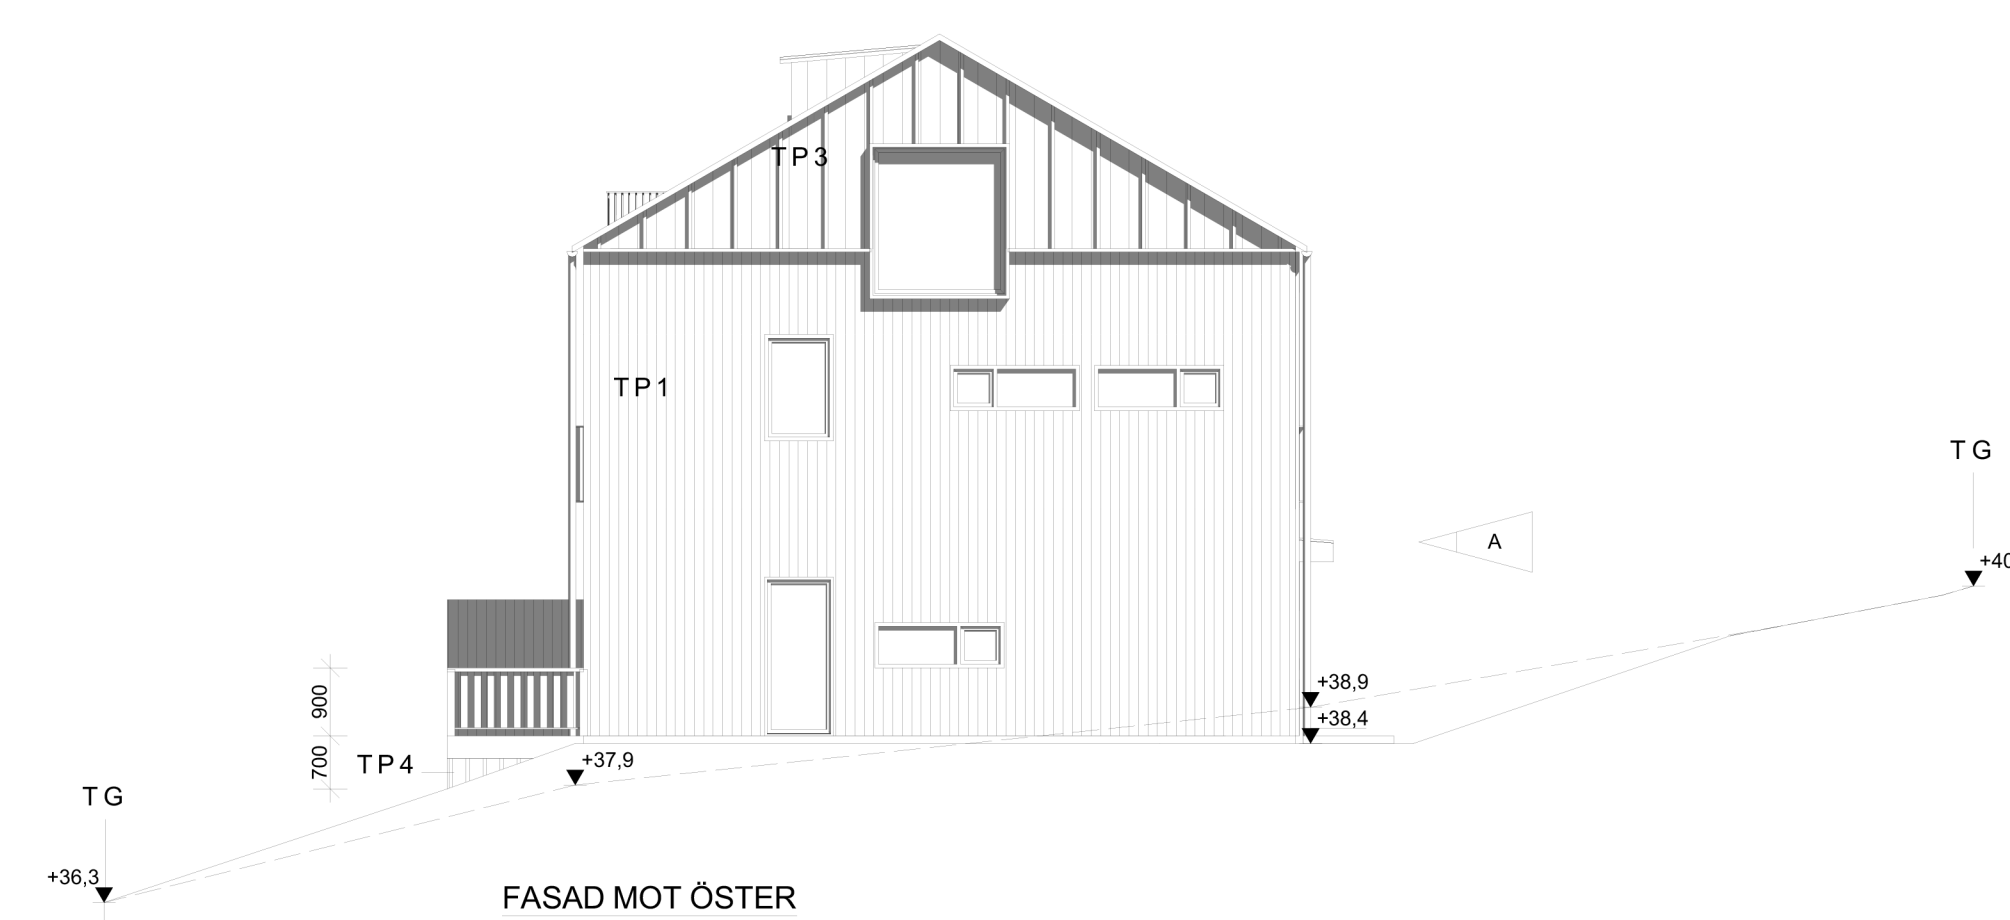


FASAD MOT ÖSTER

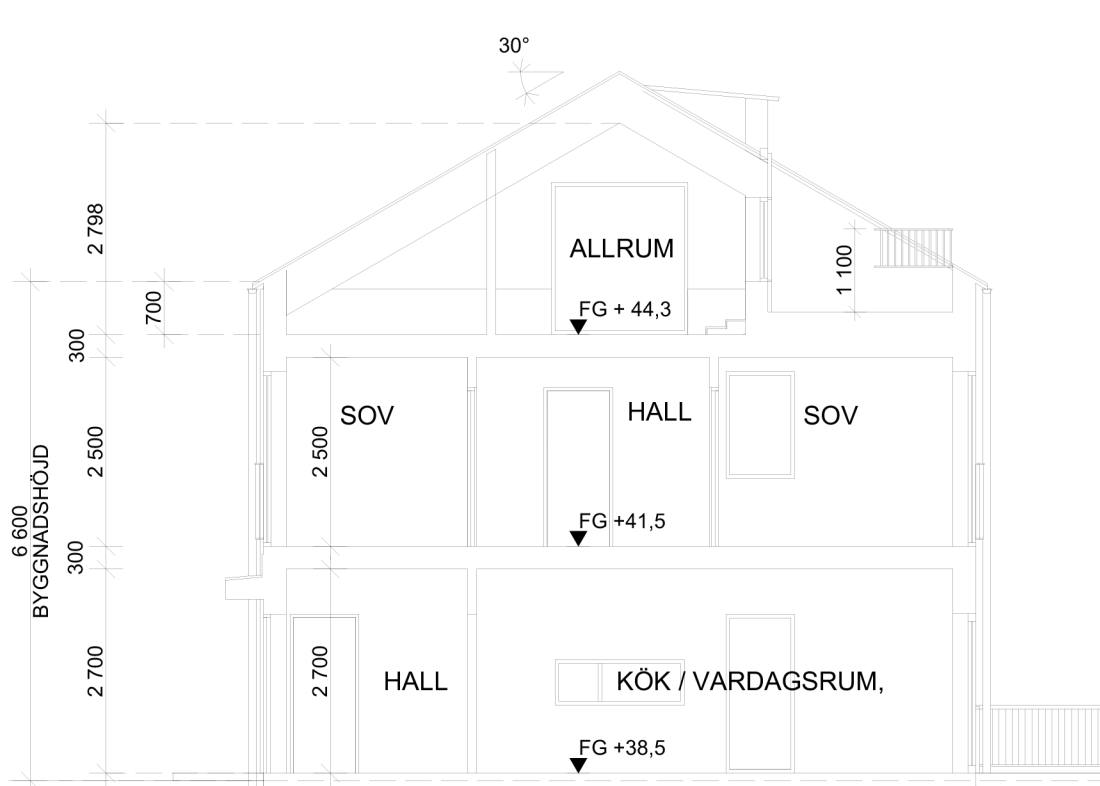

SEKTION A-A

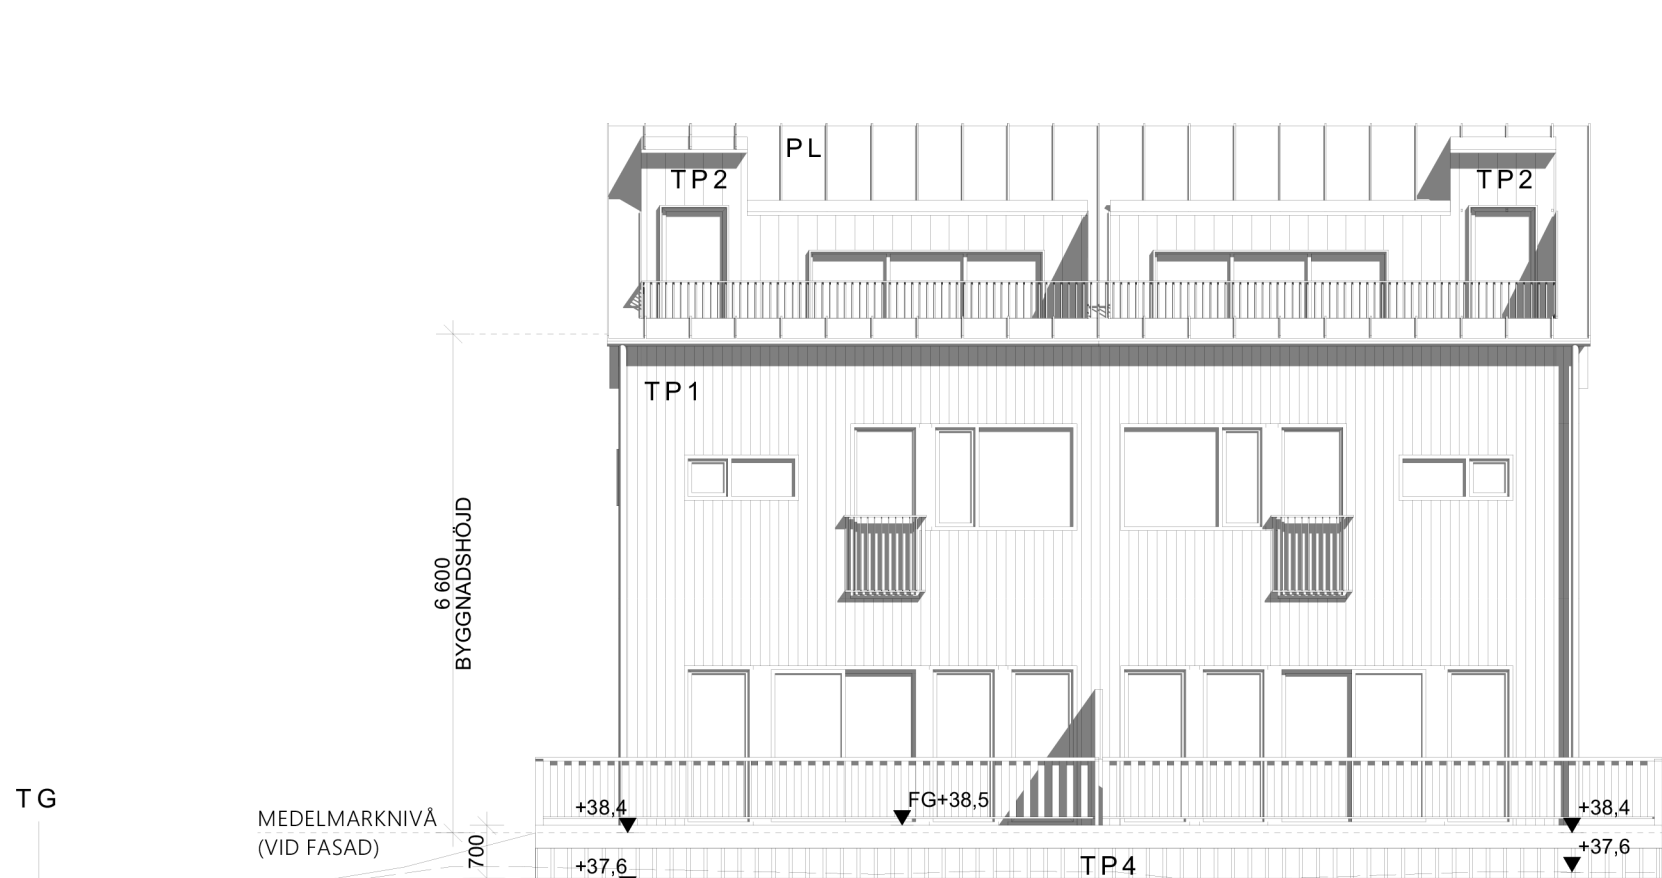

FASAD MOT SÖDER

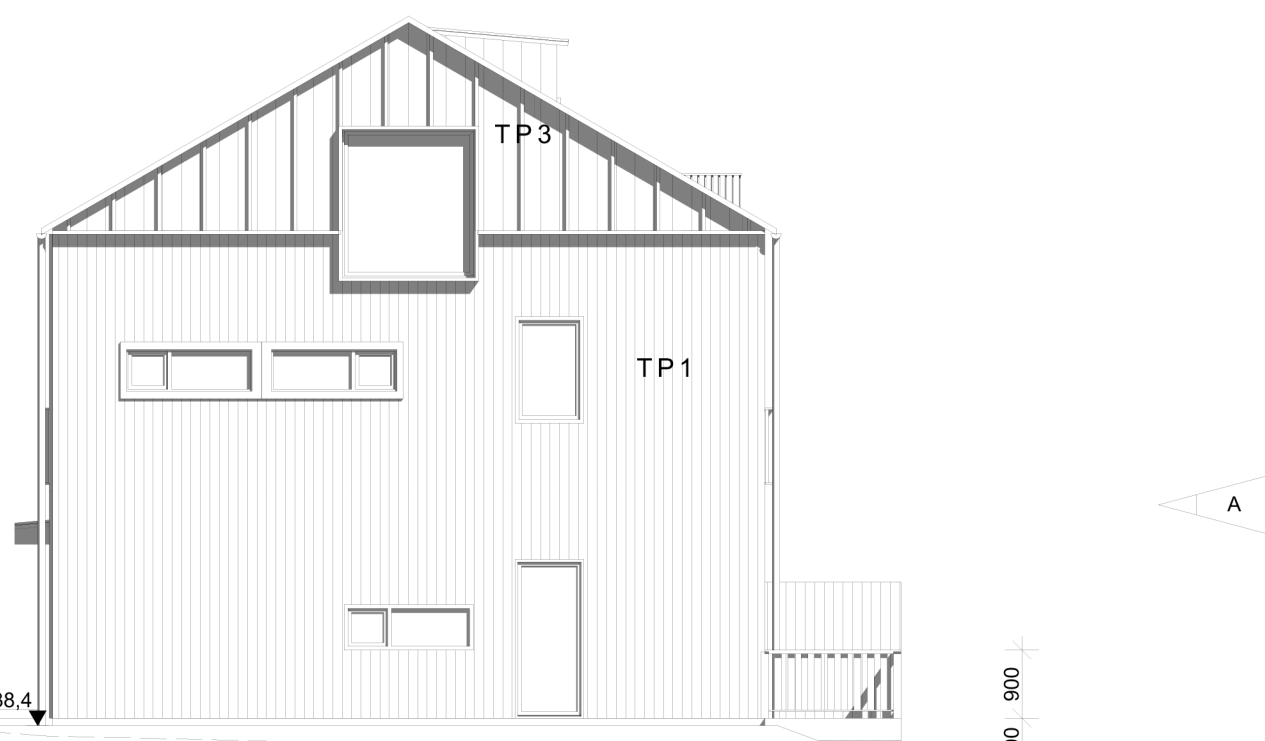

FASAD MOT VÄSTER

SKALA 1:100



FÖRKLARINGAR

- TP1 STÅENDE TRÅPANEL, FINSÅGAD TJÄRVITRIOL, FABRAUSON EL. LIKV, ca NCS S6502-Y
- TP2 STÅENDE SPÅRPANEL, HYVLAD TÄCKLASYR SVART KULÖR NCS S 8000-N
- TP3 STÅENDE SPÅRPANEL, HYVLAD TÄCKLIST PÅ VAR 3:e PANELBRÄDA TÄCKLASYR SVART KULÖR NCS S 8000-N
- TP4 TRÅPANEL GLES, TÄCKLASYR SVART KUKLÖR NCS S 8000-N
- PL PLÅTTAK BANDTÄCKT PLÅT SVART KULÖR NCS S 8000-N

- RIKTNING TAKFALL
- BEF MARKNIVÅ (VID FASAD)
- NY MARKNIVÅ

DÖRRBLAD, DÖRR- OCH FÖNSTERKARMAR, SAMT FODER KULÖR: NCS S 8000-N SVART

AREOR (PER HUS)

BOA:	PLAN 1:	52 KVM
	PLAN 2:	52 KVM
	VIND:	20 KVM
	TOTAL:	124 KVM
BTA:	PLAN 1:	120 KVM
	PLAN 2:	120 KVM
	VIND:	48 KVM
BYA:		120 KVM

B	ENLIGT A-PM 1	231218	HAJO
A	7	230817	HAJO
BET	ANT	ÄNDRING AVSER	DATUM

BYGGLOVHANDLING



KAPELLMÄSTAREN 7

STOCKHOLMS KOMMUN

NYBYGGNAD

BOSTÄDER

<div>GisteråsJöstrand Arkitektur AB</div>			<div>GISTERÅS JÖSTRAND ARKITEKTUR</div>
<div>Akademigatan 4F 831 40 Östersund 063-57 00 90 www.gisterasjostrand.se</div>			
UPPDRAG NR 22-4272-57602	RITAD AV HAJO	HANDLÄGGARE CHEL	
DATUM 2023-08-08	ANSVARIG CHRISTEL ELVSGÅRD EKMAN		
NYBYGGNATION BOSTADSHUS HUS 1			
PLANER, FASADER, SEKTION			
SKALA 1:100	NUMMER A-02		BET B