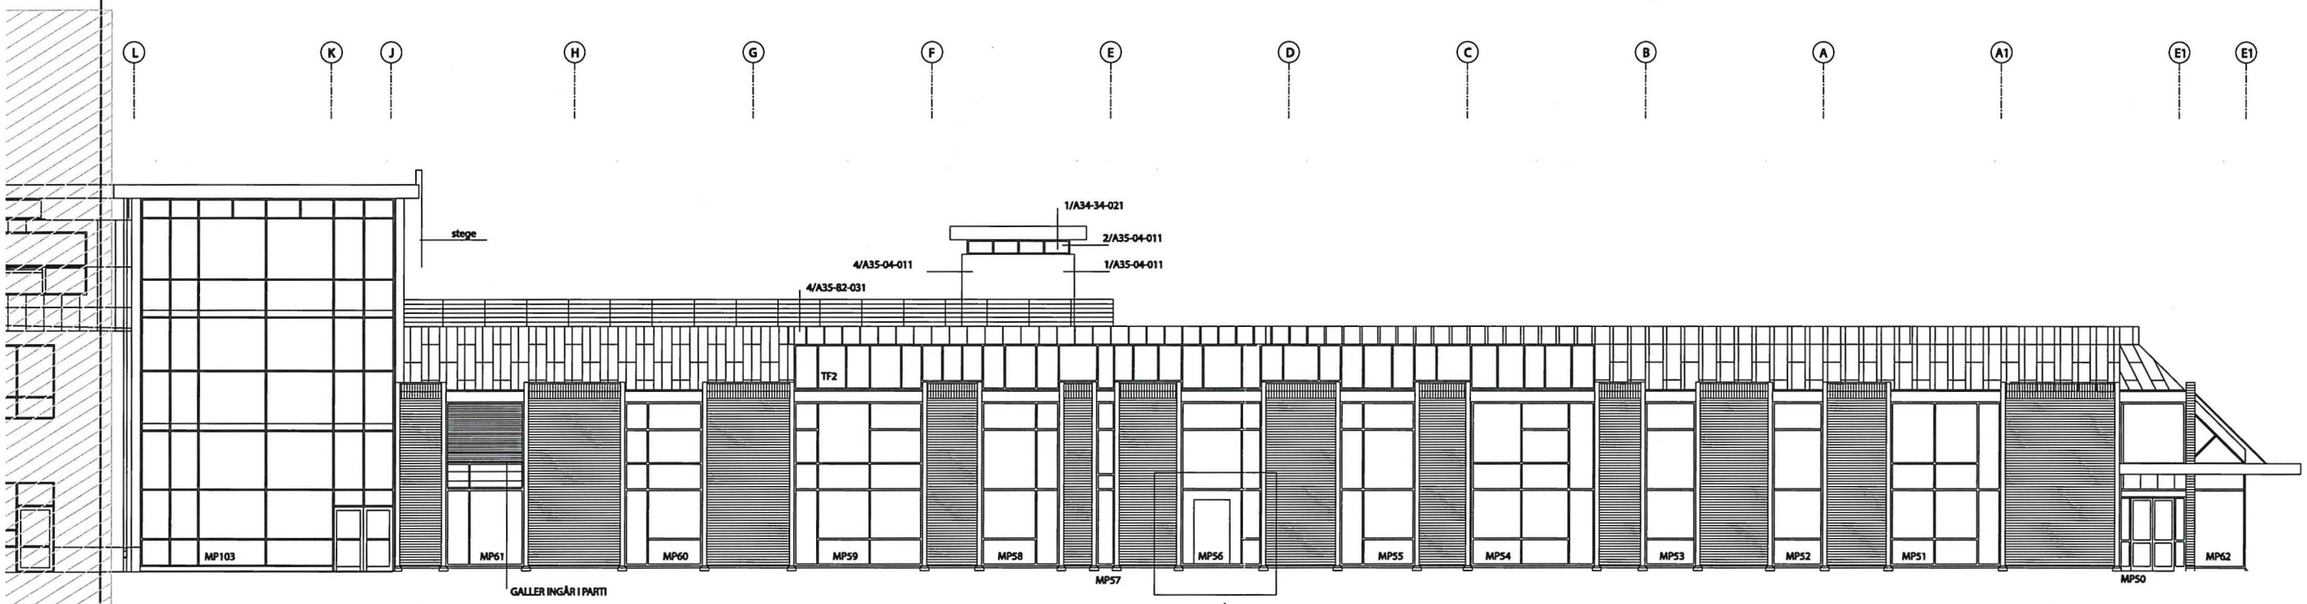

FASAD MOT NORR

GLASPARTI ERSATTS AV NY VÄGG.

VÄGGSEKTION I SAMMA KULÖR SOM GLASRAMAR

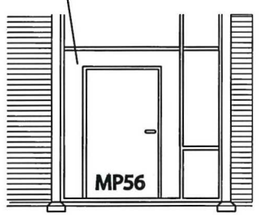

DELPLAN 1 SK 1:50

FÖRKLARINGAR

IL ANGER INSPEKTIONSLUCKA AV STÅLPLÅT, UTFÖRS I BRANDKLASS LIKA OMGIVANDE VÄGG

HÄNVISNINGAR

A36-24-011 INNERVÄGGAR
A36-62-011 INV METALLPARTIER
A36-62-015 GLASPARTIER
A36-62-016 ELSKÅPSFRONTER
A36-73-001/003 DÖRRAR
A36-82-011/012 FÖNSTERBÄNKSKANALER
A37-22-012 VÄGGPANELER

RUMSBESKRIVNING
BYGGBESKRIVNING
K-HANDLINGAR
VVS-HANDLINGAR
E-HANDLINGAR

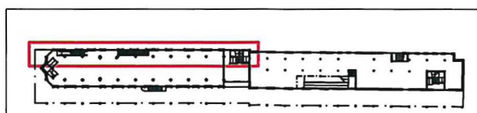

BET	ANT	ÄNDRINGEN AVSER	DATUM	SIGN

FASADRITNING

STADSGÅRDSTERMINALEN

STADSGÅRDSTERMINALEN
OM- OCH TILLBYGGNAD

A		Thelaus arkitekter AB, Tel: 08- 412 52 70, Fax: 08- 412 53 03
K		Knut Jönsson Ingenjörsbyrå, Tel: 08- 594 407 80, Fax: 08- 594 407 99
V		VCON VVS-konsult AB, Tel: 031- 69 68 60, Fax: 031- 69 68 61
E		Elfack konsult AB, Tel: 08- 730 03 60, Fax: 08- 83 79 72

UPPDRAG NR	RITAD AV	HANDLÄGGARE
EBAB 0019	BN	BN
DATUM	ANSVARIG	
2005-07-08	MARA	

STADSGÅRDSTERMINALEN
STOCKHOLM
OM- OCH TILLBYGGNAD

SKALA	NUMMER	BET
A3 1:200, 1:100 A1 1:100, 1:50		

Inkom till Stockholms stadsbyggnadskontor - 2023-12-20, Dnr 2023-19422