FASAD MOT ÖSTER

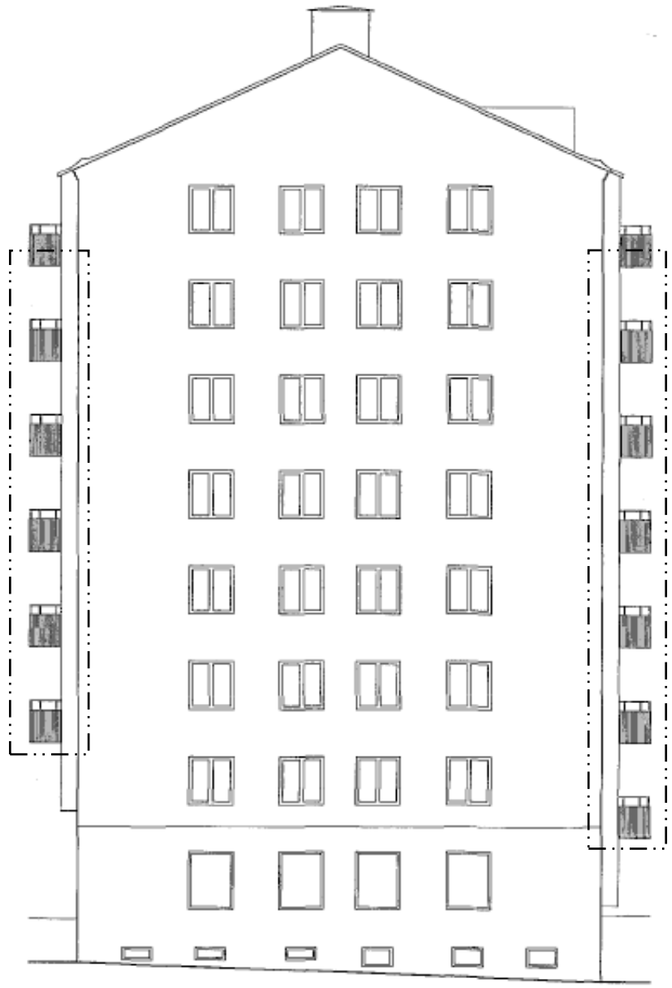

FASAD MOT NORR

REV	ÄNR	ÄNDRING	SIGN	DATUM

FASTIGHET
PENNTECKNINGEN 4

ADRESS
GULLMARSVÄGEN 2 JOHANNESHOV
STOCKHOLM

A. ÅWL ARKITEKTER AB 08-555 788 00

ÅWL
Arkitekter

RELATIONSHANDLING

ÄNDRING AVSER
OMBYGGNAD AV BALKONGER,
RENOVERING AV PUTSFASAD

FASADER MOT ÖSTER OCH NORR

SKALA		FORMAT	UNDERLAG
1:200		A3	ARKITEKT

HANDLÄGGARE/ANSVARIG	RITAD AV	GRANSKAD AV
RS	RS	PW

DATUM
2014-11-26

ARBETSNUMMER	REV
SVED0001	A-40.3-101

Inkom till Stockholms stadsbyggnadskontor - 2023-12-21, Dnr 2023-19424