

N^o 34622

Ritning till Förändring av Egen- domar å Tomt N^o 50 och 51 Kv. Humlegården

Köpl. 26 mars 1920

Försk. 26/9 23

ING. TILL BYGGNADSNÄMNDEN


86 JULI 1923

Fikheten med den i öfverlighet med (Kungl. Maj:ts
nådiga resolution af den 26 mars 1920 af

Byggnadsnämnden fastställda villkoren bestyrkes

Stockholm den 26 sept. 1923

J. B. Rydberg

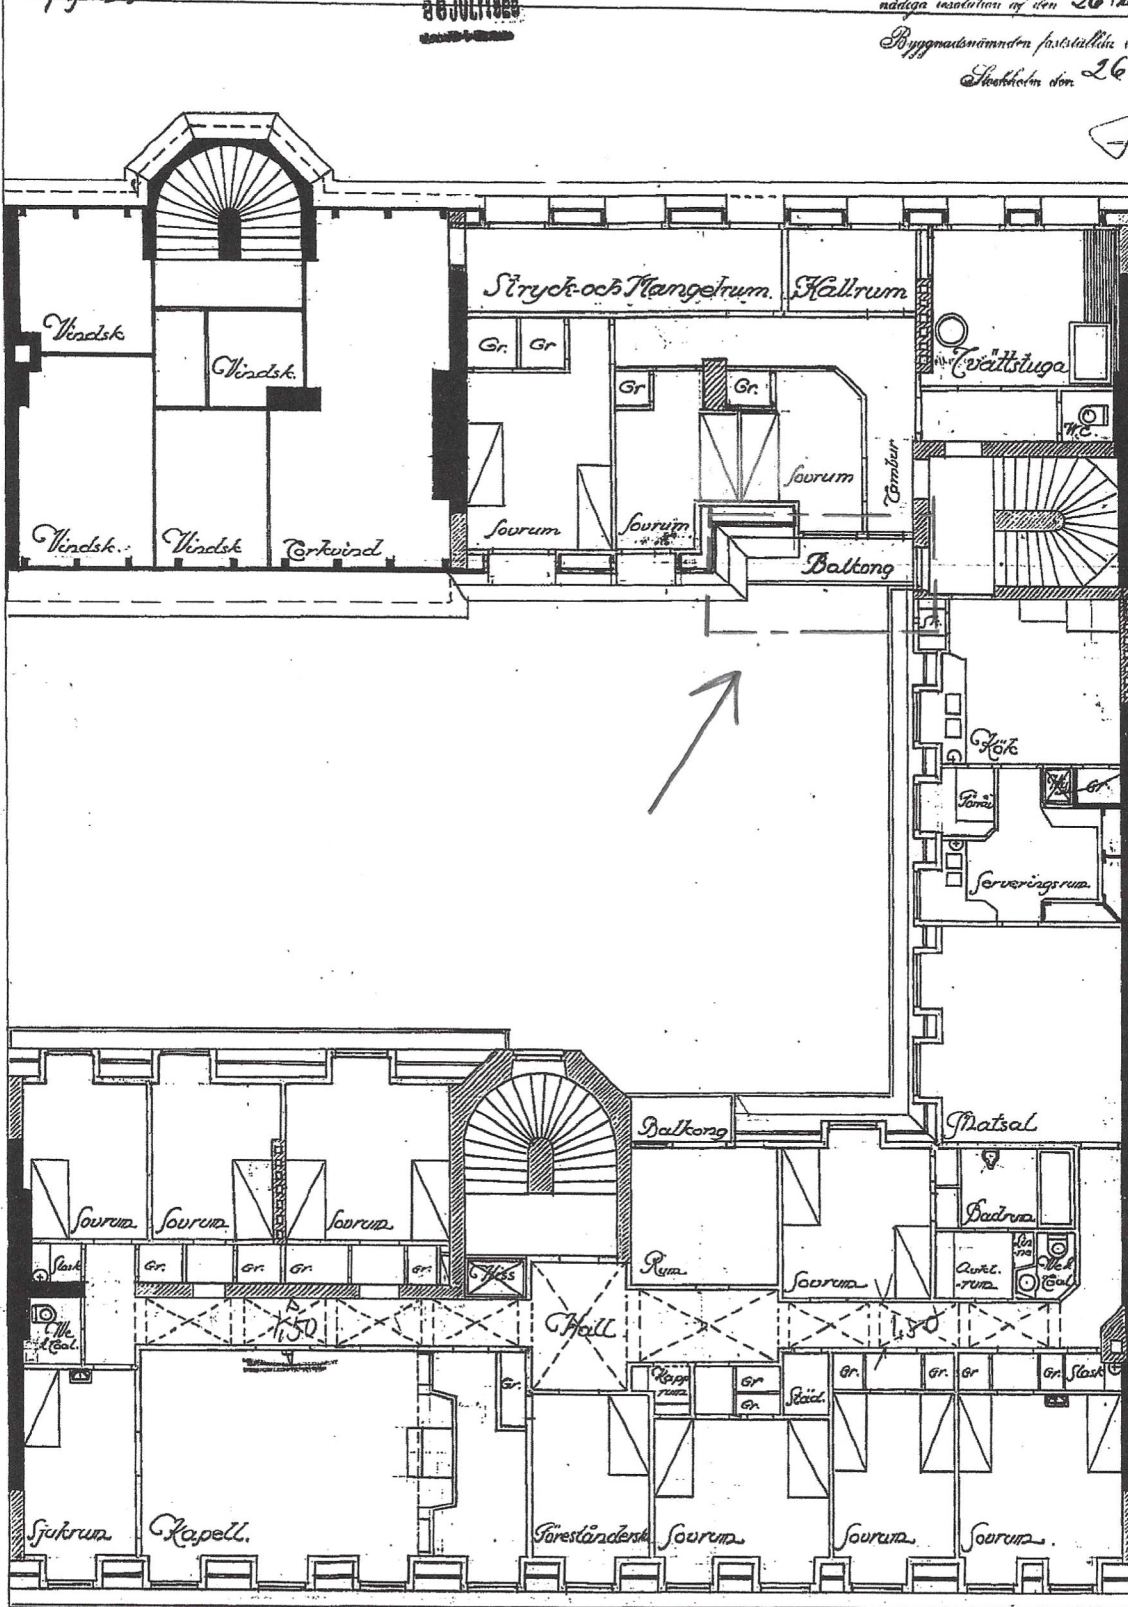

Plan av Väringer. 4tr. upp. Bråkegatan 7

10 0 1 2 3 4 5 6 7 8 9 10

Preter

Stockholm den 27/11 1922
Ernst Hollander
& Edv. Blom