
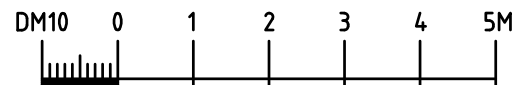
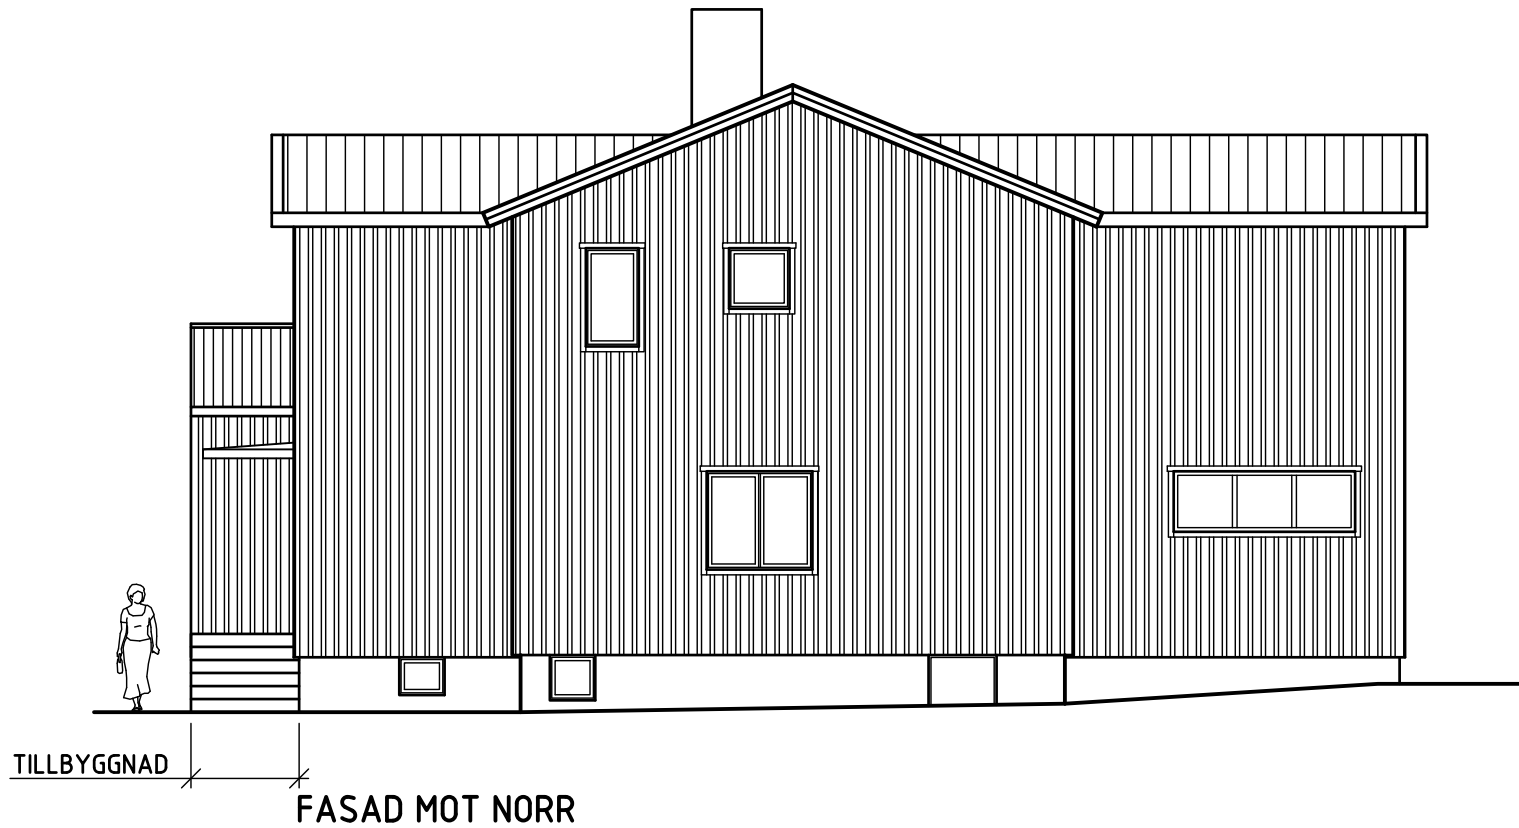
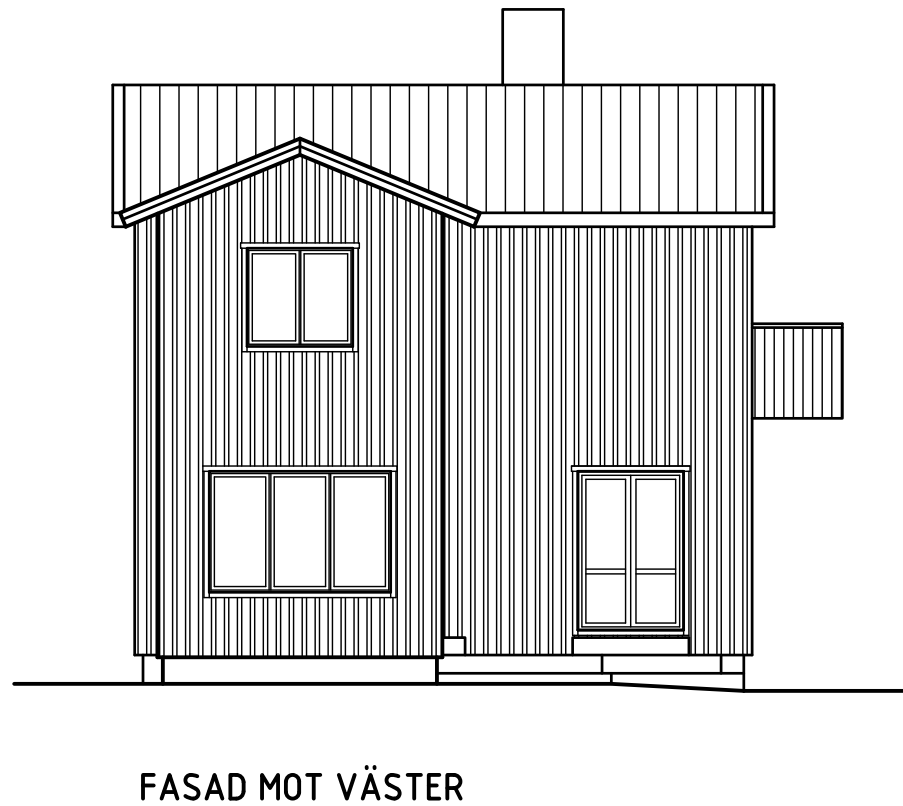
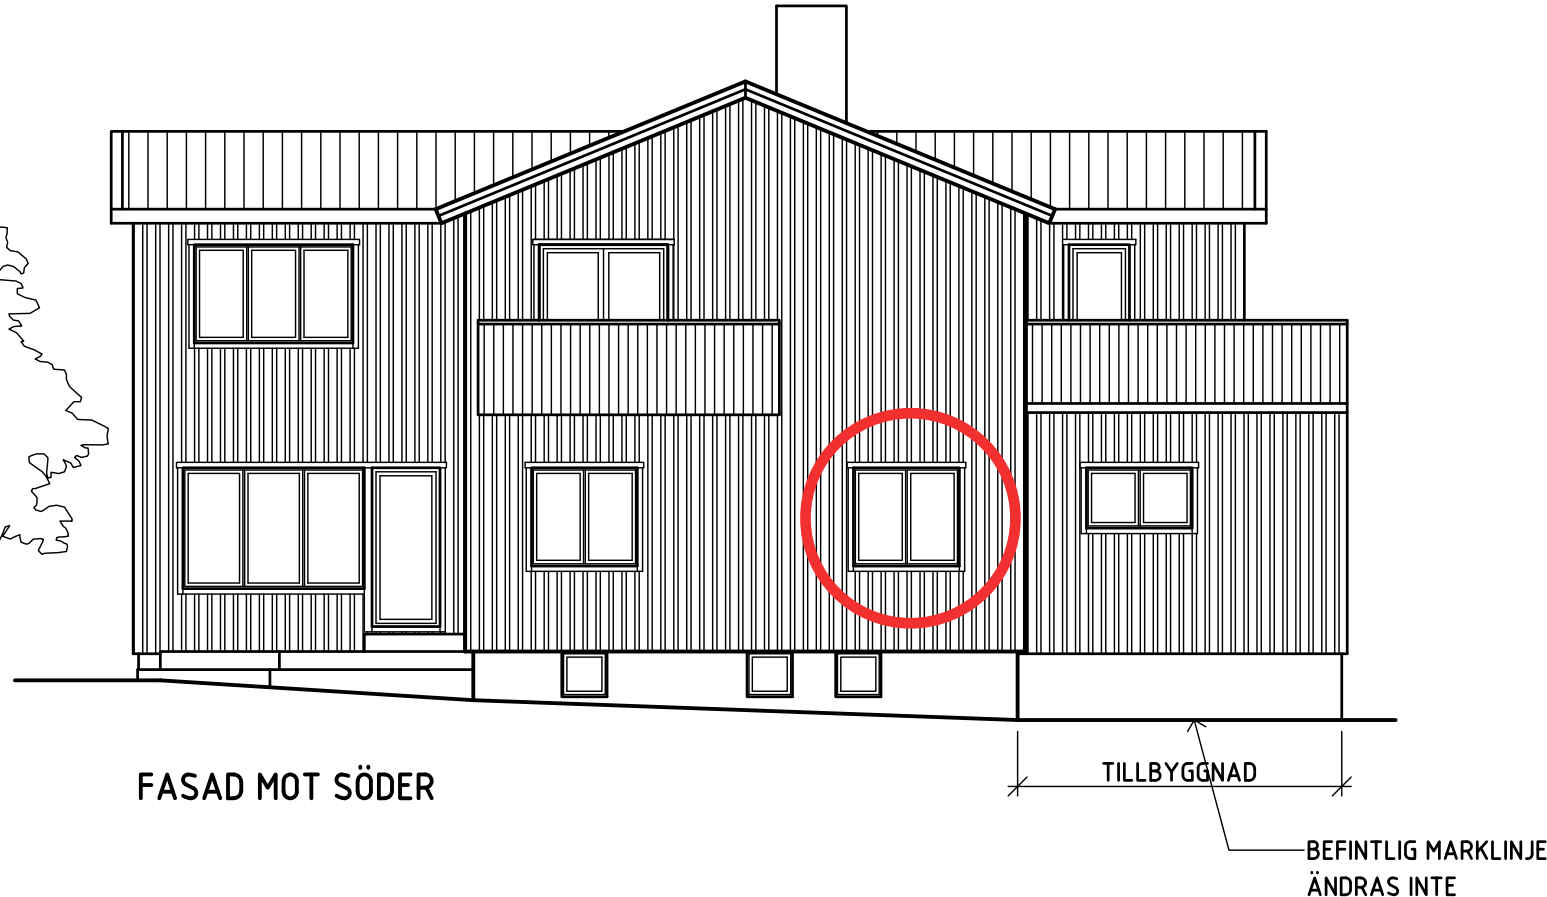


Inkom till Stockholms stadsbyggnadskontor - 2023-10-04, Dnr 2023-14886
Tillhör Stockholms stadsbyggnadsnämnds beslut, Lov med startbesked - Bifall - 2023-12-21, Handl. Therese Holmgren

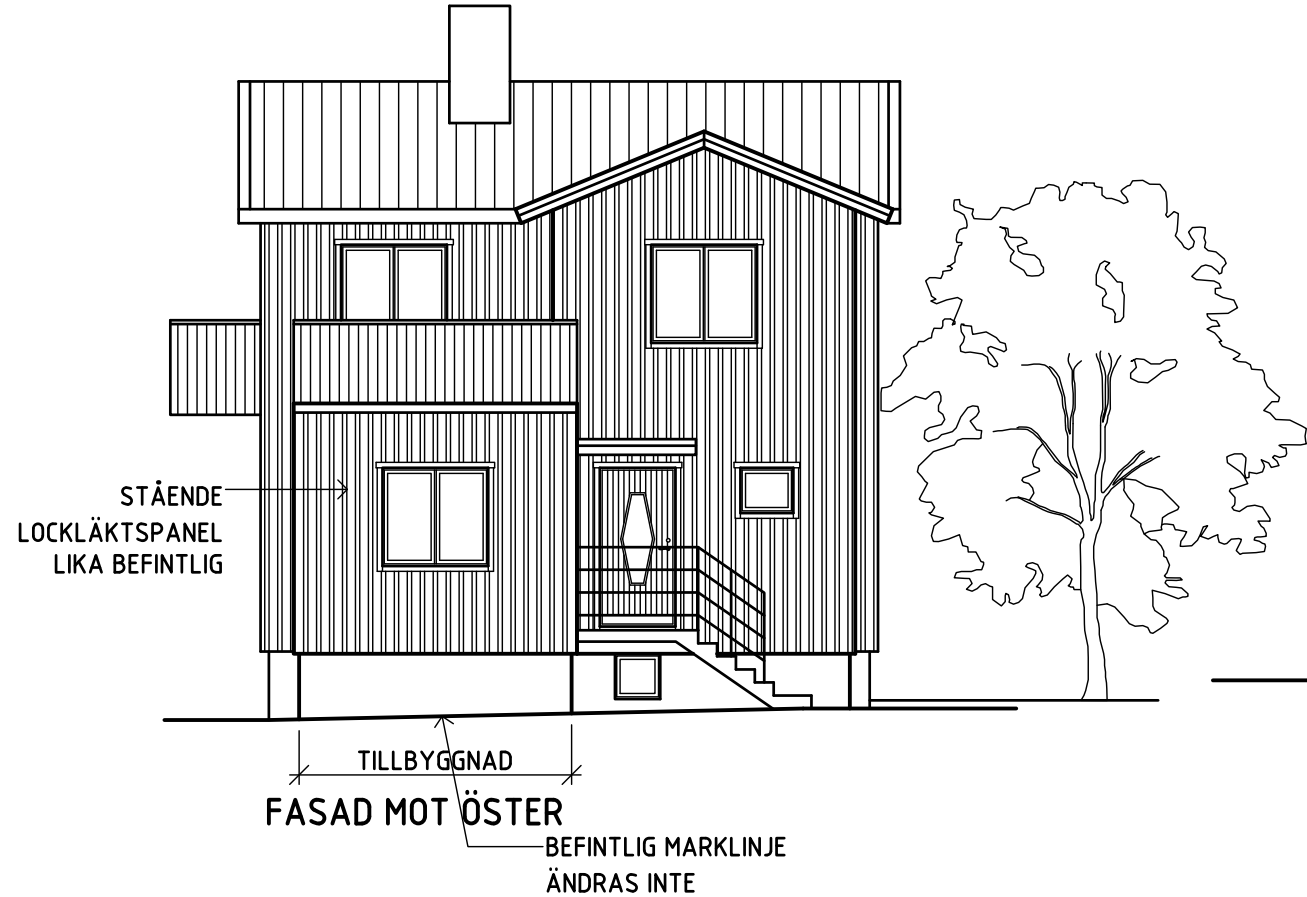

| | | | | | |
|--|---------------------|-------------|---------------------------|-----|---------------------|
| byggatill.se Tel 08-86 07 04 E-post: info@byggatill.se Fjugestagränd 5 124 72 Bandhagen | | | ANMÄLAN | | DATUM 22.08.19 |
| KV. KAVAJEN 15, STOCKHOLMS STAD ATTEFALLSTILLBYGGNAD AV ENBOSTADSHUS FASADER EFTER ÄNDRING | | | ANSVARIG BJÖRN JONSSON | | SKALA 1:100 (A3) |
| UPPDRAG NR | RITAD/KONSTR ELI | HANDLÄGGARE | NUMMER A-40-3-021 | BET | |