




BEF UTFÖRANDE

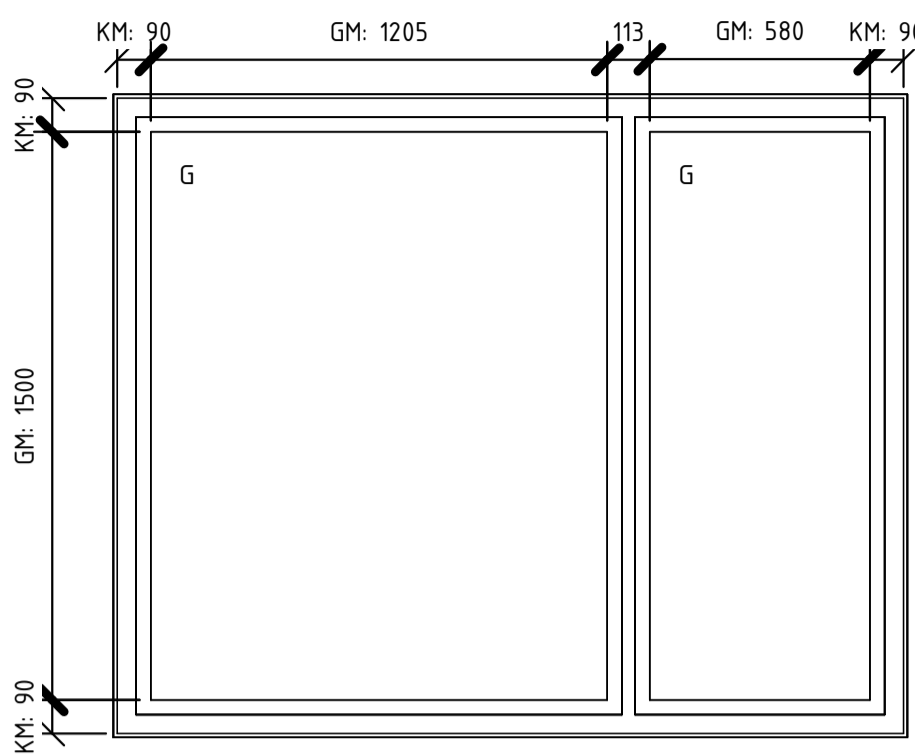


NYTT UTFÖRANDE

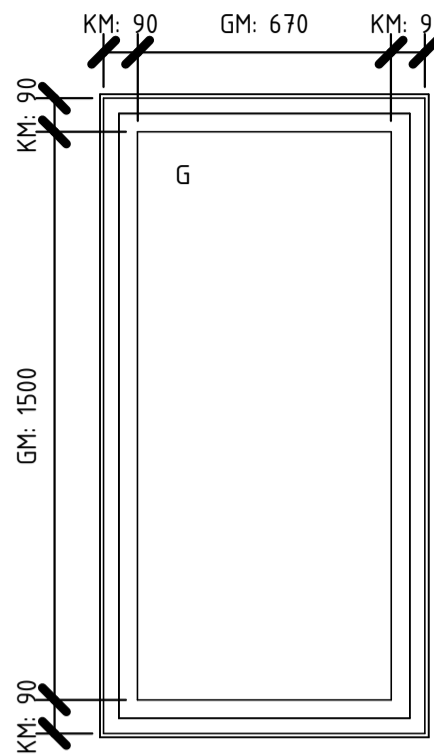


BEF UTFÖRANDE

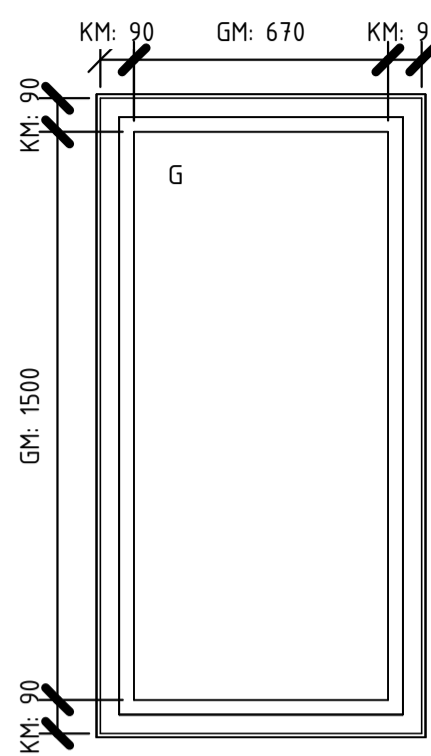


NYTT UTFÖRANDE

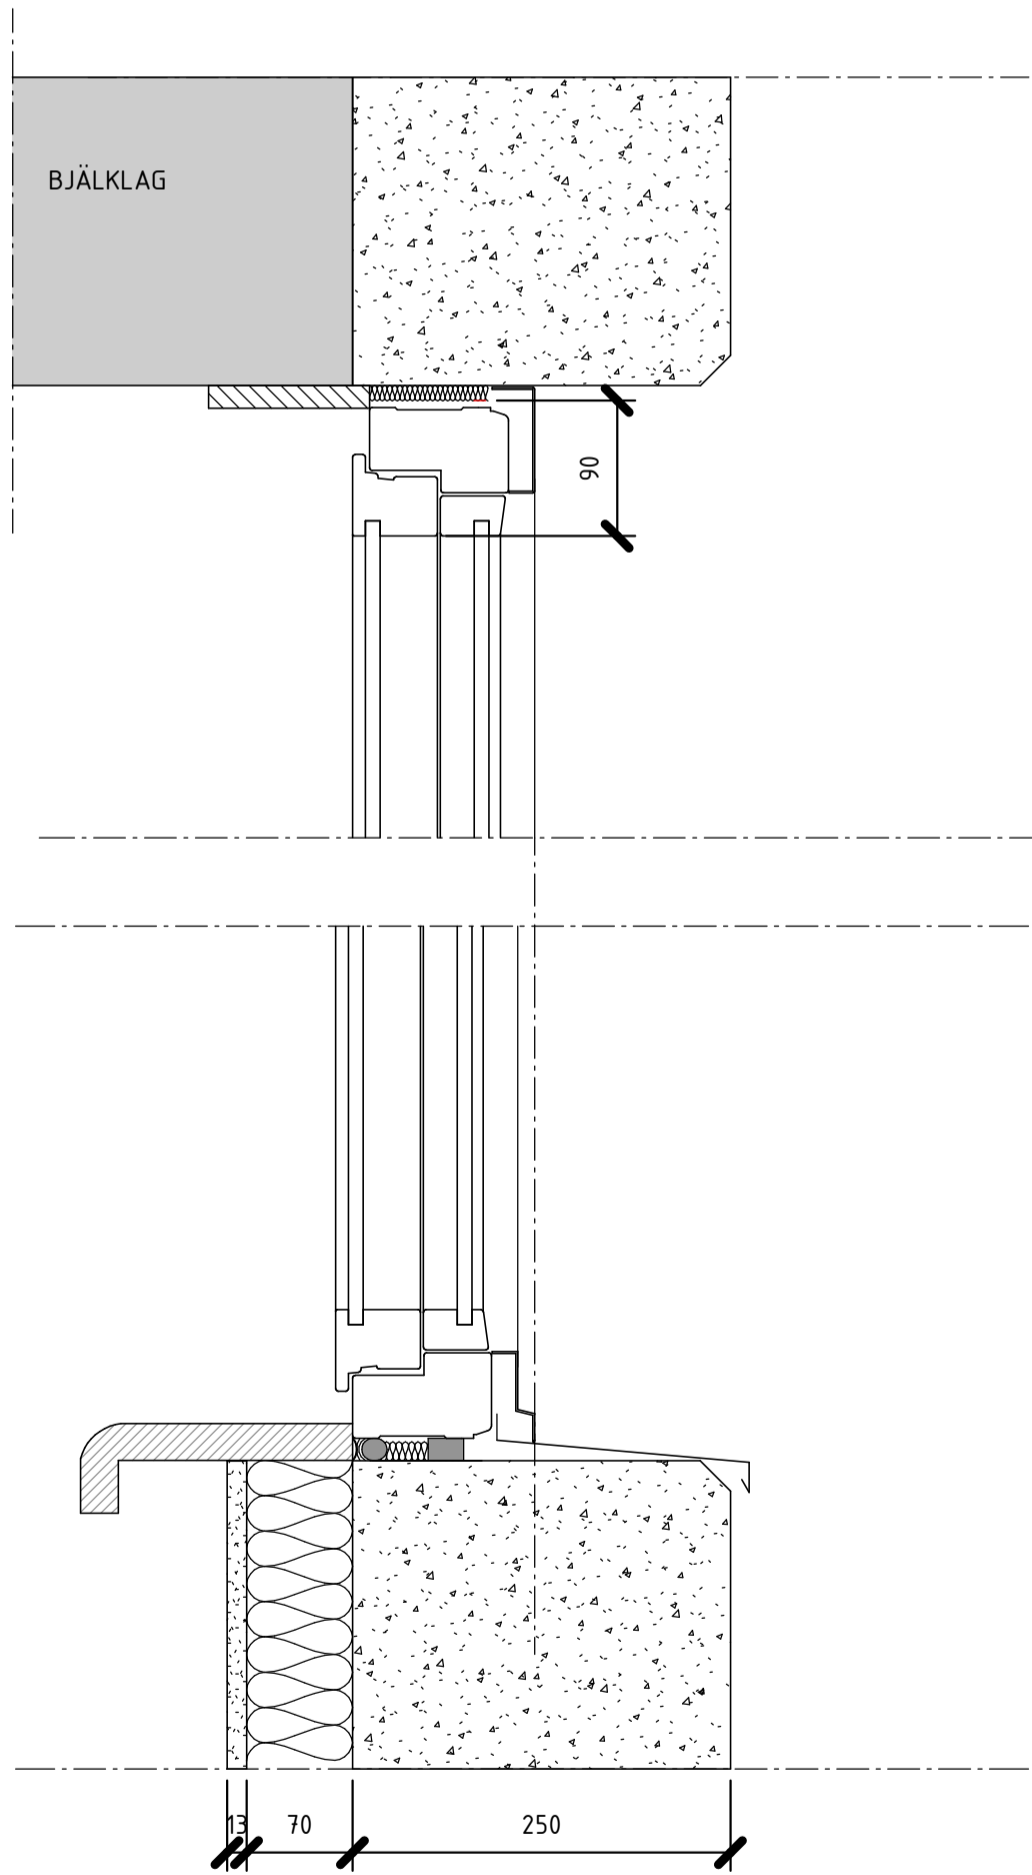


BEF UTFÖRANDE

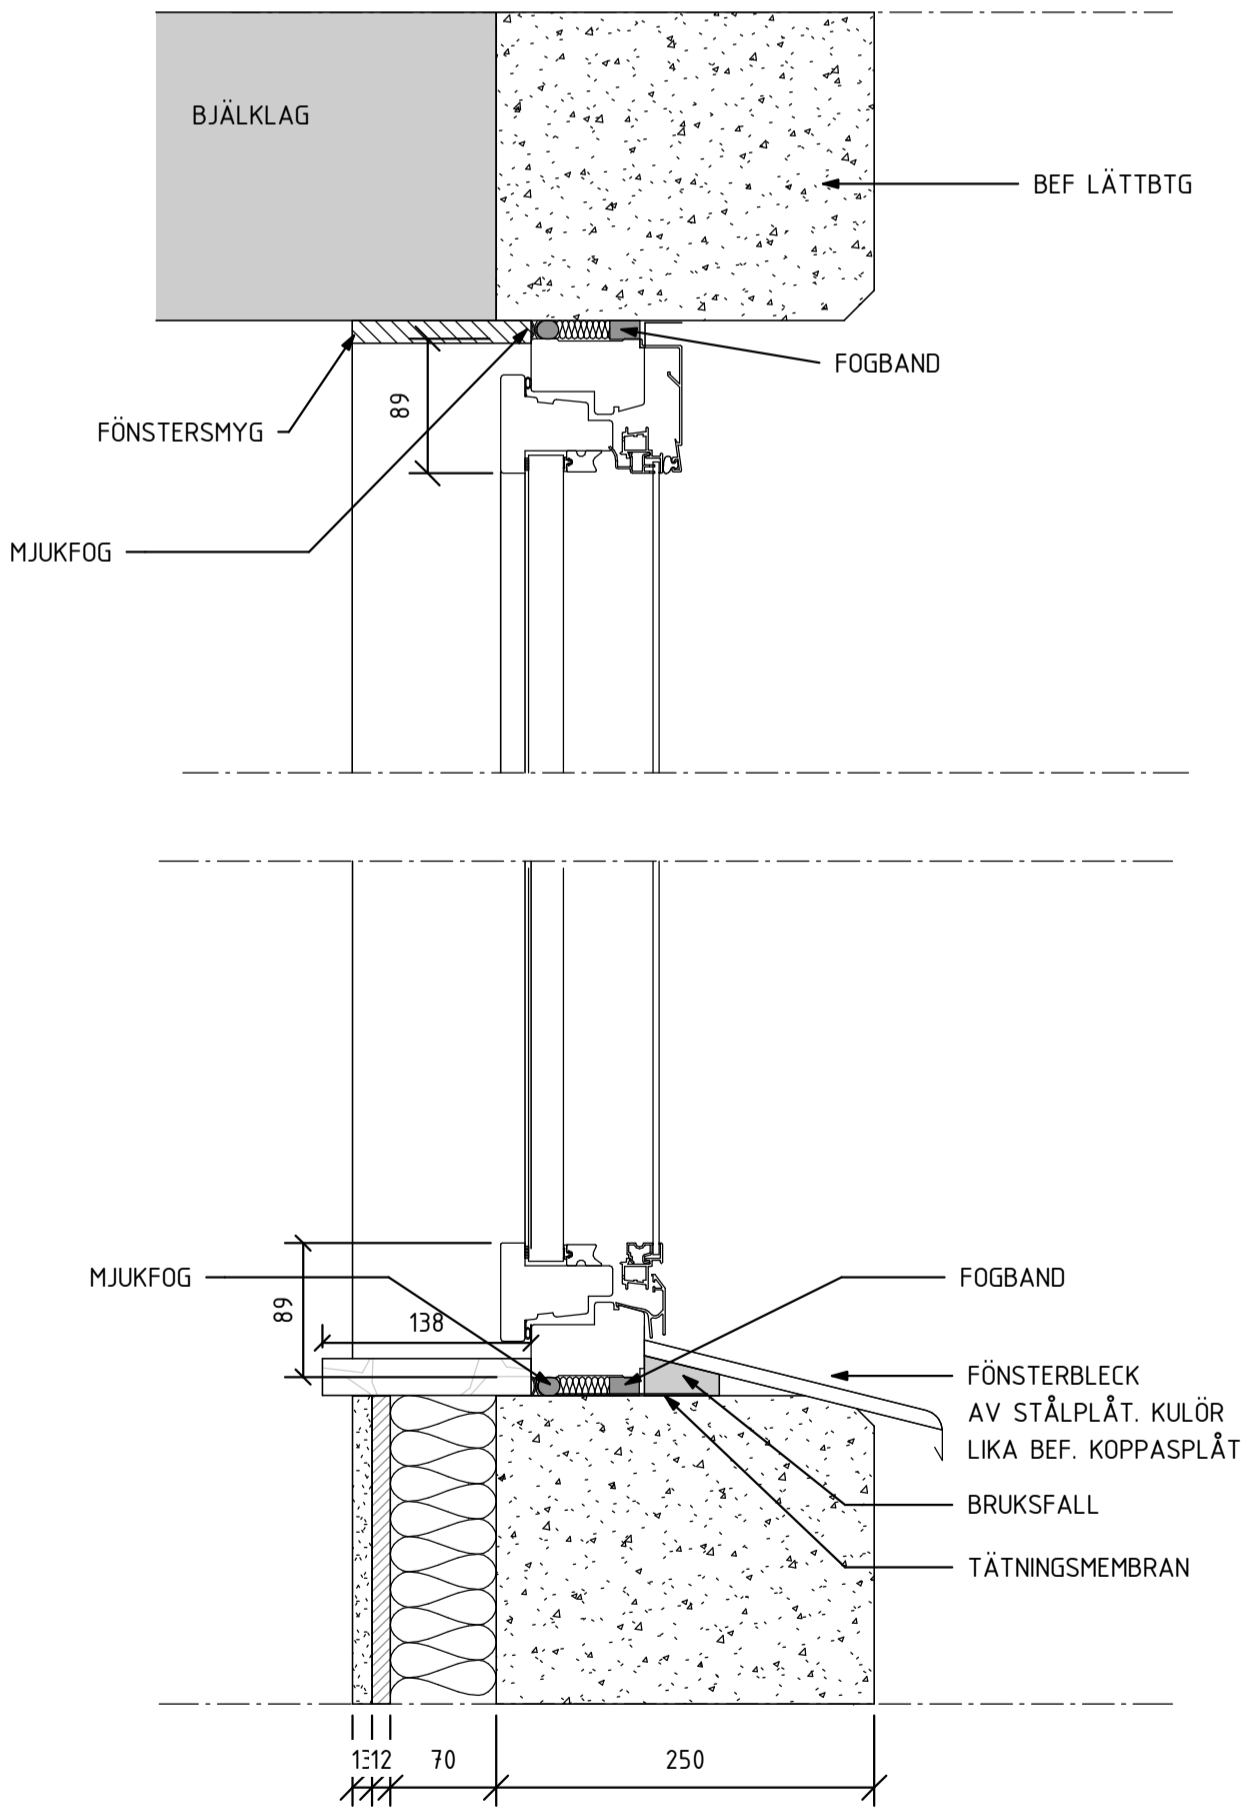



NYTT UTFÖRANDE

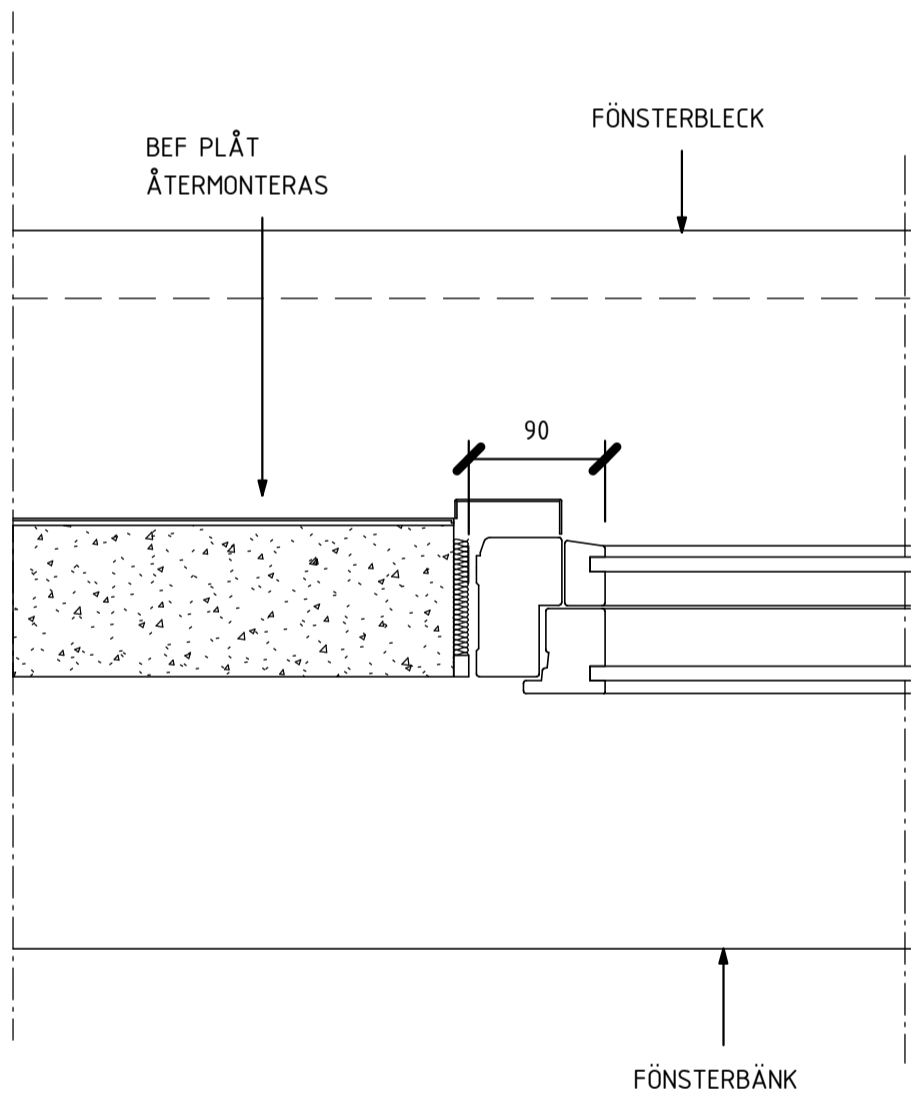

BEF UTFÖRANDE

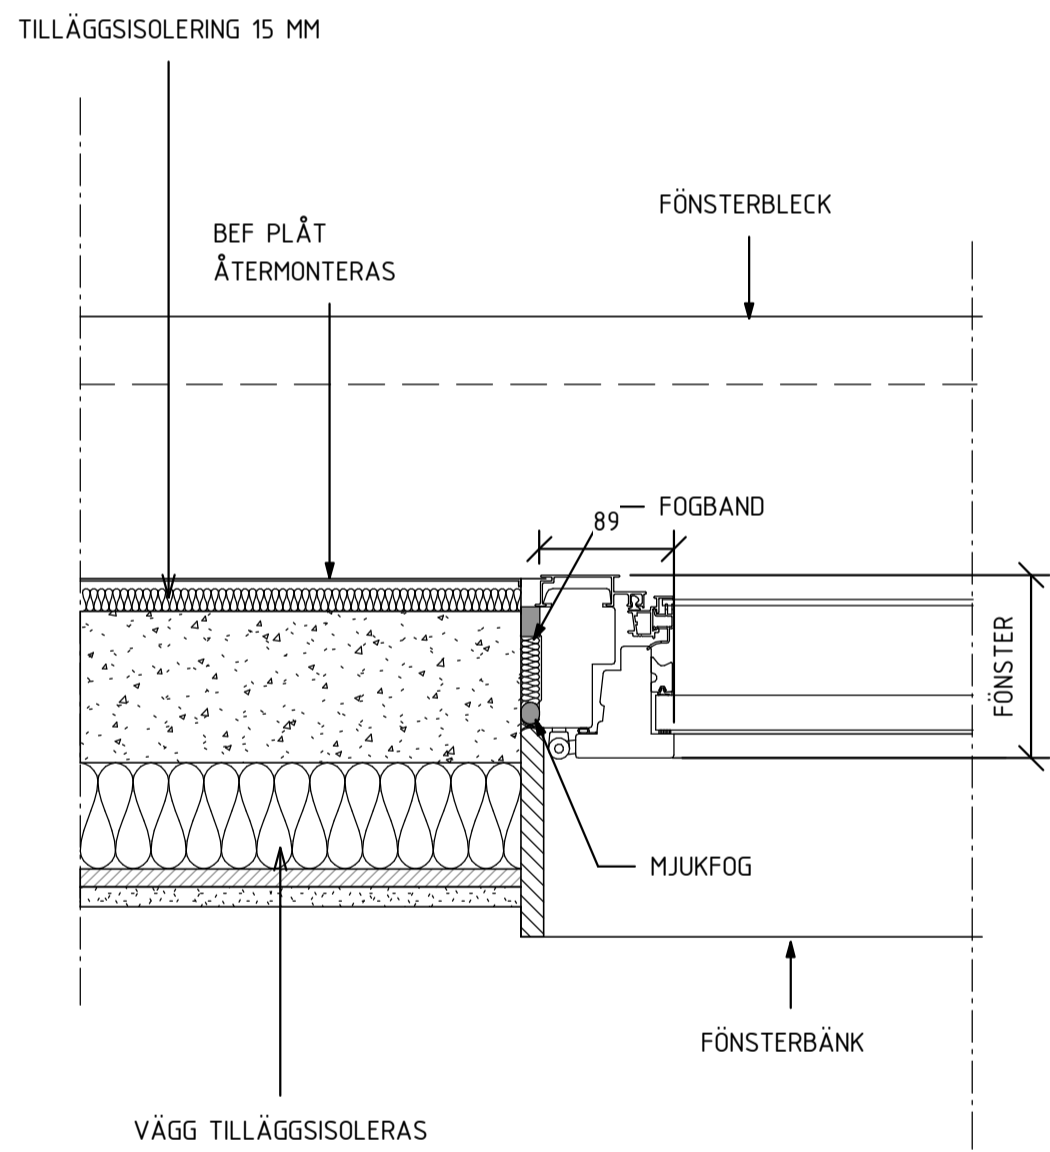

NYTT UTFÖRANDE

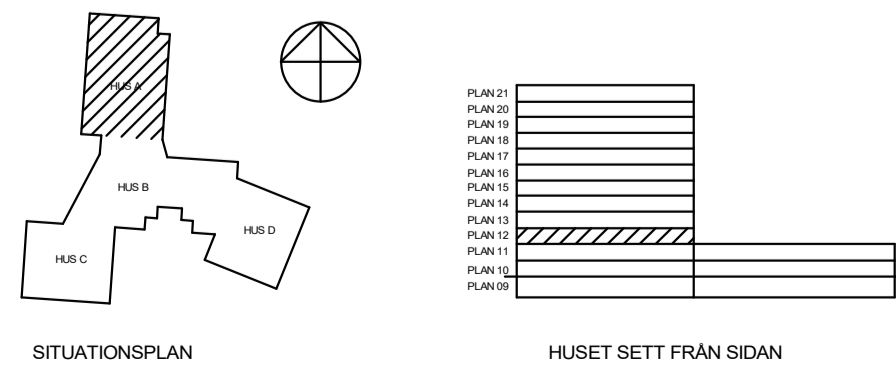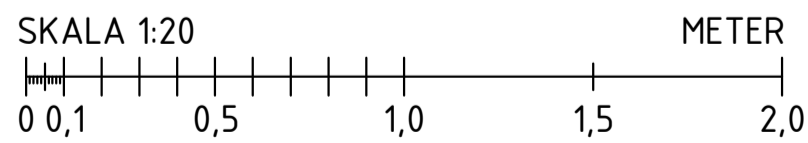

FÖRKLARINGAR

ALLA MÅTT I MM
KM = MÅTT KARM+BÅGE
G = GLAS
SAMTLIGA FÖNSTER BYTS TILL NYA
NYA BALKONGER OCH BALKONGDÖRRAR
SE UTFÄNDIG MATERIAL OCH KULÖRBEKRIVNING

BET	ÄNDRINGEN AVSER	SIGN	DATUM
FASTIGHET			
KV. DALBON 1			
HUS			
HUS A, B			
ADRESS			
Björnsongatan 251			
X	TOL ARKITEKTER AB	tel	08-642 56 29
K	ELU KONSULT AB	tel	08-580 09 100
V	Umia Teknikkonsult AB	tel	072-593 23 15
VS	Umia Teknikkonsult AB	tel	072-593 23 15
Br	FireTech Engineering AB	tel	072-593 23 15
E	Umia Teknikkonsult AB	tel	072-593 23 15
BYGGLOVSHANDLING			
HUS A & B FÖNSTER, FÖNSTERDETALJER HUS A			
ANSVARIG	UPPDRAKSLEDARE	RITAD/KONSTR AV	
BTE	BTE	BTE	
DATUM	UPPDRAK NR		
2023-12-15	10553		
SKALA A1 1:20	SKALA A3 1:40	NUMMER A40-13	BET