


skala 1:200 i A1  
skala 1:400 i A3

- NY PUTSFASAD I SVART  
ANTHRACITE B48 28 03 (StoColor System)
- BEF. PUTSFASAD I VITT
- NY BELYSNING Philips BVP 353 L1

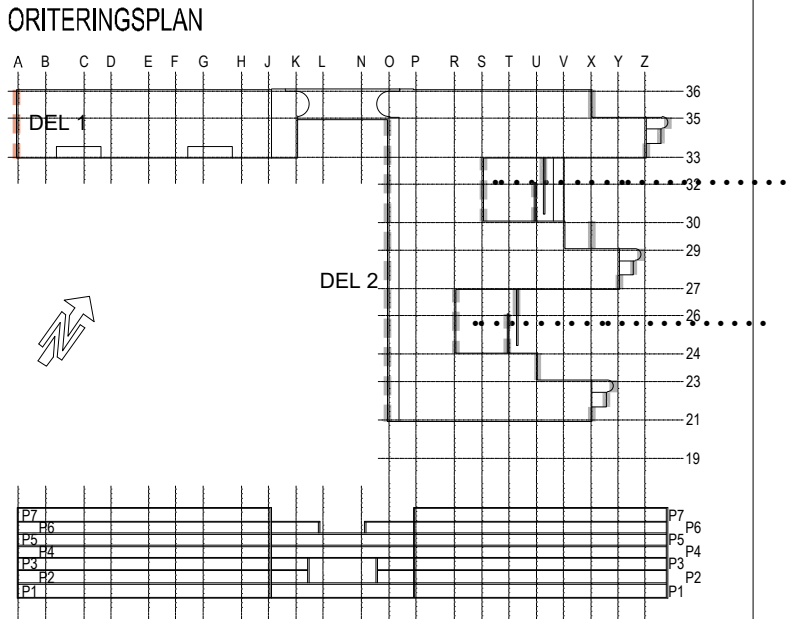

BEF. TEGELFASAD BYTTS TILL PUTSFASAD I SVART  
ANTHRACITE B48 28 03 (StoColor System)

FOTO - NUVARANDE SITUATION



EFTER - ILLUSTRATION

skala 1:200 i A1  
skala 1:400 i A3

REV	ANT	ÄNDRINGEN AVSER	DATUM	SIGN
FÖRFRÅGNINGSUNDERLAG				
<div> <b>CASTELLUM</b></div>				
KV KEFLAVIK 1 STOCKHOLM KONTOR				
PL CASTELLUM STHLM				
X	A	WAK ARKITEKTER AB		
	K	-		
	V	-		
	E	-		
	L	-		
	B	-		
ANSVARIG MATTHS JÄRLIDEN		RITAD/KONSTR AV CW	HANDLAGGARE MJ	
UPPDRAG NR -		DATUM 2023-12-22	RST NR -	
FASAD MOT VÄSTER DEL 1				
<div><div>SKALA 1:200 A1 1:400 A3</div><div>PROJNR -</div><div>NUMMER A-40.1-11</div><div>REV -</div></div>				