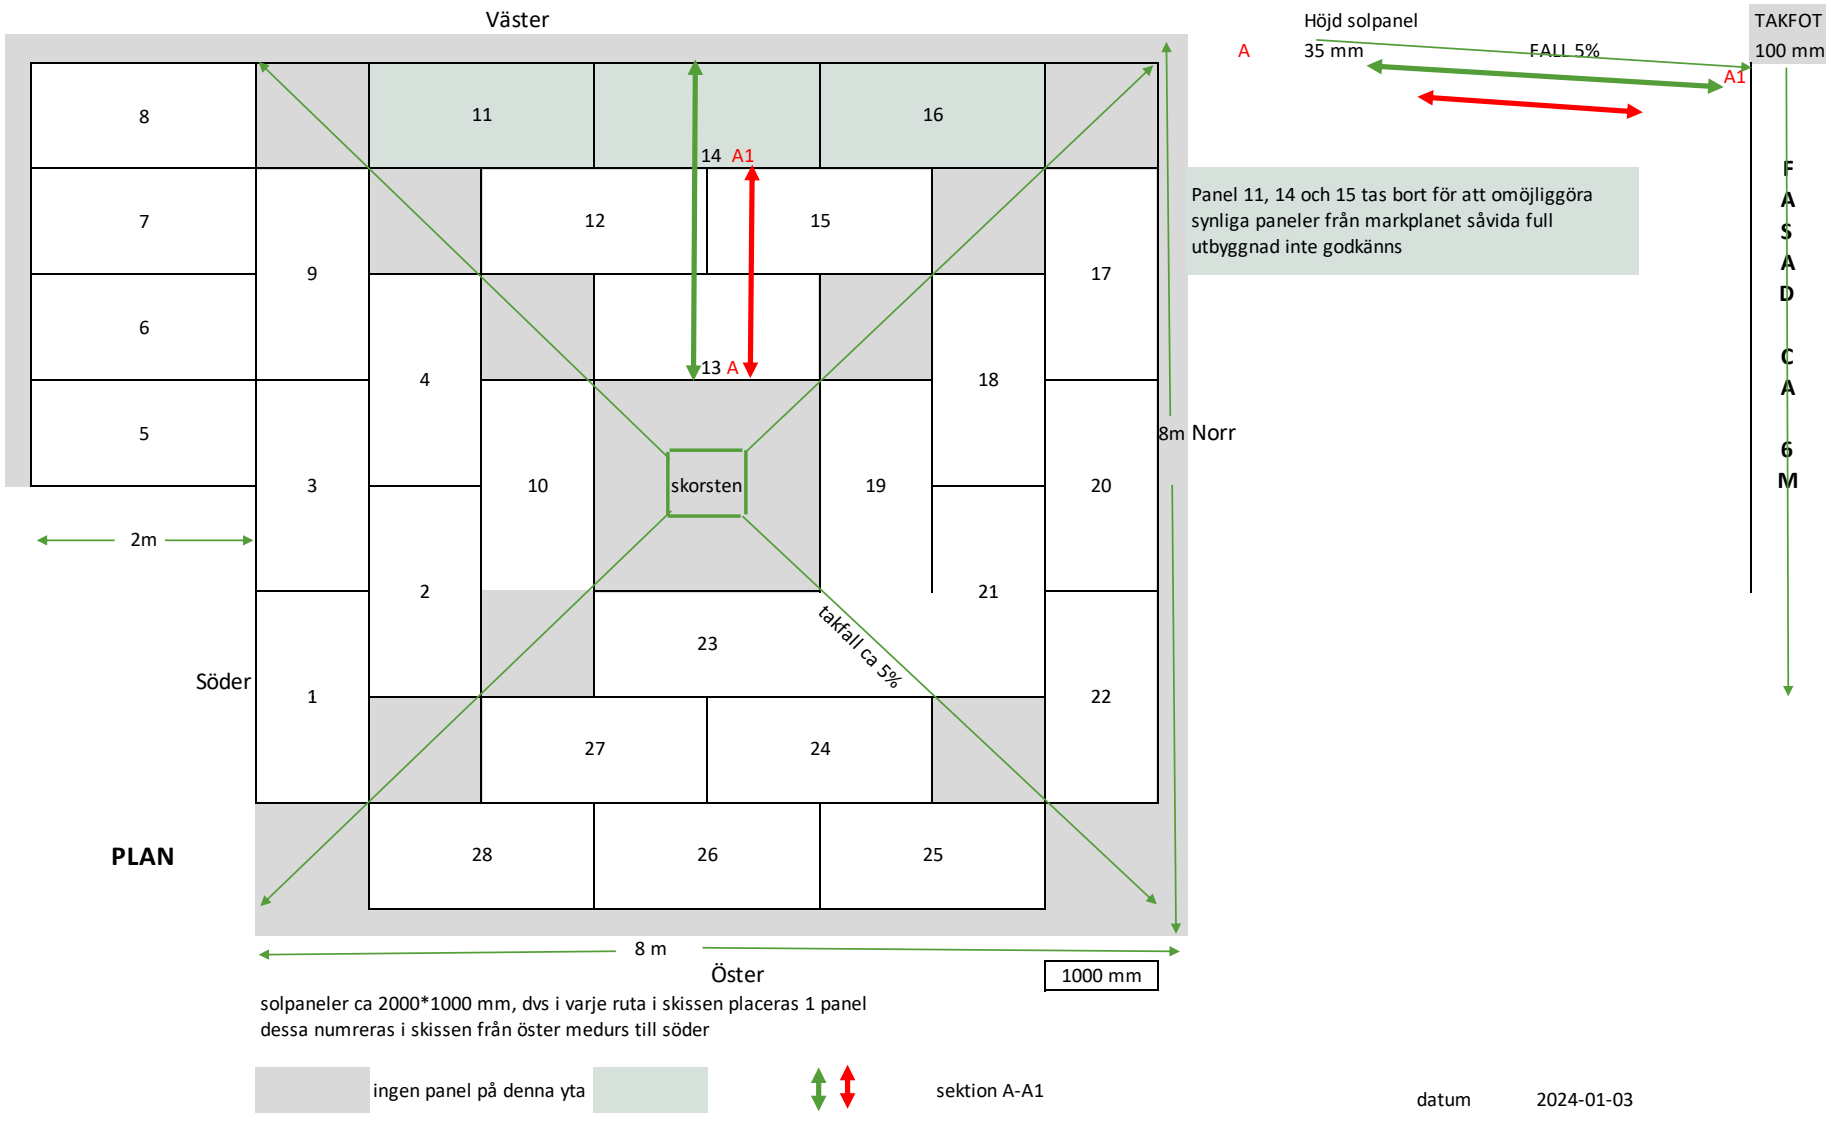

PLAN

solpaneler ca 2000*1000 mm, dvs i varje ruta i skissen placeras 1 panel
dessa numreras i skissen från öster medurs till söder

ingen panel på denna yta

sektion A-A1

datum 2024-01-03

Inkom till Stockholms stadsbyggnadskontor - 2024-01-03, Dnr 2023-12524