


PLAN 2

PLAN 2

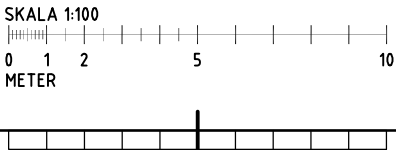

OBS!
SKALA 1:100 FORMAT A1
SKALA 1:200 FORMAT A3

BRANDSKISS

BRANDKONSULTEN

08 - 505 344 00 www.brandkonsulten.se

Oskar Tafvelin
Handläggare

2023-03-23
Datum

2
Sidor

Brandcellsgräns EI 60

Yta utgör utrymningsväg

FK 2014-09-30				
BET	ANT	ÄNDRINGEN AVSER	DATUM	SIGN
RELATIONSHANDLING				
	BH			
● A	Projekteringsgemang		08-52206900	
	K			
	V			
	E			
	I			
UPPDRAGSR		RITAD/KONSTR AV	HANDLAGGARE	
DATUM		ANSVARIG		
KV MAGNETEN 25				
PLAN 2				
SKALA	NUMMER		BET	
1:100/1:200	A 40.1-02			