

FÖRKLARINGAR
ALLA MÅTT I MM OM INGET ANNAT ANGES
BOKSTAVSBETECKNING AVSER LIKA MÅTT


⌀ — AVSER CENTRUMMÅTT
/ — AVSER KANTYTTERMÅTT

FÖRESKRIFTER
ALLA MÅTT KONTROLLERAS PÅ PLATS

BEF. VÄGG

NY VÄGG

YTA SOM EJ BERÖRS
AV BYGGLOVET

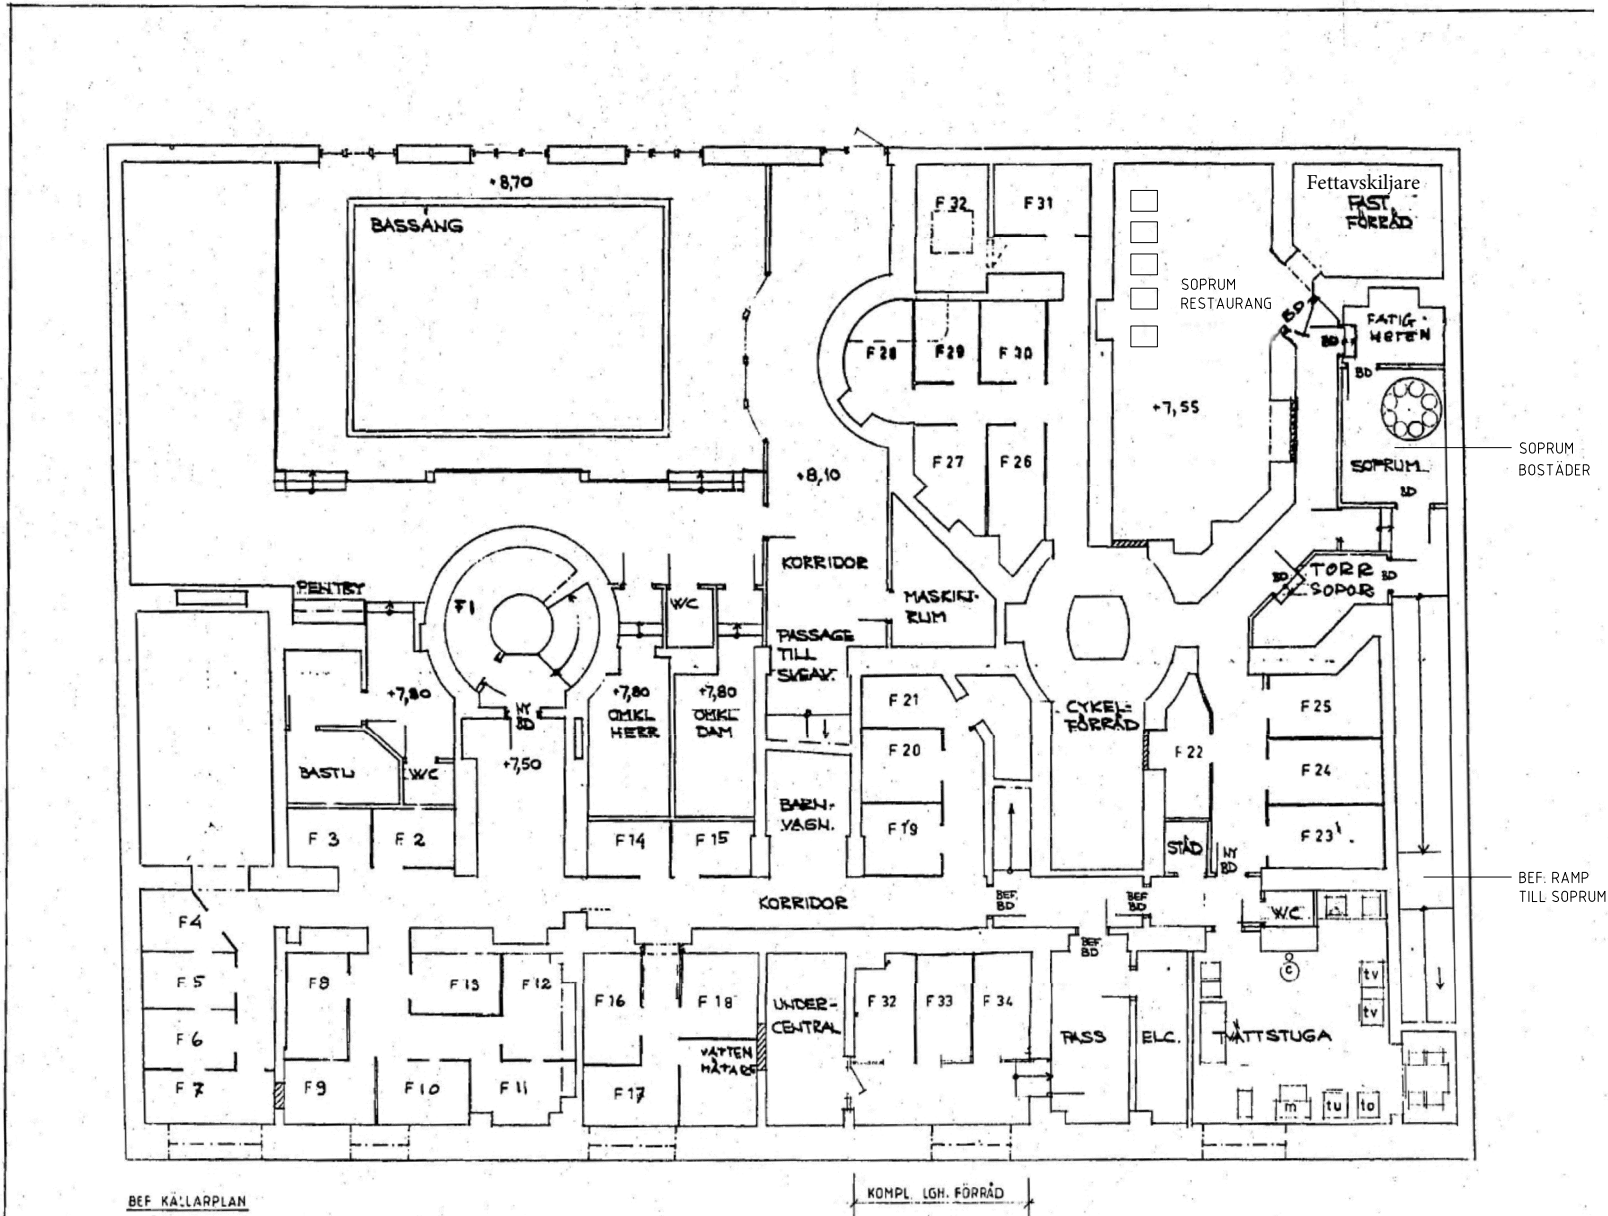

0 1m 5m 10m
Skala 1:100 - A1 (1:200 - A3)

BET	ANT	ÄNDRINGEN AVSER	DATUM	SIGN
BYGGLOV				
<div></div> <div></div>				
SVEAVÄGEN 100, STOCKHOLM				
<div>Studio Moi</div> <div>BAGGENSGATAN 24, 111 31 STOCKHOLM</div>				
B				
A	STUDIO MOI	070-4439709	andreas@studiomoi.se	
K				
V				
E				
UPPDRAG NR 151		RITAD AV A.L.	HANDLAGGARE A.L.	
DATUM 23-12-22		ANSVARIG ADAM LIND		
SAMMANSATTA HUSBYGGDELAR PLANER PLAN 9, KÄLLARPLAN				
SKALA A1=1:100 A3=1:200		NUMMER A-40-1-0009		I BET