

FÖRKLARINGAR
ALLA MÅTT I MM OM INGET ANNAT ANGES
BOKSTAVSBETECKNING AVSER LIKA MÅTT

⌀ — AVSER CENTRUMMÅTT
/ — AVSER KANTYTTERMÅTT


FÖRESKRIFTER
ALLA MÅTT KONTROLLERAS PÅ PLATS

BEF. VÄGG

NY VÄGG


YTA SOM EJ BERÖRS
AV BYGGLOVET

OBS!
MÖBLERING OCH UTFORMNING AV SERVICEUTRYMMEN
ÄR ENDAST EN ILLUSTRATION FÖR ATT VISA
LOKALENS ANVÄNDNINGSBARHET.

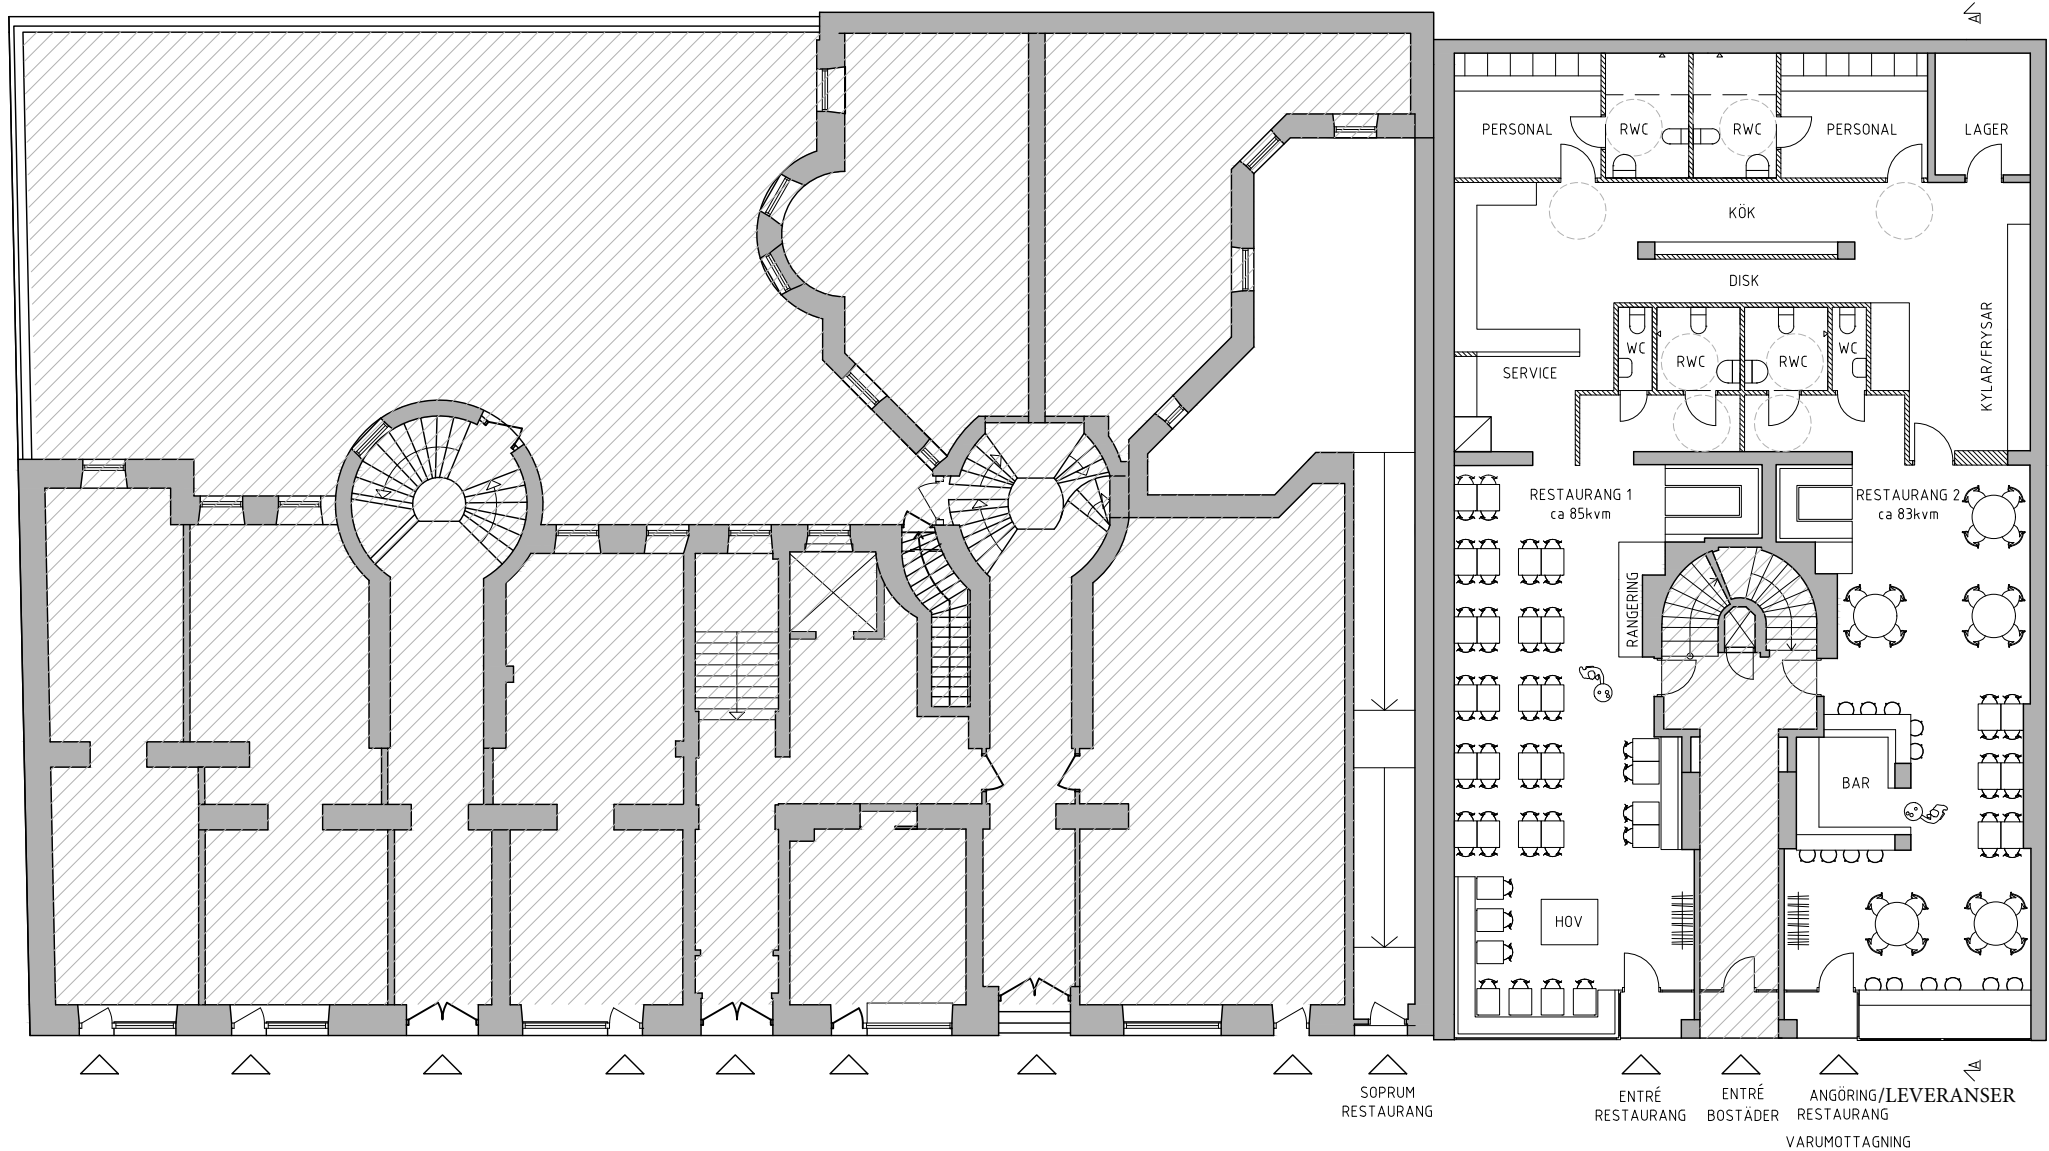

| | | | | |
|-----|-----|------------------------------|--------|------|
| 2 | | INRITAD RAMP | 240101 | A.L. |
| 1 | | FÖRTYDLIGANDE VARULEVERANSER | 231222 | A.L. |
| BET | ANT | ÄNDRINGEN AVSER | DATUM | SIGN |

BYGGLOV

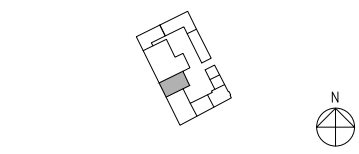

SVEAVÄGEN 100, STOCKHOLM

Studio Moi

BAGGENSGATAN 24, 111 31 STOCKHOLM

| | | |
|---|------------|----------------------------------|
| B | | |
| A | STUDIO MOI | 070-4439709 andreas@studiomoi.se |
| K | | |
| V | | |
| E | | |

| | | |
|------------|-----------|-------------|
| UPPDRAG NR | RITAD AV | HANDLAGGARE |
| 151 | L.J. | A.L. |
| DATUM | ANSVARIG | |
| 2023-12-01 | ADAM LIND | |

SAMMANSATTA HUSBYGGDELAR
PLANER
PLAN 10, ENTRÉPLAN

| | | |
|----------------------|-------------|-------|
| SKALA | NUMMER | I BET |
| A1=1:100 A3=1:200 | A-40-1-0010 | 2 |

x:\projekt\151\sveavägen 100\01\skitdet\1a-40-1-0010.dwg