



A-40-3-001

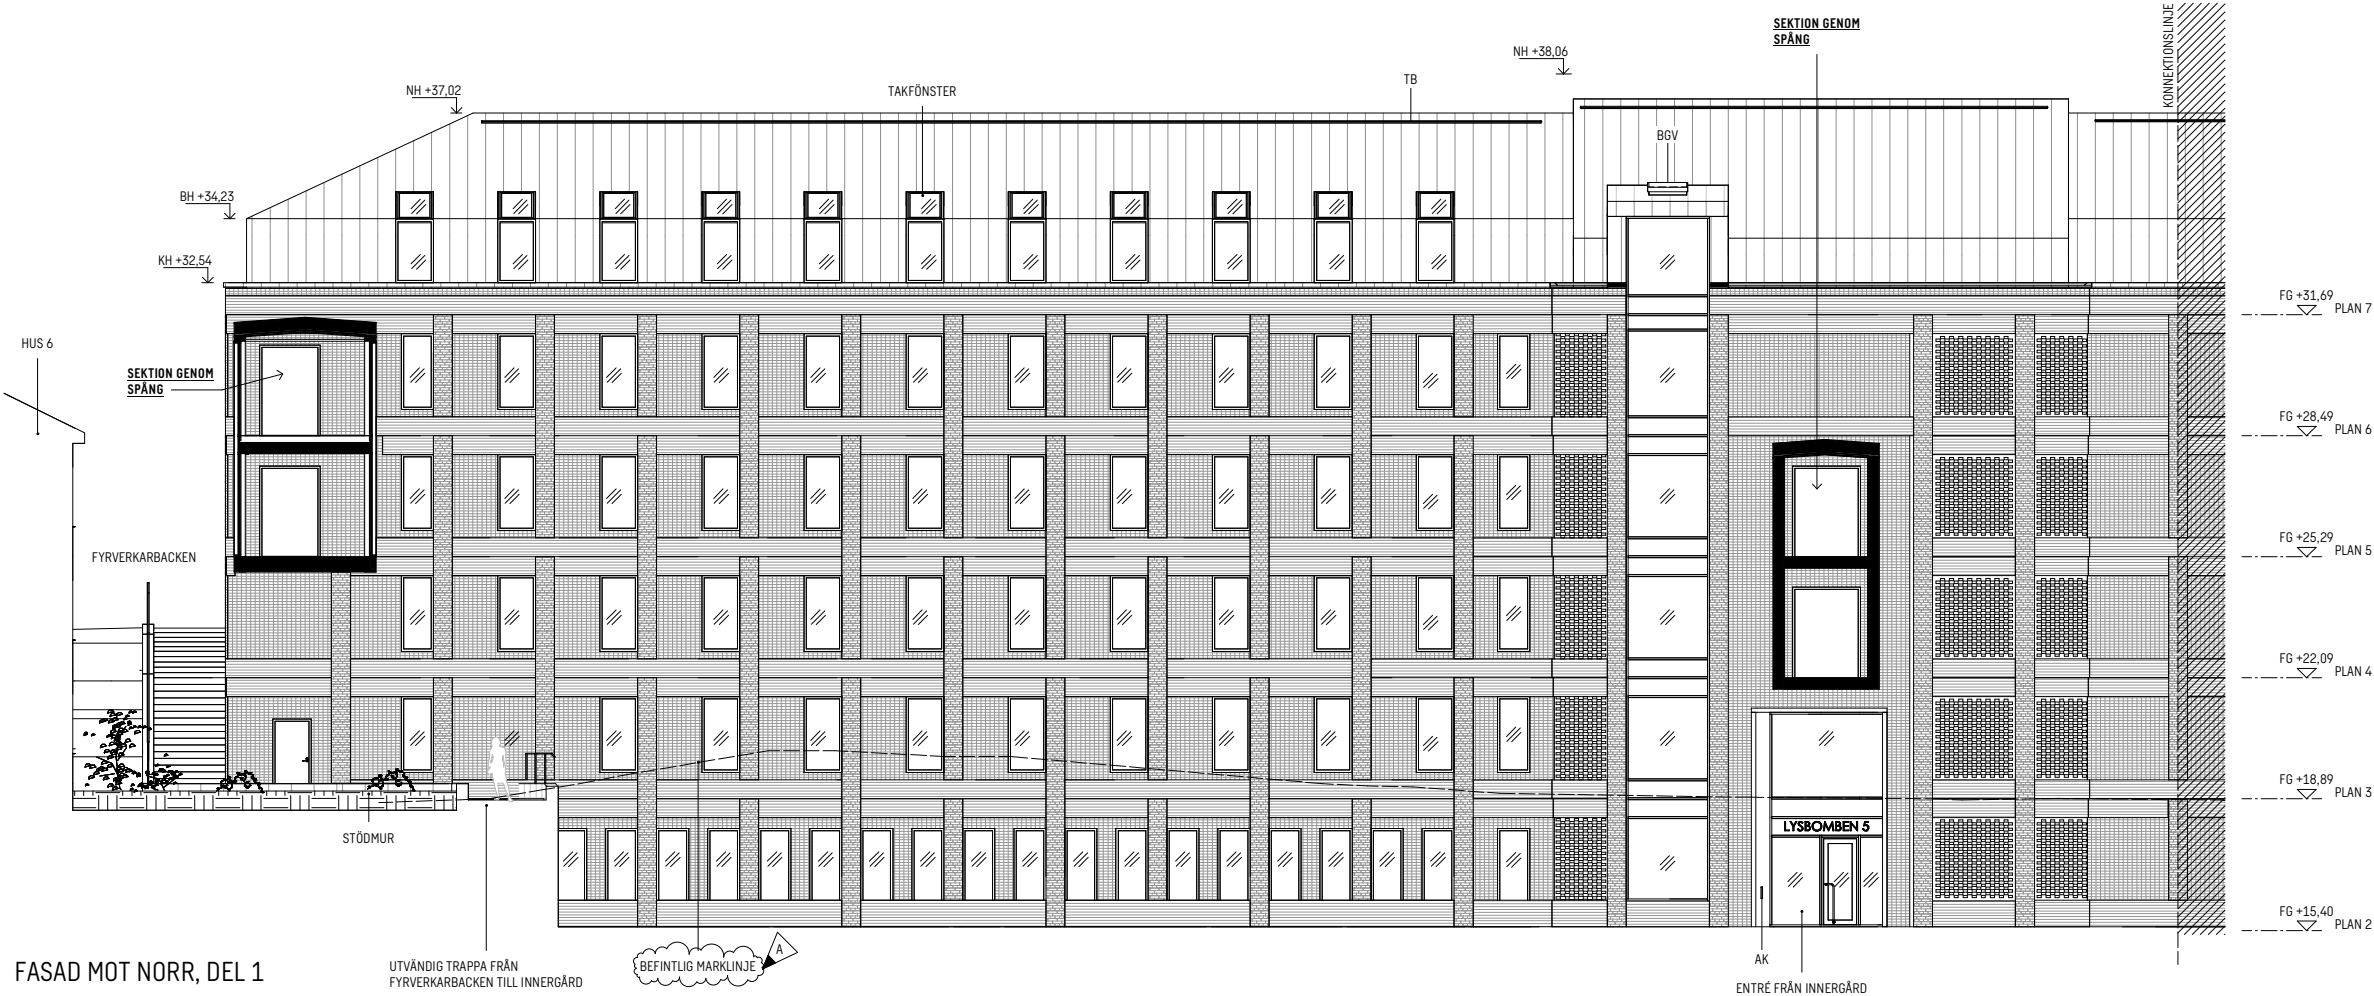

FASAD MOT NORR, DEL 1

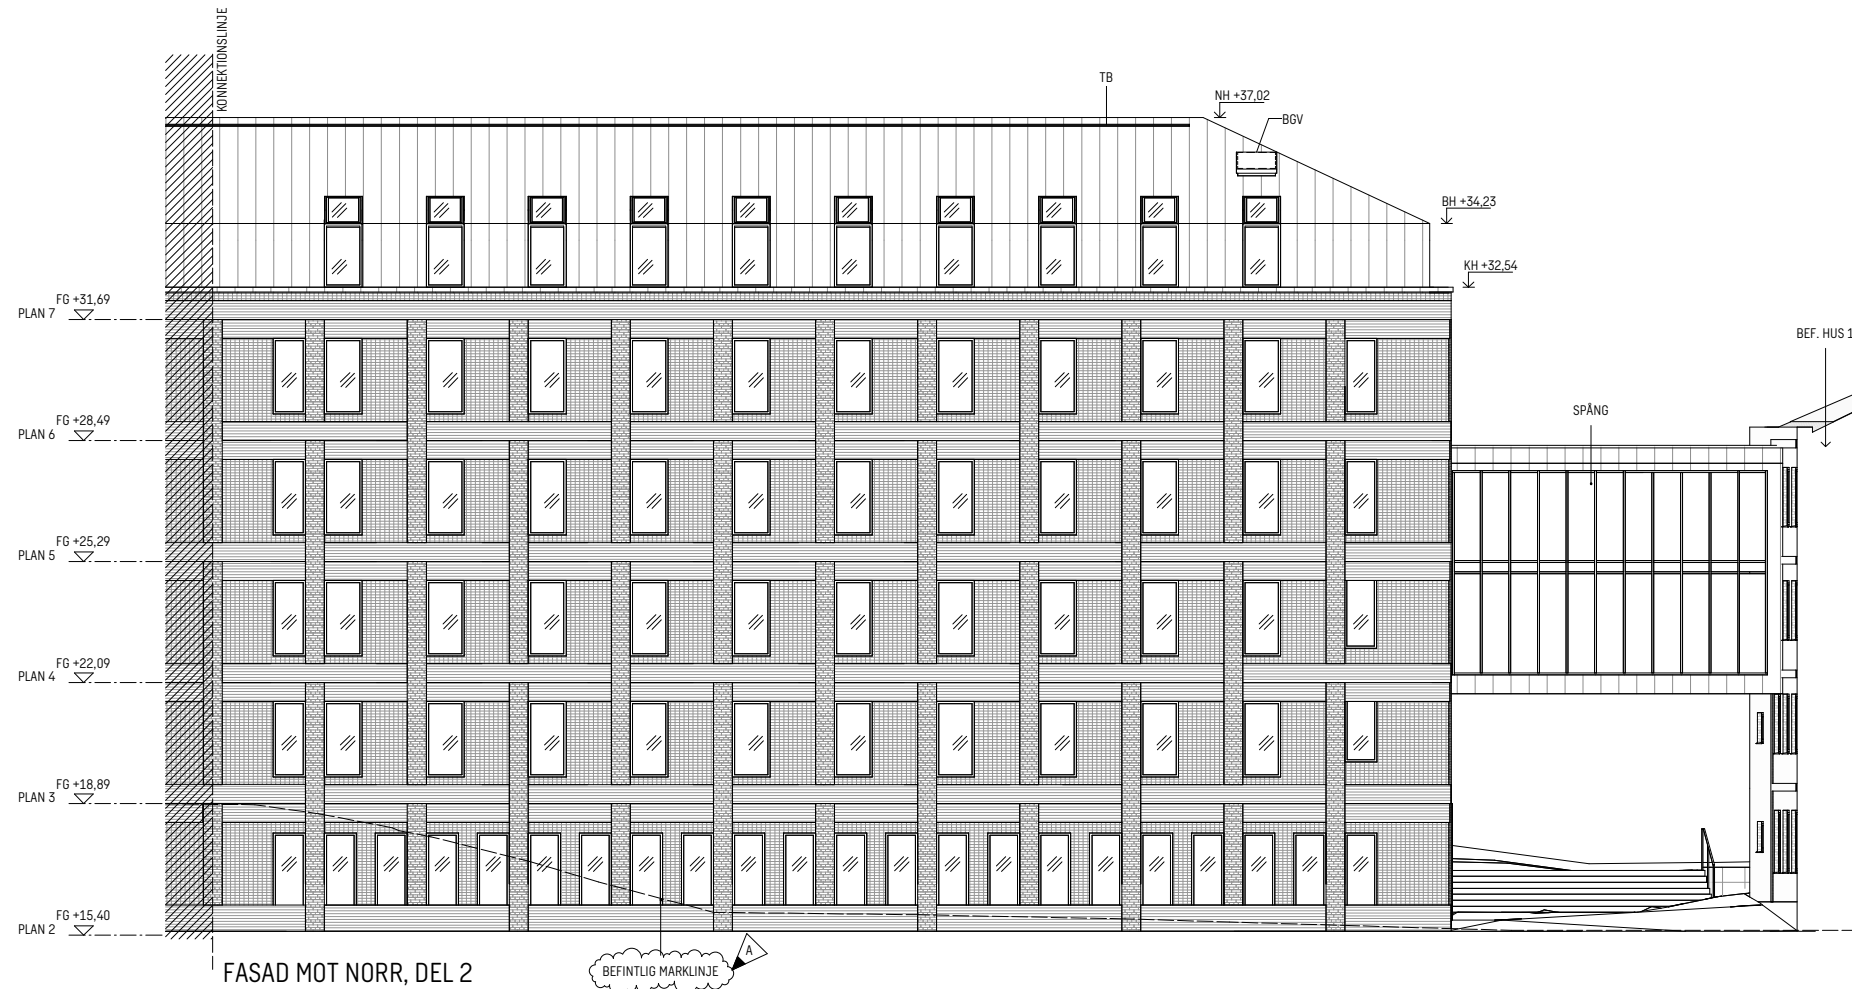


FASAD MOT NORR, DEL 2

FÖRKLARINGAR

MÄTT ANGES I MILLIMETER
PLUSHÖJDER ANGES I METER OCH AVSER FÄRDIG YTA DÄR EJ ANNAT ANGES

PLUSHÖJDER ENL. RH2000 AVSER FÄRDIGT GÖLV / FÄRDIG MARK
DÄR EJ ANNAT ANGES. PLUSHÖJDER ANGES I METER.

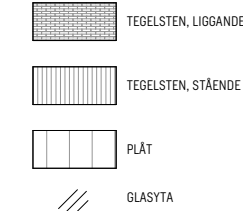

KH = KRÖNHÖJD
NH = NOCKHÖJD
BH = BYGGNADSHÖJD
FG = FÄRDIGT GÖLV
TB = TAKBRYGGA
AK = ARMBÄGSKONTAKT

FÖRESKRIFTER

MATERIAL OCH KULÖR ENL. BILAGA - BYGGLOVSANSÖKAN

HÄNVISNINGAR

RITNINGAR:
ÖVERSIKTPLÅNER, SE RITN: A-40-0-110 TILL A-40-0-180
DELPLÅNER, SE RITN: A-40-1-017 TILL A-40-1-078
SEKTIONER, SE RITN: A-40-2-011 TILL A-40-2-030
ELEVATIONER, SE RITN: A-40-3-001 TILL A-40-3-004

TAKFÖTSDETALJER, SE RITN: A-42-6-001
TEGELDETALJER, SE RITN: A-42-6-002
SPÅNGER, SE RITN: A-45-4-021 TILL A-45-4-023

MATERIAL- OCH KULÖRBESKRIVNING

A	A-PM01	2024-01-10	SEAAMK
BET	ANT	ÄNDRINGEN AVSER	SIGN
BYGGLOVHANDLING			
LYSBOMBEN 5 RÅLAMBSVÄGEN 3, 112 59 STOCKHOLM			
KUND			
ORIENTERINGSSKISS			
PLAN			
SEKTION			
A	SWECO ARCHITECTS	08 695 60 00	
LA	SWECO ARCHITECTS	08 695 60 00	
K	LOOSTRÖM	08 755 11 60	
E	-	-	
V	HLG PROJEKT AB	073 944 40 08	
W	-	-	
Br	C/O BRAND RISK	08 522 050 21	
M	-	-	
UPPDRAG NR	RITAD/KONSTR AV	HANDLAGGARE	
30034912	SEBVIN	SEBVIN	
DATUM	ANSVARIG		
2023-09-29	SEAAMK		
NYBYGGNAD FASAD MOT NORR			
SKALA	NUMMER	BET	
A1 = 1 : 100	A-40-3-001	A	

