


TVÄRSEKTION B-B

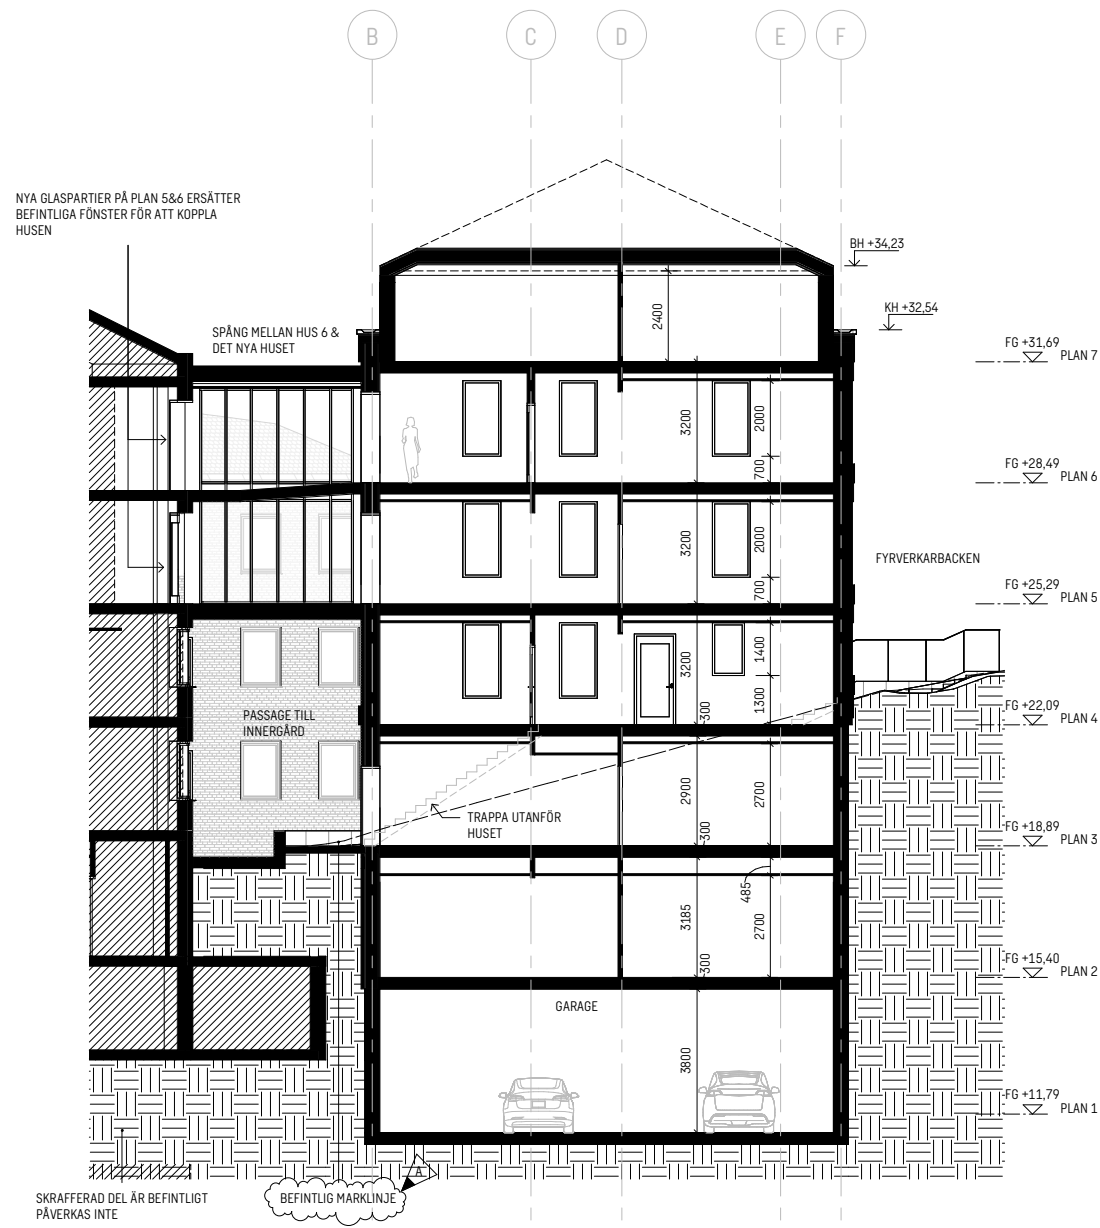

TVÄRSEKTION C-C



A	A-PM01	2024-01-10	SEAAMK
BET	ANT	ÄNDRINGEN AVSER	DATUM
BYGGLOVHANDLING			
LYSBOMBEN 5 RÅLAMBSVÄGEN 3, 112 59 STOCKHOLM			
KUND			
Axfast			
ORIENTERINGSDIAGRAM			
PLAN			
SEKTION			
A	SWECO ARCHITECTS	08 695 60 00	
LA	SWECO ARCHITECTS	08 695 60 00	
K	LOOSTRÖM	08 755 11 60	
E	-	-	
V	HLG PROJEKT AB	073 944 40 08	
W	-	-	
Br	C/O BRAND RISK	08 522 050 21	
M	-	-	
UPPDRAG NR	RITAD/KONSTR AV	HANDLAGGARE	
30034912	SEBVIN	SEBVIN	
DATUM	ANSVARIG		
2023-09-29	SEAAMK		
NYBYGGNAD TVÄRSEKTION B-B & C-C			
SKALA	NUMMER	BET	
A1 = 1:100	A-40-2-020	A	