

FÖRKLARINGAR

KOORDINATSYSTEM FÖR HÖJD RH2000

ALLA MÄTT ANGES I MILLIMETER OM EJ ANNAT ANGES. PLUSHÖJDER ANGES I METER.


PLUSHÖJDER AVSER FÄRDIGT GOLV RESPEKTIVE FÄRDIG MARK.



FÖRESKRIFTER

HÄNVISNINGAR

RITNINGAR:
ÖVERSIKTPLANER, SE RITN: A-40-0-110 TILL A-40-0-180
DELPLANER, SE RITN: A-40-1-017 TILL A-40-1-078
SEKTIONER, SE RITN: A-40-2-011 TILL A-40-2-030
ELEVATIONER, SE RITN: A-40-3-001 TILL A-40-3-004

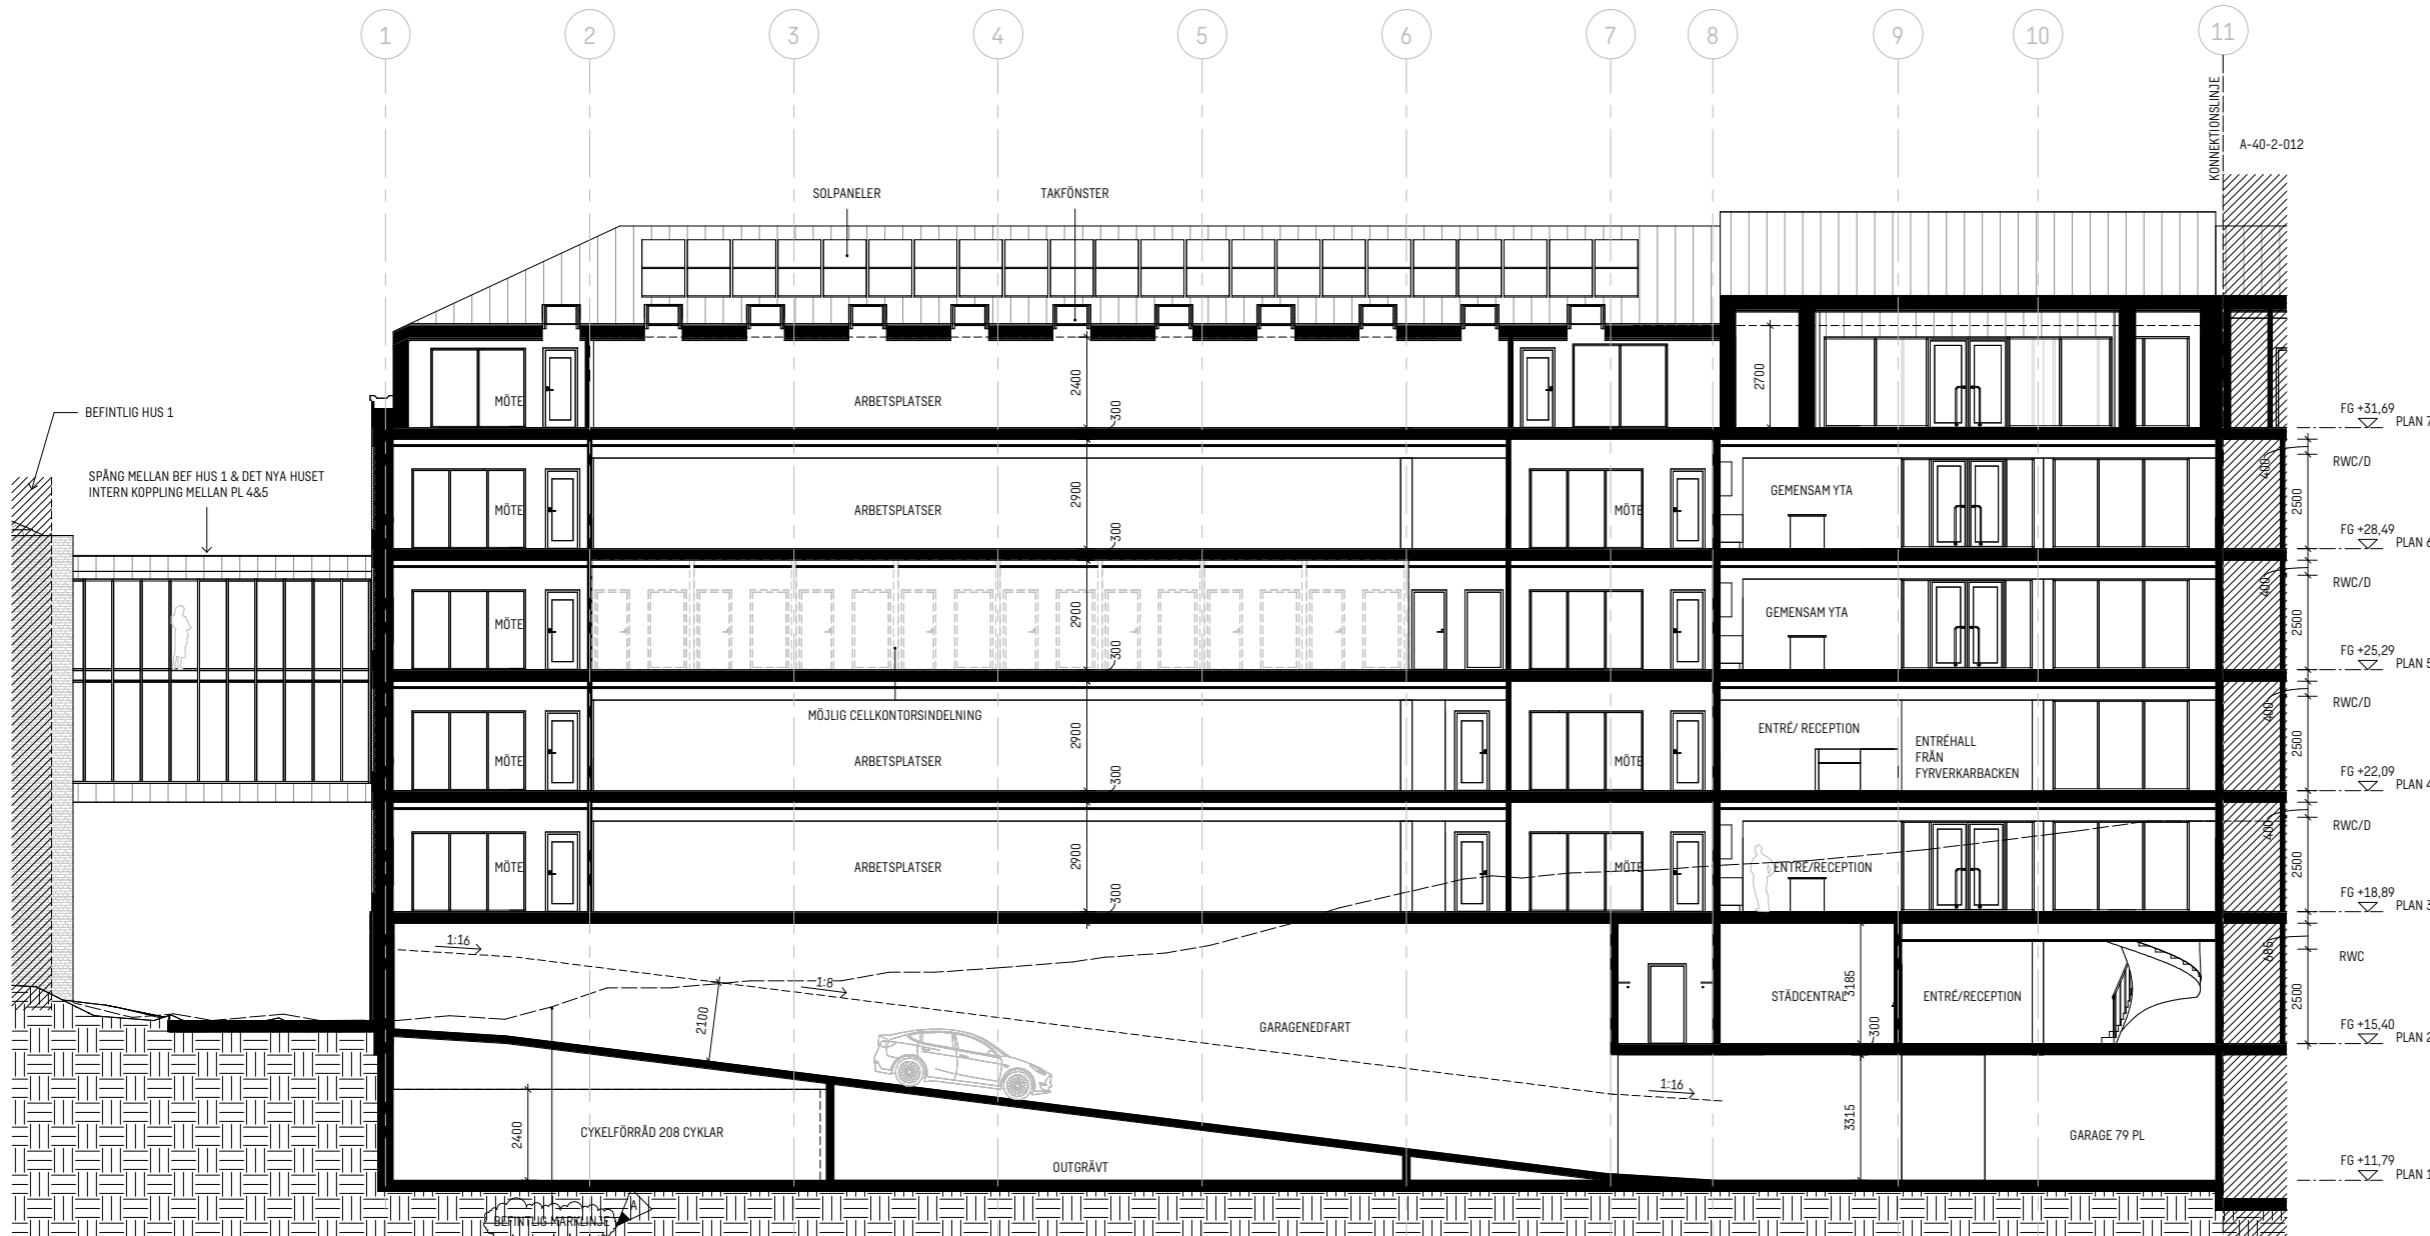

A	A-PM01	2024-01-10	SEAAMK
BET	ANT	ÄNDRINGEN AVSER	DATUM
BYGGLOVHANDLING			
LYSOMBEN 5 RÅLAMBSVÄGEN 3, 112 59 STOCKHOLM			
KUND			
Axfast			
ORIENTERINGSDIAGRAM			
PLAN			
SEKTION			
A SWECO ARCHITECTS 08 695 60 00			
LA SWECO ARCHITECTS 08 695 60 00			
K LOOSTRÖM 08 755 11 60			
E - -			
V HLG PROJEKT AB 073 944 40 08			
W - -			
Br C/O BRAND RISK 08 522 050 21			
M - -			
UPPDRAG NR 30034912		RITAD/KONSTR AV SEBIN	HANDLAGGARE SEBIN
DATUM 2023-09-29		ANSVARIG SEAAMK	
NYBYGGNAD LÅNGDSEKTION A-A, DEL 1			
SKALA A1 = 1 : 100	NUMMER A-40-2-011	BET A	