A-40-2-012

FÖRKLARINGAR
SE RITNING: A-40-2-011

FÖRESKRIFTER
SE RITNING: A-40-2-011

HÄNVISNINGAR
SE RITNING: A-40-2-011

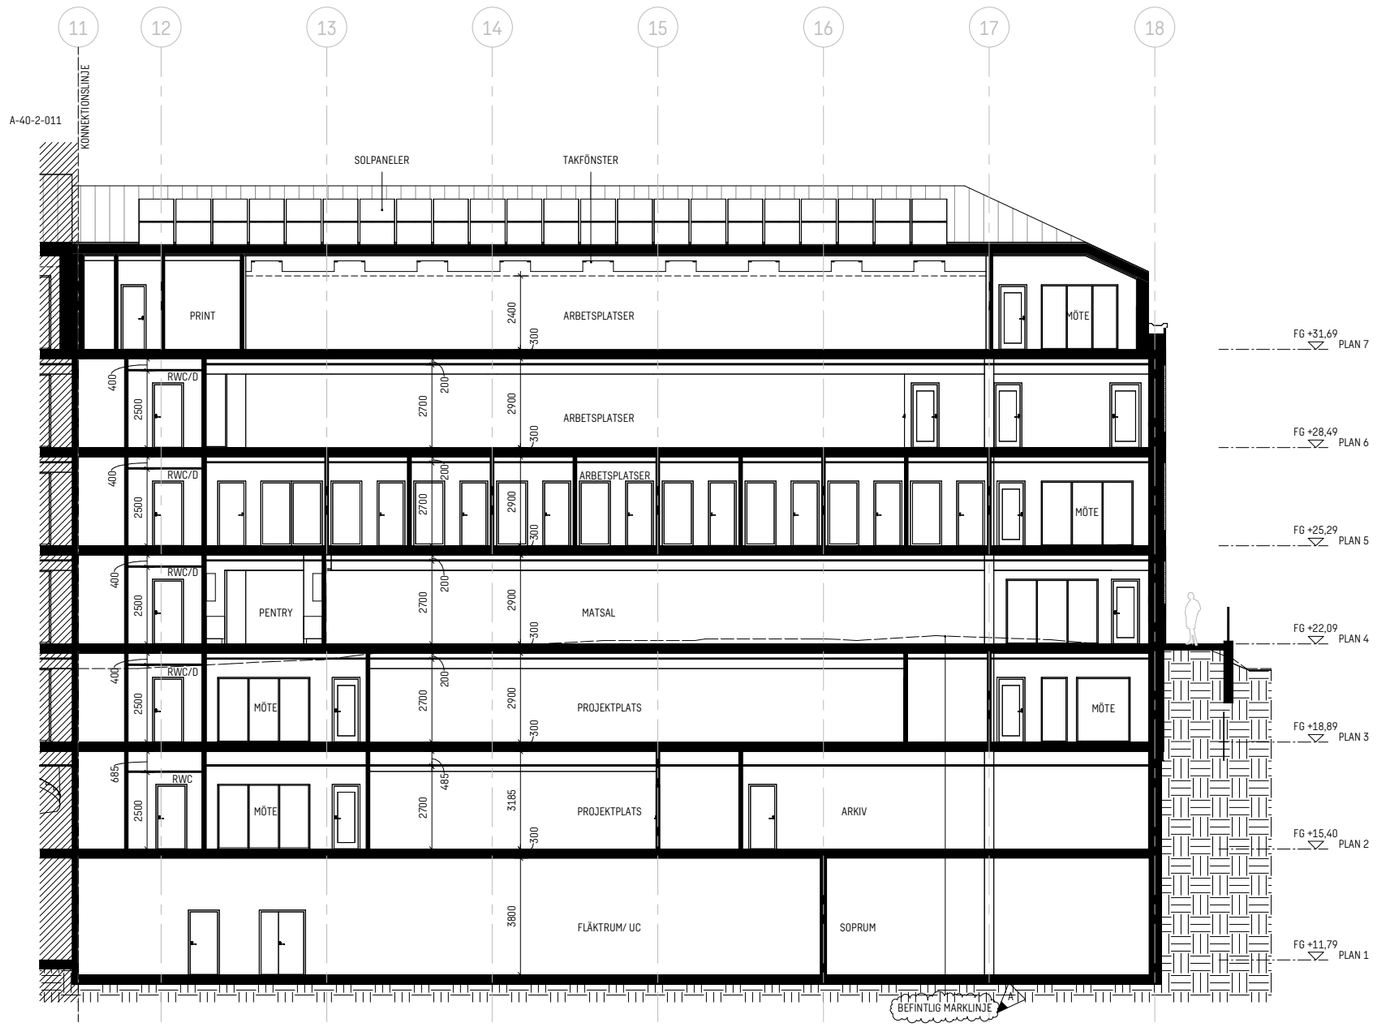

SKALA 1:100
0 1 2 5 10
METER

A		A-PM01	2024-01-10	SEAAMK
BET	ANT	ÄNDRINGEN AVSER	DATUM	SIGN

BYGGLOVHANDLING

LYSBOMBEN 5
RÅLAMBSVÄGEN 3, 112 59 STOCKHOLM

KUND
Axfast

ORIENTERINGSFIGUR
N
PLAN
SEKTION

	A	SWECO ARCHITECTS	08 695 60 00
	LA	SWECO ARCHITECTS	08 695 60 00
	K	LOOSTRÖM	08 755 11 60
	E	-	-
	V	HLG PROJEKT AB	073 944 40 08
	W	-	-
	Br	C/O BRAND RISK	08 522 050 21
	M	-	-

UPPDRAG NR	RITAD/KONSTR AV	HANDLÄGGARE
30034912	SEBVIN	SEBVIN
DATUM	ANSVARIG	
2023-09-29	SEAAMK	

NYBYGGNAD
LÄNGDSEKTION A-A, DEL 2

SKALA	NUMMER	BET
A1 = 1 : 100	A-40-2-012	A

Inkom till Stockholms stadsbyggnadskontor - 2024-01-10, Dnr 2023-18599
2024-01-03 14:04:25