

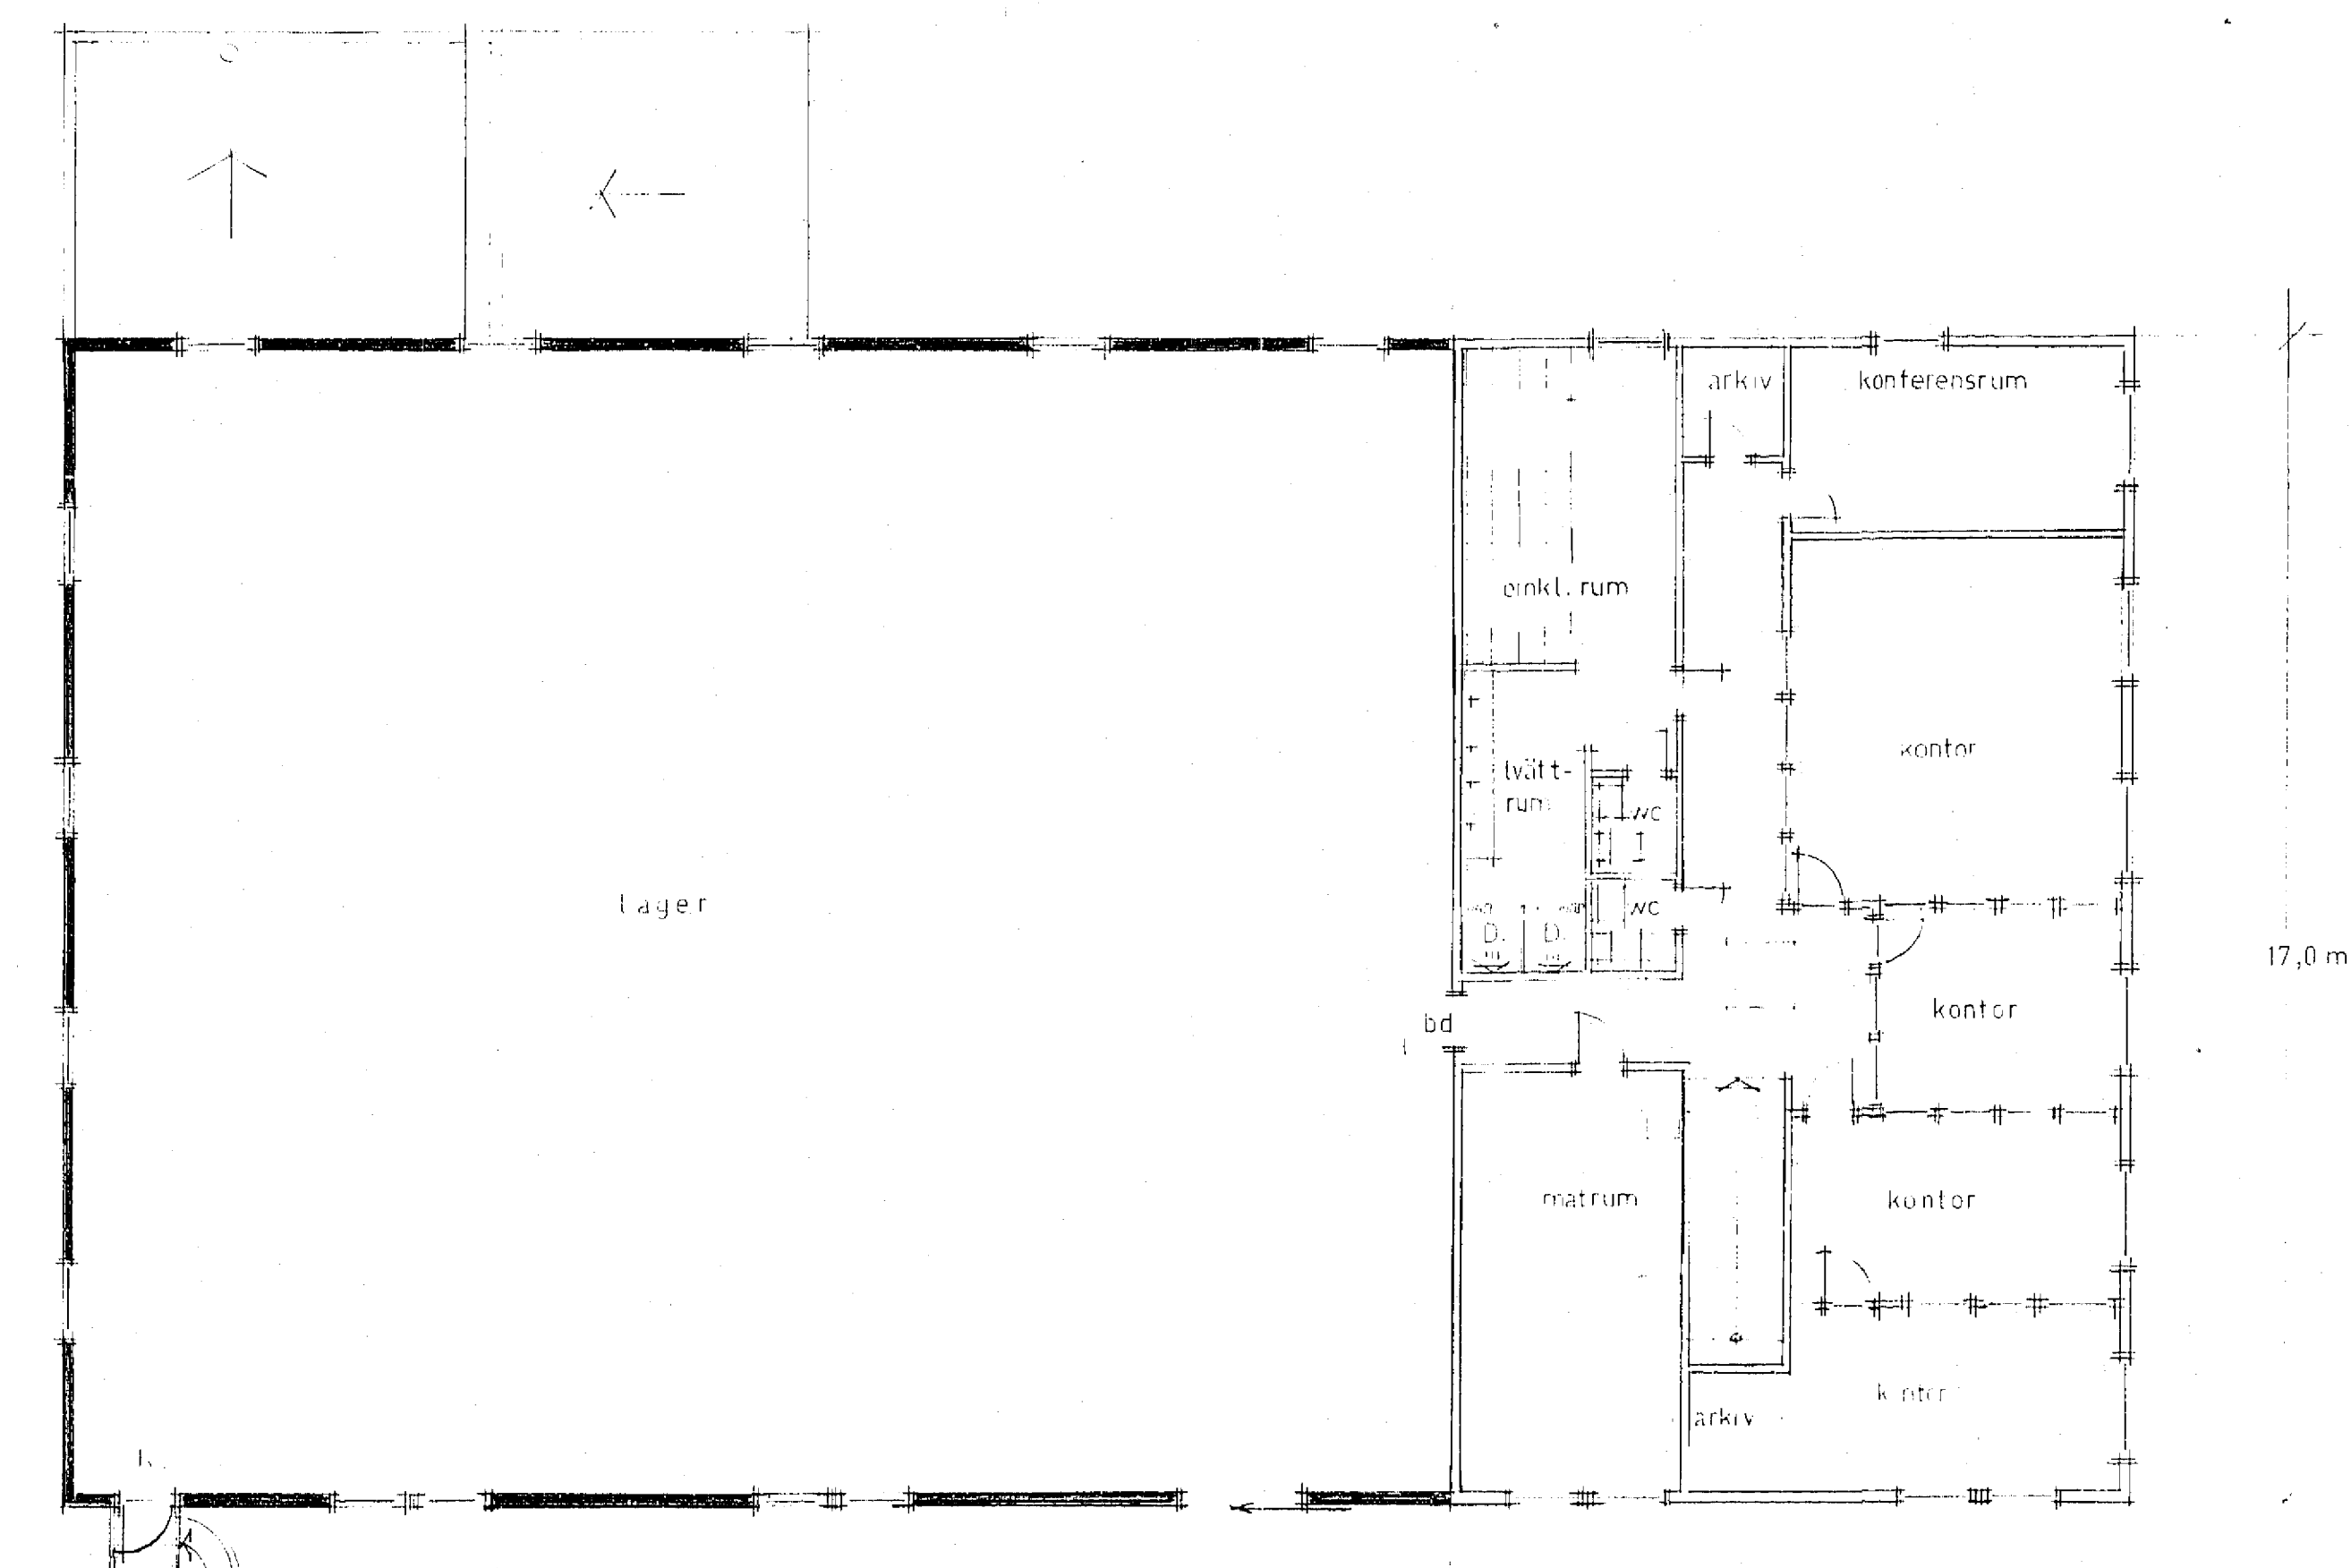



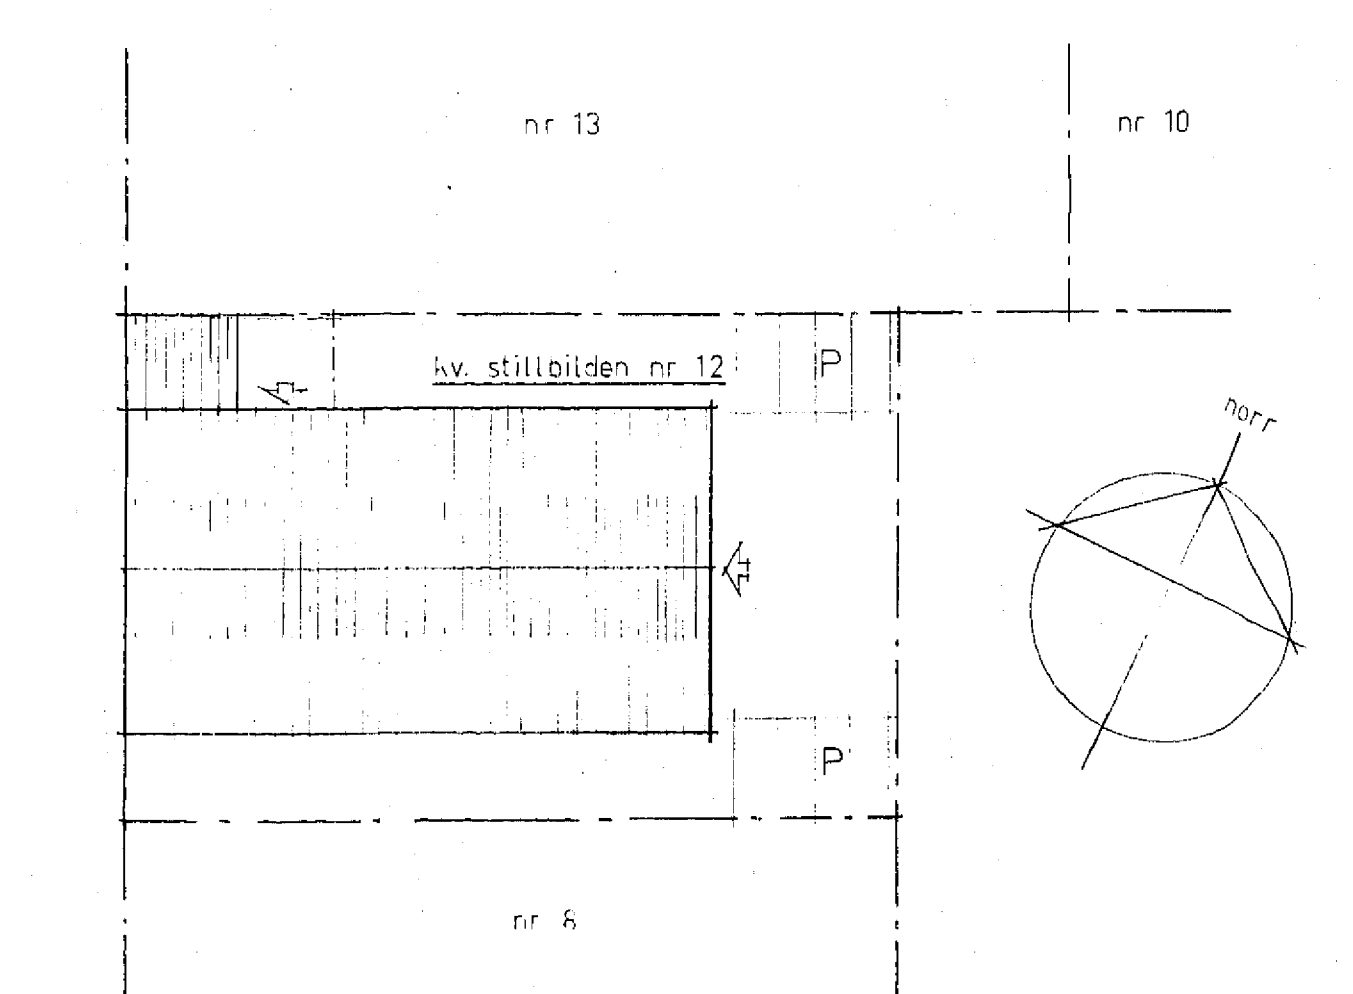

plan 1 tr  
— nya väggar  
x bef. byggnad

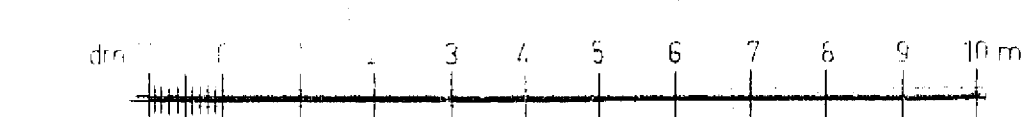

situationsplan  
skala 1:400

STOCKHOLMS  
STADSBYGGNADSKONTOR  
1976-05-20  
Dnr 10.1030/76

B	tillbyggnad	HP	21.4.76	
A	tillbyggnad	AA	16.10.75	
REV	ANT	REVIDERINGEN AVSER	SIGN	DATUM

**CHARLES BLOMKVIST**  
**BYGGKONSULT AB**  
STOCKHOLM DEN  
23. 6. 75.

Till- och ombyggnad  
PLAN 1 tr.  
SKALA  
1:100, 1:400  
RITNINGNUMMER  
31  
REV.  
B