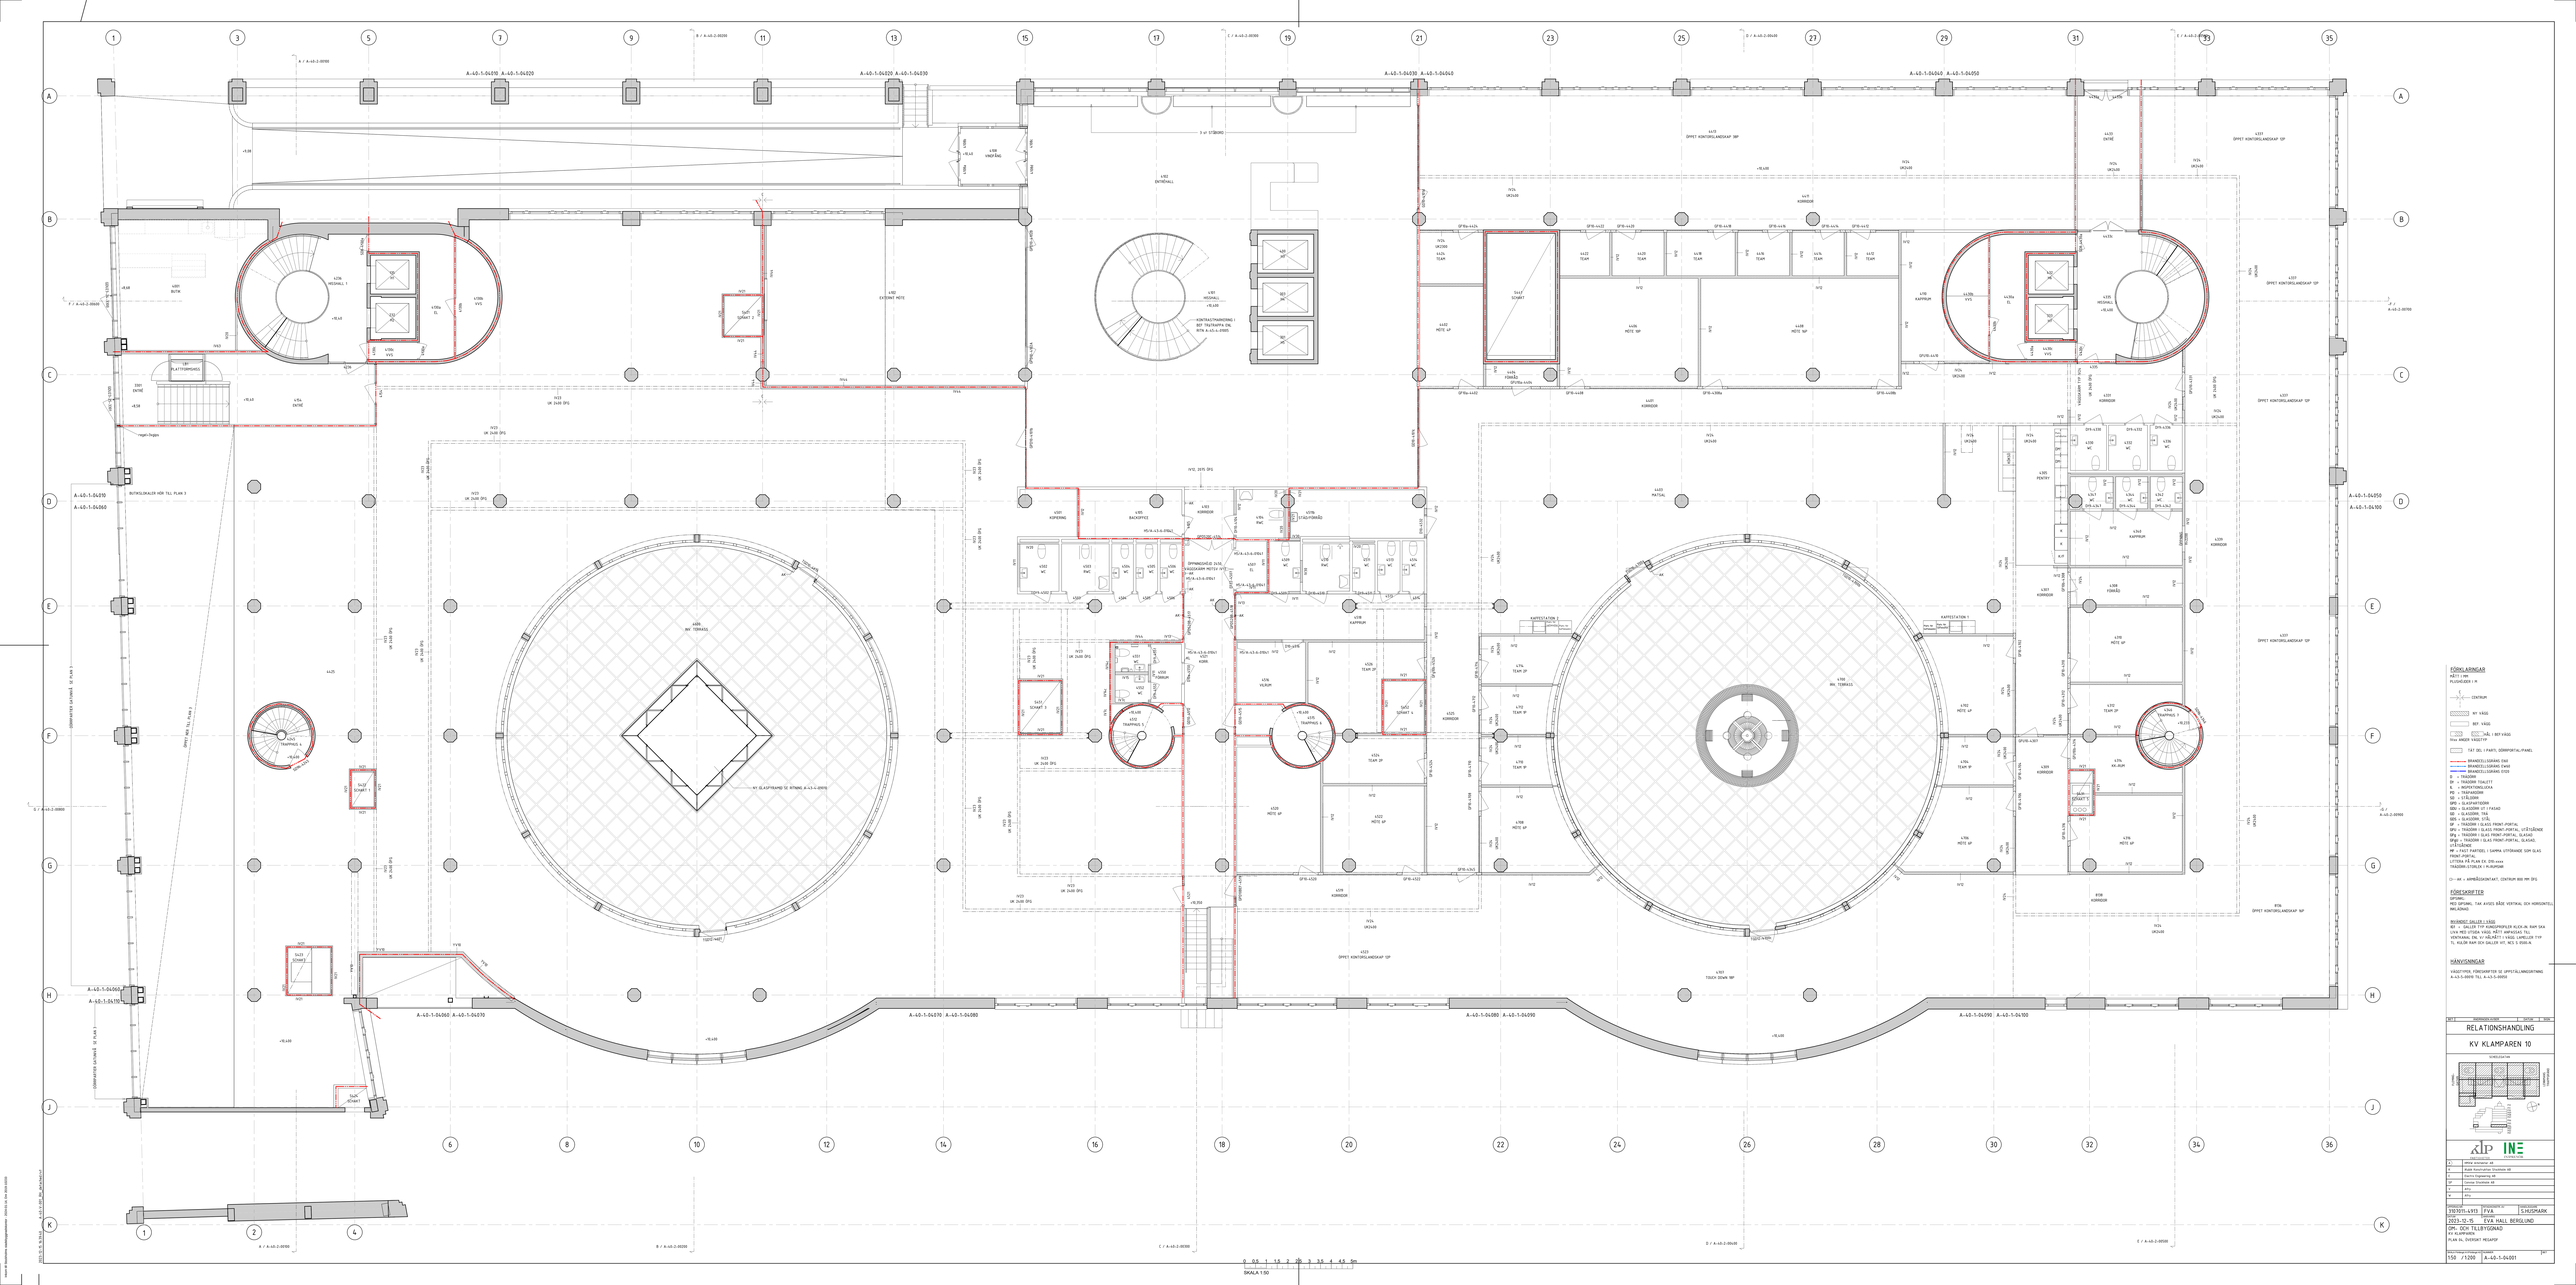

FÖRKLARINGAR

A[X1] | mm
FLUGHÖJDEN | M

— CENTRUM

BY VÄGG

BEF. VÄGG

Nya MASSIV BEF VÄGG
Nya MASSIV TUNNEL

T&T (BG) | PARTI, GIPSKIVEPARTIAL/PANEL

BRANDCELLSGRÄNS EI60
BRANDCELLSGRÄNS EI60
BRANDCELLSGRÄNS EI120
RÖKGASTÄT DÖRR

TG = TRADFRI TOALETT
KL = KNIPPTOMGLUCKA
RW = REGNVATTEN
VS = VÅTSLÄCKARE
GIPS = GLASPARTIGIPS
GEN = GLASGIPS VT | FA1540
SD = GLASDÖRR, T56
SP = GLASPARTI, T56
SF = TRADFRI | GLAS FRONT-/PORTAL
GFU = TRADFRI | GLAS FRONT-/PORTAL, UTÅTSVÄNG
GFA = TRADFRI | GLAS FRONT-/PORTAL, SLAGAS
GFAS = TRADFRI | GLAS FRONT-/PORTAL, SLAGAS, I SIDLED
MF = FAST FASTIGEL | GIPSVÄGG UTFÖRANDE SOM GLAS FRONT-/PORTAL
TRADFRI = ENLIGT EN 235 eave
TRADFRI-LTHS/LH = KLAFFVÄR

□ – ink. + ARMERINGSMATT, CENTRUM 800 MM DFG

FÖRESKRIFTER

GIPSVÄG
MED GIPSVÄG, TAK AV/OCH BÅDE VERTIKAL OCH HORISONTELL MED GIPSVÄG.

MURVERK/ GALLER | VÄGG
KV – GALLER FÖR KONSOLPROFILER KC/K.IN. ELVA 54A
KV – GALLER FÖR KONSOLPROFILER KC/K.IN. ELVA 54A VENTILERING ENL VI HÄLSTÄLL | HÄLL | APPLIQUE 719 TI, KILSÄK RAM SOM GALLER VIT, NCS S 0500-N

HÄNVISNINGAR

HÄNDSTYPER, FÖRESKRIFTER SE UPPSTÄLLNINGSRITNING A-43-5-00910 TILL A-43-5-00950

REV	BESKRIVNING/SYFTE	DATUM	SIGN
	RELATIONSHANDLING		

KV KLAMPAREN 10

HUVUDENTRÉER

A	PRELIMINÄR	
B	PPVA KOMMENTAR AB	
C	Ramböll Sverige AB	
D	Sweco Architects AB	
E	Sweco Structures AB	

BESTÄLLARENS PROJEKTNUMMER	
1930511-4913	FVA
DATUM	SIGNATUR
2023-12-15	EVA HALL BERGLUND


SKALA	A1
1:50 / 1:100	A-40-1-04001

0 0,5 1 1,5 2 2,5 3 3,5 4 4,5 5m
SKALA 1:50

2023-12-15 14:39:21 A-40-1-04001_BEHÖRIGHET