

FÖRKLARINGAR
ALLA MÅTT I MM OM INGET ANNAT ANGES
BOKSTAVSBETECKNING AVSER LIKA MÅTT


⌀ — AVSER CENTRUMMÅTT
/ — AVSER KANTYTTERMÅTT

FÖRESKRIFTER
ALLA MÅTT KONTROLLERAS PÅ PLATS

BEF. VÄGG

NY VÄGG

YTA SOM EJ BERÖRS
AV BYGGLOVET

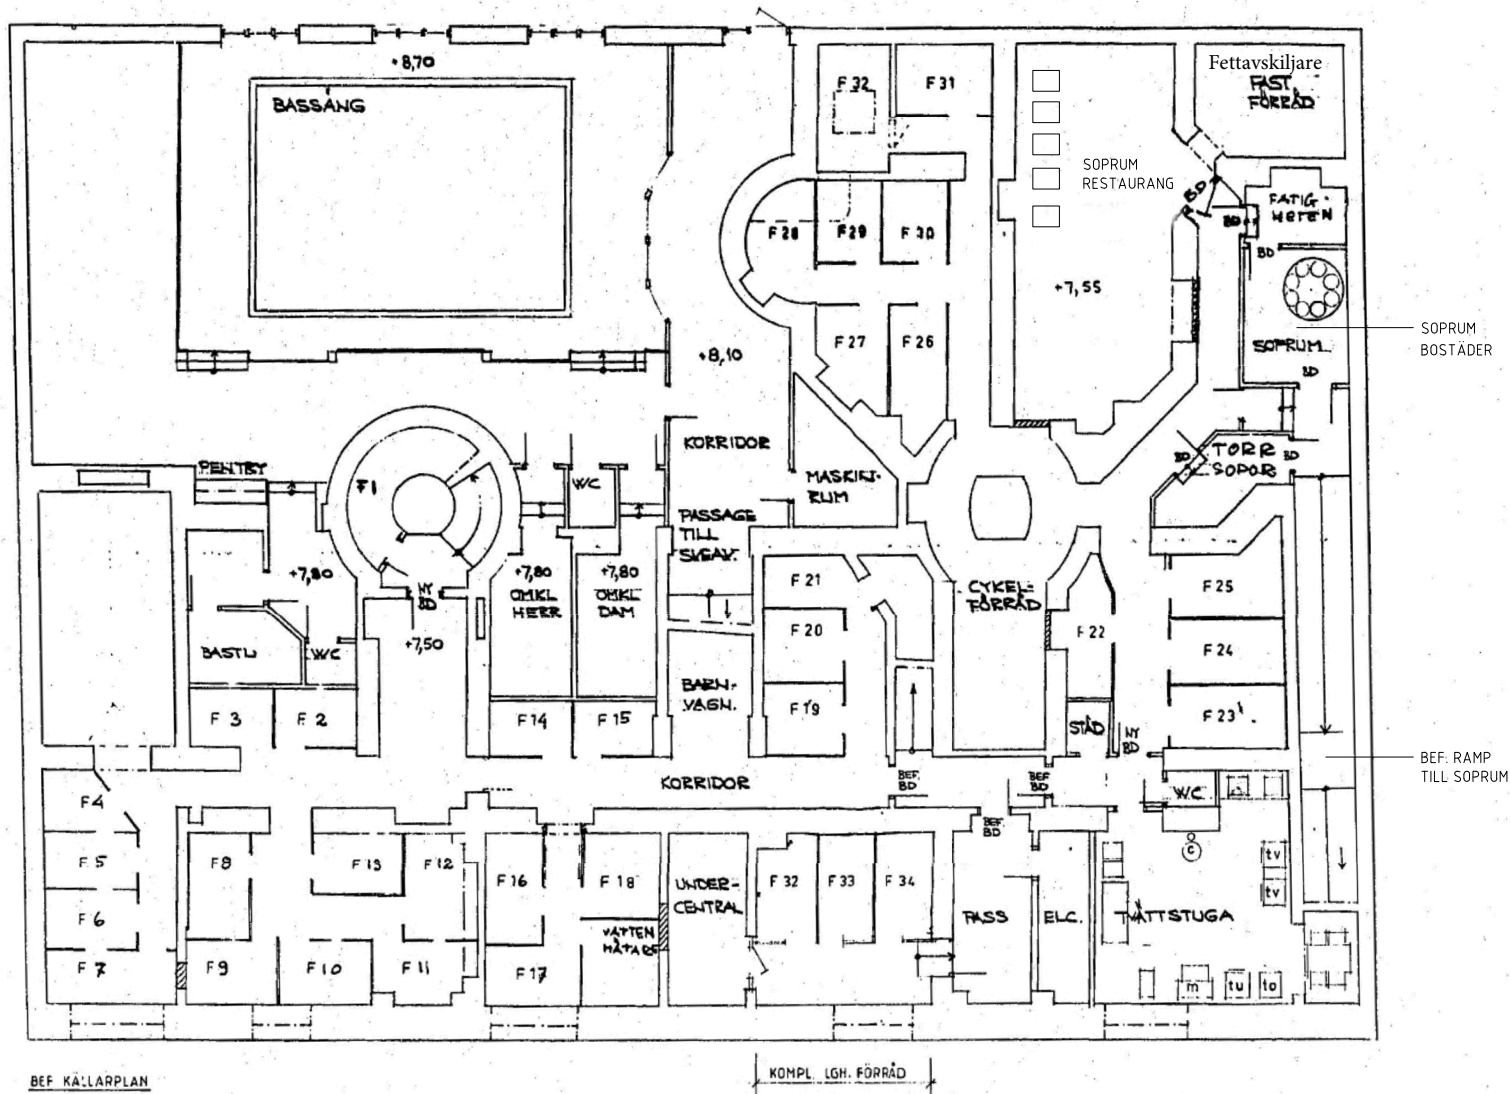

SÖPRUM
BOSTADER

BEF. RAMP
TILL SÖPRUM

| | | | | | | | | | | | | | | | | | | | | | | | | | | | | | | | | | | |
|---|-----------------------|-----------------------|----------------------|------|-------------------|------------------|---------------------|-------------------|-----------------------|---|------------|-------------|----------------------|--|---|--|--|--|--|---|--|--|--|--|---|--|--|--|--|--|--|--|--|--|
| BET | ANT | ÄNDRINGEN AVSER | DATUM | SIGN | | | | | | | | | | | | | | | | | | | | | | | | | | | | | | |
| BYGGLOV | | | | | | | | | | | | | | | | | | | | | | | | | | | | | | | | | | |
| <div></div> <div></div> | | | | | | | | | | | | | | | | | | | | | | | | | | | | | | | | | | |
| SVEAVÄGEN 100, STOCKHOLM | | | | | | | | | | | | | | | | | | | | | | | | | | | | | | | | | | |
| <div>Studio Moi</div> <div>BAGGENSGATAN 24, 111 31 STOCKHOLM</div> | | | | | | | | | | | | | | | | | | | | | | | | | | | | | | | | | | |
| <table><tr><td>B</td><td colspan="4"></td></tr><tr><td>A</td><td>STUDIO MOI</td><td>070-4439709</td><td colspan="2">andreas@studiomoi.se</td></tr><tr><td>K</td><td colspan="4"></td></tr><tr><td>V</td><td colspan="4"></td></tr><tr><td>E</td><td colspan="4"></td></tr><tr><td></td><td colspan="4"></td></tr></table> | | | | | B | | | | | A | STUDIO MOI | 070-4439709 | andreas@studiomoi.se | | K | | | | | V | | | | | E | | | | | | | | | |
| B | | | | | | | | | | | | | | | | | | | | | | | | | | | | | | | | | | |
| A | STUDIO MOI | 070-4439709 | andreas@studiomoi.se | | | | | | | | | | | | | | | | | | | | | | | | | | | | | | | |
| K | | | | | | | | | | | | | | | | | | | | | | | | | | | | | | | | | | |
| V | | | | | | | | | | | | | | | | | | | | | | | | | | | | | | | | | | |
| E | | | | | | | | | | | | | | | | | | | | | | | | | | | | | | | | | | |
| | | | | | | | | | | | | | | | | | | | | | | | | | | | | | | | | | | |
| <table><tr><td>UPPDRAG NR 151</td><td>RITAD AV A.L.</td><td>HANDLAGGARE A.L.</td></tr><tr><td>DATUM 23-12-22</td><td colspan="2">ANSVARIG ADAM LIND</td></tr></table> | | | | | UPPDRAG NR 151 | RITAD AV A.L. | HANDLAGGARE A.L. | DATUM 23-12-22 | ANSVARIG ADAM LIND | | | | | | | | | | | | | | | | | | | | | | | | | |
| UPPDRAG NR 151 | RITAD AV A.L. | HANDLAGGARE A.L. | | | | | | | | | | | | | | | | | | | | | | | | | | | | | | | | |
| DATUM 23-12-22 | ANSVARIG ADAM LIND | | | | | | | | | | | | | | | | | | | | | | | | | | | | | | | | | |
| SAMMANSATTA HUSBYGGDELAR PLANER PLAN 9, KÄLLARPLAN | | | | | | | | | | | | | | | | | | | | | | | | | | | | | | | | | | |
| SKALA A1=1:100 A3=1:200 | | NUMMER A-40-1-0009 | I BET | | | | | | | | | | | | | | | | | | | | | | | | | | | | | | | |

0 1m 5m 10m
Skala 1:100 - A1 (1:200 - A3)