


### HUS 1

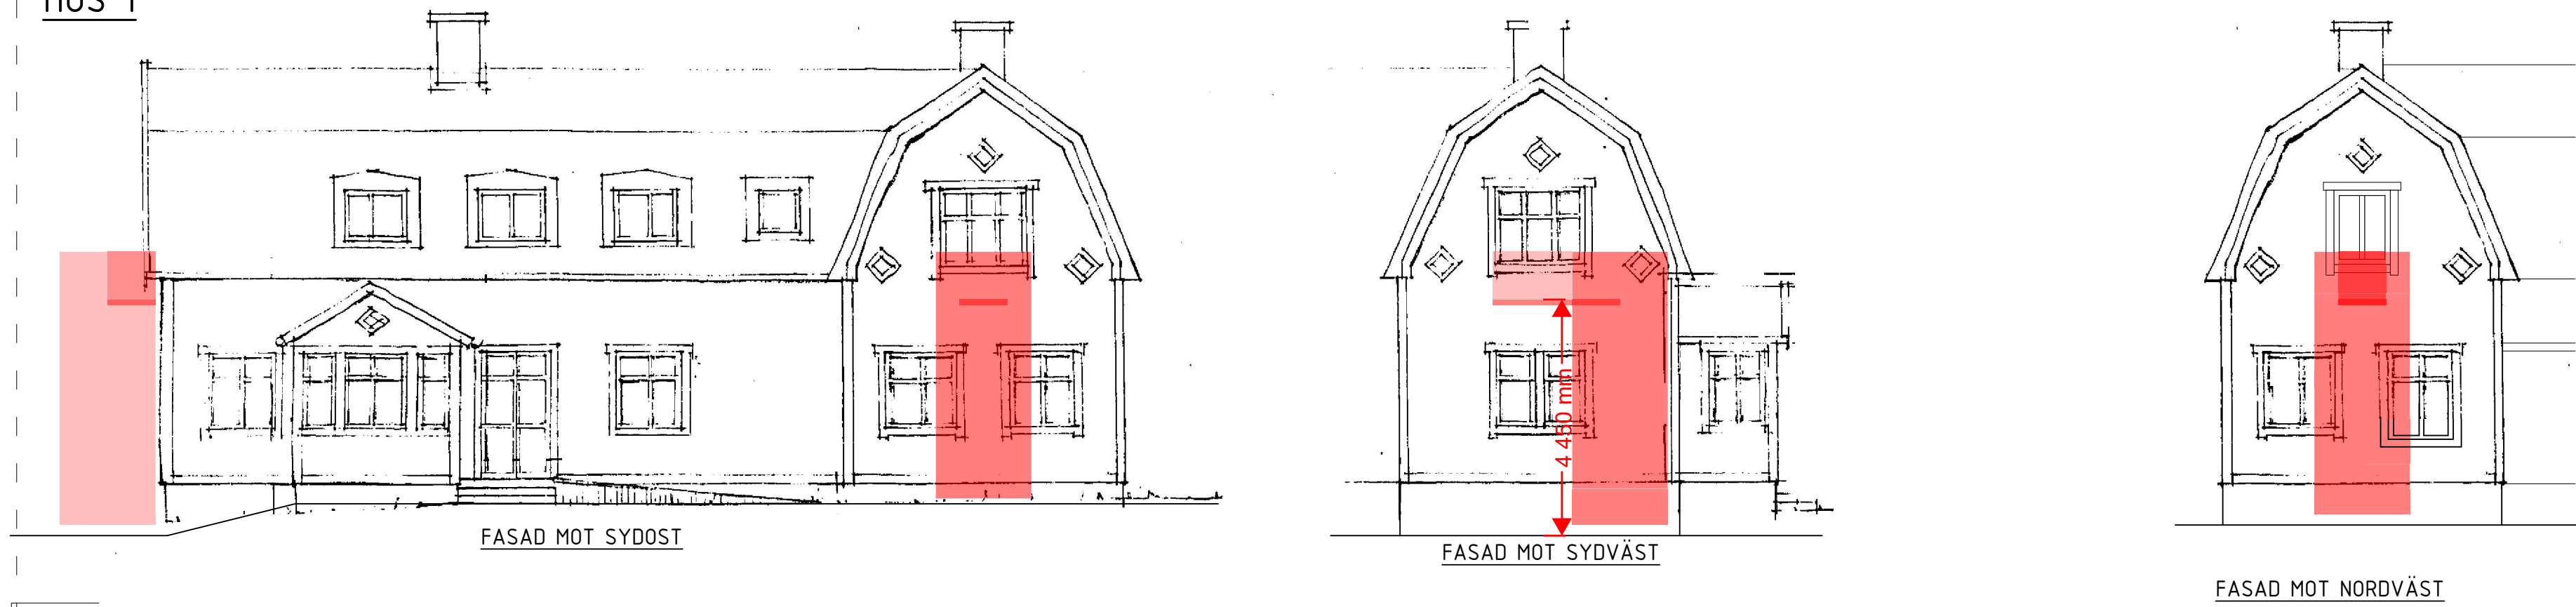

Spiraltrappa 1


Spiraltrappa 3

Spiraltrappa 2

PLAN BOTTENVÅNING

VÅNING 1:1

### HUS 3

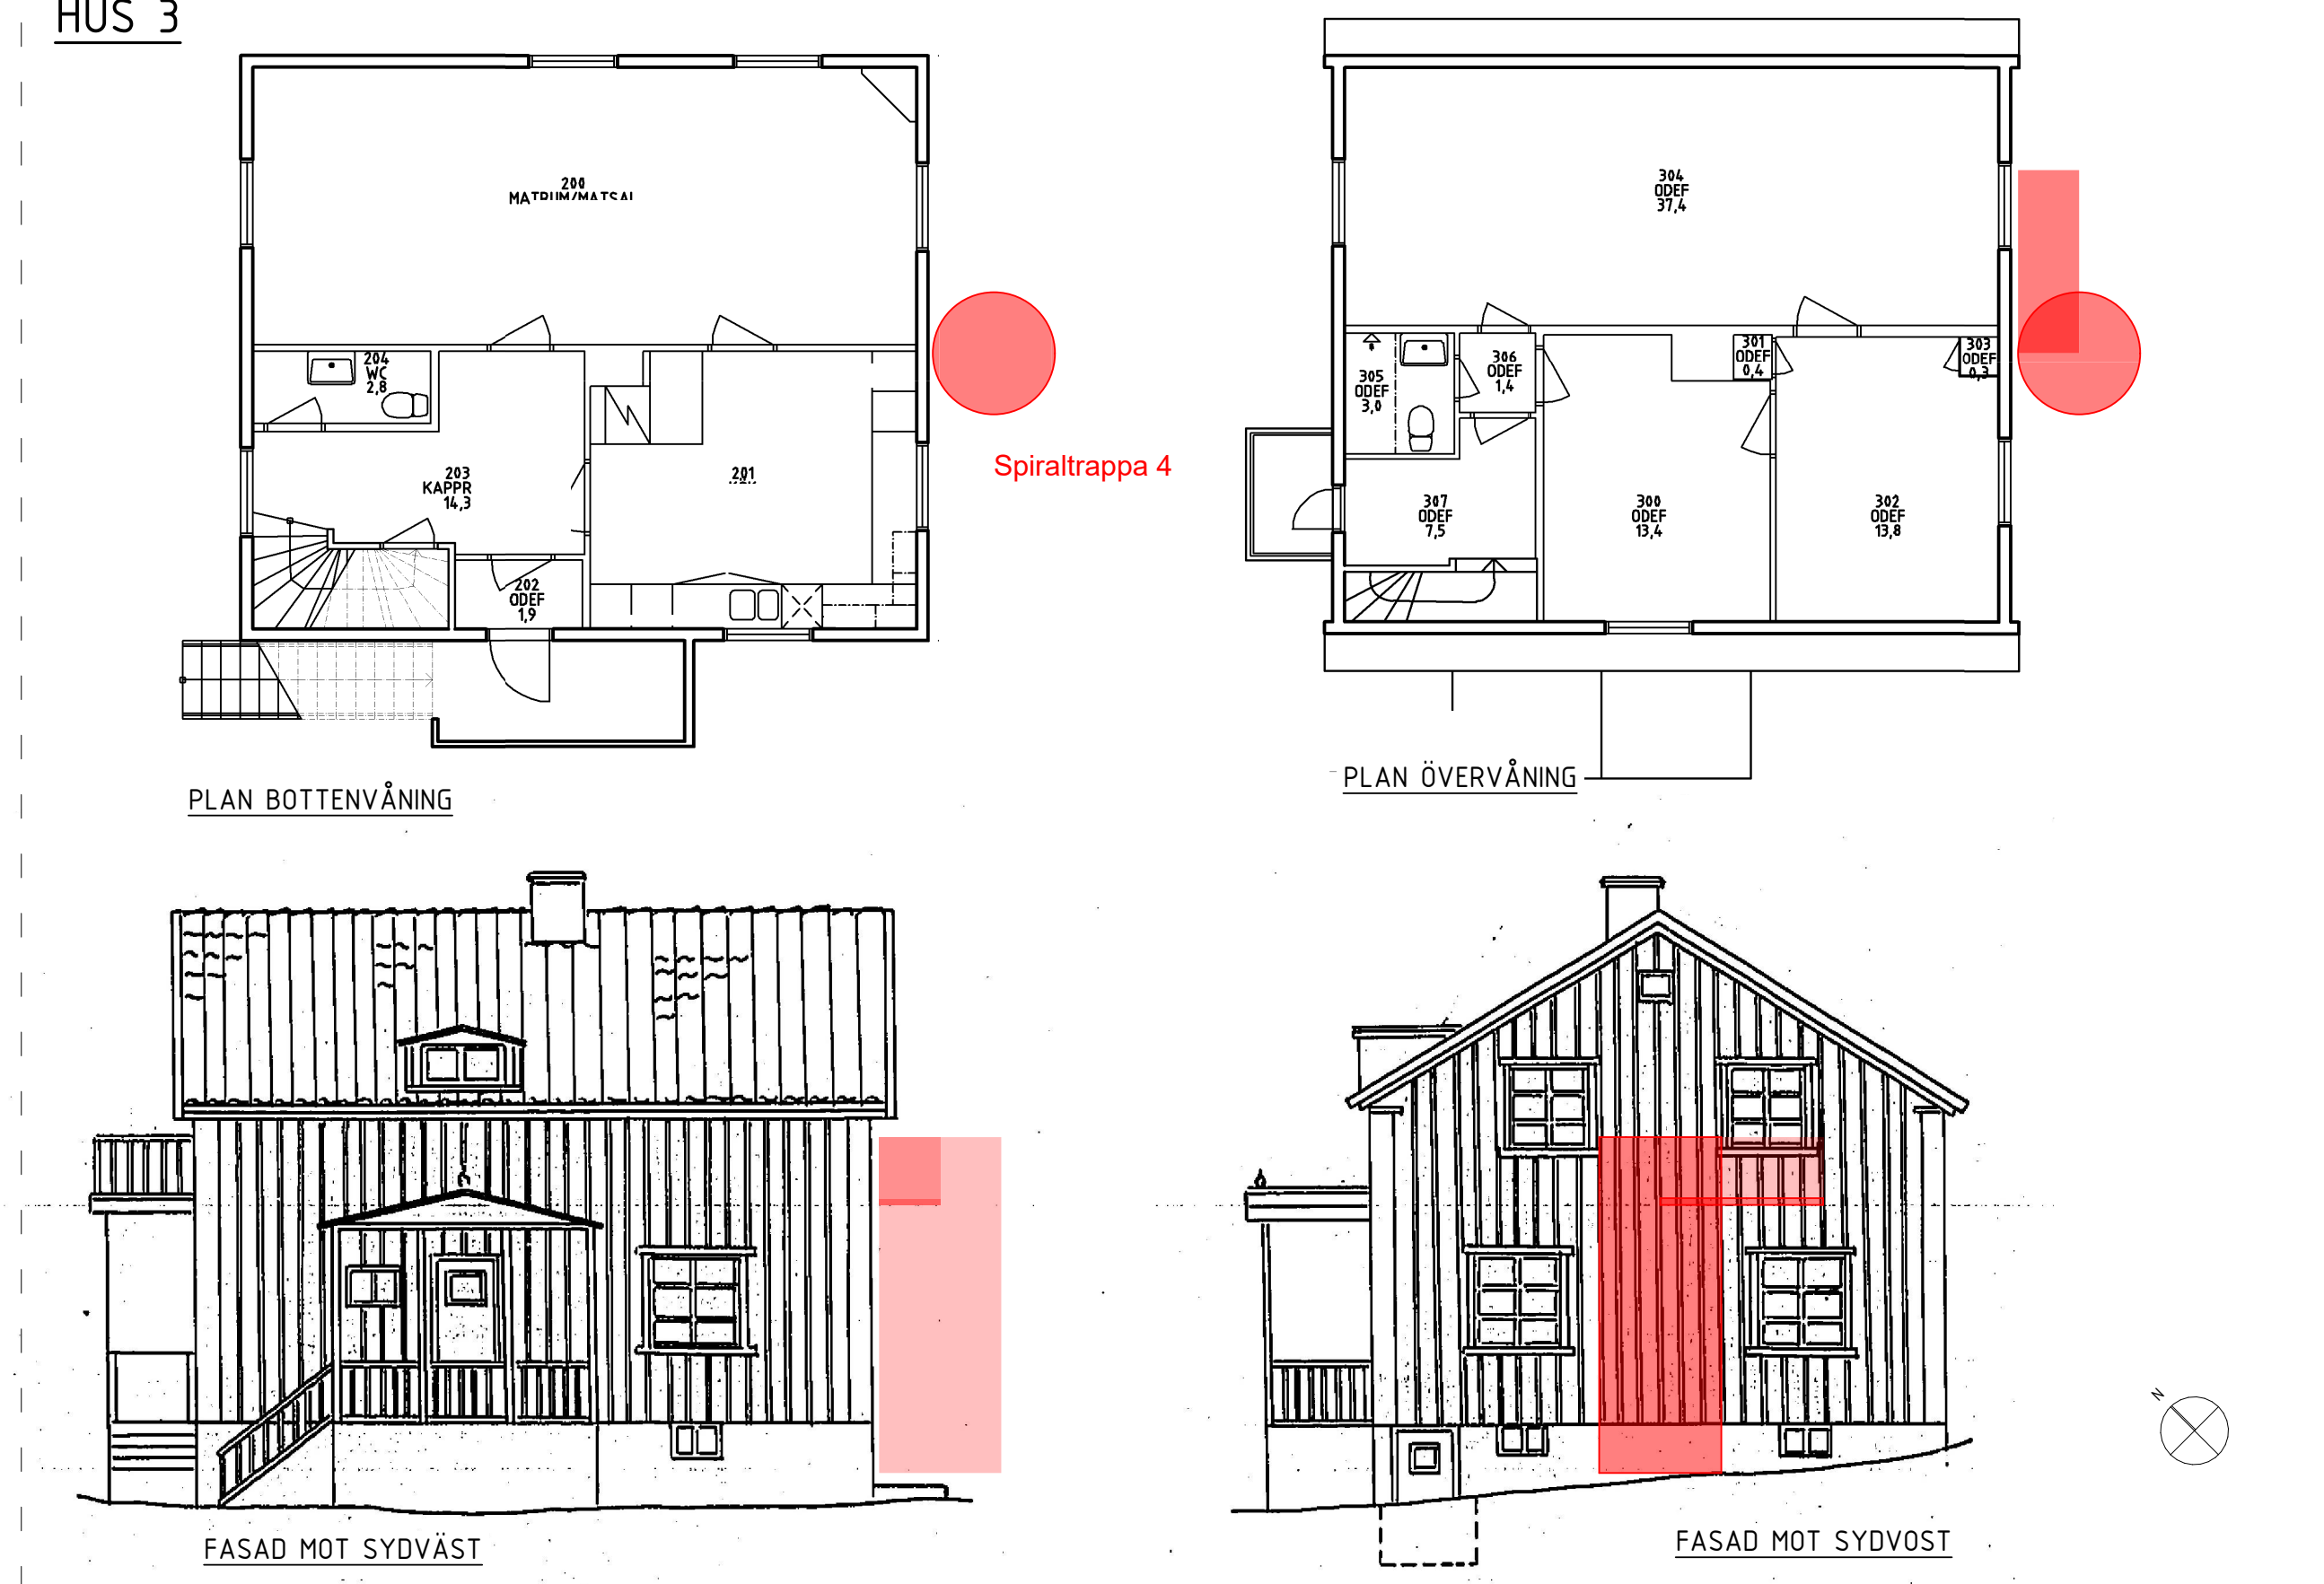

Spiraltrappa 4


PLAN BOTTENVÅNING

PLAN ÖVERVÅNING

FASAD MOT SYDVÄST

FASAD MOT SYDVÖST

### HUS 2

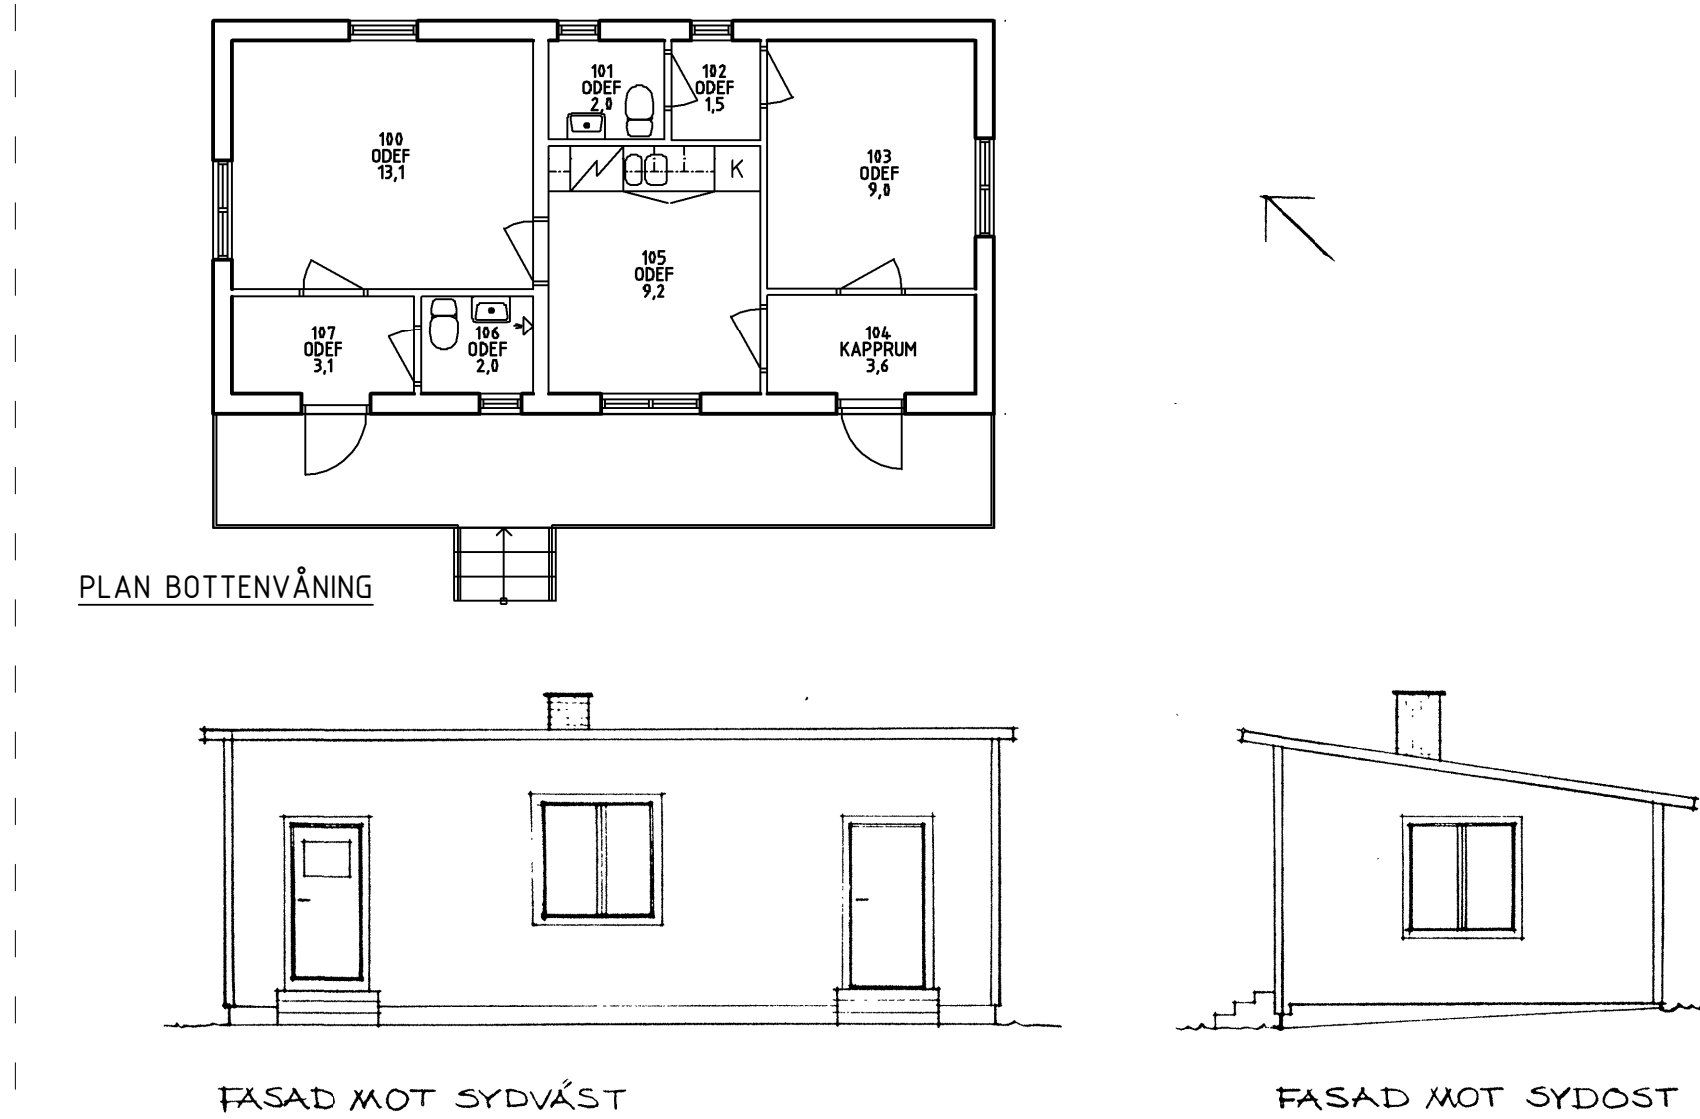

PLAN BOTTENVÅNING

FASAD MOT SYDVÄST

FASAD MOT SYDOST

#### FÖRKLARINGAR

SAMTLIGA MÅTT ANGES I MILLIMETER.  
PLUSHÖJDER ANGES I METER.

RITNINGEN ÄR DELVIS UPPRÄTTAD UTFRÅN  
RITNINGSFÖRSLAG, KARTA FRÅN KOMMUNEN SAMT EV.  
UPPMÄTNINGAR PÅ PLATS. AVVIKELSER KAN FÖREKOMMA.

HÖJDSYSTEM RH 2000.  
KOORDINATSYSTEM SWEREF 99 18 00.

#### FÖRESKRIFTER

MÅTT KONTROLLERAS PÅ PLATS.

MATERIAL OCH KULÖR

UTRYMNINGSTRAPPA  
MATERIAL: METALL  
KULÖR: GRÅ ( MÅLAS EJ)

#### HÄNVISNINGAR

FÖRHANDSKOPIA

FÖRSLAGSHANDLING

DATUM  
2023-12-13 -

PROJEKT  
HVB-HEM  
Lovisulundsvägen 155 116 56 HÄSSLEBY SVERIGE  
SPETSÅLEN 65 STOCKHOLMS KOMMUN  
KOMPLETTERING AV UTRYMNINGSTRAPPOR

ROBERT SANDELL ARKITEKTKONTOR

BLEKINGEGATAN 24 116 56 STOCKHOLM SVERIGE  
073-096 20 87 MAIL@ROBERTSANDELL.SE  
WWW.ROBERTSANDELL.SE

KONTAKTPERSON  
ROBERT SANDELL RS  
GÖRANÅNG AV  
2350

SKAPAD AV  
UPPDRAGSGRUPP  
RITNINGSKATEGORI

SAMMANSATT  
SAMMANSTÄLLD REDOVISNING AV RUMSBILDNING  
PLAN OCH FASAD

INNEHÅLL  
A1

FORMAT  
SKALA  
1:100

BET  
NUMMER

A-40-0-001