


Inköp till Stockholm stad byggnadskontor - 2024-01-18, Dnr 2024-00774


Z:\TEKNIK\AVDELNING\auto-rifningar\231222004_-85dd0996_-1cc5-4ca4-b9ce-fd17351d52e3\Spiraltrappa 1-000.PDF

Trapp specifikation		
Trappa	Radie	1000
	Stegradie	955
	Våningshöjd	4450
	Antal steg per varv	18
	Stegdjup i gånglinjen	258
	Antal steghöjder	22
	Steghöjd	202
	Trapptyp	Höger
	Rotationsvinkel	418
Steg	Stegtyp	Gallerdurk 33x50
Räcke	Typ	Barnsäkert
	Höjd	1100
Handledare	Rör	Ø42.4
Centrumrör	Dimension	Ø100x5
Övriga detaljer	Stagning	Nej
	Konsol	Nej
	Stödben	Ja
	Skyddsbur	Nej
	Valvräcke	Nej
Ytbehandling	Varmförzinkat EN1461	Ja
	Varmförzinkat EN1461-Fe/Zn	Nej
	Pulverlackad	Nej
	RAL-Kulör	-
	Glanstal	




Information

Komponentlista	

	Godkännes för tillverkning	
	Namnteckning _____	
_____	Namnförtydligande _____	
Datum		

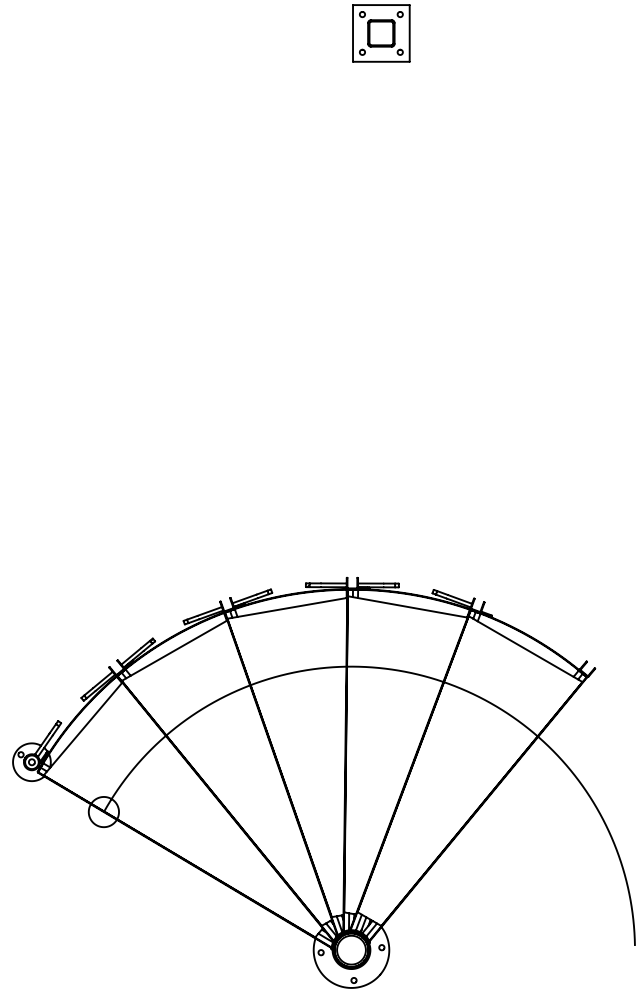

Trappans Ingång

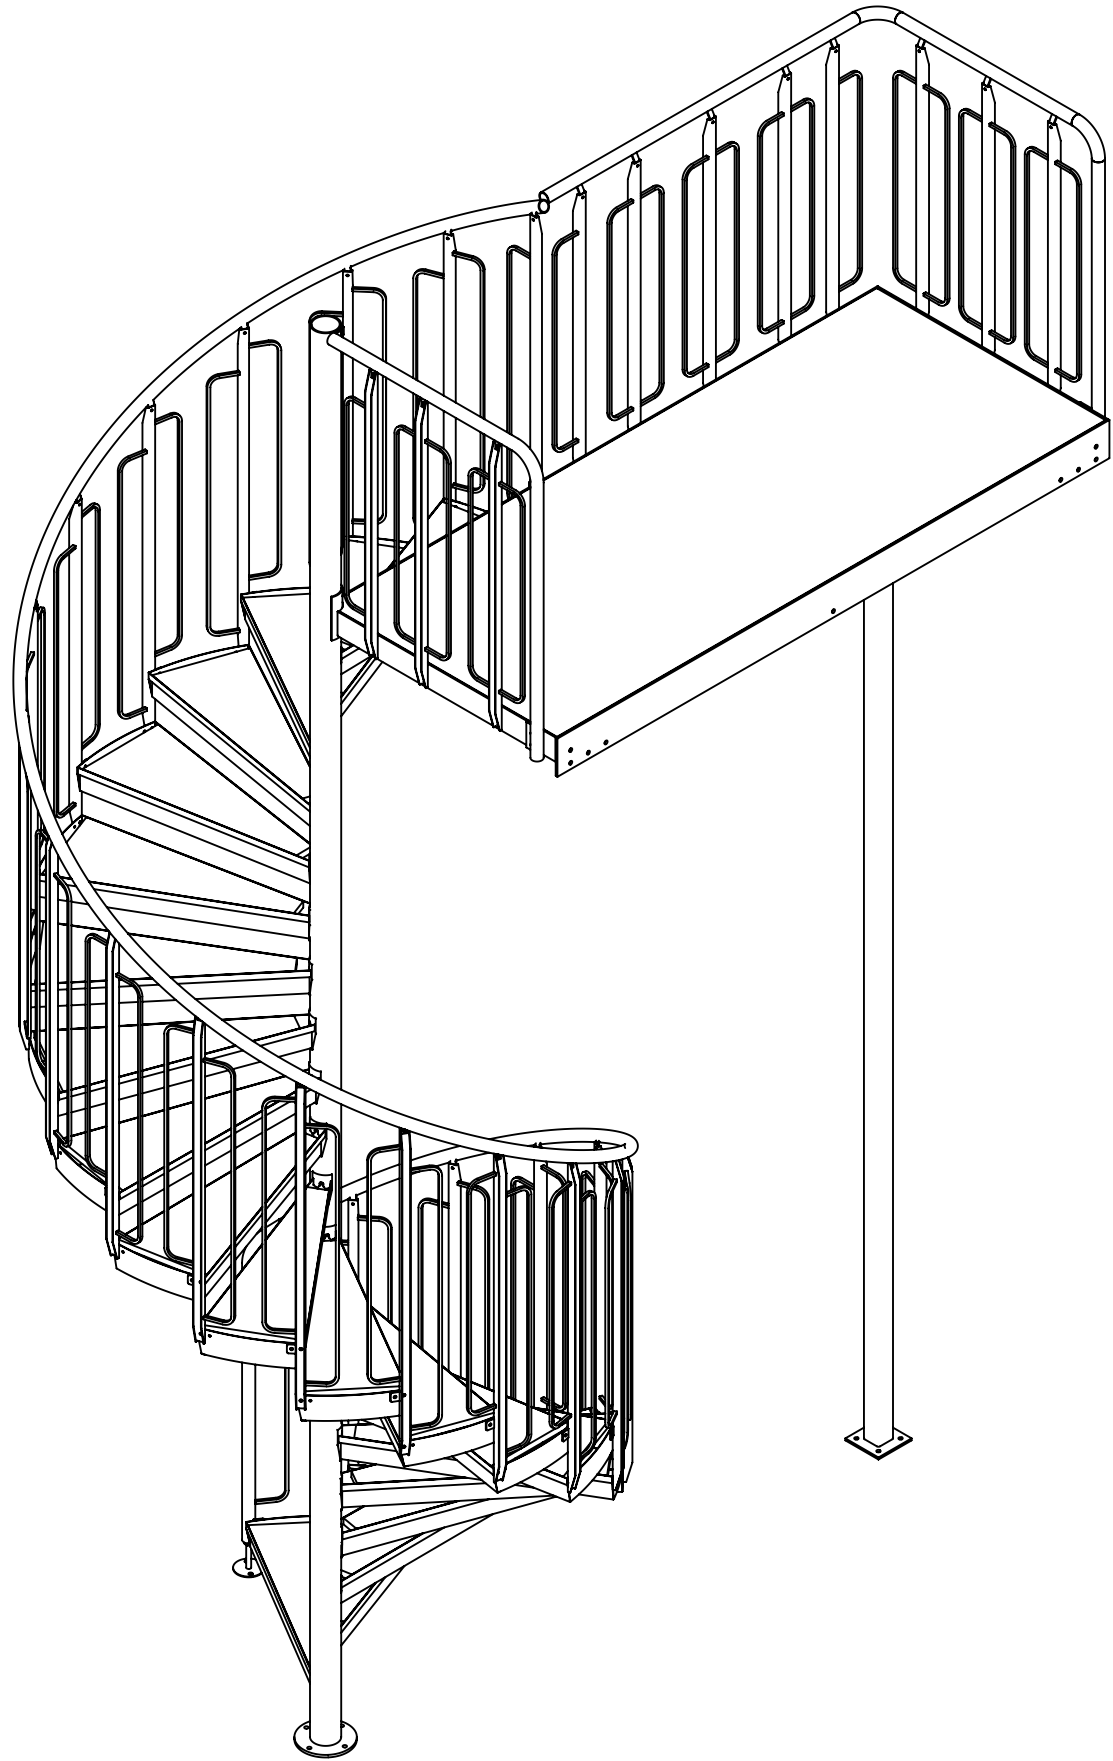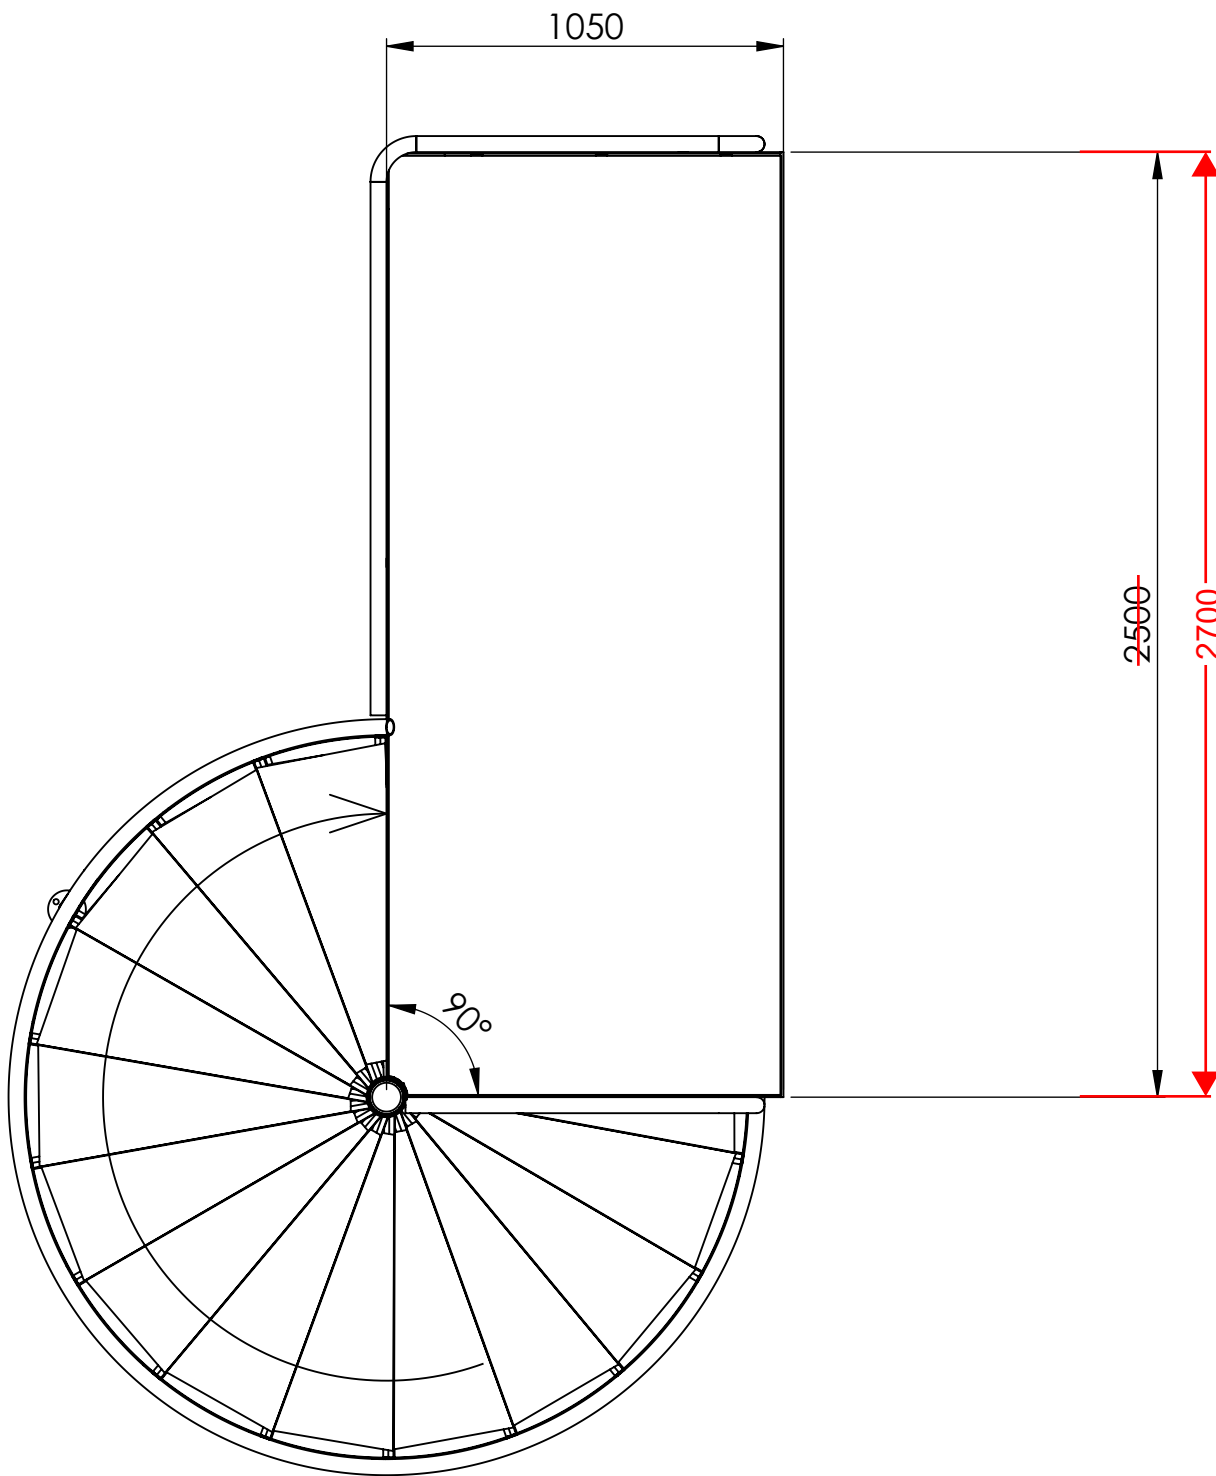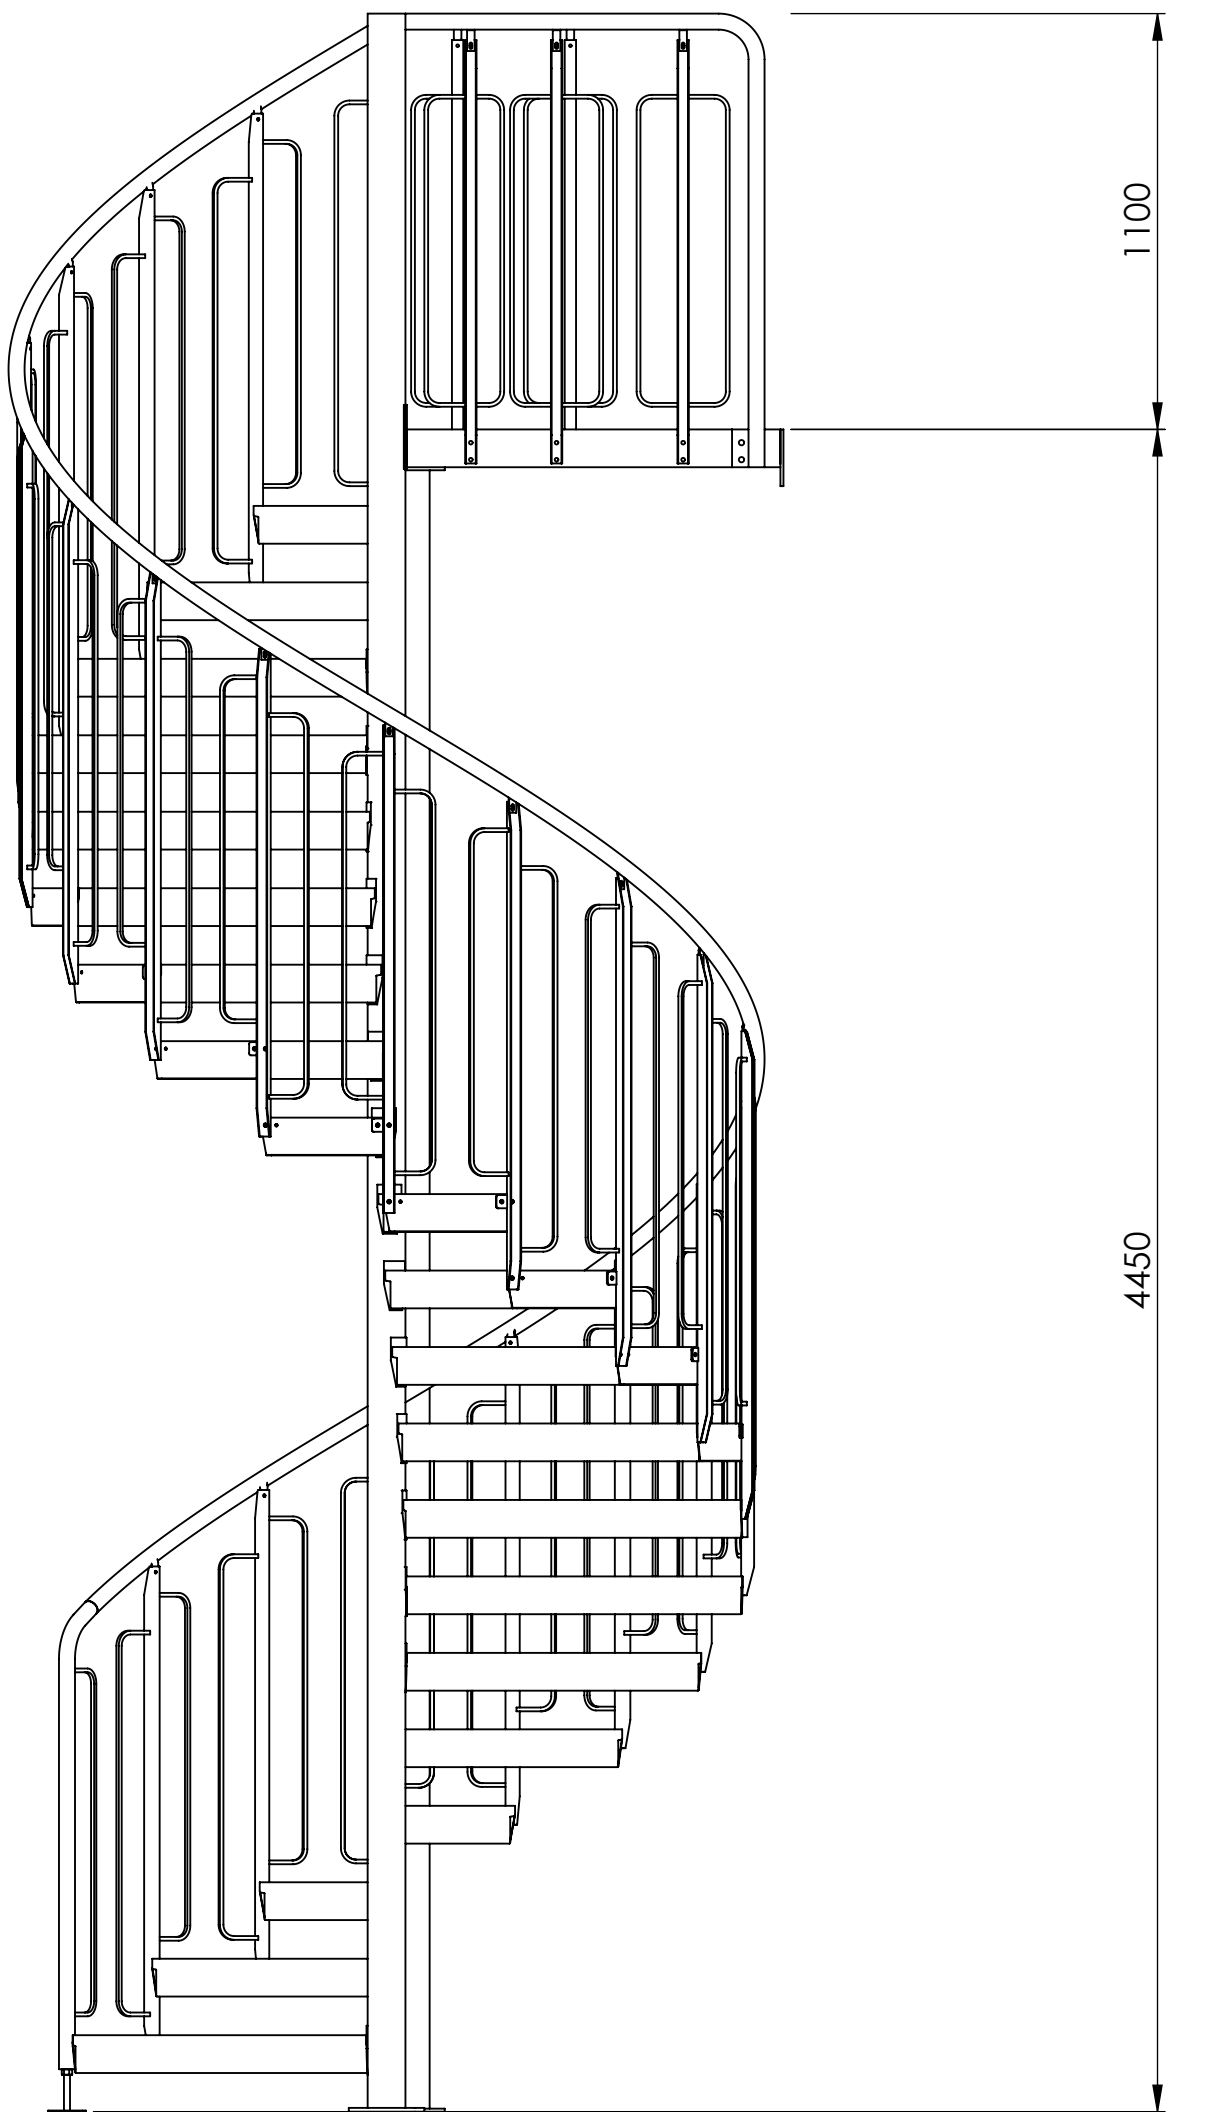

		Spiraltrappa 1	
REGNVINDSGATAN 8B TEL: 054-85 00 40		Trappverket AB	
652 21 KARLSTAD		231222004	
RITAD KONSTR AV KB		RITNINGSRAM / SKALA A1 / 1:20	PROJEKT 1206 Alexander
CE		DATUM 2023-12-22	RITNINGSNUMMER - VERSION