



SITUATIONSPLAN

VÄNINGSTR.

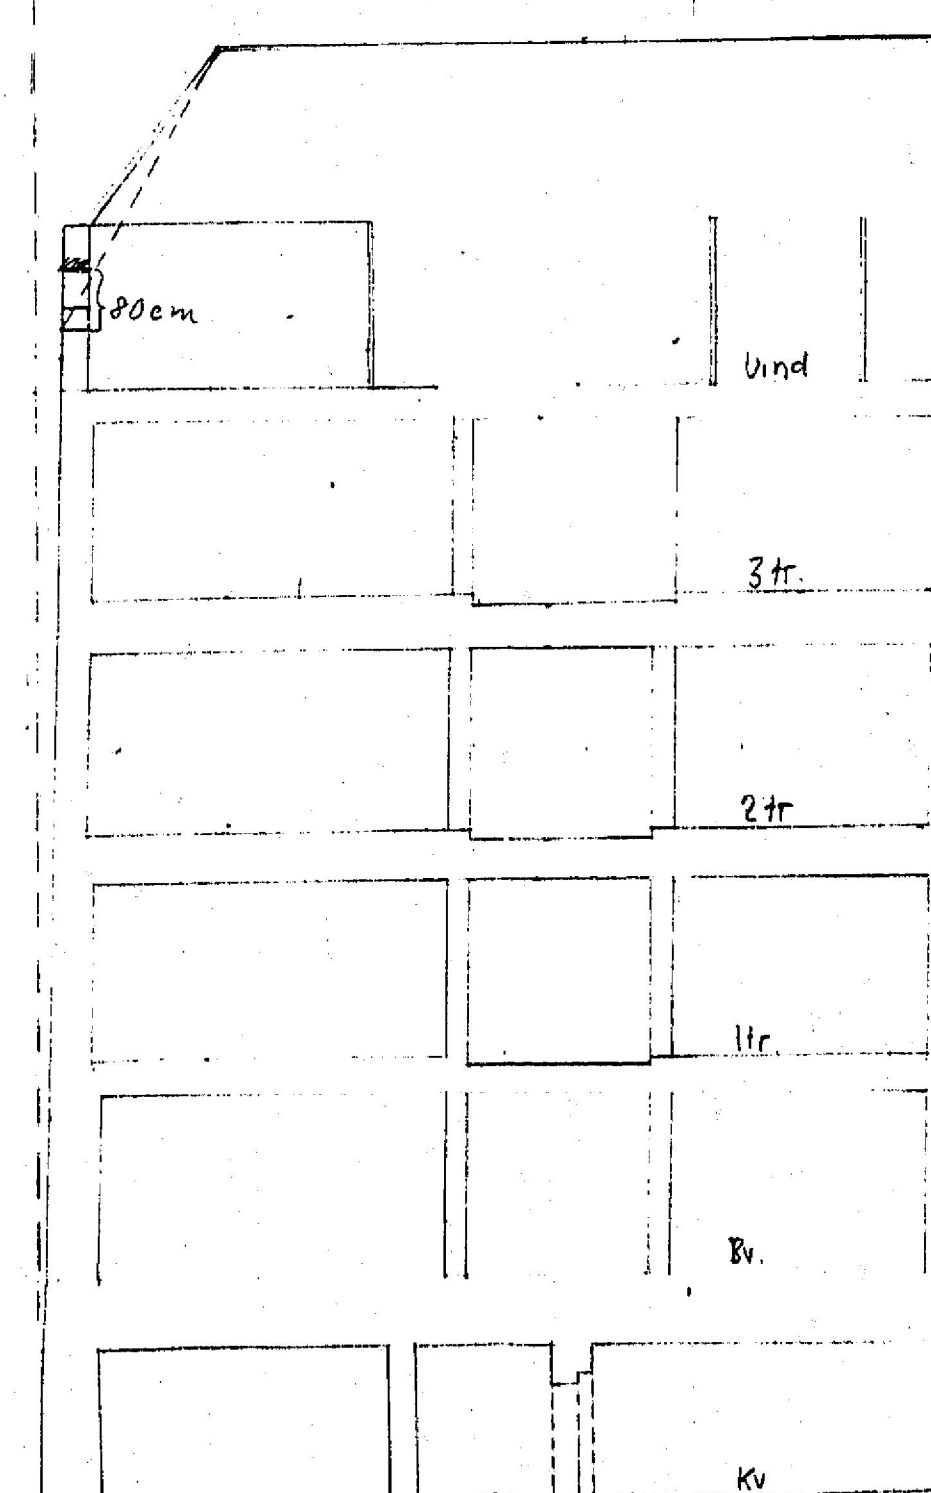

LÄNGDSEKTION

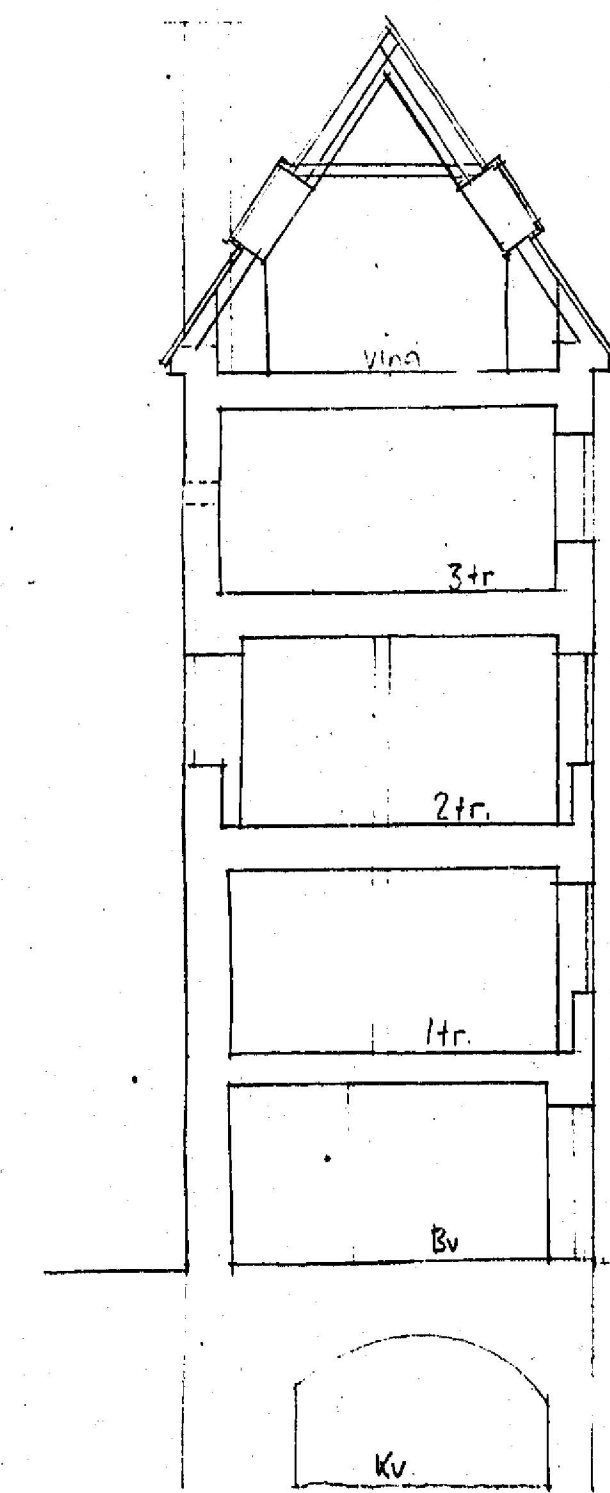

TVÄRSEKTION



16. Sept 20
14. 4. 79

RITNINGEN ÄR UPPRÄTTAD MED ÄLDRE
ARKIVMATERIAL SOM UNDERLAG VARFÖR
FULL MÄTTRIKTHET EJ KAN GARANTERAS

BENTELE & CoHB

ARKITEKT- OCH INGENJÖRSBYRÅ
BIRGER JÄRLSGATAN 8 114 34 STOCKHOLM
G. BENTELE L. PETTERSSON
08-10 75 95

UTAD KONSTRUERAD AV ARBETSNUMMER

STOCKHOLM DEN 1979-08-22

Lennart Mattsson

REG. ANT. REGISTRERINGEN AVSER SIGN. DATUM

KV, ALCEMENE 2, GAMLA STAN.

RELATIONS-RITNING.

KOMPLETTERAD UPPMÄTNING 1963 AV

KANSLIET FÖR SANERINGSFRÅGOR.

SKALA 1:100

REG.