


*Kv. Tranhalsen N: 9.*  
*Avloppsledningar*  
*Våning 1 tr.*

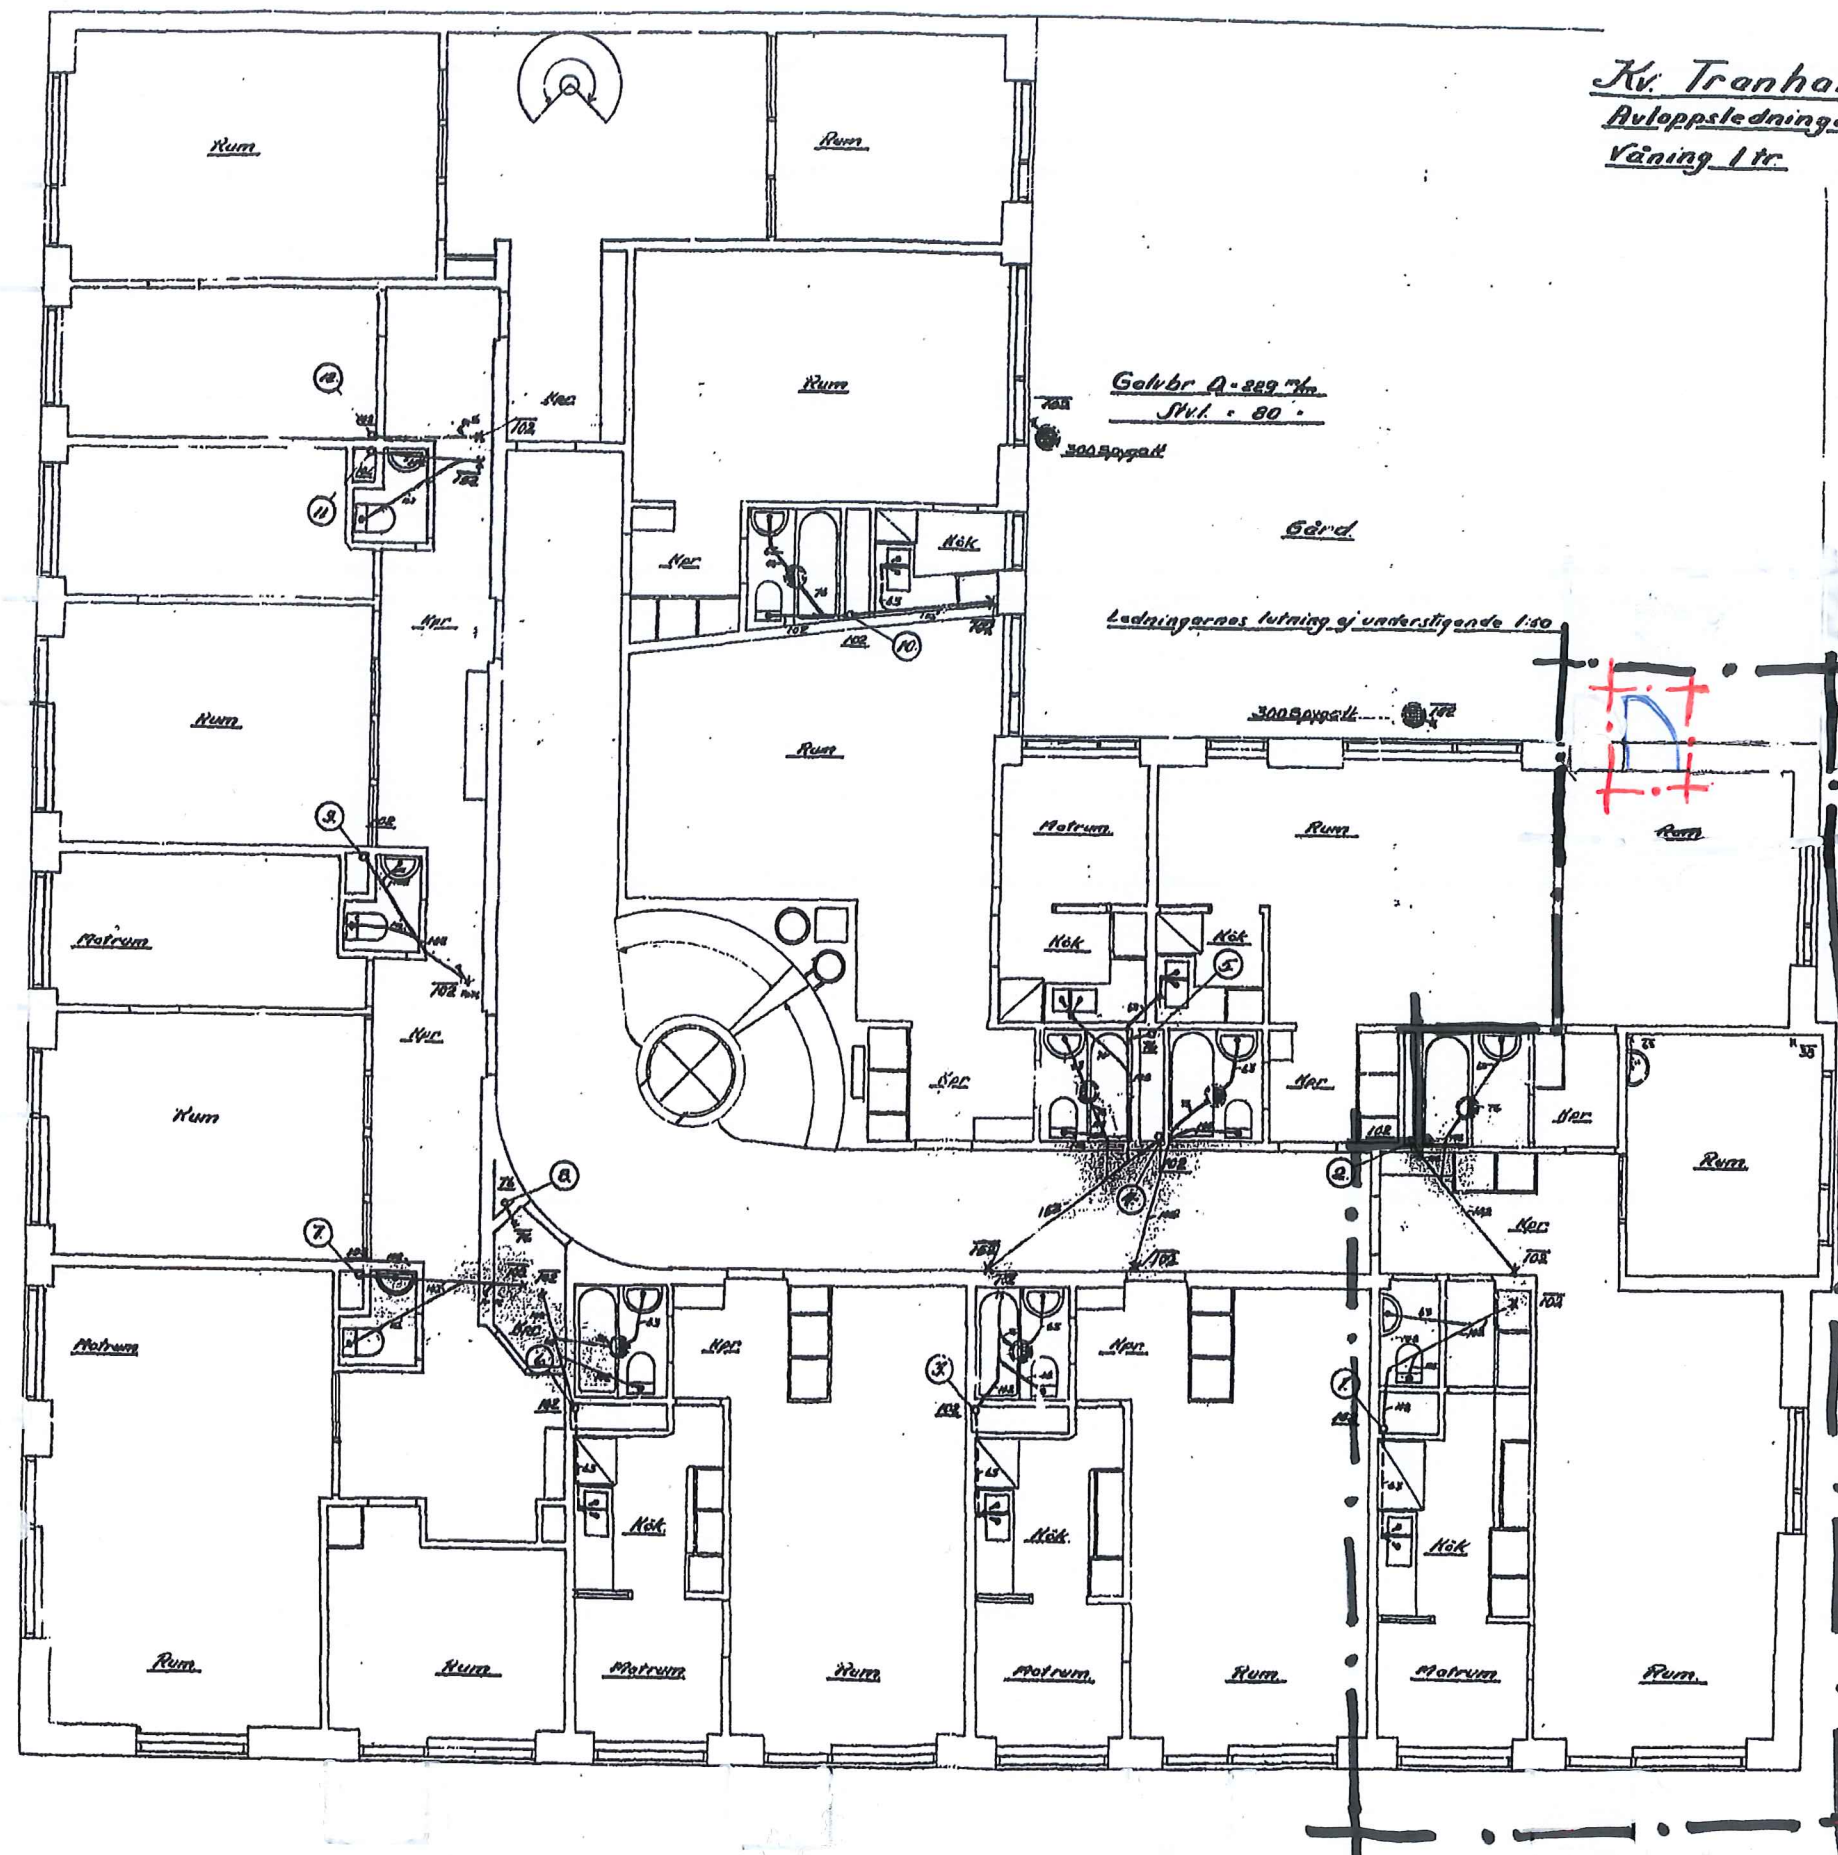

Stockholm d. 29/5 1938  
 G. N. Dahlgren.